Приложение 2
к приказу Министра
индустрии и инфраструктурного
развития Республики Казахстан
от 8 февраля 2021 года № 53
Приложение 3
к приказу Министра
по инвестициям и развитию
Республики Казахстан
от 24 апреля 2017 года № 235

Форма

Декларация о соответствии

«19» 12 2024 года

Подрядчик (генеральный подрядчик) **ТОО «Средазэнергомонтаж Павлодар», Республика Казахстан, г.Павлодар, Северный промышленный район, строение 332**
(наименование организации, юридический адрес)
в лице **Генерального директора Календарева Тимура Ахатовича**
(фамилия, имя, отчество (при наличии) руководителя организации)
по объекту: **Автоматизированная система мониторинга эмиссий в окружающую среду для нужд ТЭЦ-2, ТЭЦ-3 АО «ПАВЛОДАРЭНЕРГО»**
(наименование, местонахождения объекта)
заказчиком которого является **АО «ПАВЛОДАРЭНЕРГО», Генеральный директор Щемель Олег Анатольевич**
(наименование организации, фамилия, имя, отчество (при наличии) руководителя)
удостоверяет, что:
1. Строительно-монтажные работы на объекте выполнены в соответствии с утвержденным проектом (проектно-сметной документацией), государственными нормативами в сфере архитектурной, градостроительной и строительной деятельности;
2. Субподрядные организации: **ТОО «Проманалит»**
(наименование организаций)
3. Проект (проектно-сметная документация) **ТОО НПФ «СЕВКАЗЭНЕРГОПРОМ» проект № 56/21**
(наименование проектной организации, номер проекта)
утвержден(а) **АО «ПАВЛОДАРЭНЕРГО», № П-720 от 27.05.2022г.**
(наименование организации утвердившей (переутвердившей) проект и дата утверждения)
4. Объект (комплекс) имеет следующие основные технико-экономические показатели (мощность, производительность, производственная площадь, протяженность, вместимость, объем, пропускная способность, провозная способность, число рабочих мест и тому подобное, заполняется по всем объектам (кроме жилых домов) в единицах измерения соответственно целевой продукции или основным видам услуг):

Мощность, производительность и так далее	Единица измерения	По проекту		Фактически	
		общая (с учетом ранее принятых)	в том числе пускового комплекса или очереди	общая (с учетом ранее принятых)	в том числе пускового комплекса или очереди
Пост экологического контроля ТЭЦ-2	шт	1	-	1	-
Пост экологического контроля ТЭЦ-3	шт	1	-	1	-

Жилой дом имеет следующие показатели:

Показатели	Единица измерения	По проекту	Фактически
Общая площадь	метр в квадрате (далее-м^2)		
Число этажей	этаж		
Общий строительный объем	метр в кубе (далее-м^3)		
В том числе подземной части	м^3		
Площадь встроенных, встроенно-пристроенных и пристроенных помещений	м^2		

Показатели	По проекту			Фактически		
	число квартир	площадь квартир, м^2		число квартир	площадь квартир, м^2	
		общая	жилая		общая	жилая
Всего квартир, в том числе: однокомнатных двухкомнатных трехкомнатных четырехкомнатных и более						

5. Технологические и архитектурно-строительные решения по объекту характеризуется следующими данными: **Пост экологического контроля выбросов из дымовой трубы ТЭЦ-2 (Н=100м) – площадка обслуживания дымовой трубы на отметке 66,25м; пост экологического контроля выбросов из дымовой трубы ТЭЦ-3 (Н=180м) – площадка обслуживания дымовой трубы на отметке 113,5м. В качестве средств измерений используется входящее в состав СГК-510 «SOLER» следующее оборудование: измеритель концентрации уходящих газов BA.N.0.1.1.AC.0801.1.1 и BA.N.0.1.1.AC.0304.1.1, измеритель расхода MQ.N-DU11, измеритель концентрации пыли MD.N-DOF1, измеритель влажности, преобразователь температуры, преобразователь давления. Размещение шкафов СГК-510 «SOLER» постов экологического контроля в блок-контейнерах, расположенных между дымососным отделением ТЭЦ-2 и ТЭЦ-3 и дымовыми трубами.**

(краткие технические характеристики по особенностям его размещения, по основным материалам и конструкциям, инженерному и технологическому оборудованию)

6. На объекте установлено предусмотренное проектом оборудование в количестве согласно актам о его приемке после индивидуального испытания и комплексного опробования;

7. Мероприятия по охране труда, обеспечению взрывобезопасности, пожаробезопасности, охране окружающей природной среды и антисейсмические мероприятия, предусмотренные проектом выполнены;

8. Строительно-монтажные работы осуществлены в сроки:

начало работ **октябрь 2024 год;**

(месяц, год)

окончание работ **декабрь 2024 год**;

(месяц, год)

при продолжительности строительства, месяц:

по норме или по проекту организации строительства, месяц: **1** ;

фактически, месяц: **3** ;

9. Примененные строительные материалы, конструкции, оборудование и изделия соответствуют требованиям проекта и государственных нормативов;
9-1. Доля местного содержания предусмотрена в проектно-сметной документации _____% и фактически применено _____% (на объектах финансируемых за счет государственных инвестиций и средств квазигосударственного сектора);
10. Исполнительная геодезическая съемка фактического положения подземных инженерных сетей и/или зданий (сооружений) выполнена (обязательное приложение к декларации о соответствии);
10-1. Исполнительная техническая документация имеется в полном объеме, в том числе в электронном модуле;
11. Наружные инженерные коммуникации (холодное и горячее водоснабжение, канализация, теплоснабжение, газоснабжение, электроснабжение и связь) обеспечивают нормальную эксплуатацию объекта, что подтверждается поставщиками услуг по инженерному и коммунальному обеспечению.
Поставщики услуг по инженерному и коммунальному обеспечению:
АО «ПАВЛОДАРЭНЕРГО» Генеральный директор Щемель О.А. 19.12.2024
(наименование организации, фамилия, имя, отчество (при наличии), подпись руководителя, дата)
Место печати (при наличии)
12. Шумоизоляция здания соответствует проекту и подтверждается экспертным заключением, выдаваемым аккредитованными испытательными лабораториями по результатам проведенных лабораторных замеров (экспертное заключение прилагается);
13. Обеспечен доступ для маломобильных групп населения, что подтверждается органами социальной защиты населения
_____;
(фамилия, имя, отчество (при наличии), подпись руководителя, дата)
Место печати (при наличии)
Подрядчик (генеральный подрядчик) считает объект **Автоматизированная система мониторинга эмиссий в окружающую среду для нужд ТЭЦ-2, ТЭЦ-3 АО «ПАВЛОДАРЭНЕРГО»**
(наименование объекта (комплекса)
готовым к приемке в эксплуатацию, гарантирует качество выполненных строительно-монтажных и специальных работ, и принимает на себя обязательство устранять дефекты, возникшие по его вине при строительстве объекта согласно гарантийного срока в соответствии с законодательством Республики Казахстан.

Подрядчик (генеральный подрядчик)
Календарев Тимур Ахатович 19.12.2024.
(фамилия, имя, отчество (при наличии) руководителя, подпись, дата)
Место печати (при наличии)

2-қосымша
Қазақстан Республикасының
Индустрия және инфрақұрылымдық даму
министрінің 2021 жылғы 8 ақпандағы
№ 53 бұйрығына
3-қосымша
Қазақстан Республикасының
Инвестициялар және даму министрінің
2017 жылғы 24 сәуірдегі № 235 бұйрығына

Форма

Сәйкестік туралы декларация

20 24 жылғы "19" 12

Мердігер (бас мердігер) **«Средазэнергомонтаж Павлодар», Қазақстан Республикасы, Павлодар қ., Солтүстік өнеркәсіп ауданы, 332 құрылыс**
(ұйымның атауы, заңды мекенжайы)
бас директор Тимур Ахатович Календарев атынан
(ұйым басшысының тегі, аты, әкесінің аты (бар болса)
нысан бойынша: **«ПАВЛОДАРЭНЕРГО» АҚ ЖЭО-2, ЖЭО-3 қажеттіліктері үшін қоршаған ортаға эмиссиялар мониторингінің автоматтандырылған жүйесі»**
(объектінің атауы, орналасқан жері)
тапсырыс беруші болып табылады **«ПАВЛОДАРЭНЕРГО» АҚ, Бас директор Щемель Олег Анатольевич**
(ұйымның атауы, басшының тегі, аты, әкесінің аты (бар болса)
куәландырады:

1. Объектідегі құрылыс-монтаж жұмыстары бекітілген жобаға (жобалау-сметалық құжаттамаға), сәулет, қала құрылысы және құрылыс қызметі саласындағы мемлекеттік нормативтерге сәйкес орындалды;
2. Қосалқы мердігерлік ұйымдар: **«Проманалит» ЖШС**
(ұйымның атауы)
3. Жоба (жобалау-сметалық құжаттама) **НПФ «СЕВКАЗЭНЕРГОПРОМ» ЖШС № 56/21 жобасы**
(жобалау ұйымының атауы, жобаның нөмірі)
бекітілді **«ПАВЛОДАРЭНЕРГО» АҚ, 27.05.2022 жылғы № П-720**
(жобаны бекіткен (қайта бекіткен) ұйымның атауы және бекітілген күні)
4. Объектінің (кешеннің) мынадай негізгі техникалық-экономикалық көрсеткіштері бар (қуаттылығы, өнімділігі, өндірістік алаңы, ұзындығы, сыйымдылығы, көлемі, өткізу қабілеті, тасымалдау қабілеті, жұмыс орындарының саны және т. б.) барлық объектілер бойынша (тұрғын үйлерден басқа) тиісінше нысаналы өнімнің немесе қызметтердің негізгі түрлерінің өлшем бірліктерінде толтырылады):

Қуат, өнімділік және т. б	Өлшем бірлігі	Жоба бойынша		Нақты	
		жалпы (бұрын қабылданған андарды ескере отырып)	оның ішінде іске қосу кешенінің немесе кезектің	жалпы (бұрын қабылданған андарды ескере отырып)	оның ішінде іске қосу кешенінің немесе кезектің
ЖЭО-2 экологиялық бақылау посты	шт	1	-	1	-
ЖЭО-3 экологиялық бақылау посты	шт	1	-	1	-

Тұрғын үйдің келесі көрсеткіштері бар:

Көрсеткіштер	Өлшем бірлігі	Жоба бойынша	Нақты
Жалпы ауданы	шаршы метр (бұдан әрі-м2)		
Қабаттар саны	қабат		
Жалпы құрылыс көлемі	текше метр (бұдан әрі-м3)		
Оның ішінде жер асты бөлігі	$м^3$		
Кіріктірілген, кіріктірілген-жапсарлас және жапсарлас үй-жайлардың ауданы	$м^2$		

Көрсеткіштер	Жоба бойынша			Нақты		
	Пәтерлер саны	Пәтерлер ауданы, $м^2$		Пәтерлер саны	Пәтерлер ауданы, $м^2$	
		жалпы	тұрғылықты		жалпы	тұрғылықты
Барлық пәтер, оның ішінде: бір бөлмелі екі бөлмелі үш бөлмелі төрт бөлмелі және одан да кө						

5. Объект бойынша технологиялық және сәулет-құрылыс шешімдері мынадай деректермен сипатталады: **ЖЭО-2 (Н=100м) түтін құбырынан шығатын газдармен шығарындыларды экологиялық бақылау бекеті – 66,25 м белгідегі түтін құбырына қызмет көрсету алаңы; ЖЭО-3 түтін құбырынан шығатын газдармен шығарындыларды экологиялық бақылау бекеті (Н=180м)– 113,5 м белгідегі түтін құбырына қызмет көрсету алаңы. Өлшеу құралдары ретінде СГК-510 «SOLER» ақпараттық-өлшеу жүйесінің құрамына кіретін келесі жабдық пайдаланылады: BA.N.0.1.1.AC.0801.1.1 және BA.N.0.1.1.AC.0304.1.1 шығатын газ концентрациясының өлшегіші, MQ.N-DU11 шығын өлшегіші, MD.N-DOF1 шаң концентрациясын өлшегіш, ылғалдылық өлшегіш, температура түрлендіргіші, қысым түрлендіргіші. СГК-510 «SOLER» экологиялық бақылау бекеттерінің шкафтарын ЖЭО-2 және ЖЭО-3 түтін сору бөлімшелері мен түтін құбырлары арасында орналасқан блок-контейнерлерде орналастыру.**

(оны орналастыру ерекшеліктері, негізгі материалдар мен конструкциялар, инженерлік және технологиялық жабдықтар бойынша қысқаша техникалық сипаттамалар)

6. Объектіде жобада көзделген жабдық жеке сынақтан және кешенді сынақтан кейін оны қабылдау туралы актілерге сәйкес мөлшерде белгіленген;

7. Еңбекті қорғау, жарылыс қауіпсіздігін, өрт қауіпсіздігін қамтамасыз ету, қоршаған табиғи ортаны қорғау жөніндегі іс-шаралар және жобада көзделген сейсмикаға қарсы іс-шаралар орындалды;

8. Құрылыс-монтаждау жұмыстары мерзімінде жүзеге асырылды:

жұмыстардың басталуы: **2024 жылғы қазан**;

(ай, жыл)

жұмыстардың аяқталуы **2024 жылғы желтоқсан**;

(ай, жыл)

құрылыс ұзақтығы кезінде, бір ай:

норма бойынша немесе құрылысты ұйымдастыру жобасы бойынша, ай: **1** ;

нақты, ай: **3** ;

9. Қолданылған құрылыс материалдары, конструкциялар, жабдықтар мен бұйымдар жобаның және мемлекеттік нормативтердің талаптарына сәйкес келеді;
9-1. Жобалау-сметалық құжаттамада көзделген жергілікті қамту үлесі _____% және іс жүзінде қолданылды _____% (мемлекеттік инвестициялар және квазимемлекеттік сектор қаражаты есебінен қаржыландырылатын объектілерде);
10. Жерасты инженерлік желілерінің және/немесе ғимараттардың (құрылыстардың) нақты жағдайын атқарушы геодезиялық түсіру орындалды (сәйкестік туралы декларацияға міндетті қосымша);
10-1. Атқарушылық техникалық құжаттама толық көлемде, оның ішінде электрондық модульде бар;
11. Сыртқы инженерлік коммуникациялар (суық және ыстық сумен жабдықтау, кәріз, жылумен жабдықтау, газбен жабдықтау, электрмен жабдықтау және байланыс) объектінің қалыпты жұмысын қамтамасыз етеді, оны инженерлік және коммуналдық қамтамасыз ету жөніндегі қызметтерді жеткізушілер растайды.
Инженерлік және коммуналдық қызмет көрсетушілер:
«ПАВЛОДАРЭНЕРГО» АҚ бас директоры Щемель О.А. 10.12.2024
(ұйымның атауы, басшының тегі, аты, әкесінің аты (бар болса), қолы, күні)
Мөр орны (бар болса)
12. Ғимараттың шу оқшаулауы жобаға сәйкес келеді және жүргізілген зертханалық өлшеулер нәтижелері бойынша аккредиттелген сынақ зертханалары беретін сараптамалық қорытындымен расталады (сараптамалық қорытынды қоса беріледі);
13. Халықтың мобильділігі төмен топтары үшін қолжетімділік қамтамасыз етілді, оны халықты әлеуметтік қорғау органдары растайды
_____;
(басшының тегі, аты, әкесінің аты (бар болса), қолы, күні)
Мөр орны (бар болса)
Мердігер (бас мердігер) **«ПАВЛОДАРЭНЕРГО» АҚ ЖЭО-2, ЖЭО-3 қажеттіліктері үшін қоршаған ортаға эмиссиялар мониторингінің автоматтандырылған жүйесі** объектісін санайды
(объектінің (кешеннің) атауы)
пайдалануға қабылдауға дайын, орындалған құрылыс-монтаждау және арнайы жұмыстардың сапасына кепілдік береді және Қазақстан Республикасының заңнамасына сәйкес кепілдік мерзіміне сәйкес объектіні салу кезінде оның кінәсінен туындаған ақауларды жоюға міндеттеме алады.

Мердігер (бас мердігер)
Календарев Тимур Ахатович 19.12.2024г.
(басшының тегі, аты, әкесінің аты (бар болса), қолы, күні)
Мөр орны (бар болса)

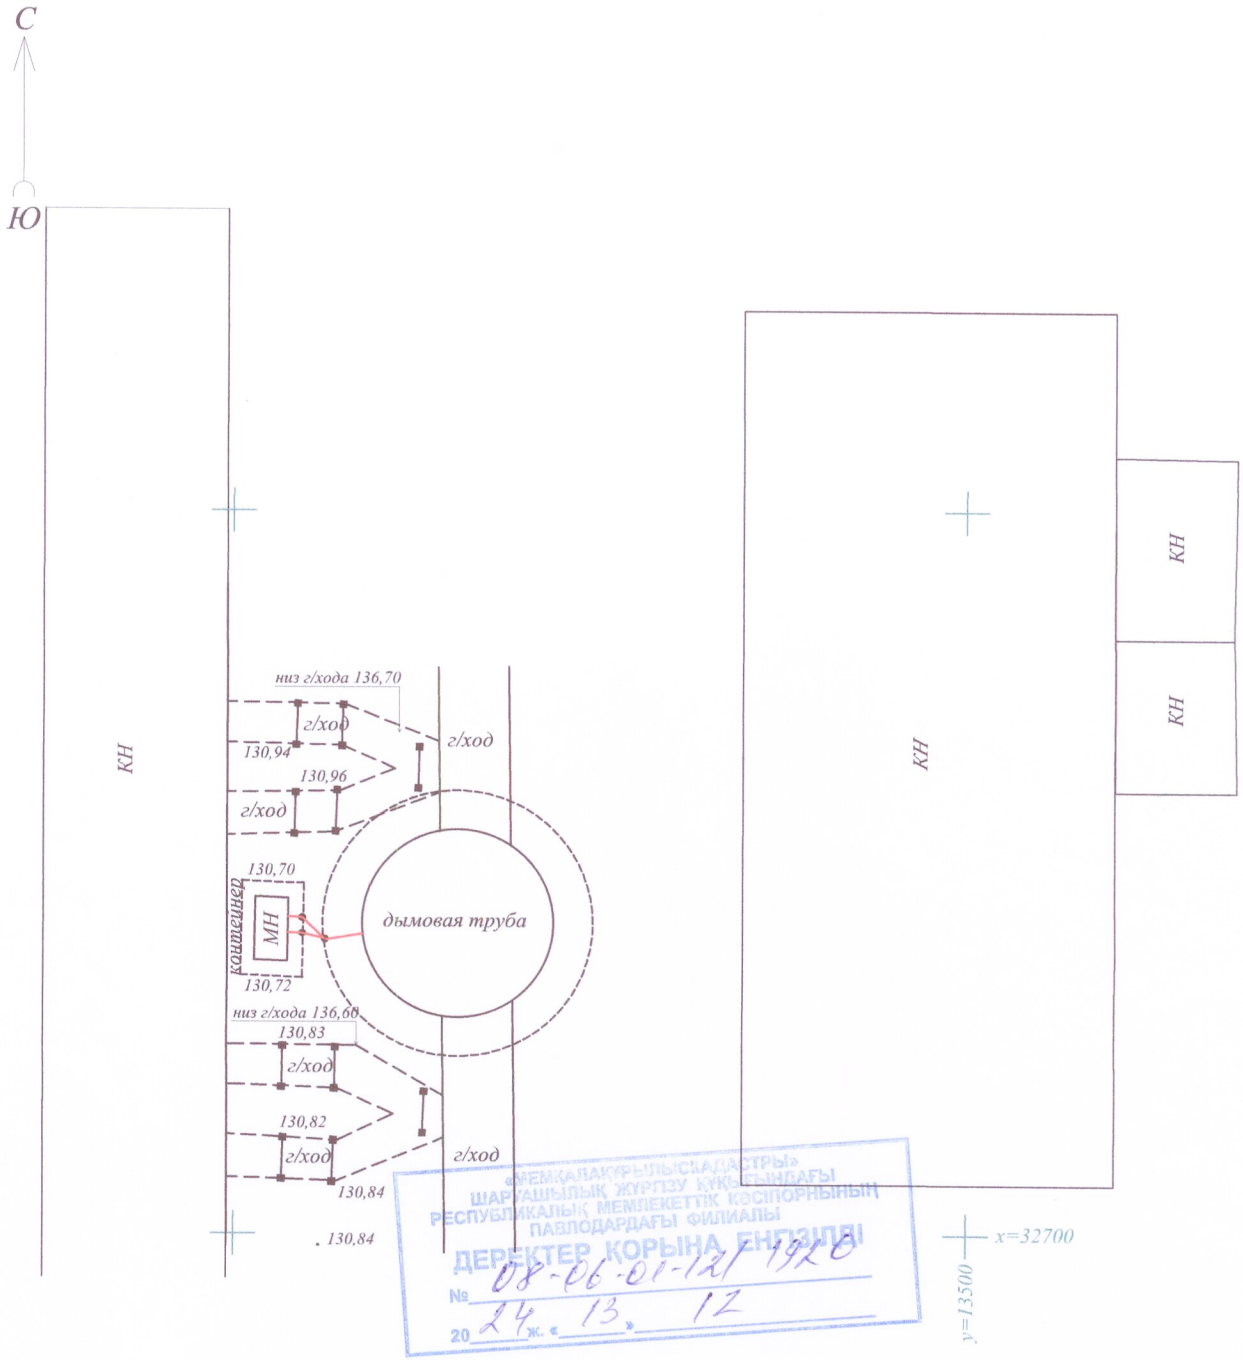

«ЖЕМІСАЛАҚҰРЫЛЫСКАДАСТРЫ»
ШАРУАШЫЛЫҚ ЖҮРГІЗУ ҚҰҚЫҒЫНДАҒЫ
РЕСПУБЛИКАЛЫҚ МЕМЛЕКЕТТІК КӘСІПОРНЫНЫҢ
ПАВЛОДАРДАҒЫ ФИЛИАЛЫ
ДЕРЕКТЕР ҚОРЫНА ЕНГІЗІЛДІ
№ 08-06-01-121/1920
20 24 ж. «13» 12

Примечание:
1. Система высот Балтийская
2. Система координат местная

Взам. инв.N	Подпись и дата	Инв.N подл

Изм.	Кол.	Лист	№Док.	Подпись	Дата
Исполнитель	В.А.Тургенев				

10.2024-ГД

Установка блок-контейнеров для автоматизированной системы мониторинга выбросов на территории АО"ПАВЛОДАРЭНЕРГО" (ТЭЦ-2, ТЭЦ-3)

г. Павлодар, ТЭЦ-3

Стадия	Лист	Листов
ИЗ	-	1

Топографический план
Масштаб 1:500

Индивидуальный предприниматель Тургенев Виталий Александрович

С

Ю

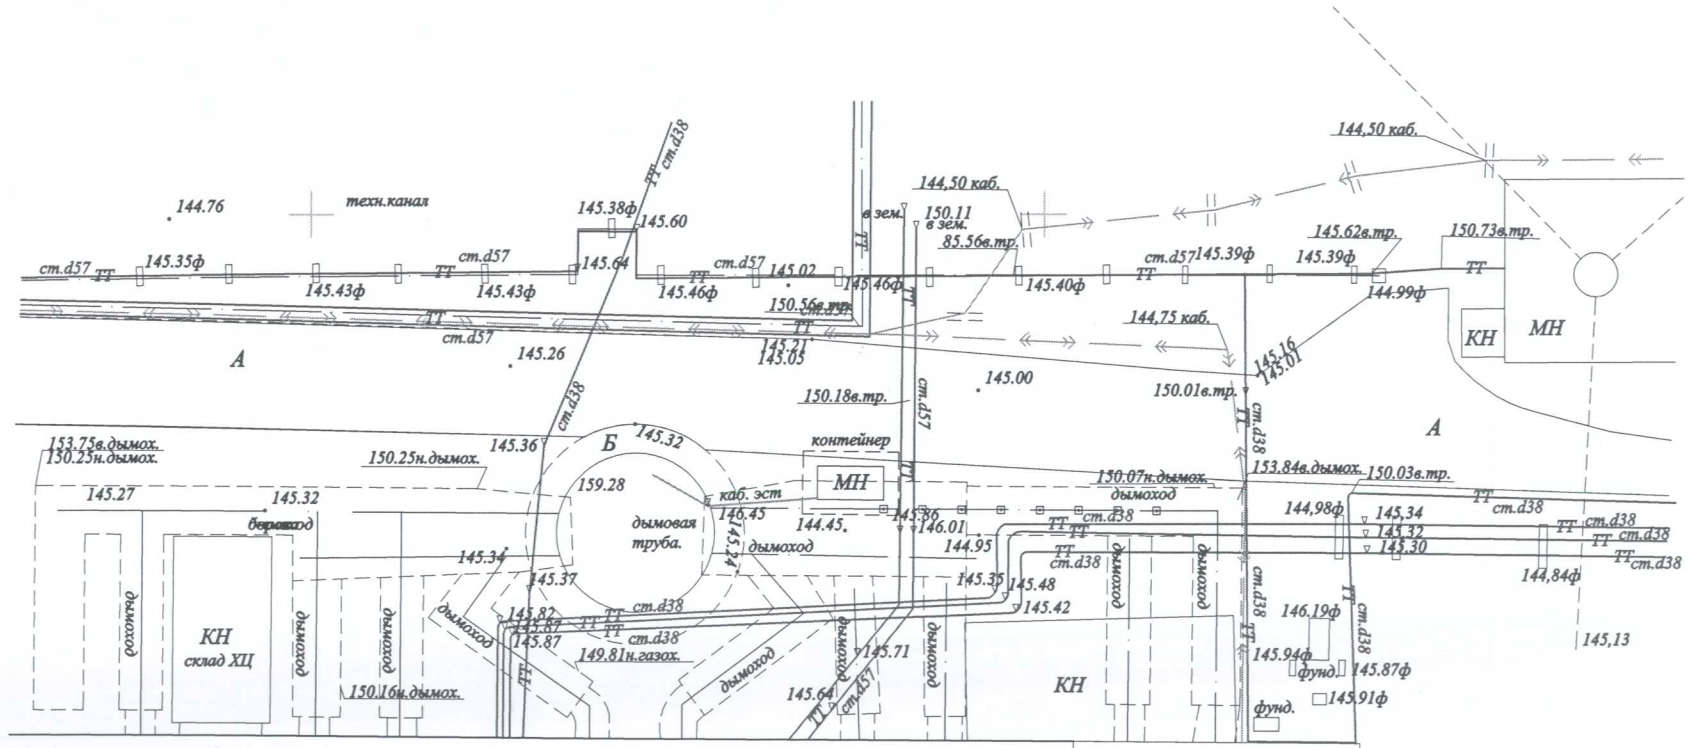

«МЕМКАНАУРЫЛЫСЖАДАСТРЫ»
ШАРУАШЫЛЫҚ ЖҮРГІЗУ ҚҰҚЫҒЫНДАҒЫ
РЕСПУБЛИКАЛЫҚ МЕМЛЕКЕТТІК КӘСІПОРНЫНЫҢ
ПАВЛОДАРДАҒЫ ФИЛИАЛЫ
ДЕРЕКТЕР КОРЫНА ЕНГІЗІЛДІ
№ 08-06-01-12/1919
20 24 ж. «13» 12

Примечание:

1. *Система высот Балтийская*
2. *Система координат местная*
3. *Подземные коммуникации нанесены на основе имеющихся архивных данных. При необходимости точного определения местоположения подземных коммуникаций (проектировании и производстве земляных работ) вызвать на место представителей эксплуатирующих организаций*

Изм.	Кол.	Лист	№док.	Подп.	Дата	«Установка блок-контейнеров для автоматизированной системы мониторинга выбросов на территории АО ПАВЛОДАРЭНЕРГО "ТЭЦ-2"			
Исполнитель		Чигрин С.Н.				Павлодар 2024 г.	Стадия	Лист	Листов
							ИЗ	-	1
						Топографическая съемка М 1:500	ИП "Тургенев В.А."		