Приложение 1
к приказу Министра
индустрии и инфраструктурного развития
Республики Казахстан
от 9 августа 2019 года № 632

Утвержден
приказом Министра
по инвестициям и развитию
Республики Казахстан
от 24 апреля 2017 года № 234

Акт приемки объекта в эксплуатацию

«06» декабря 2021 года

Заказчик **АО «Транстелеком» 10000, город Нур-Султан, ул. Д. Кунаева, 10.**
в лице **Заместитель Председателя Правления по развитию стратегических проектов Доненбай Ғазиз Болатұлы**
фамилия, имя, отчество (при наличии) - для физических лиц, наименование организации - для юридических лиц, почтовый индекс, область, город, район, населенный пункт, наименование улицы, номер дома/здания (стационарного помещения)

на основании:
Декларации о соответствии (прилагается)
от 06 декабря 2021 года АО «Транстелеком» 10000, город Нур-Султан, ул. Д. Кунаева, 10 в лице **Управляющего директора филиала АО «Транстелеком» в г. Актобе «Актобетранстелеком» Таубаев Аслан Аскарович**
дата декларации, наименование подрядной (генподрядной) организации, фамилия, имя, отчество (при наличии) руководителя, юридический адрес

Заключения о качестве строительно-монтажных работ (прилагается) **от 06 декабря 2021 года ТОО «TechConsultingKz»** в лице **Сакенов Арман Канатович, KZ41VJE00054652 от 19.05.2020; №KZ69VJE00047455 от 13.06.2019; KZ88VJE00055164 от 10.06.2019**
дата заключения, наименование организации, фамилия, имя, отчество (при наличии) экспертов технического надзора, № и дата получения аттестатов

Заключения о соответствии выполненных работ проекту (прилагается)
от 06 декабря 2021 года АО «Транстелеком» в лице **Альжанов Анарбек Талгатович**
действующего на основании **приказа ТТС/589-ВП от 05.08.2020 г.,**
дата заключения, наименование организации, фамилия, имя, отчество (при наличии) экспертов авторского надзора, № и дата получения аттестатов

произведя осмотр готовности предъявленного подрядчиком (генеральным подрядчиком) к приемке в эксплуатацию объекта **«Развитие инфраструктуры АО «Транстелеком» для предоставления инфраструктуры ЦОД как сервис. «Строительство наружных внеплощадочных инженерных сетей для Офисных зданий с Центром Обработки Данных в г. Уральск для АО «Транстелеком» (ПРОДЛЕНИЕ УВЕДОМЛЕНИЯ О НАЧАЛЕ ПРОИЗВОДСТВА СМР KZ21REA00236363 11.08.2021г), уровень ответственности второй – нормальный, технически сложный**
наименование объекта, вид строительства (новое, расширение, реконструкция, техническое перевооружение, модернизация, капитальный ремонт), уровень ответственности, техническая и технологическая сложность объекта

по адресу **Республика Казахстан, Западно-Казахстанская область, район Байтерек, Мичуринский с.о.**
(область, район, населенный пункт, микрорайон, квартал, улица, номер дома (корпуса)

проверив комплектность исполнительной технической документации

подтверждает что:

1. Строительство объекта осуществлено на основании:

1) правоустанавливающего документа на земельный участок: **Постановление Акимата района Бәйтерек №418 от «10» сентября 2020 года;**

2) талона о приеме уведомления о начале или прекращении осуществления деятельности или определенных действий

Государственное учреждение "Управление государственного архитектурно-строительного контроля Западно-Казахстанской области" KZ41REA00213531 от 12.03.2021

Государственное учреждение "Управление государственного архитектурно-строительного контроля Западно-Казахстанской области" KZ85REA00246010 от 06.10.2021

наименование органа принявшего уведомление, дата выдачи талона

3) проекта (проектно-сметной документации) **АО «Трансгелеком»,**

Разделы (Тома) - (Тома) - №1 РИТ-УРЛ-ОПЗ, №2 РИТ-УРЛ-ПП, №3.1 РИТ-УРЛ-АД, №3.2 РИТ-УРЛ-НЭС, №3.2.1 РИТ-УРЛ-НЭС.УЭ, №3.3 РИТ-УРЛ-НВК, №3.4 РИТ-УРЛ-ГСН, №3.4.1 РИТ-УРЛ-ГСН.ТХ, №4 РИТ-УРЛ-ОВОС, №5 РИТ-УРЛ-ПОС, №6 РИТ-УРЛ-СД

наименование проектной организации, номер проекта

утвержденного(й) **АО «Трансгелеком» № ТТС/267-ЗПП от 12.03.2021 года;**

наименование организации утвердившей (переутвердившей) проект и дата утверждения

2. Строительно-монтажные работы осуществлены в сроки:

начало работ **15 марта 2021 года;**

месяц, год

окончание работ **26 ноября 2021 года**;

месяц, год

при продолжительности строительства, месяц: **5 месяцев**;

по норме или по проекту организации строительства, месяц: **5 месяцев**;

фактически, месяц: **8 месяцев**;

3. Объект (комплекс) имеет следующие основные технико-экономические показатели (мощность, производительность, производственная площадь, протяженность, вместимость, объем, пропускная способность, провозная способность, число рабочих мест и тому подобное, заполняется по всем объектам (кроме жилых домов) в единицах измерения соответственно целевой продукции или основным видам услуг):

№ п/п	Наименование показателя	Ед. изм.	По проекту		Фактически	
			общая (с учетом ранее принятых)	в том числе пускового комплекса или очереди	общая (с учетом ранее принятых)	в том числе пускового комплекса или очереди
1	Газоснабжение					
1.1	Газопровод высокого давления ПЭ 100 ГАЗ SDR 11 PN0,6МПа DN63х5,8мм	м	2	2	2	2
1.2	Газопровод низкого давления ПЭ 100 ГАЗ SDR 17 PN 0,003 МПа DN63х3,6мм	м	366	366	366	366
1.3	ГРПШ-04-2У1 с РДНК-400 с ротационным счетчиком	шт	1	1	1	1
2	Наружные сети водопровода и канализации					
2.1	Труба ПЭ 100 SDR 17 Ø180х10,7	м	2233,6	2233,6	2233,6	2233,6
2.2	Септик "Биосток 8" 6 м³ в комплекте с Аква-тоннелями (6шт) и вентиляцией	комп	1	1	1	1

2.3	Труба PE 100 DN 160 SN8	м	111	111	111	111
2.4	Трубы канализационные ПВХ 110 SN 8	м	14	14	14	14
	Наружные сети электроснабжение	м				
	Кабель АСБ 3х120	м	985	985	985	985
	Кабель АСБ 3х95	м	530	530	530	530
	Провод АС 95/16	м	46120	46120	46120	46120
	Провод АС 70/11	м	10940	10940	10940	10940
	Автомобильные дороги IV категория	м	450,5	450,5	450,5	450,5
	Общая численность работающих	Человек	51	51	51	51
	Продолжительность строительства.	мес	5	5	8	8

Выпуск продукции (оказания услуг), предусмотренной проектом в объеме, соответствующем нормам освоения проектных мощностей в начальный период_____;

факт начала выпуска продукции с указанием объема

Жилой дом имеет следующие показатели:

Показатели	Единица измерения	По проекту	Фактически
Общая площадь	метр в квадрате (далее - $м^2$)		
Число этажей	этаж		
Общий строительный объем	метр в кубе (далее - $м^3$)		
В том числе подземной части	$м^3$		
Площадь встроенных, встроенно-пристроенных и пристроенных помещений	$м^2$		

Показатели	По проекту			Фактически		
	число квартир	площадь квартир, $м^2$		число квартир	площадь квартир, $м^2$	
		общая	жилая		общая	жилая
Всего квартир, в том числе: однокомнатных двухкомнатных трехкомнатных четырехкомнатных и более						

4. Технологические и архитектурно-строительные решения по объекту характеризуются следующими данными:

Технологическая часть проектной документации разработана для объекта «Развитие инфраструктуры АО «Транстелеком» для предоставления инфраструктуры ЦОД как сервис. «Строительство наружных внеплощадочных инженерных сетей для Офисных зданий с

Центром Обработки Данных в г.Уральск для АО «Транстелеком» на основании задания заказчика и в соответствии с действующими нормами и правилами на территории РК;

Внеплощадочные электрические сети объекта выполнен на основании:

- Технических условий №7/224 от АО «ЗКРЭК» от 11.03.2020г.

По обеспечению надежности и бесперебойности снабжения электроэнергией объект относится к II категории. Суммарная потребляемая мощность по всему комплексу составляет 2000кВт. Протяжность трассы ЛЭП 10 кВ – 11,2 км.

«Санитарно-эпидемиологические требования к зданиям и сооружениям производственного назначения», утвержденные приказом Министра национальной экономики Республики Казахстан от 28.02.2015 года № 174.

Проект по строительству наружных внеплощадочных сетей создан для бесперебойной работы центра обработки данных – предназначен для быстрой обработки объема данных, хранении информации и ее выдаче в стандартизированном виде пользователю.

краткие технические характеристики по особенностям его размещения, по основным материалам и конструкциям, инженерному и технологическому оборудованию

5. На объекте установлено предусмотренное проектом оборудование в количестве согласно актам о его приемке после индивидуального испытания и комплексного опробования;
6. Наружные инженерные коммуникации (холодное и горячее водоснабжение, канализация, теплоснабжение, газоснабжение, электроснабжение и связь) обеспечивают нормальную эксплуатацию объекта (здания, сооружения, помещения) и приняты городскими эксплуатационными организациями;
7. Сметная стоимость по утвержденному проекту (проектной-сметной документации): всего **268,05 млн** тенге, в том числе строительно-монтажных работ **234,82 млн** тенге, оборудования, инструмента и инвентаря **14,11 млн** тенге, прочие **19,12 млн** тенге;
8. Сметная стоимость основных фондов, принимаемых в эксплуатацию **268,05 млн** тенге, в том числе стоимость строительно-монтажных работ **234,82 млн** тенге;
стоимость оборудования, инструмента и инвентаря **14,11 млн** тысяч тенге, прочие **19,12 млн** тенге;
9. Доля местного содержания предусмотрена в проектно-сметной документации _____% и фактически применено _____% (на объектах, финансируемых за счет государственных инвестиций и средств квазигосударственного сектора);
10. Класс энергоэффективности здания **Проектом не предусмотрено**;
11. Объект построен в соответствии с утвержденным проектом (проектно-сметной документацией) и требованиями государственных нормативных документов в области архитектуры, градостроительства и строительства.

РЕШИЛ: «Развитие инфраструктуры АО «Транстелеком» для предоставления инфраструктуры ЦОД как сервис. «Строительство наружных внеплощадочных инженерных сетей для Офисных зданий с Центром Обработки Данных в Уральск для АО «Транстелеком», **ПРИНЯТЬ В ЭКСПЛУАТАЦИЮ**.

наименование объекта (комплекса)

Заказчик
Заместитель Председателя Правления по развитию стратегических проектов
Доненбай Ғазиз Болатұлы

фамилия, имя, отчество (при наличии)

подпись, дата, место печати (при наличии)

Технический надзор:

1) аттестованный (-ые) эксперт (-ы)

Сакенов Арман Канатович, KZ41VJE00054652 от 19.05.2020; №KZ69VJE00047455 от 13.06.2019; KZ88VJE00055164 от 10.06.2019

фамилия, имя, отчество (при наличии) эксперта, специализация аттестата

подпись, дата, место печати (при наличии)

2) аккредитованная организация

ТОО «TechConsultingKz»

Заместитель директора Сакенов Арман Канатович

(наименование организации) имеющей в своем составе аттестованного (-ых) эксперта (-ов), фамилия, имя, отчество (при наличии) руководителя

подпись, дата, место печати (при наличии)

Авторский надзор:

1) разработчик проекта

АО «Транстелеком» в лице **Заместитель Председателя Правления по развитию стратегических проектов Доненбай Ғазиз Болатұлы**

(наименование организации, фамилия, имя, отчество (при наличии) должность)

подпись, дата, место печати (при наличии)

2) организация

АО «Транстелеком» в лице **Заместитель Председателя Правления по развитию стратегических проектов Доненбай Ғазиз Болатұлы**

(наименование организации) имеющей в своем составе аттестованного (-ых) эксперта (-ов), фамилия, имя, отчество (при наличии) руководителя

подпись, дата, место печати (при наличии)

3) аттестованный (-ые) эксперт (-ы)

Альжанов Анарбек Талгатович, приказ ТТС/589-ВП от 05.08.2020 г.

фамилия, имя, отчество (при наличии) эксперта, специализация аттестата

подпись, дата, место печати (при наличии)

Генеральный подрядчик

Управляющий директора филиала АО «Транстелеком» в г. Актобе «Актобетранстелеком», Таубаев А. А.

фамилия, имя, отчество (при наличии), подпись руководителя

подпись, дата, место печати (при наличии)

Приложение 3
к акту приемки объекта
в эксплуатацию

форма

Технические характеристики объекта (линии электропередач)

№ п/п	Наименование	Единица измерения	Количество
1	2	3	4
1	Воздушные ЛЭП низкого напряжения …	километр (далее - км)	
2	Воздушные ЛЭП Высокого напряжения 10 кВ	км	7,7
3	Кабельные ЛЭП низкого напряжения …	км	
4	Кабельные ЛЭП высокого напряжения 10 кВ	км	3,5
5	Площадь опор	м 2	
6	Опоры:		
	1) металлические	штук (далее - шт)	
	2) деревянные с деревянными приставками	шт	
	3) деревянные с железобетонными приставками	шт	
	4) железобетонные	шт	227
	5) тросовые подвесы	шт	
7	Провода:		
	1) медные	км	
	2) алюминиевые	км	57,060
	3) сталеалюминиевые	км	
8	Кронштейны для светильников:		
	1) железобетонные	шт	
	2) металлические	шт	
9	Арматура уличного освещения:		
	1) светильники с лампами накаливания	шт	
	2) светильники с ртутными лампами	шт	
	3) светильники с люминесцетными лампами	шт	

10	Кабели:		
	1) марки... напряжением...	км	
	2) марки... напряжением...	км	
11	Муфты соединительные...	шт	
12	Муфты концевые	шт	20
13	Контуры заземления	шт	
14	Устройства грозозащиты	шт	
15	Дорожные покрытия кабельных сетей:		
	1) асфальтобетонные	м ^{2}	
	2) булыжные	м ^{2}	
	3) тротуары	м ^{2}	

Заказчик _____Дөненбай Ғазиз Болатұлы
фамилия, имя, отчество (при наличии), подпись руководителя Место печати (при наличии)
Авторский надзор_____Альжанов Анарбек Талгатович
фамилия, имя, отчество (при наличии), подпись эксперта Место печати (при наличии)

Приложение 10
к акту приемки объекта
в эксплуатацию

форма

Технические характеристики объекта (автомобильные дороги)

№ п.п.	Наименование конструктивных элементов	Единицы измерения	Количество	Описание конструктивных элементов	Примечание
1	Протяженность дороги	м	450,5	Автодорога IV категории	
2	Ширина проезжей части	м	6		
3	Ширина тротуаров	м			
4	Ширина пешеходных дорог	м			
5	Ширина разделительной грунтовой полосы	м			
6	Ширина обочины	м	2		
7	Угол откоса	градус			
8	Высота насыпи	м			
9	Дополнительные транспортные пути				
10	Количество полос		2		
11	Дорожные знаки	шт	10	Световозвращающая пленка тип 2 согласно СТ РК 1125-2002	
12	Элементы освещения				
13	Зеленые насаждения	шт			
14	Дорожное покрытие			Асфальтобетонное покрытие	
15	Электроосвещение				

Заказчик _____Дөненбай Ғазиз Болатұлы
фамилия, имя, отчество (при наличии), подпись руководителя Место печати (при наличии)
Авторский надзор_____Альжанов Анарбек Талгатович
фамилия, имя, отчество (при наличии), подпись эксперта Место печати (при наличии)

Приложение 13
к акту приемки объекта
в эксплуатацию

форма

Технические характеристики объекта (сети, водоводы, коллекторы и тому подобное)

№ п/п	Наименование	Единицы измерения	Количество, протяженность	Примечание
1	2	3	4	5
Водопровод				
1	Водопровод (общая протяженность)	м		
	1) из стальных труб	м		
	2) из чугунных труб	м		
	3) из асбестоцементных труб	м		
	4) из ПЭ 100 SDR 17 Ø180	м	2233,6	
	5) из	м		
2	Распределительная сеть (общая протяженность)	м		
	1) из стальных труб	м		
	2) из чугунных труб	м		
	3) из асбестоцементных труб	м		
	4) из полиэтиленовых труб	м		
	5)	м		
3	Прочие устройства			
	Смотровой колодец	шт		
	Задвижка d-200	шт	2	
	« d-150	шт	3	
	« d-100	шт	1	
	Вентили d-15	шт	1	
	« d-	шт		
	« d-	шт		
	Кран d-	шт		
	« d-	шт		
	« d-	шт		

	Гидрант	шт	2	
	Водопроводный ввод	шт		
	Водоразборная колонка	шт		
	Стальной футляр	шт		
	Водопроводный колодец	шт	9	
Канализация				
1	Коллекторы (общая протяженность)	м		
	1) из керамических труб	м		
	2) из чугунных труб	м		
	3) из бетонных труб	м		
	4) из асбестоцементных труб	м		
	5) из ПВХ 110 SN 8	м		
	6) из ПЭ 100 DN 160 SN8	м		
	7)	м		
2	Канализационная сеть (общая протяженность)	м		
	1) из керамических труб	м		
	2) из чугунных труб	м		
	3) из бетонных труб	м		
	4) из асбестоцементных труб	м		
	5) из ПЭ 100 SDR 160 SN8	м	111	
	6) из ПВХ 110 SN 8 труб	м	7	
3	Прочие устройства			
	Канализационный колодец	шт	5	
	Люк	шт	5	

Горизонтальный разрез колодца	Вертикальный разрез колодца
Масштаб 1:25	Масштаб 1:25

Спецификация

№ п/п	Наименование	Марка	Материал	Диаметр (мм) (размеры)	Количество	Примечание

Схема привязки колодца к постоянным точкам-ориентирам

Заказчик _____ Дөненбай Ғазиз Болатұлы
фамилия, имя, отчество (при наличии), подпись руководителя Место печати (при наличии)
Авторский надзор_____ Альжанов Анарбек Талгатович
фамилия, имя, отчество (при наличии), подпись эксперта Место печати (при наличии)

Приложение 15
к акту приемки объекта
в эксплуатацию

форма

Технические характеристики объекта (газопровод, нефтепровод)

№ п/п	Наименование	Единицы измерения	Количество, протяженность	Примечание
1	Протяженность трубопровода	м		
	Протяженность воздушной прокладки:	м		
	1) на эстакадах	м		
	2) на опорах	м		
	3) безопорная прокладка	м		
	Количество опор	шт		
	Протяженность подземной прокладки:	м	368	
	1) в проходных каналах	м		
	2) в полупроходных каналах	м		
	3) бесканальная прокладка	м		
2	Количество колодцев (камер)	шт		
3	Количество компенсаторов	шт		
4	Количество вводов	шт		
5	Количество задвижек d =50	шт		
	d =	шт		
6	Вентили (клапан) d =	шт		
	d =	шт		
7	Кран проходной d =50	шт	2	
	d =	шт		
8	Сифоны (гидрозатворы)	шт		
9	Переходники	шт	2	
10	Затворы поворотные	шт		
11	Регуляторы давления	шт	1	
12	Скважины	шт		
13	Станки - качалки	шт		

	(тип _____ , марка _____)				
	-//- (тип____, марка ____)	шт			
	-//- (тип____, марка ____)	шт			

Горизонтальный разрез скважины (колодца)	Вертикальный разрез скважины (колодца)
Масштаб _____	Масштаб _____

Спецификация

№ п/п	Наименование	Марка	Материал	Диаметр (мм) (размеры)	Количество	Примечание

Схема привязки скважины (колодца) к постоянным точкам-ориентирам

Заказчик _____ Дөненбай Ғазиз Болатұлы
фамилия, имя, отчество (при наличии), подпись руководителя Место печати (при наличии)
Авторский надзор_____ Альжанов Анарбек Талгатович
фамилия, имя, отчество (при наличии), подпись эксперта Место печати (при наличии)

полнительная схема колодцев канализации К1 по проекту: Развитие инфраструктуры АО " Трансгелеком" для предоставления инфраструктуры ЦОД как сервис". Строительство наружных внеплощадочных инженерных сетей для Офисных зданий с Центром Обработки Данных в г. Уральск для АО "Трансгелеком

Масштаб 1:25

№1

Разрез 1-1

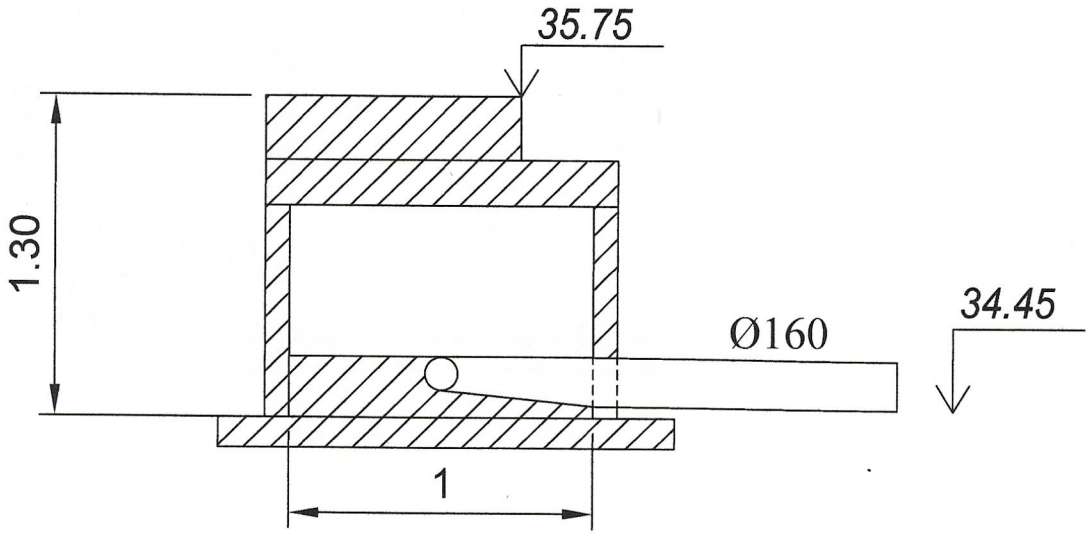

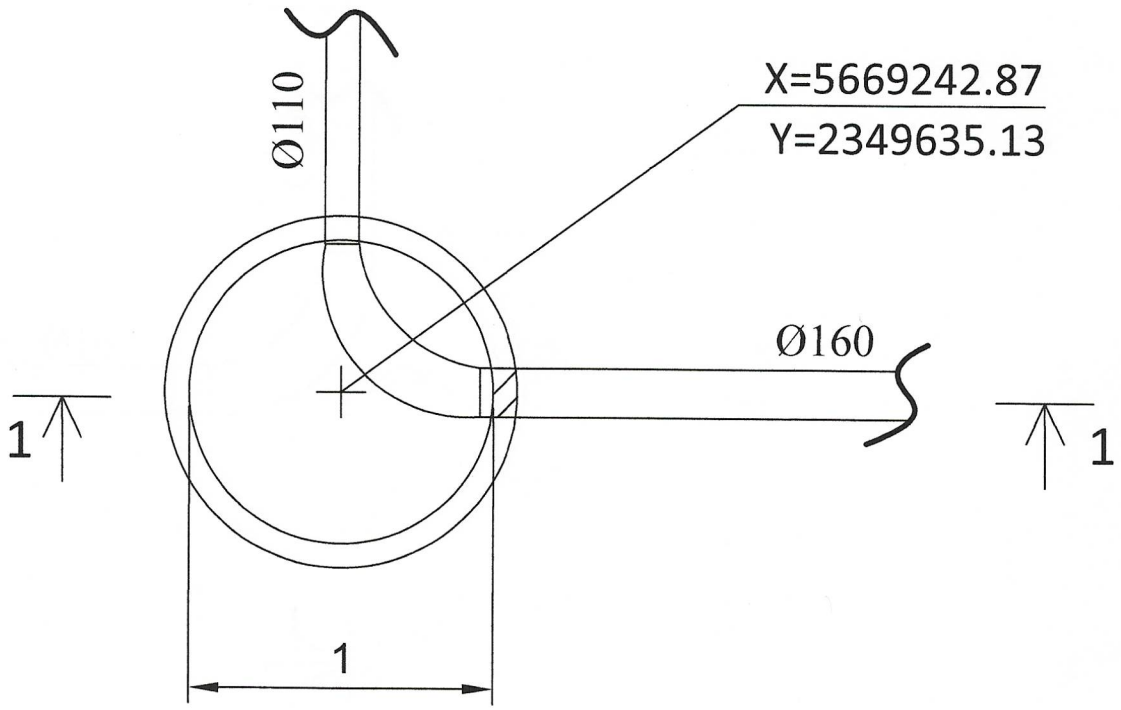

Исполнительная схема колодцев канализации К1 по проекту: Развитие инфраструктуры АО " Транстелеком" для предоставления инфраструктуры ЦОД как сервис". Строительство наружных внеплощадочных инженерных сетей для Офисных зданий с Центром Обработки Данных в г. Уральск для АО "Транстелеком

Масштаб 1:25

№2

Разрез 1-1

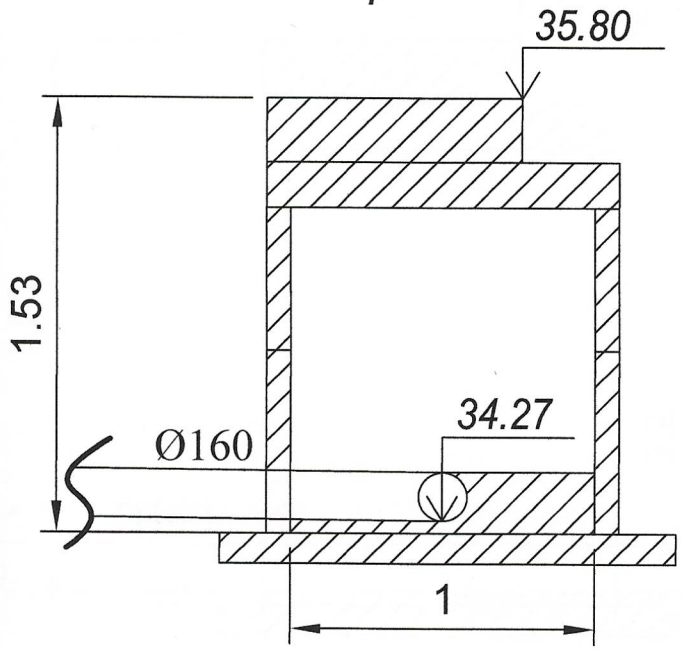

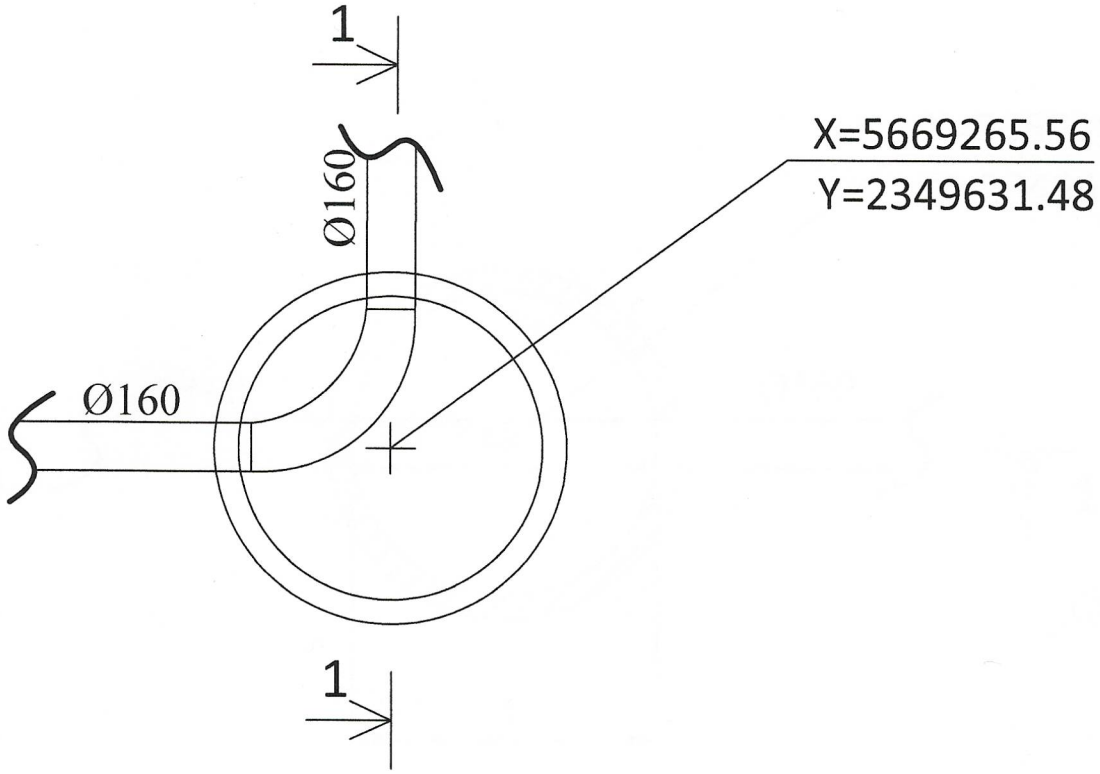

Исполнительная схема колодцев канализации К1 по проекту: Развитие инфраструктуры АО " Трансгелеком" для предоставления инфраструктуры ЦОД как сервис".
"Строительство наружных внеплощадочных инженерных сетей для Офисных зданий с Центром Обработки Данных в г. Уральск для АО "Трансгелеком

Масштаб 1:25

№3

Разрез 1-1

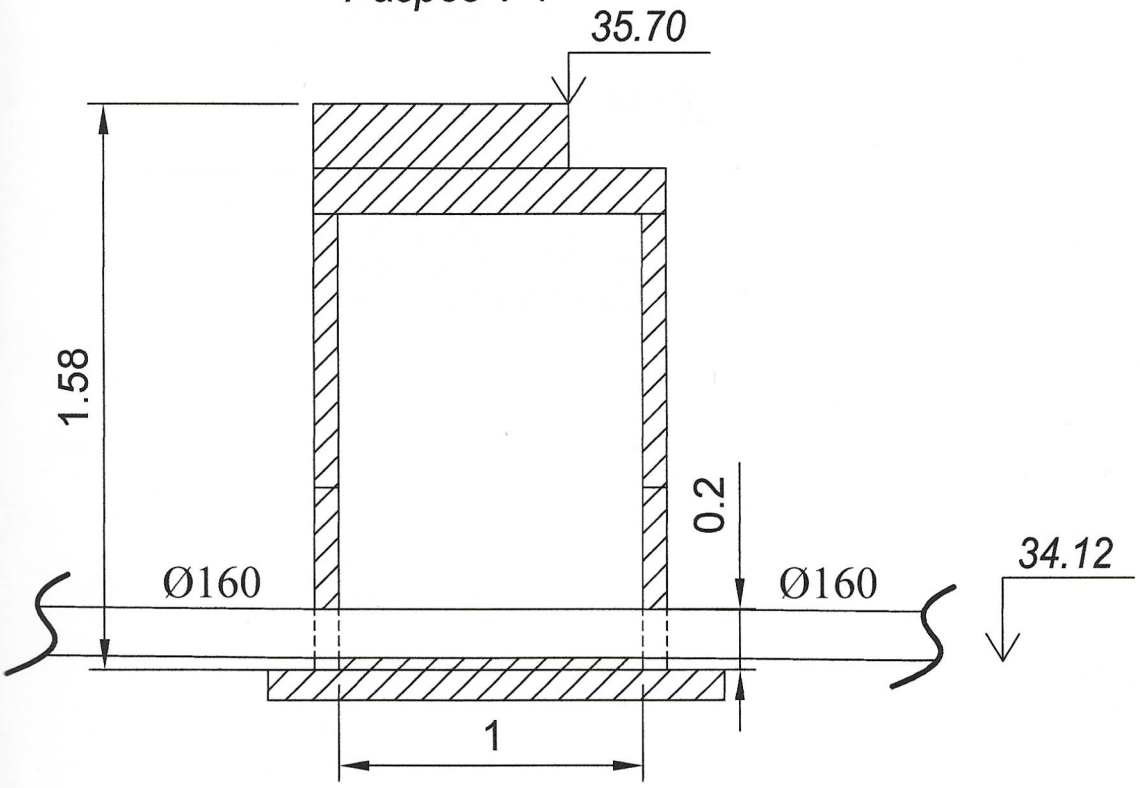

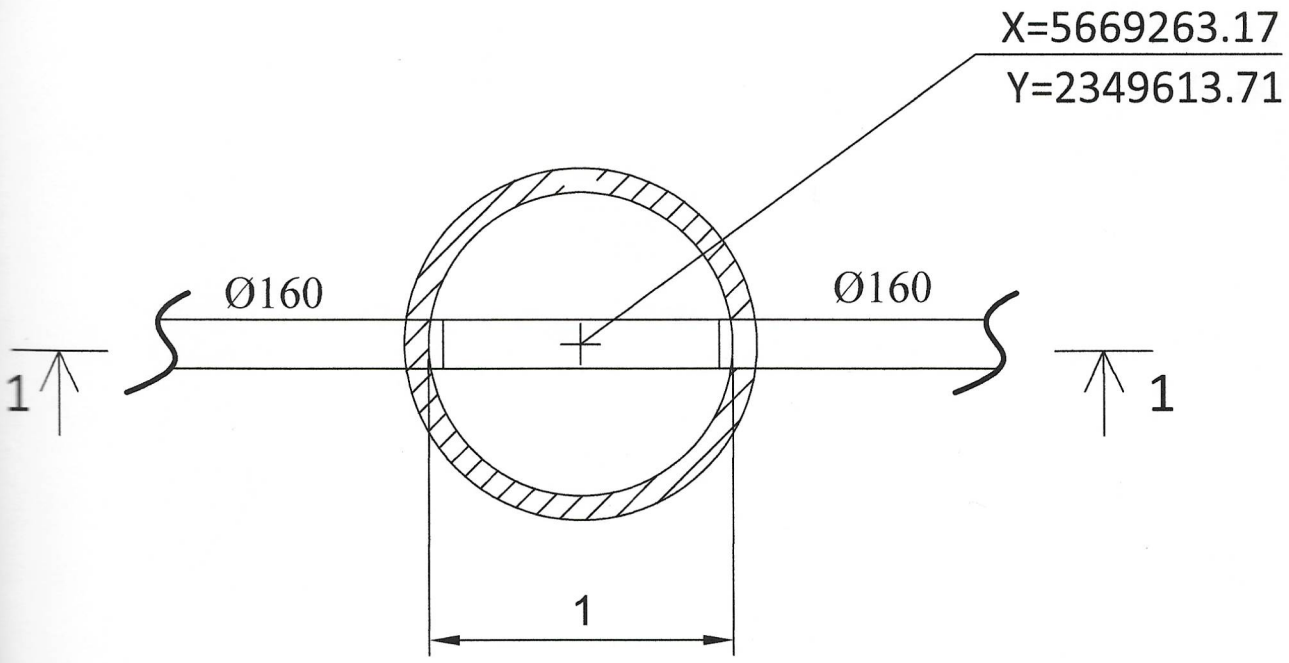

сполнительная схема колодцев канализации К1 по проекту: Развитие инфраструктуры АО " Трансстелеком" для предоставления инфраструктуры ЦОД как сервис". Строительство наружных внеплощадочных инженерных сетей для Офисных зданий с Центром Обработки Данных в г. Уральск для АО "Трансстелеком

Масштаб 1:25

№4

Разрез 1-1

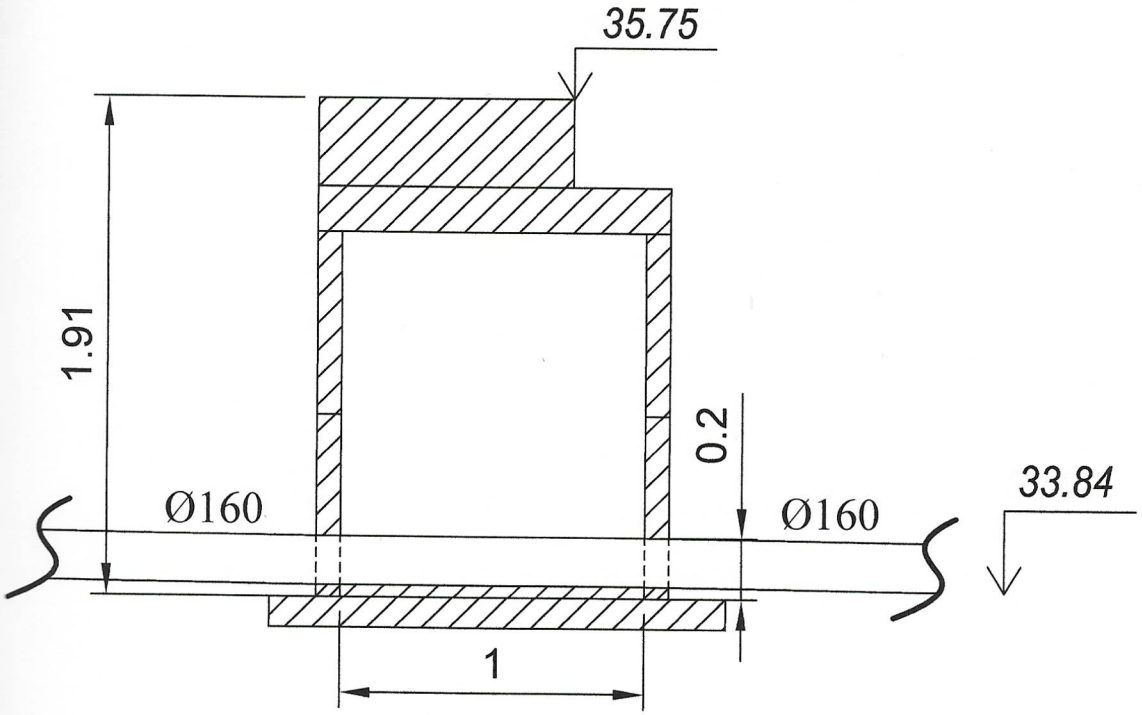

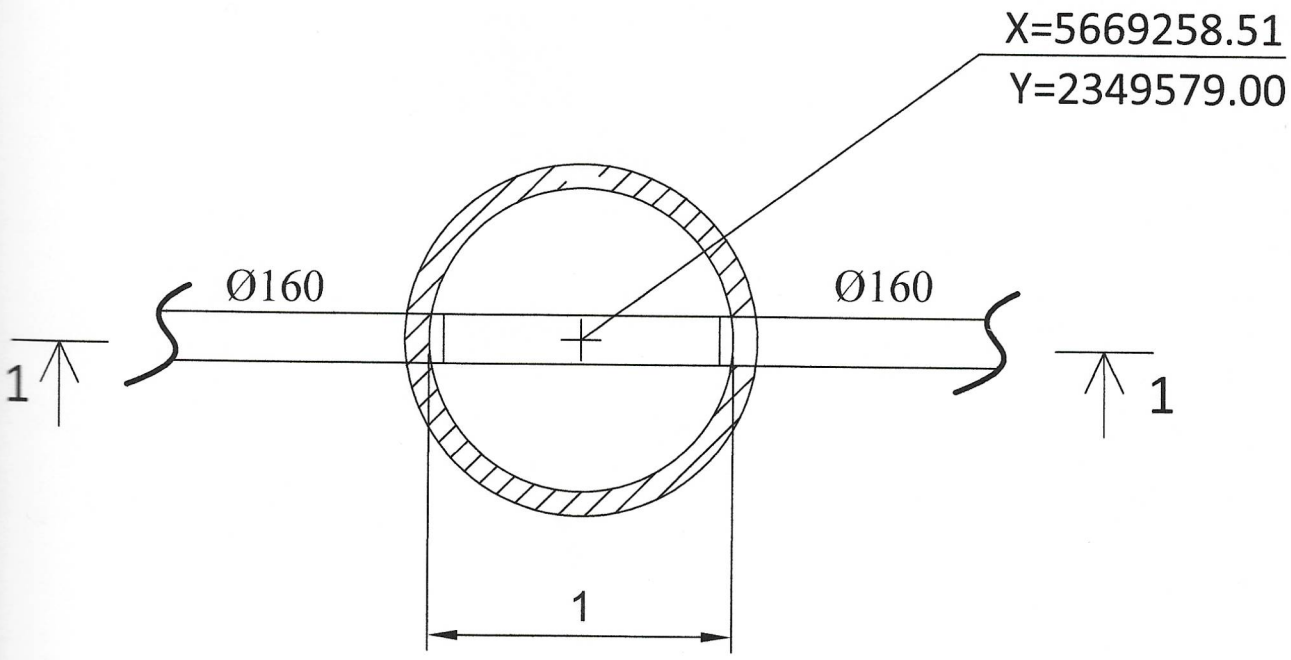

сполнительная схема колодцев канализации К1 по проекту: Развитие инфраструктуры АО " Трансстелеком" для предоставления инфраструктуры ЦОД как сервис". Строительство наружных внеплощадочных инженерных сетей для Офисных зданий с Центром Обработки Данных в г. Уральск для АО "Трансстелеком

Масштаб 1:25

№5

Разрез 1-1

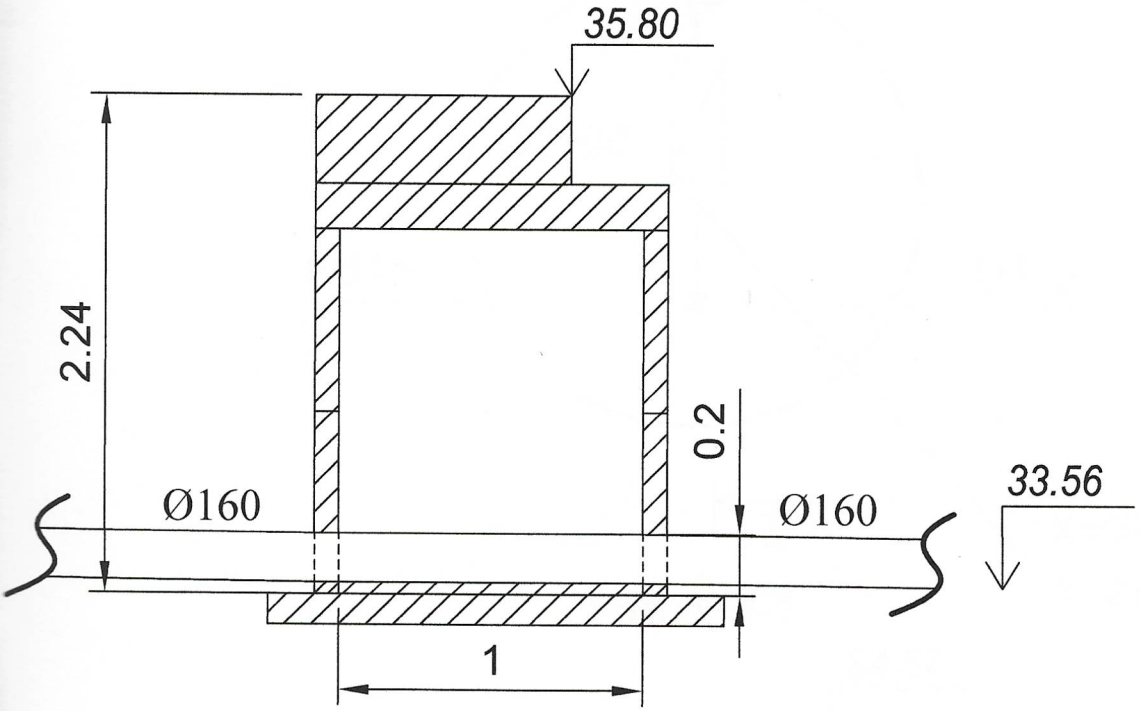

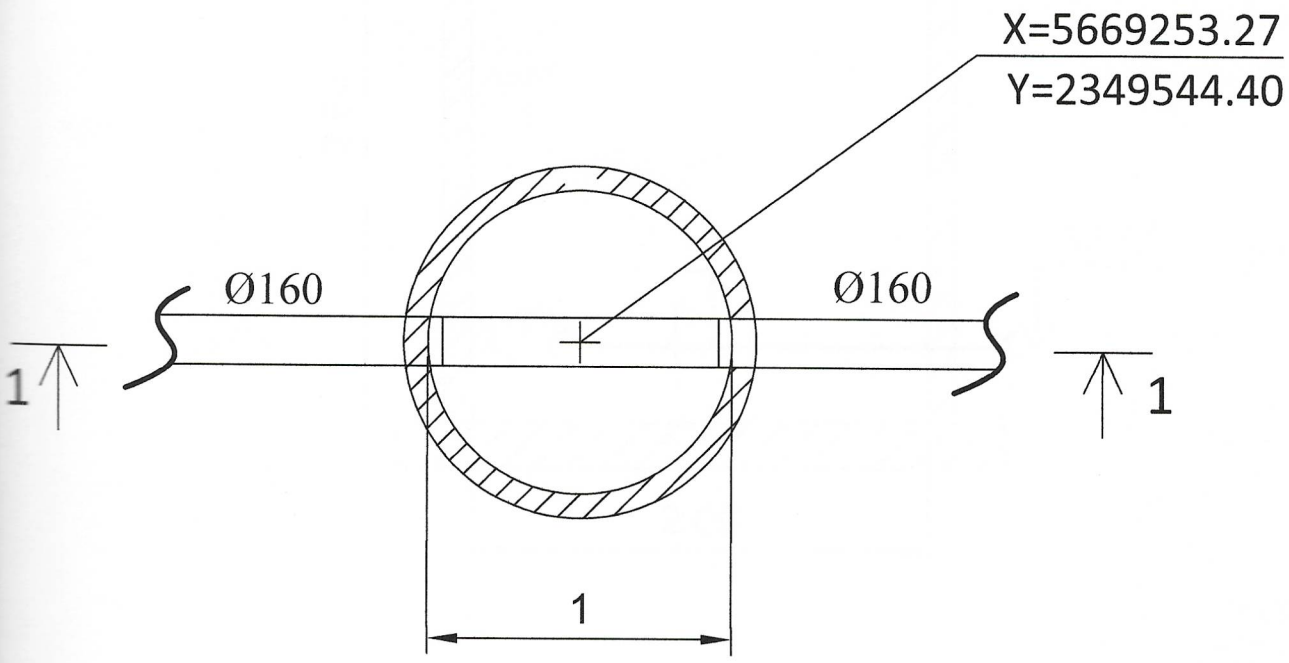

полнительная схема колодцев водопровода В1 по проекту: Развитие инфраструктуры АО " Трансгелеком" для предоставления инфраструктуры ЦОД как сервис". троительство наружных внеплощадочных инженерных сетей для Офисных зданий с Центром Обработки Данных в г. Уральск для АО "Трансгелеком

№1

Масштаб 1:25

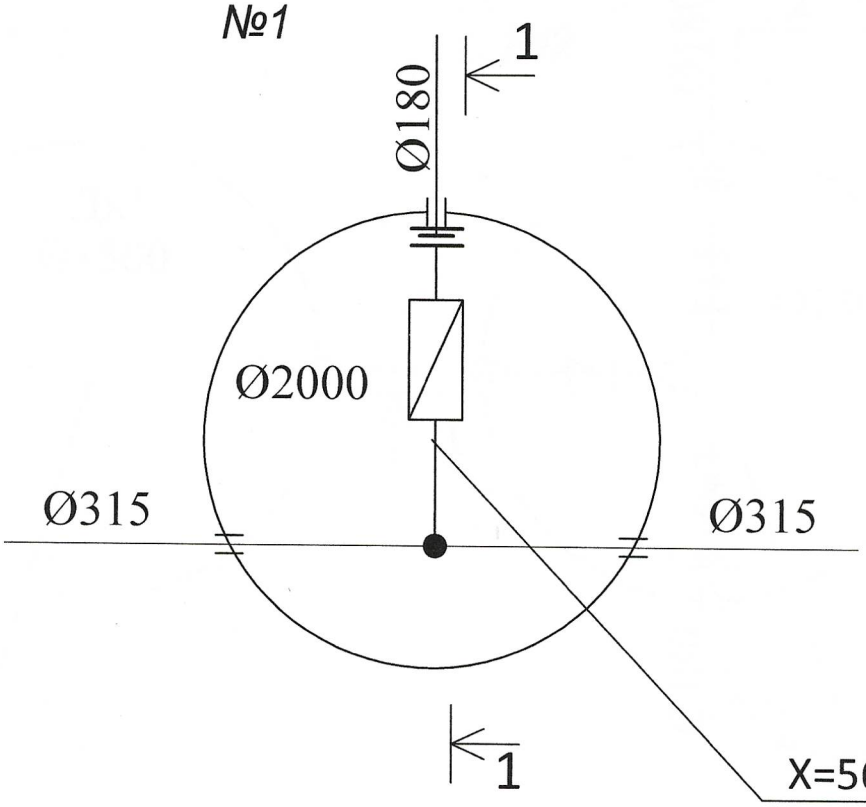

Разрез 1-1

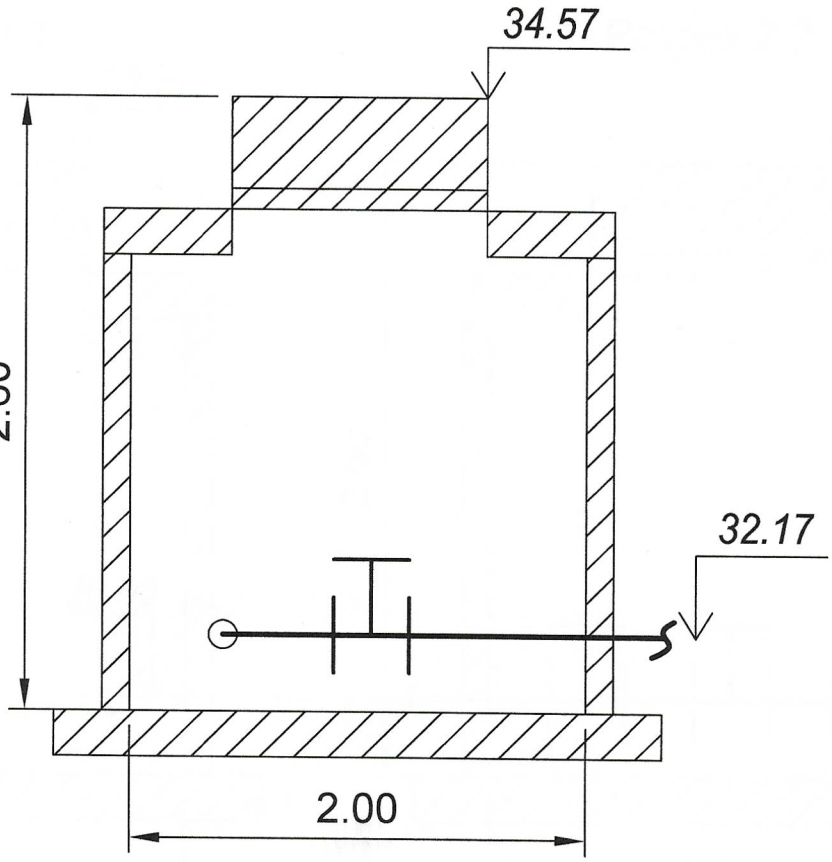

Исполнительная схема колодцев водопровода В1 по проекту: Развитие инфраструктуры АО " Трансстелеком" для предоставления инфраструктуры ЦОД как сервис". Строительство наружных внеплощадочных инженерных сетей для Офисных зданий с Центром Обработки Данных в г. Уральск для АО "Трансстелеком

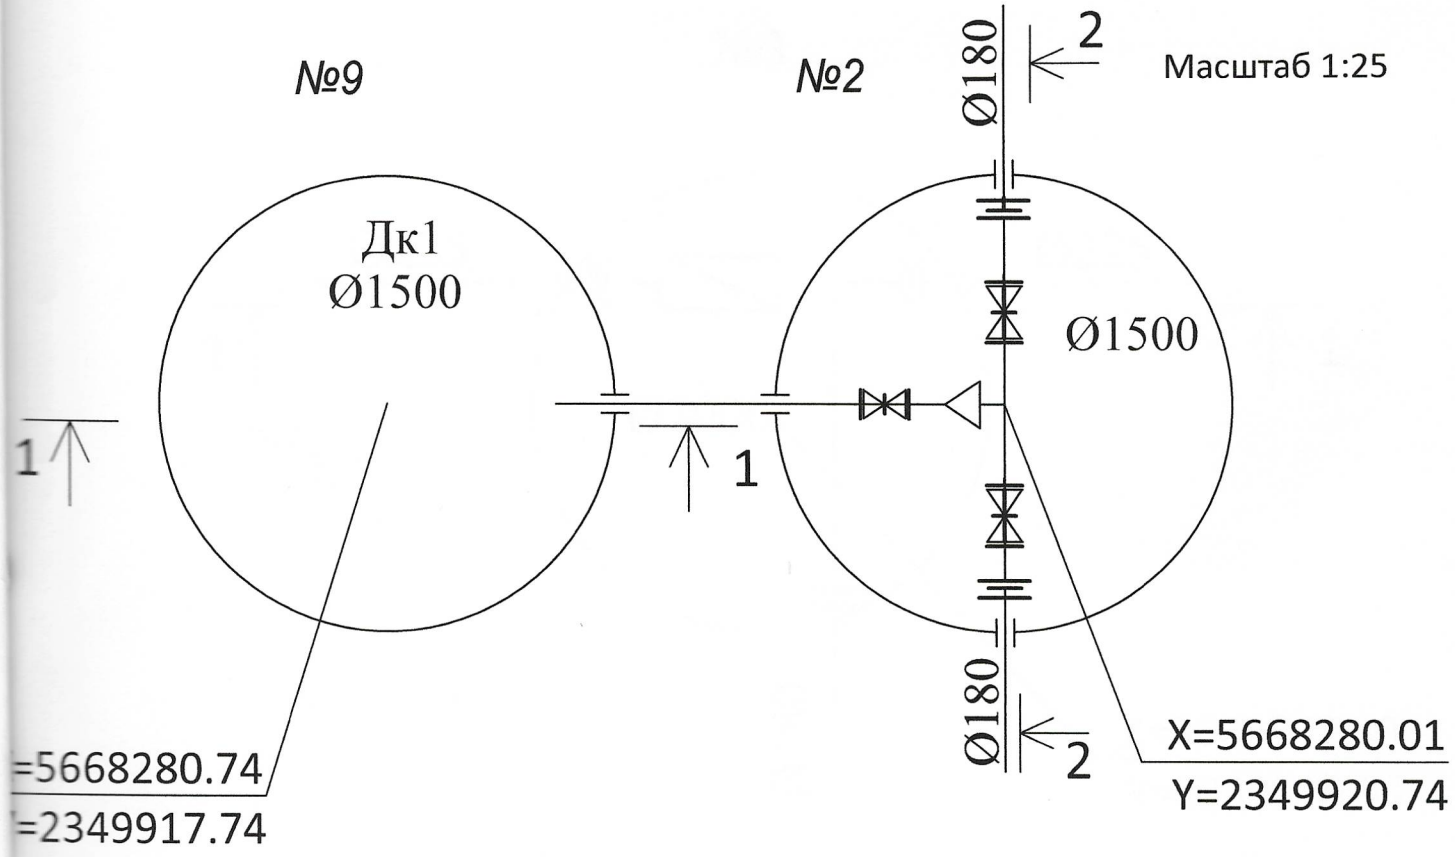

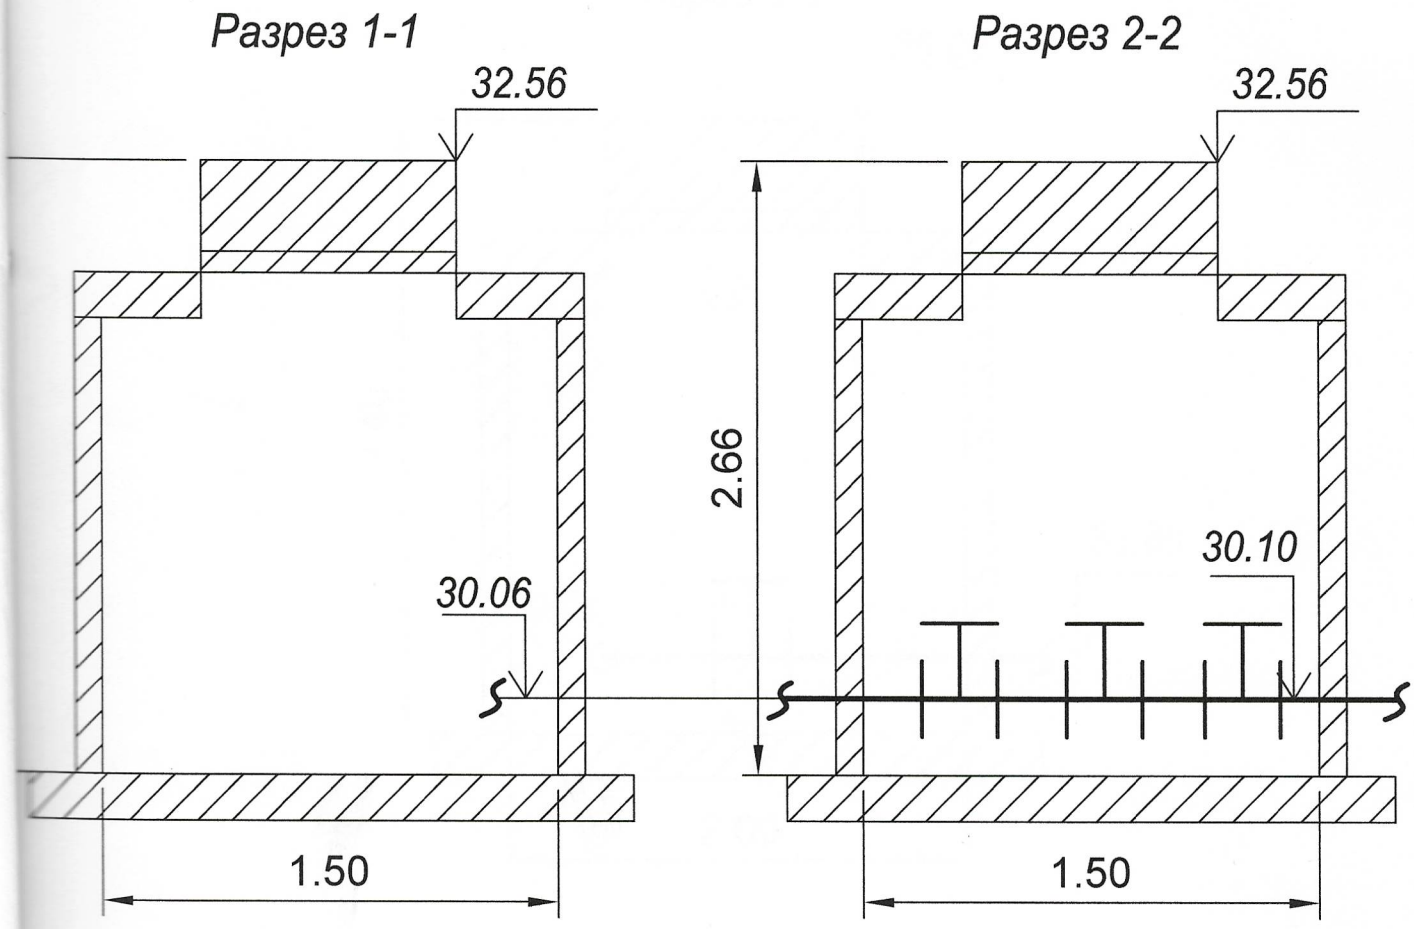

олнительная схема колодцев водопровода В1 по проекту: Развитие инфраструктуры АО " Трансстелеком" для предоставления инфраструктуры ЦОД как сервис". троительство наружных внеплощадочных инженерных сетей для Офисных зданий с Центром Обработки Данных в г. Уральск для АО "Трансстелеком

№3

Масштаб 1:25

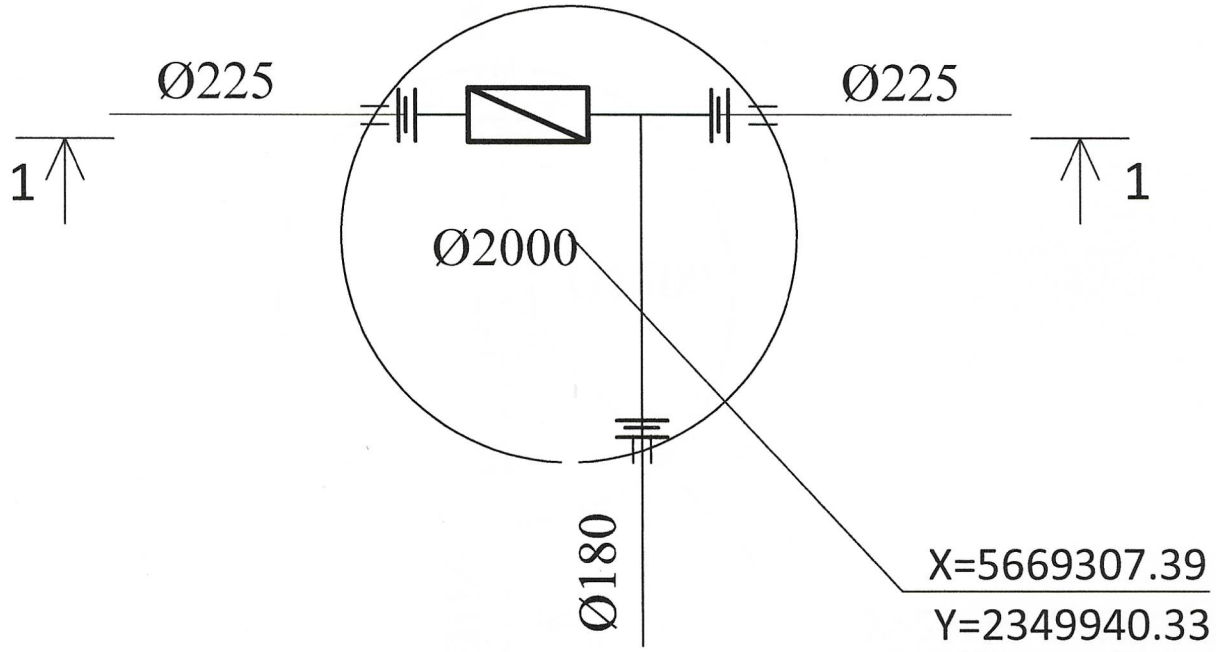

Разрез 1-1

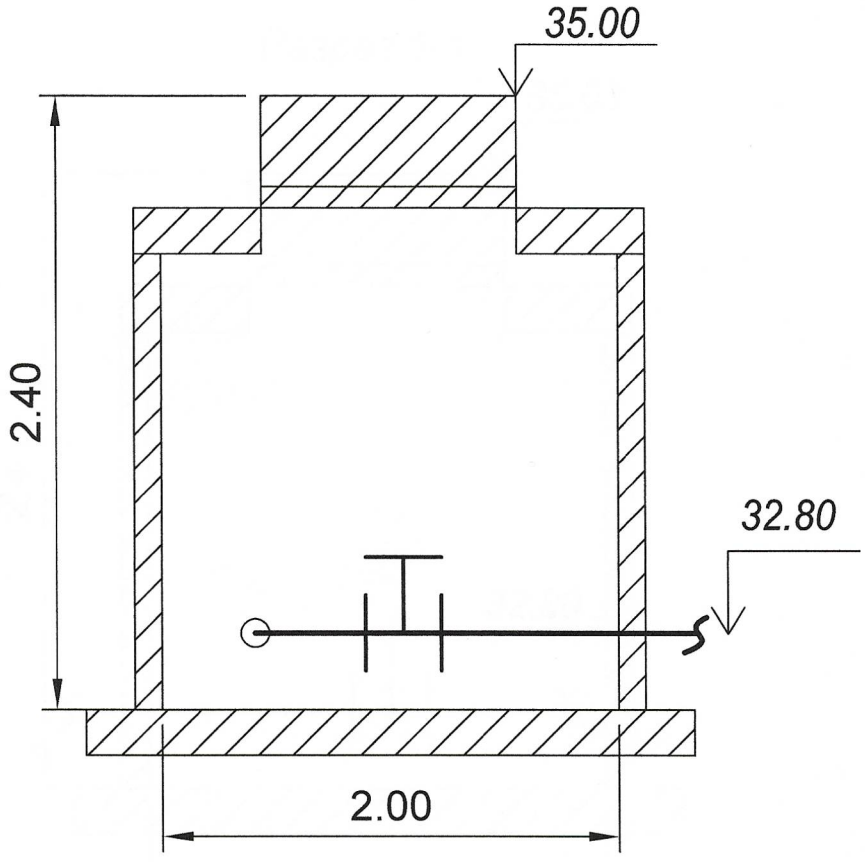

олнительная схема колодцев водопровода В1 по проекту: Развитие инфраструктуры АО " Трансстелеком" для предоставления инфраструктуры ЦОД как сервис". троительство наружных внеплощадочных инженерных сетей для Офисных зданий с Центром Обработки Данных в г. Уральск для АО "Трансстелеком

№4

Масштаб 1:25

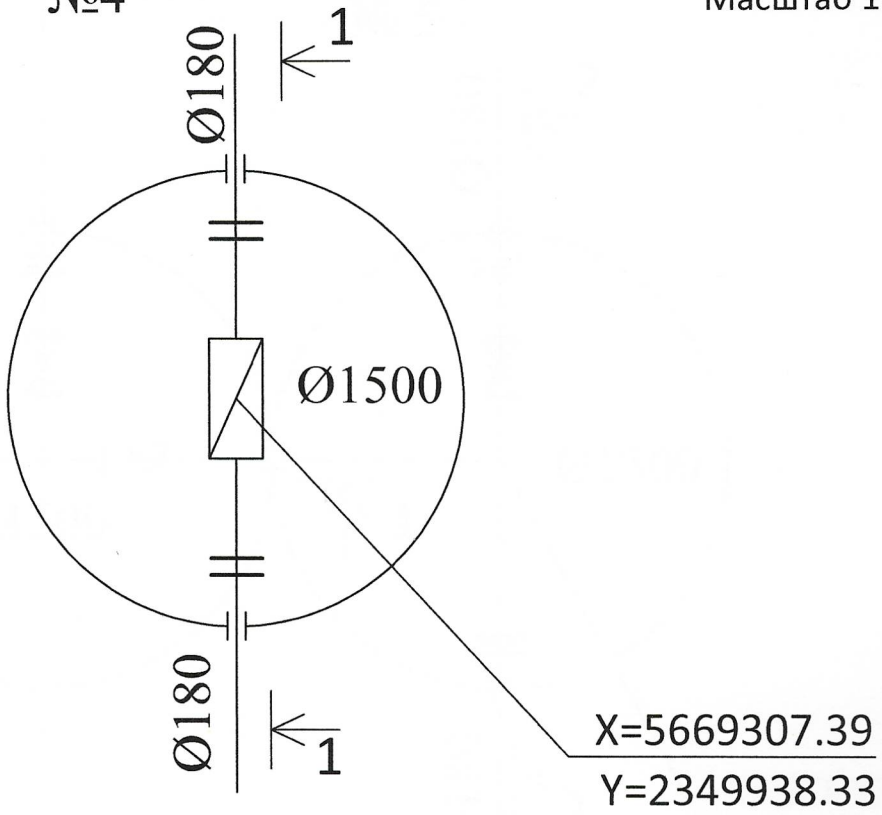

Разрез 1-1

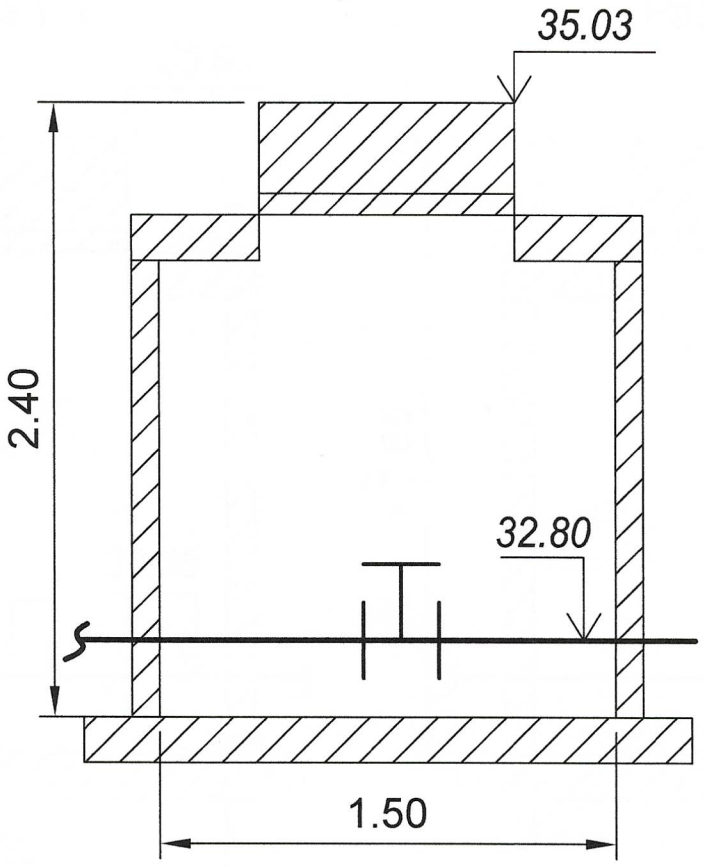

Дополнительная схема колодцев водопровода В1 по проекту: Развитие инфраструктуры АО " Трансгелеком" для предоставления инфраструктуры ЦОД как сервис". Строительство наружных внеплощадочных инженерных сетей для Офисных зданий с Центром Обработки Данных в г. Уральск для АО "Трансгелеком

Масштаб 1:25

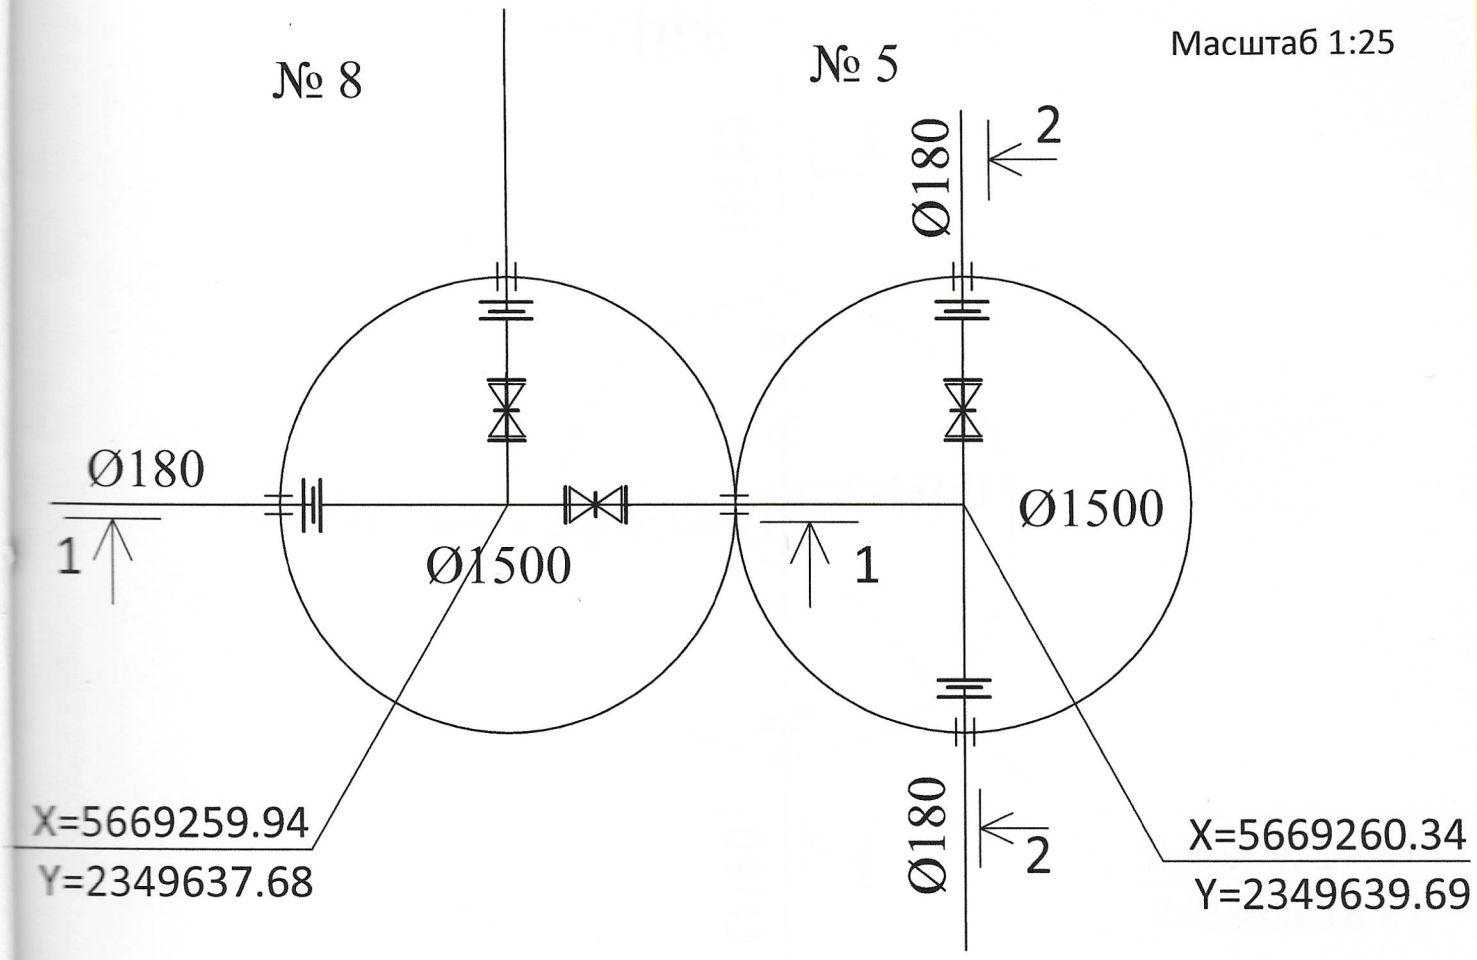

Разрез 1-1

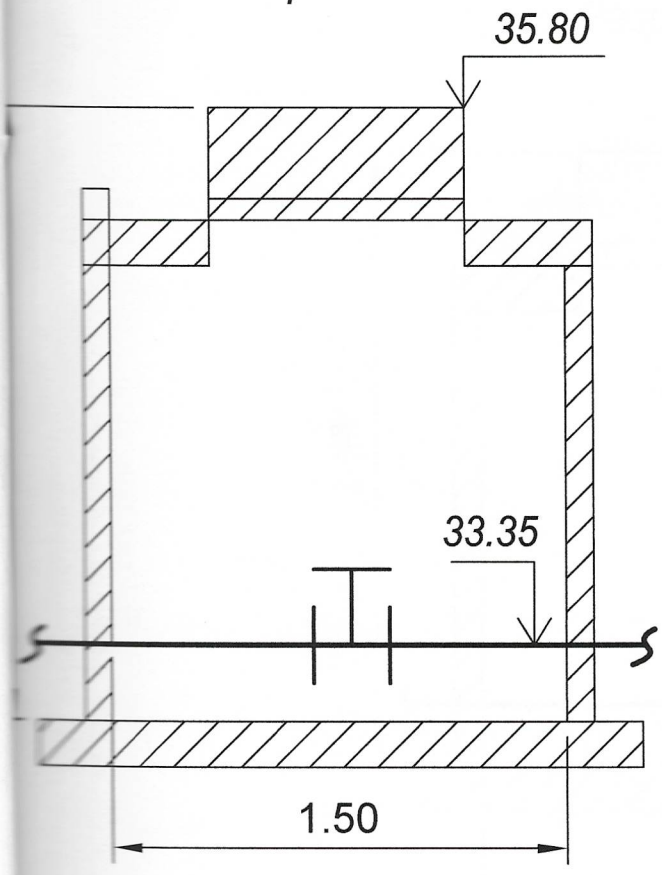

Разрез 2-2

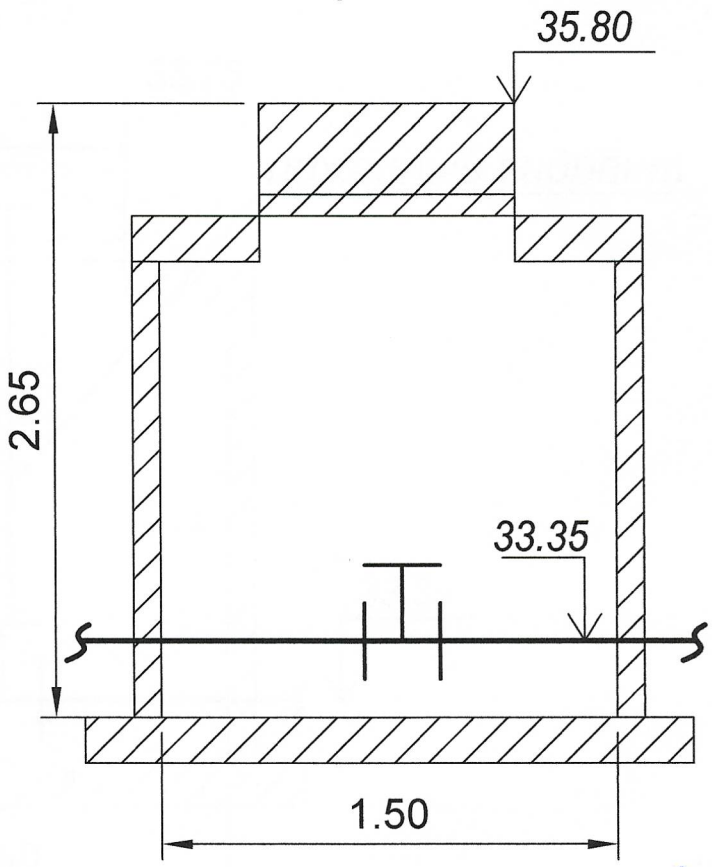

Исполнительная схема колодцев водопровода В1 по проекту: Развитие инфраструктуры АО " Транстелеком" для предоставления инфраструктуры ЦОД как сервис". Строительство наружных внеплощадочных инженерных сетей для Офисных зданий с Центром Обработки Данных в г. Уральск для АО "Транстелеком

ПГ6

Масштаб 1:25

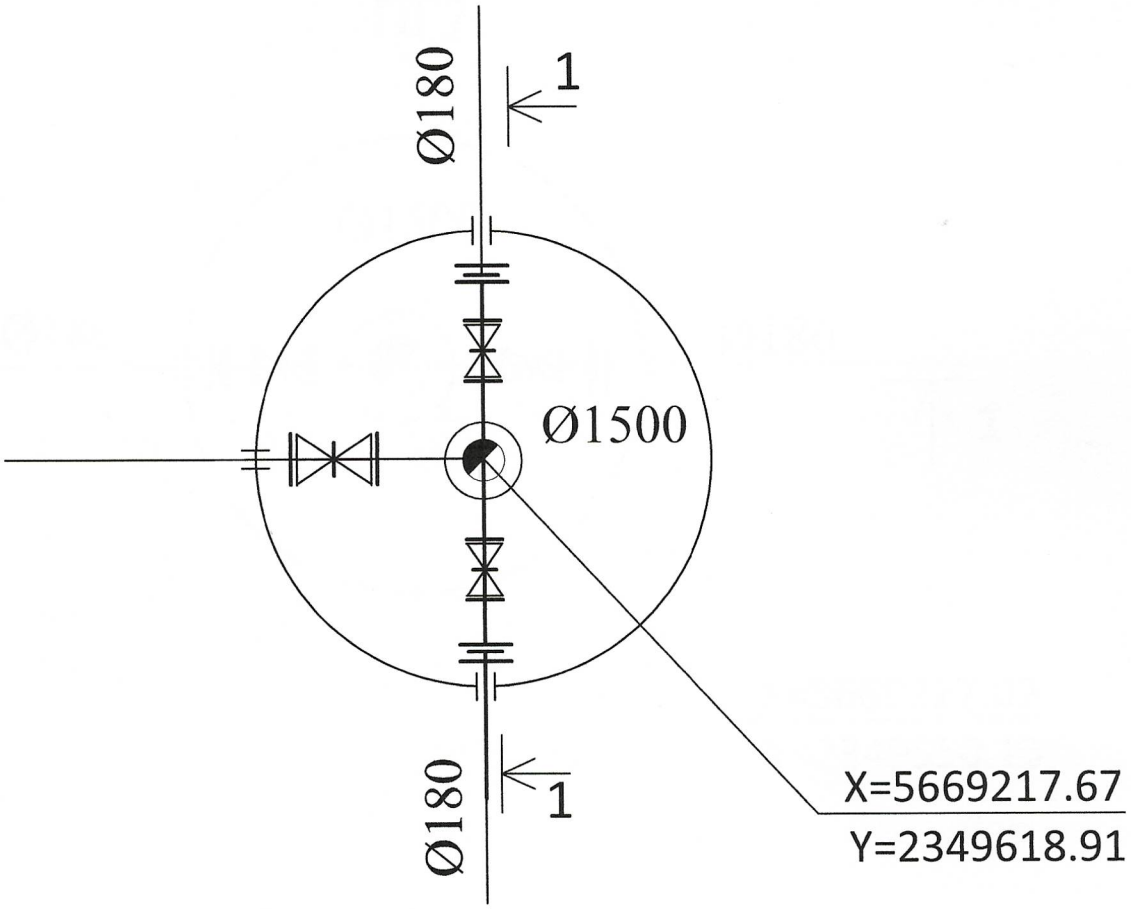

Разрез 1-1

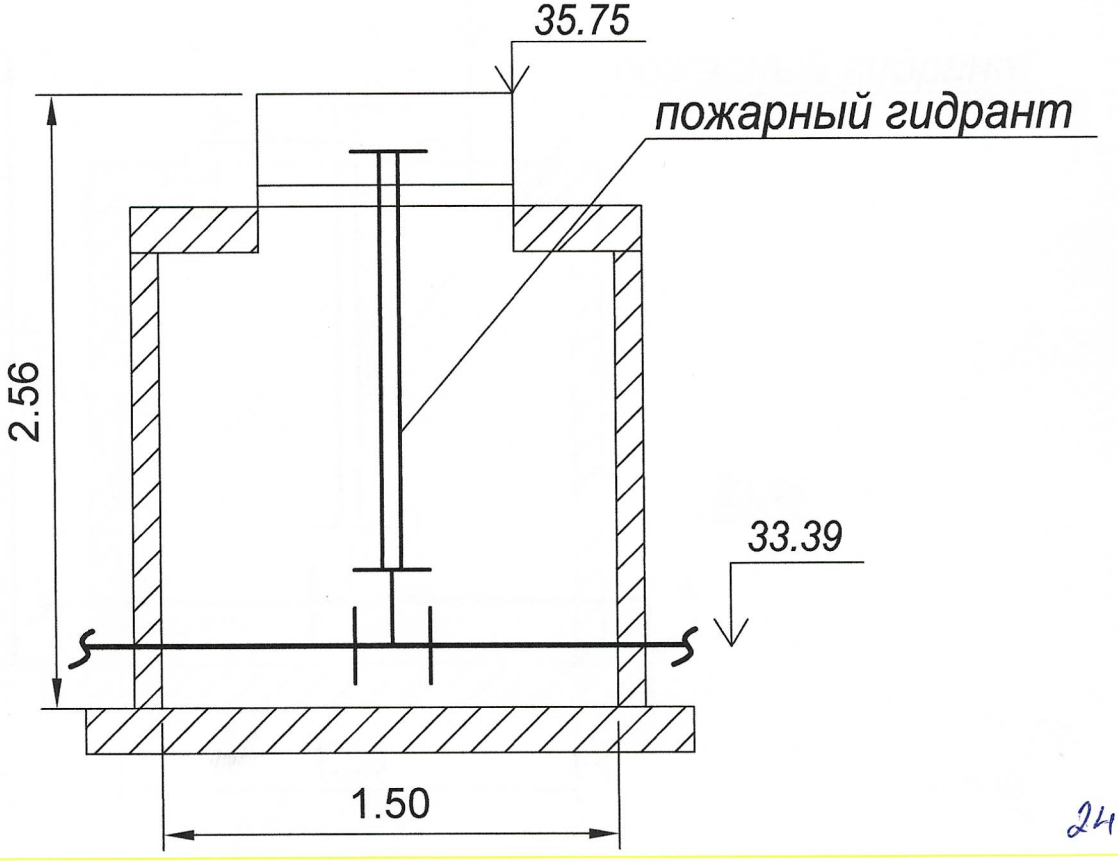

сполнительная схема колодцев водопровода В1 по проекту: Развитие инфраструктуры АО " Трансстелеком" для предоставления инфраструктуры ЦОД как сервис".
"Строительство наружных внеплощадочных инженерных сетей для Офисных зданий с Центром Обработки Данных в г. Уральск для АО "Трансстелеком

Масштаб 1:25

ПГ7

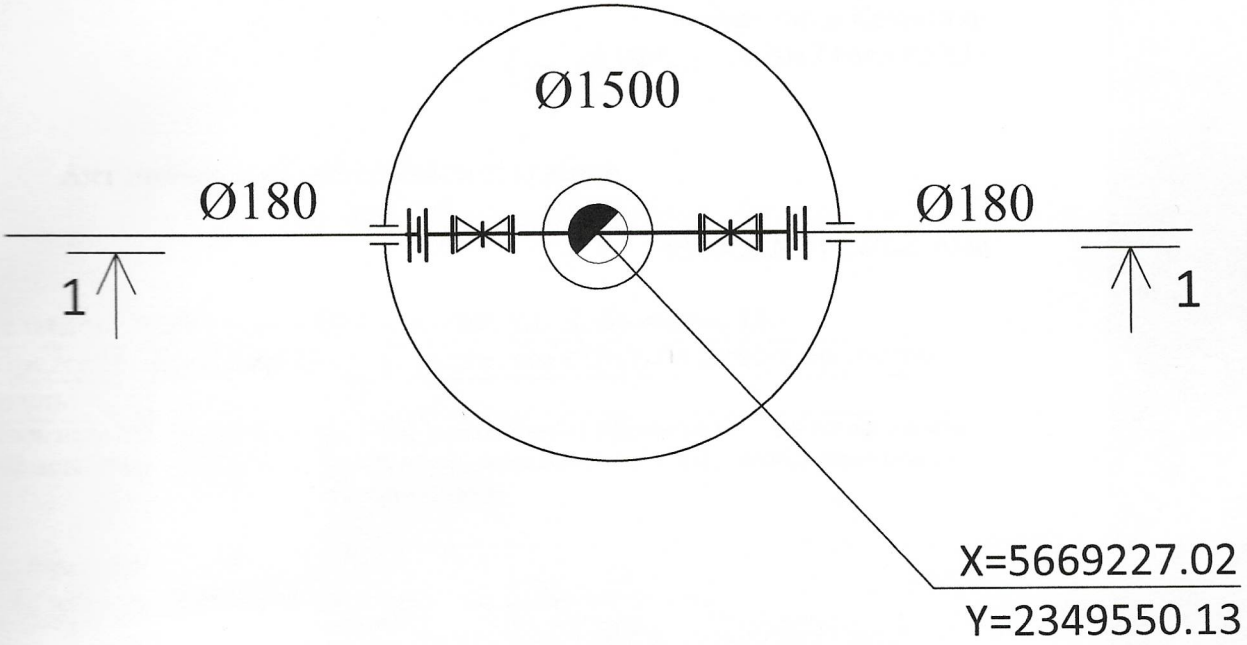

Разрез 1-1

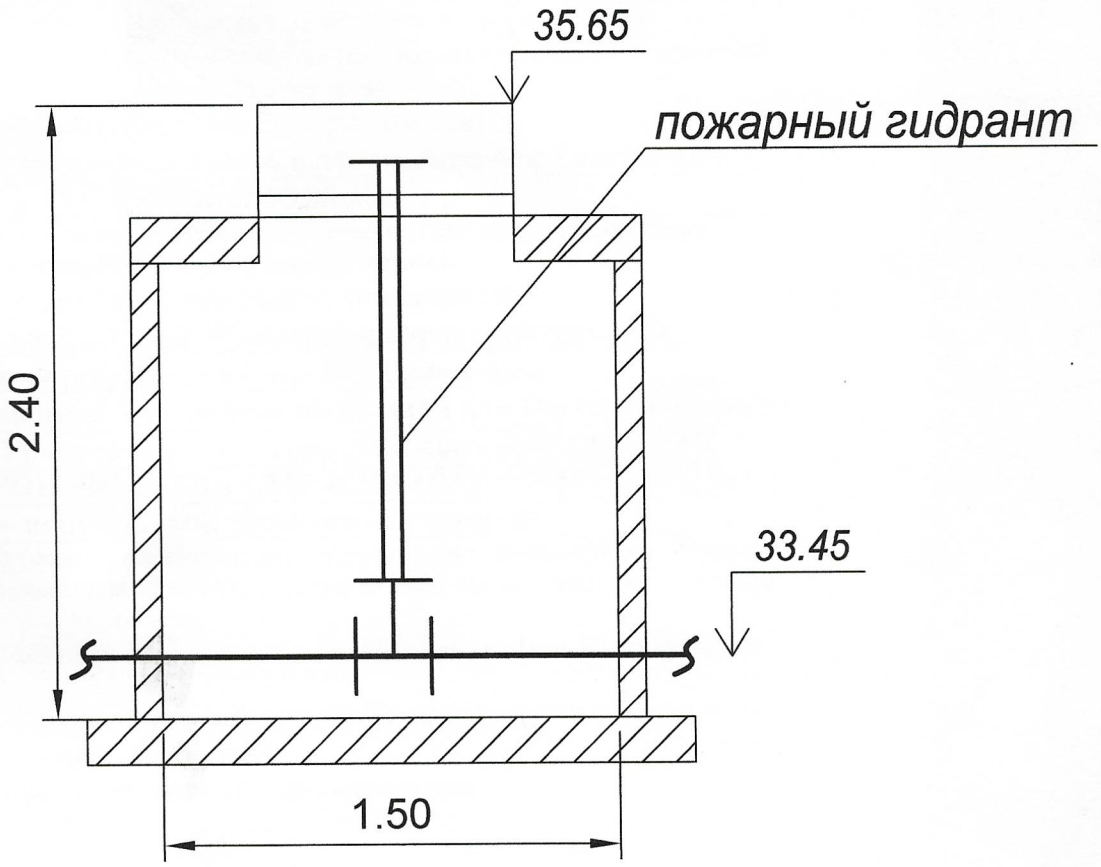

25

Приложение 2
к приказу Министра
индустрии и инфраструктурного развития
Республики Казахстан
от 9 августа 2019 года № 632

Приложение 3
к приказу Министра
по инвестициям и развитию
Республики Казахстан
от 24 апреля 2017 года № 235

Декларация о соответствии

«06» декабря 2021 года

Подрядчик (генеральный подрядчик): **АО «Транстелеком» 10000, город Нур-Султан, ул. Д. Кунаева, 10**

наименование организации, юридический адрес

в лице **Управляющего директора филиала АО «Транстелеком» в г. Актобе «Актобетранстелеком» Таубаев Аслан Аскарович**

фамилия, имя, отчество (при наличии) руководителя организации

по объекту: **«Развитие инфраструктуры АО «Транстелеком» для предоставления инфраструктуры ЦОД как сервис». «Строительство наружных внеплощадочных инженерных сетей для Офисных зданий с Центром Обработки Данных в г.Уральск для АО «Транстелеком» (ПРОДЛЕНИЕ УВЕДОМЛЕНИЯ О НАЧАЛЕ ПРОИЗВОДСТВА СМР KZ21REA00236363 11.08.2021г). Западно-Казахстанская область, район Байтерек, Мичуринский с.о.**

наименование, местонахождения объекта

заказчиком которого является **АО «Транстелеком»** в лице **Заместитель Председателя Правления по развитию стратегических проектов Доненбай Ғазиз Болатұлы**

наименование организации, фамилия, имя, отчество (при наличии) руководителя

удостоверяет, что:

1. Строительно-монтажные работы на объекте выполнены в соответствии с утвержденным проектом (проектно-сметной документацией), государственными нормативами в сфере архитектурной, градостроительной и строительной деятельности;

2. Субподрядные организации:

- **ТОО «BERTYS CONSTRUCTION»;**

наименование организации

3. Проект (проектно-сметная документация):
АО «Транстелеком»,
Разделы (Тома) - №1 РИТ-УРЛ-ОПЗ, №2 РИТ-УРЛ-ПП, №3.1 РИТ-УРЛ-АД, №3.2 РИТ-УРЛ-НЭС, №3.2.1 РИТ-УРЛ-НЭС.УЭ, №3.3 РИТ-УРЛ-НВК, №3.4 РИТ-УРЛ-ГСН, №3.4.1 РИТ-УРЛ-ГСН.ТХ, №4 РИТ-УРЛ-ОВОС, №5 РИТ-УРЛ-ПОС, №6 РИТ-УРЛ-СД

наименование проектной организации, номер проекта

утвержден АО «Транстелеком» № ТТС/267-ЗПП от 12.03.2021 года

наименование организации, утвердившей (переутвердившей) проект и дата утверждения

4. Объект (комплекс) имеет следующие основные технико-экономические показатели (мощность, производительность, производственная площадь, протяженность, вместимость, объем, пропускная способность, провозная способность, число рабочих

мест и тому подобное, заполняется по всем объектам (кроме жилых домов) в единицах измерения соответственно целевой продукции или основным видам услуг):

№ п/п	Наименование показателя	Ед. изм.	По проекту		Фактически	
			общая (с учетом ранее принятых)	в том числе пускового комплекса или очереди	общая (с учетом ранее принятых)	в том числе пускового комплекса или очереди
1	Газоснабжение					
1.1	Газопровод высокого давления ПЭ 100 ГАЗ SDR 11 PN0,6МПа DN63х5,8мм	м	2	2	2	2
1.2	Газопровод низкого давления ПЭ 100 ГАЗ SDR 17 PN 0,003 МПа DN63х3,6мм	м	366	366	366	366
1.3	ГРПШ-04-2У1 с РДНК-400 с ротационным счетчиком	шт	1	1	1	1
2	Наружные сети водопровода и канализации					
2.1	Труба ПЭ 100 SDR 17 Ø180х10,7	м	2233,6	2233,6	2233,6	2233,6
2.2	Септик "Биосток 8" 6 м³ в комплекте с Аква-тоннелями (6шт) и вентиляцией	комп	1	1	1	1
2.3	Труба РЕ 100 DN 160 SN8	м	111	111	111	111
2.4	Трубы канализационные ПВХ 110 SN 8	м	14	14	14	14
	Наружные сети электроснабжение	м				
	Кабель АСБ 3х120	м	985	985	985	985
	Кабель АСБ 3х95	м	530	530	530	530
	Провод АС 95/16	м	46120	46120	46120	46120
	Провод АС 70/11	м	10940	10940	10940	10940
	Автомобильные дороги IV категория	м	450,5	450,5	450,5	450,5
	Общая численность работающих	Человек	51	51	51	51
	Продолжительность строительства.	мес	5	5	8	8

Выпуск продукции (оказания услуг), предусмотренной проектом в объеме, соответствующем нормам освоения

проектных мощностей в начальный период_____;

факт начала выпуска продукции с указанием объема

Жилой дом имеет следующие показатели:

Показатели	Единица измерения	По проекту	Фактически
Общая площадь	метр в квадрате (далее - м^2)		

Число этажей	этаж		
Общий строительный объем	метр в кубе (далее - $м^3$)		
В том числе подземной части	$м^3$		
Площадь встроенных, встроенно-пристроенных и пристроенных помещений	$м^2$		

Показатели	По проекту			Фактически		
	число квартир	площадь квартир, $м^2$		число квартир	площадь квартир, $м^2$	
		общая	жилая		общая	жилая
Всего квартир, в том числе: однокомнатных двухкомнатных трехкомнатных четырехкомнатных и более						

5. Технологические и архитектурно-строительные решения по объекту характеризуется следующими данными:

Технологическая часть проектной документации разработана для объекта «Развитие инфраструктуры АО «Транстелеком» для предоставления инфраструктуры ЦОД как сервис. «Строительство наружных внеплощадочных инженерных сетей для Офисных зданий с Центром Обработки Данных в г.Уральск для АО «Транстелеком» на основании задания заказчика и в соответствии с действующими нормами и правилами на территории РК;

Внеплощадочные электрические сети объекта выполнен на основании:

- Технических условий №7/224 от АО «ЗКРЭК» от 11.03.2020г.

По обеспечению надежности и бесперебойности снабжения электроэнергией объект относится к II категории. Суммарная потребляемая мощность по всему комплексу составляет 2000кВт. Протяжность трассы ЛЭП 10 кВ – 11,2 км.

«Санитарно-эпидемиологические требования к зданиям и сооружениям производственного назначения», утвержденные приказом Министра национальной экономики Республики Казахстан от 28.02.2015 года № 174.

Проект по строительству наружных внеплощадочных сетей создан для бесперебойной работы центра обработки данных – предназначен для быстрой обработки объема данных, хранении информации и ее выдаче в стандартизированном виде пользователю.

6. На объекте установлено предусмотренное проектом оборудование в количестве согласно актам о его приемке после индивидуального испытания и комплексного опробования;

7. Мероприятия по охране труда, обеспечению взрывобезопасности, пожаробезопасности,

охране окружающей природной среды и антисейсмические мероприятия, предусмотренные проектом выполнены;

8. Строительно-монтажные работы осуществлены в сроки:
начало работ: март 2021 года;
месяц, год
окончание работ: ноябрь 2021 года;
месяц, год
при продолжительности строительства – 5 месяцев;
по норме или по проекту организации строительства – 5 месяцев;
фактически – 9 месяцев;

9. Примененные строительные материалы, конструкции, оборудование и изделия соответствуют требованиям проекта и государственных нормативов;

9-1. Доля местного содержания предусмотрена в проектно-сметной документации _____% и фактически применено _____% (на объектах, финансируемых за счет государственных инвестиций и средств квазигосударственного сектора);

10. Исполнительная геодезическая съемка фактического положения подземных инженерных сетей и/или зданий (сооружений) выполнена (обязательное приложение к декларации о соответствии);

10-1. Исполнительная техническая документация имеется в полном объеме, в том числе в электронном модуле;

11. Наружные инженерные коммуникации (холодное и горячее водоснабжение, канализация, теплоснабжение, газоснабжение, электроснабжение и связь) обеспечивают нормальную эксплуатацию объекта, что подтверждается поставщиками услуг по инженерному и коммунальному обеспечению. Поставщики услуг по инженерному и коммунальному обеспечению:

_____
наименование организации, фамилия, имя, отчество (при наличии), подпись руководителя, дата
Место печати (при наличии)

_____
наименование организации, фамилия, имя, отчество (при наличии), подпись руководителя, дата
Место печати (при наличии)

_____
наименование организации, фамилия, имя, отчество (при наличии), подпись руководителя, дата
Место печати (при наличии)

_____
наименование организации, фамилия, имя, отчество (при наличии), подпись руководителя, дата
Место печати (при наличии)

_____
наименование организации, фамилия, имя, отчество (при наличии), подпись руководителя, дата
Место печати (при наличии)

_____
наименование организации, фамилия, имя, отчество (при наличии), подпись руководителя, дата
Место печати (при наличии)

12. Шумоизоляция здания соответствует проекту и подтверждается экспертным

заключением выдаваемым государственной организацией осуществляющей санитарно-эпидемиологическую экспертизу по результатам лабораторных замеров проведенных аккредитованными испытательными лабораториями (центрами) (экспертное заключение прилагается);
Не требуется

13. Обеспечен доступ для маломобильных групп населения, что подтверждается органами социальной защиты населения
Проектом не предусмотрено
фамилия, имя, отчество (при наличии), подпись руководителя, дата

Место печати (при наличии)

Подрядчик (генеральный подрядчик) считает объект
«Развитие инфраструктуры АО «Транстелеком» для предоставления инфраструктуры ЦОД как сервис. «Строительство наружных внеплощадочных инженерных сетей для Офисных зданий с Центром Обработки Данных в г.Уральск для АО «Транстелеком»
наименование объекта (комплекса)

готовым к приемке в эксплуатацию,
гарантирует качество выполненных строительно-монтажных и специальных работ, и принимает на себя обязательство устранять дефекты, возникшие по его вине при строительстве объекта согласно гарантийного срока в соответствии с законодательством Республики Казахстан.

Подрядчик (генеральный подрядчик)
Согласно приказу ТТС/155-ВП/АКТ от 28.07.2020г. ответственный за выполнение строительно-монтажных работ Фадин Сергей Викторович
фамилия, имя, отчество (при наличии) руководителя

подпись, дата

Управляющий директор филиала АО «Транстелеком» в г. Актобе «Актобетранстелеком» Таубаев Аслан Аскарович
фамилия, имя, отчество (при наличии) руководителя

подпись, дата и место печати

Приложение 1
к приказу Министра
по инвестициям и развитию
Республики Казахстан
от 24 апреля 2017 года № 235

форма

Заключение о качестве строительно-монтажных работ

"06" декабря 2021 года

Технический надзор **Товарищество с ограниченной ответственностью "TechConsultingKz". Директор Максуткан Фархат Максутканулы. Республика Казахстан, г. Нур-Султан, район Есиль, улица Достык, здание 4, н.п.1**

(наименование организации, фамилия, имя, отчество (при наличии) руководителя, юридический адрес)

в лице **эксперта технического надзора Сакенова Армана Канатович, аттестаты № KZ41VJE00054652 от 19.05.2020 г., №KZ69VJE00047455 от 13.06.2019 г., № KZ88VJE00055164 от 10.06.2019 г.**

фамилия, имя, отчество (при наличии) экспертов, № аттестатов, дата получения

действующего на основании **договора №ТТС/158-02 от 17.08.2020 г.**

(№ договора и дата)

по объекту: **«Развитие инфраструктуры АО «Транстелеком» для предоставления инфраструктуры ЦОД как сервис. Строительство наружных внеплощадочных инженерных сетей для Офисных зданий с Центром Обработки Данных в г. Уральск для АО «Транстелеком» (ПРОДЛЕНИЕ УВЕДОМЛЕНИЯ О НАЧАЛЕ ПРОИЗВОДСТВА СМР KZ21REA00236363 11.08.2021г.). Республика Казахстан, Западно-Казахстанская область, район Бэйтерек, Мичуринский с.о.**

(наименование и местонахождение объекта)

заказчиком которого является **Акционерное общество «Транстелеком». Заместитель Председателя Правления по развитию стратегических проектов Доненбай Ғазиз Болатұлы**

(наименование организации, фамилия, имя, отчество (при наличии) руководителя)

подтверждает, что:

1. Строительство объекта осуществлялось

1) подрядчиком (генеральным подрядчиком) **Акционерное общество "Транстелеком". Республика Казахстан, город Нур-Султан, район "Есиль", улица Д.Кунаева, здание 10. Лицензия №14014979 от 06.10.2014 г.**

(наименование организации, № лицензии и дата получения)

в лице **Управляющего директора филиала АО «Транстелеком» в г. Актобе «Актобетранстелеком» Таубаева Аслана Аскаровича**

(фамилия, имя, отчество (при наличии) руководителя)

2) субподрядными организациями:

Товарищество с ограниченной ответственностью "BERTYS CONSTRUCTION". Республика Казахстан, город Нур-Султан, улица Жирентаева, здание 18 Лицензия №15012753 от 08.07.2015 г.

(наименование организации, № лицензии и дата получения)

в лице **директора Жексембекова Данияра Тахировича**

(фамилия, имя, отчество (при наличии) руководителя)

2. Строительно-монтажные работы осуществлены в сроки:

начало работ **март, 2021 г.**;

месяц, год

окончание работ **ноябрь, 2021 г.**;

месяц, год

при продолжительности строительства, месяц:

по норме или по проекту организации строительства **5 месяцев**;

фактически **8 месяцев**;

3. Сметная стоимость по утвержденному проекту (проектно-сметной документации):

Всего **268 053,370 тысяч тенге**, в том числе строительно-монтажных работ **234 817,511 тысяч тенге**, оборудования, инструмента и инвентаря **14 113,237** тысяч тенге; прочие расходы **19 122,622** тысяч тенге.

4. Сметная стоимость основных фондов, принимаемых в эксплуатацию **268 053,370** тысяч тенге, в том числе строительно-монтажных работ **234 817,511** тысяч тенге, оборудования, инструмента и инвентаря **14 113,237** тысяч тенге; прочие расходы **19 122,622** тысяч тенге;

5. Объект построен в соответствии с проектом (проектно-сметной документацией) **Акционерное общество «Транстелеком»**

(наименование проектной организации, номер проекта)

утвержденным(ой) **Акционерное общество «Транстелеком», приказ № ТТС/267-ЗПП от 12.03.2021 года**

(наименование организации утвердившей (переутвердившей) проект и дата утверждения)

и требованиями государственных нормативных документов в области архитектуры, градостроительства и строительства;

6. Примененные строительные материалы, конструкции, оборудование и изделия соответствуют проекту и требованиям государственных нормативов;

6-1. Доля местного содержания предусмотрена в проектно-сметной документации _____% и фактически применено _____% (на объектах, финансируемых за счет государственных инвестиций и средств квазигосударственного сектора);

7. Исполнительная техническая документация имеется в полном объеме;

8. Замечания, выданные техническим надзором в процессе строительства, устранены;

9. Завершенный строительством объект обеспечивает прочность, устойчивость и надежность на протяжении всего срока службы (эксплуатации, использования, применения) и соответствует требованиям государственных нормативов направленных на обеспечение интересов и безопасности собственников (пользователей) и общества в целом.

Технический надзор:

организация **Товарищество с ограниченной ответственностью " TechConsultingKz".**

Заместитель директора Сакенов Арман Канатович

(наименование организации, фамилия, имя, отчество (при наличии) руководителя)

подпись, дата

Место печати (при наличии)

эксперт(ы) по техническому надзору **Сакенов Арман Канатович аттестаты № KZ41VJE00054652 от 19.05.2020 г., №KZ69VJE00047455 от 13.06.2019 г., № KZ88VJE00055164 от 10.06.2019 г.**

(фамилия, имя, отчество (при наличии) эксперта (экспертов) № аттестатов)

подпись, дата

Место печати (при наличии)

Приложение 2
к приказу Министра
по инвестициям и развитию
Республики Казахстан
от 24 апреля 2017 года № 235

Заключение о соответствии выполненных работ проекту

«06» декабря 2021 года

Авторский надзор **АО «Транстелеком»** в лице **Заместитель Председателя Правления по развитию стратегических проектов Доненбай Ғазиз Болатұлы**

наименование организации, фамилия, имя, отчество (при наличии) руководителя

в лице **Альжанов Анарбек Талгатович**

фамилия, имя, отчество (при наличии) экспертов, № аттестатов и дата получения

действующего на основании **приказа ТТС/589-ВП от 05.08.2020 г.**

по объекту: **«Развитие инфраструктуры АО «Транстелеком» для предоставления инфраструктуры ЦОД как сервис». «Строительство наружных внеплощадочных инженерных сетей для Офисных зданий с Центром Обработки Данных в г.Уральск для АО «Транстелеком». Западно-Казахстанская область, район Байтерек, Мичуринский с.о.**

наименование и местонахождение объекта

заказчиком которого является **АО «Транстелеком»** в лице **Заместитель Председателя Правления по развитию стратегических проектов Доненбай Ғазиз Болатұлы**

наименование организации, фамилия, имя, отчество (при наличии) руководителя

подтверждает, что:

1. Строительство объекта осуществлялось

1) подрядчиком (генеральным подрядчиком)

АО «Транстелеком», в соответствии с лицензией на выполнение строительно-монтажных работ за №14014979 от 06.10.2014 г., Республика Казахстан, г.Нур-Султан, район "Есиль", Д. Кунаева , 10

наименование организации, № лицензии и дата получения

в лице **Управляющего директора филиала АО «Транстелеком» в г. Актобе «Актобетранстелеком» Таубаев Аслан Аскарович**

фамилия, имя, отчество (при наличии) руководителя

2) субподрядными организациями:

ТОО «BERTYS CONSTRUCTION» в соответствии с лицензией на выполнение строительно-монтажных работ за № 15012753 от 08.07.2015 г.

наименование организации, № лицензии и дата получения

в лице **директора Жексембеков Данияр Тахирович;**

фамилия, имя, отчество (при наличии) руководителя

2. Строительно-монтажные работы осуществлены в сроки:

начало работ: **март 2021 г.**

месяц, год

окончание работ: **ноябрь 2021 г.**

месяц, год

при продолжительности строительства, месяц: **5 месяцев;**

по норме или по проекту организации строительства **5 месяцев;**

фактически **8 месяцев;**

3. Примененные строительные материалы, конструкции, оборудование и изделия соответствуют требованиям проекта;

4. Замечания, выданные авторским надзором в процессе строительства, устранены;

5. Внесенные изменения в проект (проектно-сметную документацию) в процессе строительства выполнены в соответствии с требованиями нормативов в области архитектуры, градостроительства и строительства;

6. Объект построен в соответствии с проектом (проектно-сметной документацией):
АО «Транстелеком»
Разделы (Тома) - №1 РИТ-УРЛ-ОПЗ, №2 РИТ-УРЛ-ПП, №3.1 РИТ-УРЛ-АД, №3.2 РИТ-УРЛ-НЭС, №3.2.1 РИТ-УРЛ-НЭС.УЭ, №3.3 РИТ-УРЛ-НВК, №3.4 РИТ-УРЛ-ГСН, №3.4.1 РИТ-УРЛ-ГСН.ТХ, №4 РИТ-УРЛ-ОВОС, №5 РИТ-УРЛ-ПОС, №6 РИТ-УРЛ-СД
наименование проектной организации, номер проекта
утвержден АО «Транстелеком» № ТТС/267-ЗПП от 12.03.2021 года
наименование организации, утвердившей (переутвердившей) проект и дата утверждения

Авторский надзор:
АО «Транстелеком» в лице **Заместителя Председателя Правления по развитию стратегических проектов Доненбай Ғазиз Болатұлы**
наименование организации, фамилия, имя, отчество (при наличии) руководителя

подпись, дата и место печати

эксперт(ы) по авторскому надзору
Альжанов Анарбек Талгатович в соответствии с приказом ТТС/589-ВП от 05.08.2020 г.
фамилия, имя, отчество (при наличии) эксперта (экспертов), № аттестатов, подпись, дата

подпись, дата