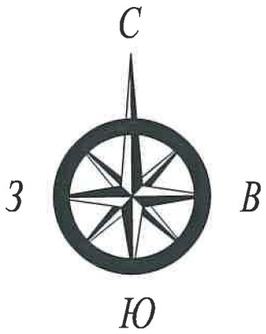

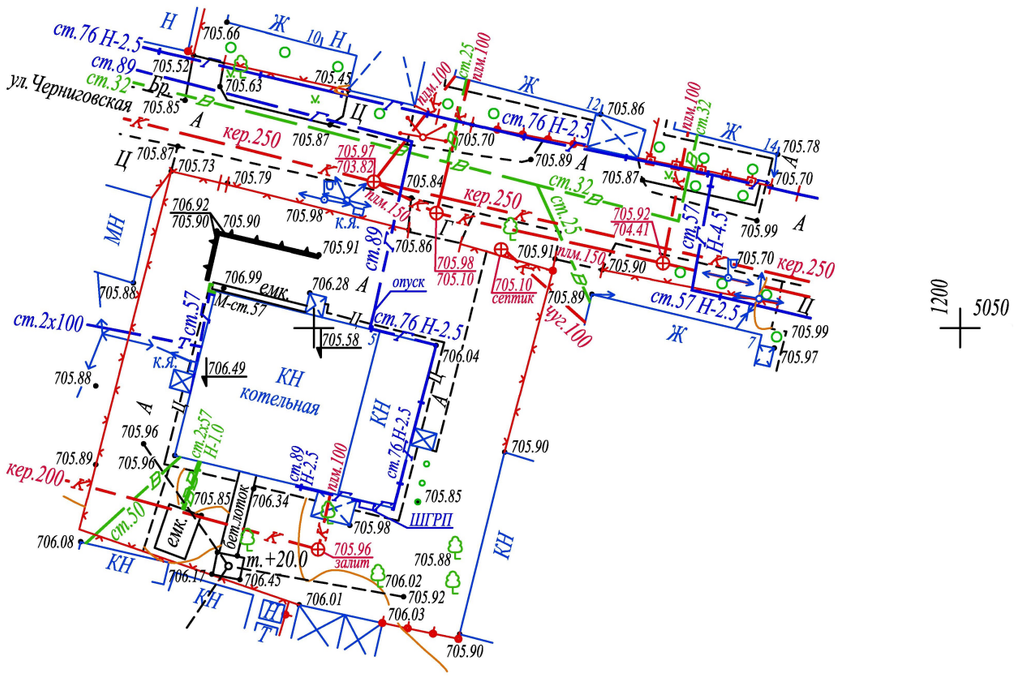

Тапсырыс берушінің, Мердігердің назарына!

Топографиялық жоспардың есепке алынбаған инженерлік желілердің бүлінуін болдырмау үшін кез-келгенжер қазу жұмыстарын бастар алдында бұрындары жүргізілген инженерлік желілердің өтетін жерін және "AzimutEngGeoStroy" ЖШС-не атқарушы түсірілімдердің өткізілмегенін анықтау үшін мына қызметтер өкілдерін шақыру қажет:

1. *Су желілері.*
2. *Жарықтандыру желілері.*
3. *Газ желілері.*
4. *Жылу желілері.*
5. *Телефон желілері және т.б.*

Осы талаптарды сақтамаған жағдайда "AzimutEngGeoStroy" ЖШС есепке алынбаған инженерлік желілердің бүлінуіне жауап бермейді.

Вниманию Заказчика, Подрядчика!

Во- избежание порыва неучтенных на топосъемке инженерных сетей, перед началом производства любых земляных работ, для уточнения прохождения ранее проложенных инженерных сетей и не сданных для исполнительной съемки в ТОО "AzimutEngGeoStroy", необходимо вызвать представителей служб:

1. *Горводоканала.*
2. *Электрические сети.*
3. *Газовых сетей.*
4. *Тепловые сети.*
5. *Телефонных сетей и т.д.*

При несоблюдении этого условия ТОО "AzimutEngGeoStroy" не несет ответственности за повреждение неучтенных инженерных сетей.

Планшет: Т-13-13,14
Масштаб 1:500
Система координат-Местная
Система высот-Местная
Туркисбский район, улица Черниговская 5

«АЛМАТЫ ҚАЛАСЫ ҚАЛАЛЫҚ ЖОСПАРЛАУ ЖӘНЕ УРБАНИСТИКА БАСҚАРМАСЫ»
топографиялық түсірілімі «13» 03 2024 ж.
№ 1562 тіркеліп, геоақпараттық мәліметтер қорына енгізілді

ТОО "AzimutEngGeoStroy",
Исполнительная съемка

ЗАКАЗЧИК	АО"Институт "КазНИПИЭнергопром"	
Директор		Азимов Ш.З.
Геодезист		Сарыпбеков П.К.
Картограф		Ахылаев К.П.
Дата	01 марта 2024г.	