Приложение 3
к приказу Министра
по инвестициям и развитию
Республики Казахстан
от 24 апреля 2017 года № 235
Форма

Декларация о соответствии

"30" 12 2024 года

Подрядчик (генеральный подрядчик) **ТОО «ЮВОН ЭЛЕКТРО СТРОЙ» Туркестанская область, Казыгуртский район, сельский округ Казыгурт, село Казыгурт, улица Ынтымак, здание 12С.**

(наименование организации, юридический адрес)

в лице **директора Карсыбаева Азилхана Каримовича**

(фамилия, имя, отчество (при наличии) руководителя организации)

по объекту: **«Строительство ИКИ к жилому дому по улице Гагарина 70/3 (электроснабжение). Корректировка»,** Область Ұлытау, г. Жезказган, улица Гагарина 70/3.

(наименование, местонахождения объекта)

заказчиком которого является: **ГУ «Отдел строительства города Жезказгана»**

(наименование организации, Ф.И.О. руководителя)

удостоверяет, что:

1. Строительно–монтажные работы на объекте выполнены в соответствии с утвержденным проектом государственными нормативами в сфере архитектурной, строительной деятельности;
2. Субподрядные организации:

ТОО «Ағатем» БИН/ИИН 090140000386, ТОО «Trendim KZ» БИН/ИИН 050440009968, ТОО «Ботакара 2030» БИН/ИИН 120240015009

наименование организации

3. Проект (проектно-сметная документация): **ТОО «Шынар Проект и Компания», №72, заключение №КССЭ-0019/24 от 11.10.2024 г.**

наименование проектной организации, номер проекта

утвержден (а) **ГУ «Отдел строительства г.Жезказган» №72 от 14.10.2024 года**

наименование организации, утвердившей (пере утвердившей) проект и дата утверждения

4. Объект (комплекс) имеет следующие основные технико-экономические показатели (мощность, производительность, производственная площадь, протяженность, вместимость, объем, пропускная способность, провозная способность, число рабочих мест и тому подобное, заполняется по всем объектам (кроме жилых домов) в единицах измерения соответственно целевой продукции или основным видам услуг):

Мощность, производительность и так далее	Единица измерения	По проекту		Фактически	
		общая (с учетом ранее принятых)	в том числе пускового комплекса или очереди		

Наименование показателей	Единица измерения	По проекту	Фактически
Наружные сети	кВ	0,4	0,4
Установленная мощность	кВт	86	86
Расчетная мощность	кВт	68,8	68,8
Расчетный ток на стороне 0,4 кВ	А	142,2	142,2
Общая протяженность КЛ-0,4 кВ	м	200	220

5. Технологические и архитектурно-строительные решения по объекту характеризуются следующими данными:
Объем работ по рабочему проекту «Разработка ПСД на строительство ИКИ к жилому дому по улице Гагарина 70/3 (электроснабжение)» составляет: - прокладка кабеля КЛ-0,4кВ марки АВБбШв 4х70. Электроснабжение предусматривается от существующей от ТП №Школа «74квл».

(краткие технические характеристики по особенностям его размещения, по основным материалам и конструкциям, инженерному и технологическому оборудованию)

6. На объекте установлено предусмотренное проектом оборудование в количестве согласно актам о его приемке после индивидуального испытания и комплексного опробования;
7. Мероприятия по охране труда, обеспечению взрывобезопасности, пожаробезопасности , охране окружающей природной среды и антисейсмические мероприятия, предусмотренные проектом выполнены;
8. Строительно-монтажные работы осуществлены в сроки:

начало работ: **ноябрь 2024**

окончание работ: **декабрь 2024**

при продолжительности строительства,
месяц: по норме или по проекту организации строительства, месяц: 0,5;
фактически, месяц: 0,5;

9. Примененные строительные материалы, конструкции, оборудование и изделия соответствуют требованиям проекта и государственных нормативов;
9-1. Доля местного содержания предусмотрена в проектно-сметной документации 100% и фактически применено 100% (на объектах финансируемых за счет государственных инвестиций и средств квазигосударственного сектора);
10. Исполнительная геодезическая съемка фактического положения подземных инженерных сетей и/или зданий (сооружений) выполнена (обязательное приложение к декларации о соответствии);
10-1. Исполнительная техническая документация имеется в полном объеме, в том числе в электронном модуле;
11. Наружные инженерные коммуникации (холодное и горячее водоснабжение, канализация, теплоснабжение, газоснабжение, электроснабжение и связь) обеспечивают нормальную эксплуатацию объекта по инженерному и коммунальному обеспечению.
Поставщики услуг по инженерному и коммунальному обеспечению:

Директор ПЭС ТОО „Казахмыс Дистрибьюшн" Кровчук А.Н.

(фамилия, имя, отчество (при наличии) руководителя, подпись), дата М.П.

12. Шумоизоляция здания соответствует проекту и подтверждается экспертным заключением выдаваемым государственной организацией, осуществляющей санитарно-эпидемиологическую экспертизу по результатам лабораторных замеров, проведенных аккредитованными испытательными лабораториями (центрами)(экспертное заключение прилагается);

13. Обеспечен доступ для маломобильных групп населения, что подтверждается органами социальной защиты населения

_____

(фамилия, имя, отчество (при наличии) руководителя, подпись), дата М.П.

Подрядчик (ген. подрядчик) считает объект: **«Строительство ИКИ к жилому дому по улице Гагарина 70/3 (электроснабжение). Корректировка»**
готовым к приемке в эксплуатацию. Гарантирует качество выполненных строительно-монтажных и специальных работ, и принимает на себя обязательство устранять дефекты, возникшие по его вине при строительстве объекта согласно гарантийного срока в соответствии с законодательством Республики Казахстан.

Подрядчик (генеральный подрядчик): ТОО «ЮВОН ЭЛЕКТРО СТРОЙ»

Директор Карсыбаев Азилхан Каримович

фамилия, имя, отчество (при наличии) руководителя, подпись, дата

Место печати (при наличии)

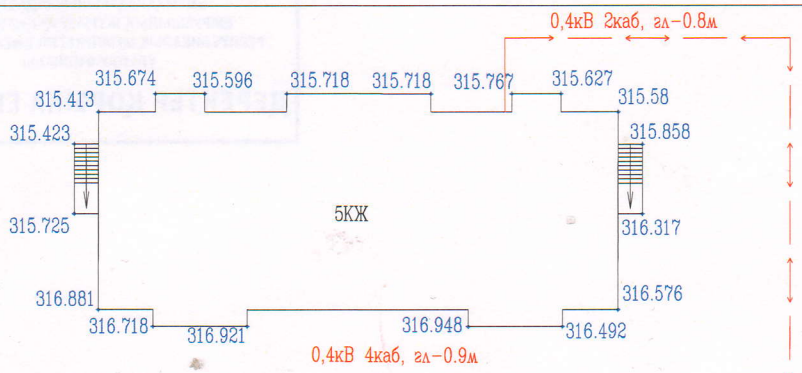

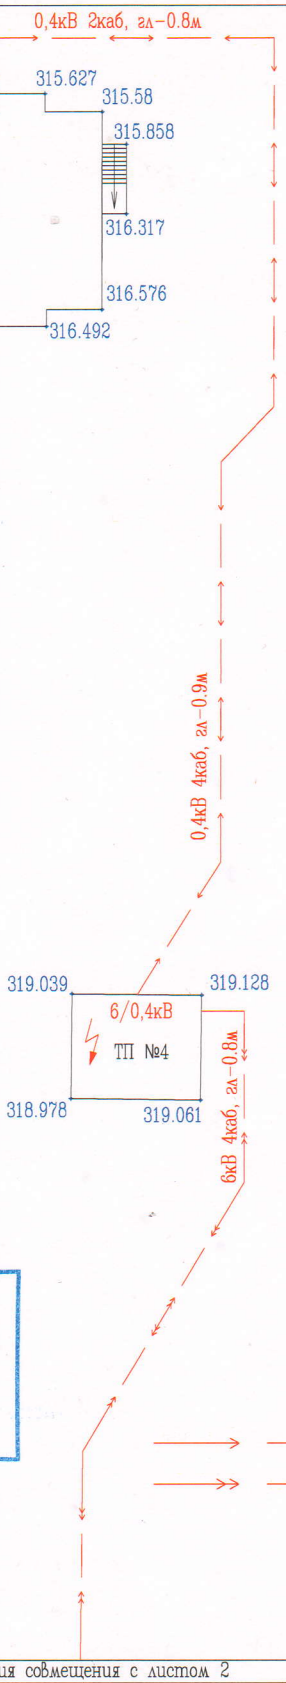

«МЕМҚАЛАҚҰРЫЛЫСКАДАСТРЫ»
ШАРУАШЫЛЫҚ ЖҮРГІЗУ ҚҰҚЫҒЫНДАҒЫ
РЕСПУБЛИКАЛЫҚ МЕМЛЕКЕТТІК КӘСІПОРНЫНЫҢ
ҰЛЫТАУ ФИЛИАЛЫ
ДЕРЕКТЕР ҚОРЫНА ЕНГІЗІЛДІ
№ 108
20 25 ж. « 27 » 02

Шартты белгілер:

Төмен вольты кабель

Жоғары вольты кабель

линия совмещения с листом 2

				"МЕМҚАЛАҚҰРЫЛЫСКАДАСТРЫ" РМҚ Ұлытау филиалы.		
				Құрылыс салынған аумақта жерасты және жерүсті коммуникацияларын түгендеу жұмыстары орындалды.		
Лауазымы	Т. А. Ж.	Қолы	Күні			
				Нысан мекенжайы:	бет	беттер
Басшы	Никитин Д.Р.		27.02	Ұлытау облысы, Жезқазған қаласы, Гагарин көшесі, 70/3 (энергиямен қамтамасыз ету)	1	2
Бас маман	Урлахер М.В.		27.02			
				Координат жүйесі: WGS 84 / UTM 42N Биіктік жүйесі: Әлемдік Масштаб: 1:500	Тіркеу, деректерді енгізу ААЖ МҚК №108 2025 жыл	

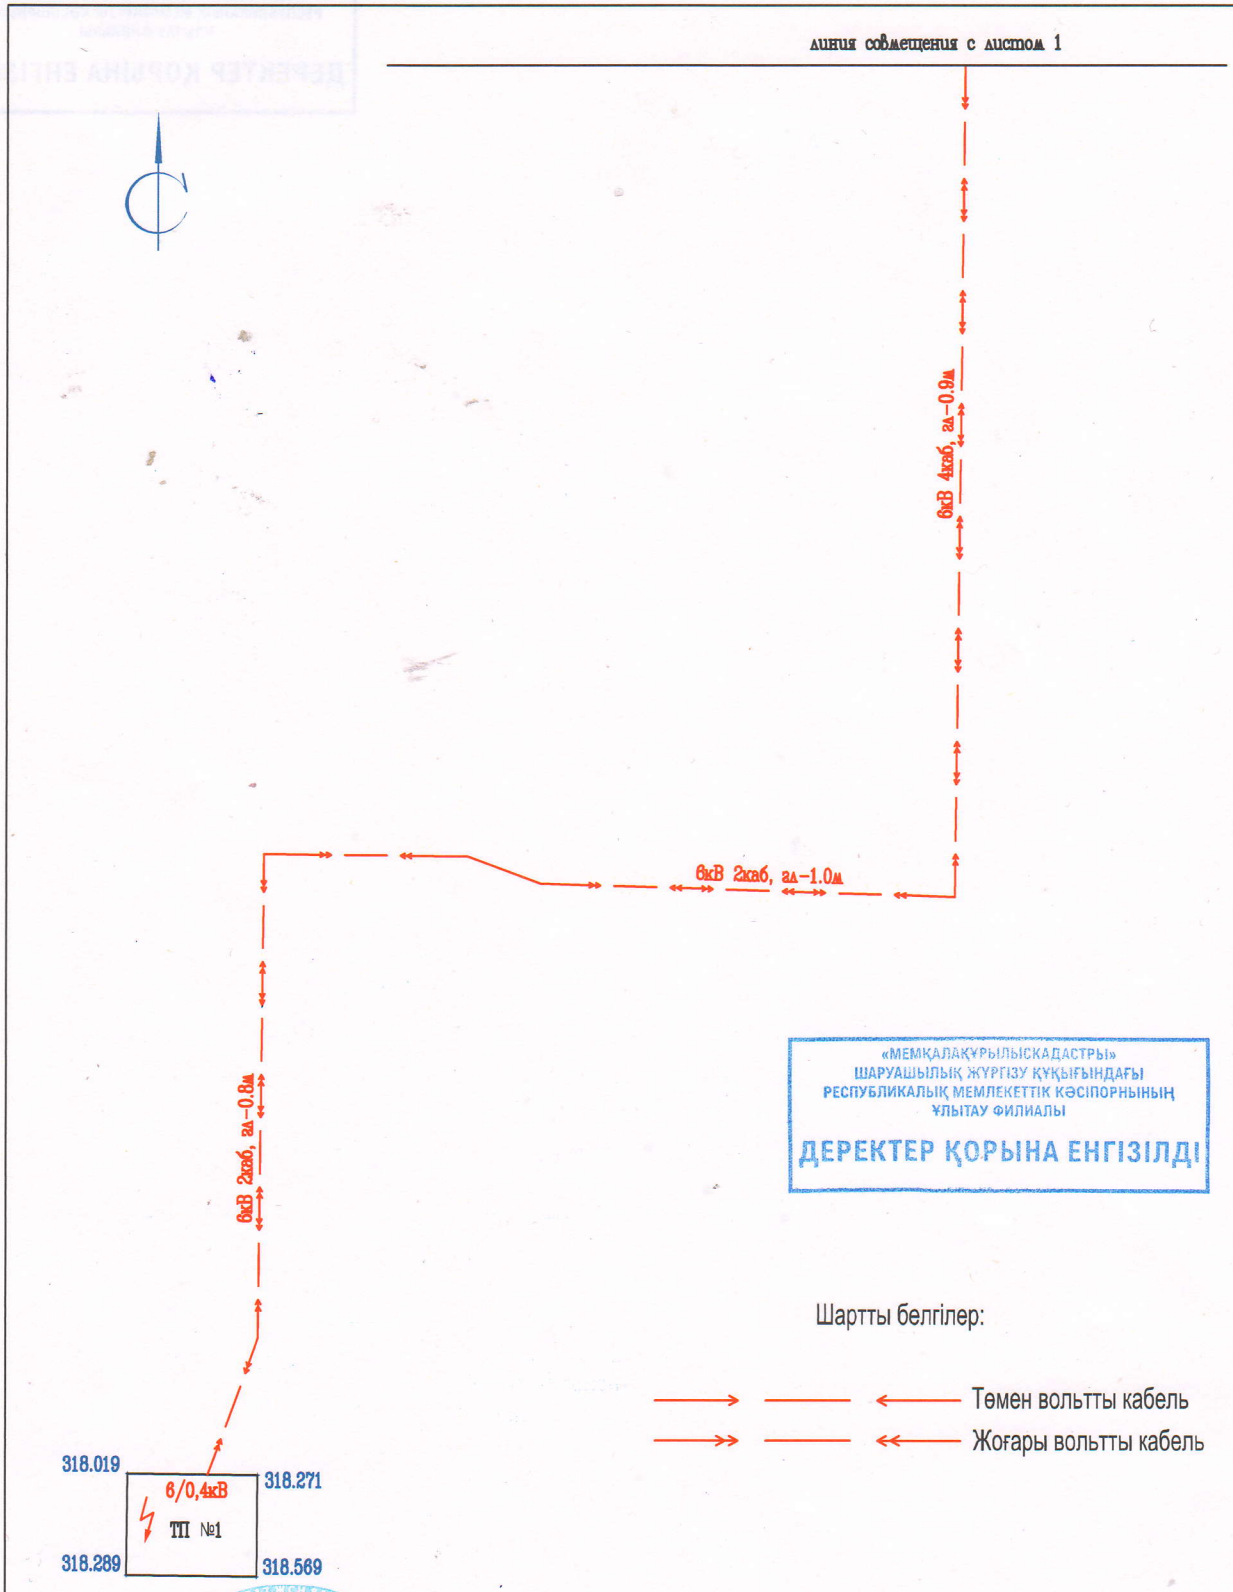

				"МЕМҚАЛАҚҰРЫЛЫСКАДАСТРЫ" РМҚ Ұлытау филиалы.		
				Құрылыс салынған аумақта жерасты және жерүсті коммуникацияларын түгендеу жұмыстары орындалды.		
Лауазымы	Т. А. Ж.	Қолы	Күні			
				Нысан мекенжайы:	бет	беттер
Басшы	Никитин Д.Р.		27.02	Ұлытау облысы, Жезқазған қаласы, Гагарин көшесі, 70/3 (энергиямен қамтамасыз ету)	2	2
Бас маман	Урлахер М.В.		27.02			
				Координат жүйесі: WGS 84 / UTM 42N Биіктік жүйесі: Әлемдік Масштаб: 1:500	Тіркеу, деректерді енгізу ААЖ МҚК №108 2025 жыл	