Приложение 2
к приказу Министра
индустрии и инфраструктурного развития
Республики Казахстан
от 9 августа 2019 года № 632

Приложение 3
к приказу Министра
по инвестициям и развитию
Республики Казахстан
от 24 апреля 2017 года № 235

форма

Декларация о соответствии

«09» 12 2024 года

Подрядчик (генеральный подрядчик) **ТОО «KazinvestStroy», 070000, Республика Казахстан, Восточно-Казахстанская область, г. Усть-Каменогорск ул. Самарское Шоссе 2/1, БИН 030240006605, тел. 87779953582**

наименование организации, юридический адрес

в лице **Лялина Дмитрия Николаевича**

фамилия, имя, отчество (при наличии) руководителя организации

по объекту:

«Строительство хвостохранилища №2 золотоизвлекательной и обогатительной фабрики АО «Варваринское» Корректировка. (1 этап) по месту расположения: Республика Казахстан, Костанайская область, Беймбета Майлина р-н, п. Варваринка» (без сметной документации).

наименование, местонахождения объекта

заказчиком которого является **АО «Варваринское» Председатель правления Исаев Абдурахман Кенбейлович**

наименование организации, фамилия, имя, отчество (при наличии) руководителя

удостоверяет, что:

1. Строительно-монтажные работы на объекте выполнены в соответствии с утвержденным проектом (проектно-сметной документацией), государственными нормативами в сфере архитектурной, градостроительной и строительной деятельности;

2. Субподрядные организации_____;

наименование организации

3. Проект (проектно-сметная документация) **АО «Полиметалл инжиниринг» шифр – 66 02 03 001 01)**

наименование проектной организации, номер проекта

утвержден(а) **АО «Варваринское» № АОВ.П-525/2 27.06.2022г.**;_____

наименование организации утвердившей (переутвердившей) проект и дата утверждения

4. Объект (комплекс) имеет следующие основные технико-экономические показатели (мощность, производительность, производственная площадь, протяженность, вместимость, объем, пропускная способность, провозная способность, число рабочих мест и тому подобное, заполняется по всем объектам (кроме жилых домов) в единицах измерения соответственно целевой продукции или основным видам услуг):

		По проекту	Фактически

Мощность, производительность и так далее	Единица измерения	общая (с учетом ранее принятых)	в том числе пускового комплекса или очереди	общая (с учетом ранее принятых)	в том числе пускового комплекса или очереди
Полезная площадь хвостохранилища	млн. м2	2,26			2,26
Мощность хвостохранилища (полезный объем)	млн. м3	8,56			8,56
Вместимость хвостохранилища	млн. м3	6.18			6.18

Жилой дом имеет следующие показатели:

Показатели	Единица измерения	По проекту	Фактически
Общая площадь	метр в квадрате (далее-м^2)		
Число этажей	этаж		
Общий строительный объем	метр в кубе (далее-м^3)		
В том числе подземной части	м^3		
Площадь встроенных, встроенно-пристроенных и пристроенных помещений	м^2		

Показатели	По проекту			Фактически		
	число квартир	площадь квартир, м^2		число квартир	площадь квартир, м^2	
		общая	жилая		общая	жилая
Всего квартир, в том числе: однокомнатных двухкомнатных трехкомнатных четырехкомнатных и более						

5. Технологические и архитектурно-строительные решения по объекту характеризуется следующими данными **Хвостохранилище наливного типа, ограждающая дамба по типу – земляная насыпная с противофильтрационным элементом в виде сплошного экрана на внутренних откосах и в ложе из геосинтетического материала. В качестве дренажной системы принят пластовый дренаж и система безполостных дрен в основании ложа и дамбы, трубчатый дренаж по периметру ограждающей дамбы с устройством дренажных и водоотводных коллекторов с дренажными насосными станциями возврата дренажных вод.**

краткие технические характеристики по особенностям его размещения, по основным материалам и конструкциям, инженерному и технологическому оборудованию

6. На объекте установлено предусмотренное проектом оборудование в количестве согласно актам о его приемке после индивидуального испытания и комплексного опробования;

7. Мероприятия по охране труда, обеспечению взрывобезопасности, пожаробезопасности,

охране окружающей природной среды и антисейсмические мероприятия, предусмотренные проектом **выполнены;**

8. Строительно-монтажные работы осуществлены в сроки:

начало работ 07. 2022г.;

месяц, год

окончание работ 12.2024г.;

месяц, год

при продолжительности строительства, месяц:

по норме или по проекту организации строительства, месяц: 26;

фактически, месяц: 27 (с учетом приостановки работ в зимний период по согласованию сторон);

9. Примененные строительные материалы, конструкции, оборудование и изделия соответствуют требованиям проекта и государственных нормативов;

10. Исполнительная геодезическая съемка фактического положения подземных инженерных сетей и/или зданий (сооружений) выполнена (обязательное приложение к декларации о соответствии);

11. Наружные инженерные коммуникации (холодное и горячее водоснабжение, канализация, теплоснабжение, газоснабжение, электроснабжение и связь) обеспечивают нормальную эксплуатацию объекта, что подтверждается поставщиками услуг по инженерному и коммунальному обеспечению. Поставщики услуг по инженерному и коммунальному обеспечению:

АО «Варваринское» председатель правления **Исаев А.К.**

наименование организации, фамилия, имя, отчество (при наличии), подпись руководителя, дата

09.12.24

Место печати (при наличии)

12. Шумоизоляция здания соответствует проекту и подтверждается экспертным заключением выдаваемым государственной организацией осуществляющей санитарно-эпидемиологическую экспертизу по результатам лабораторных замеров проведенных аккредитованными испытательными лабораториями (центрами) (экспертное заключение прилагается); **не предусмотрено**;

13. Обеспечен доступ для маломобильных групп населения, что подтверждается органами социальной защиты населения **не требуется**;

фамилия, имя, отчество (при наличии), подпись руководителя, дата

Место печати (при наличии)

Подрядчик (генеральный подрядчик) считает объект

«Строительство хвостохранилища №2 золотоизвлекательной и обогатительной фабрики АО «Варваринское» по месту расположения: Республика Казахстан, Костанайская область, Беймбета Майлина р-н, п. Варваринка» (без сметной документации). Корректировка. (1 этап)

наименование объекта (комплекса)

готовым к приемке в эксплуатацию,

гарантирует качество выполненных строительно-монтажных и специальных работ, и принимает на себя обязательство устранять дефекты, возникшие по его вине при строительстве объекта согласно гарантийного срока в соответствии с законодательством Республики Казахстан.

Подрядчик (генеральный подрядчик)

Лялин Дмитрий Николаевич

фамилия, имя, отчество (при наличии) руководителя, подпись, дата

09.12.24г.

Место печати (при наличии)

План (1:5000)

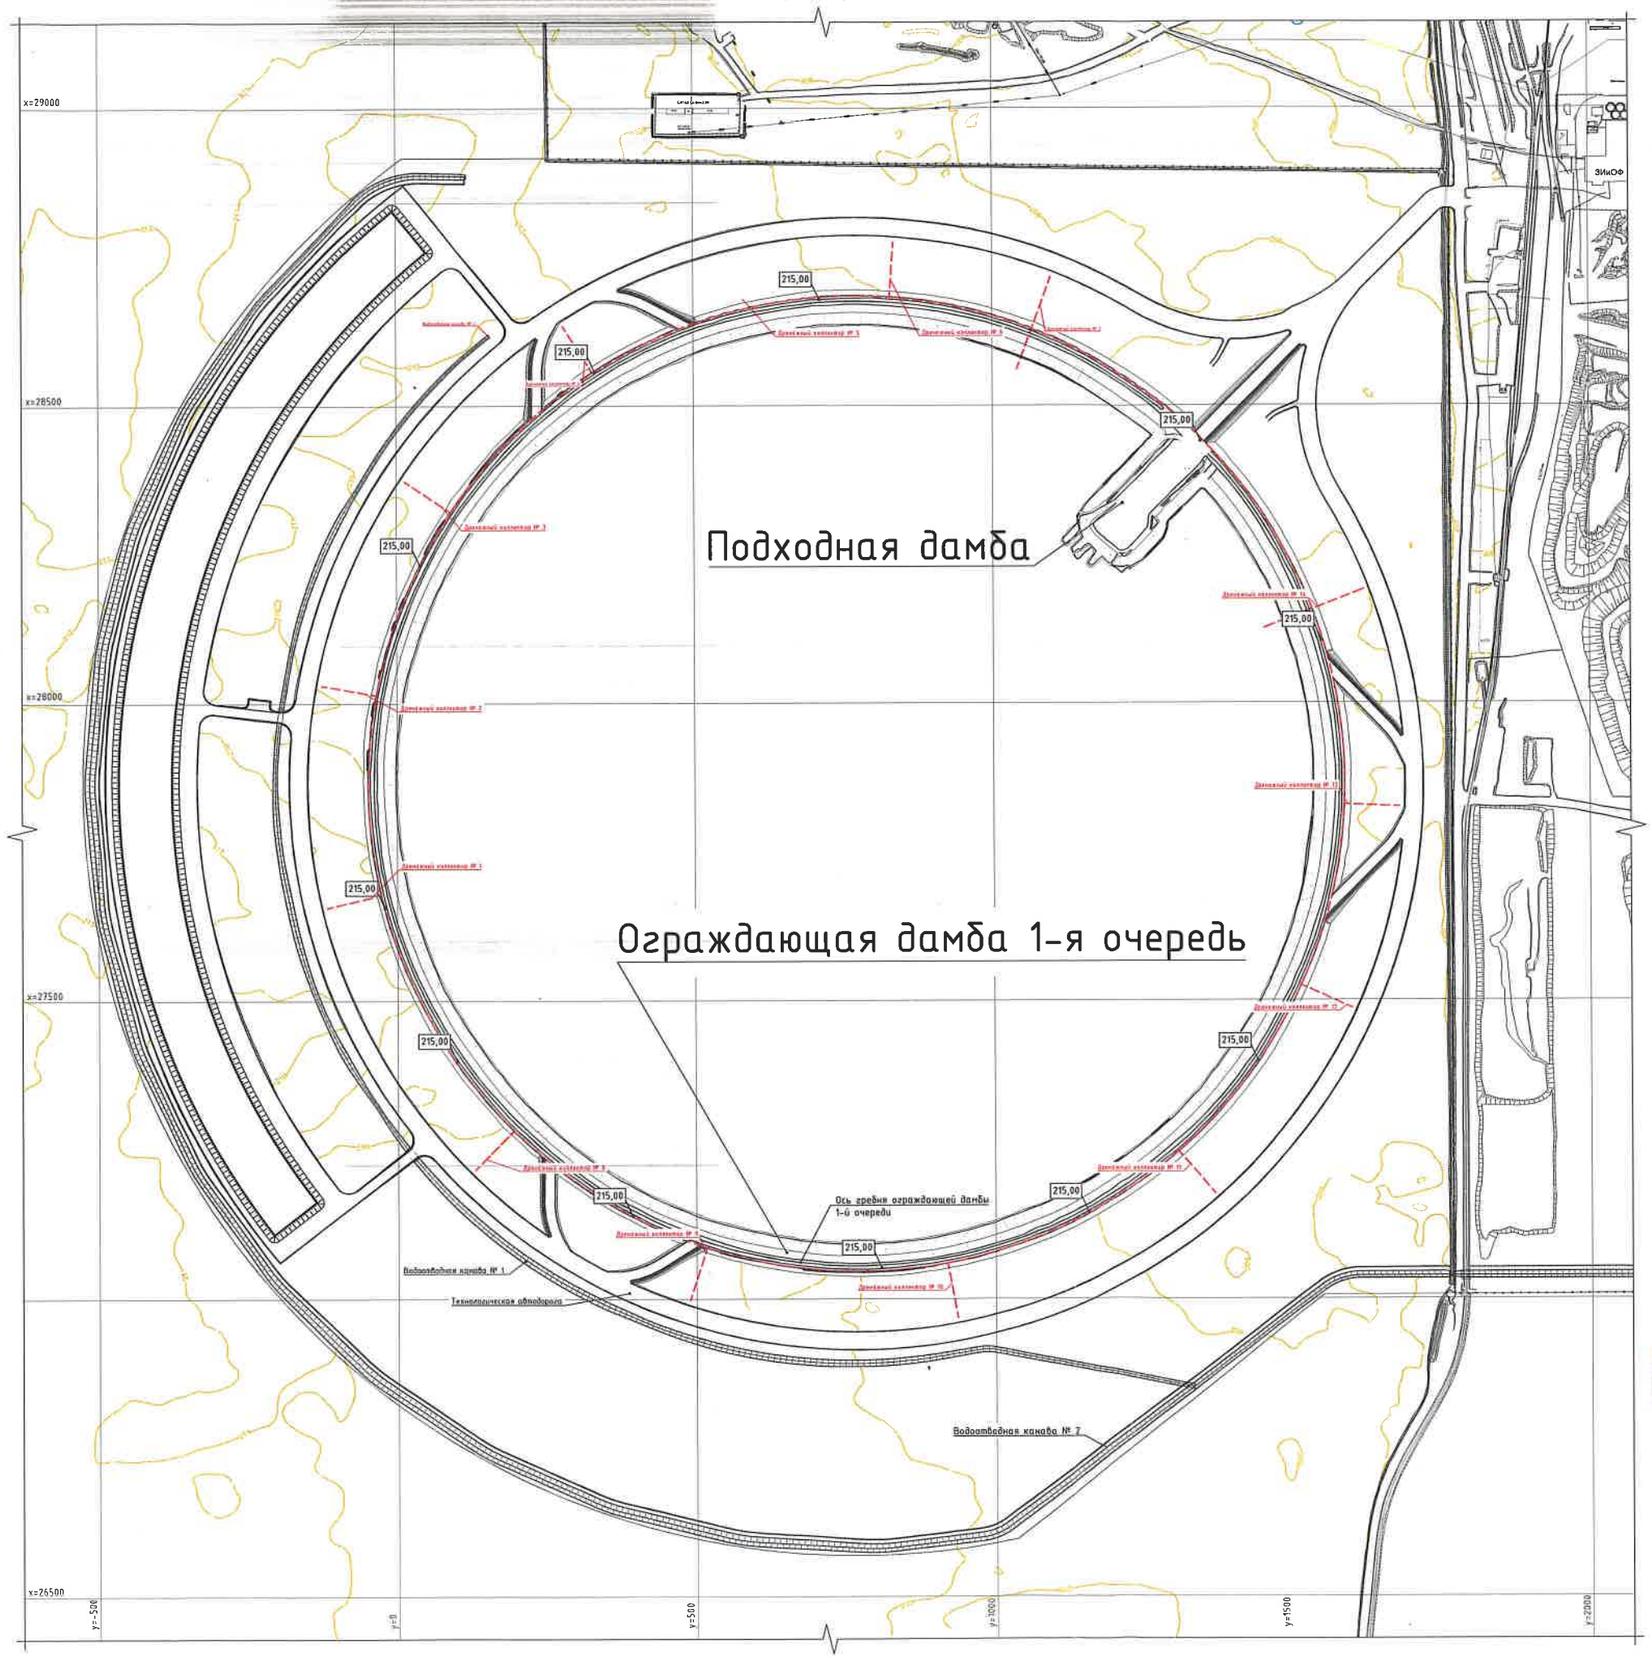

Условные обозначения:

- Трасса трубчатого дренажа
- Колодец смотровой
- Колодец переливной
- Рельеф, дороги, дамба, сжаф ПРС, канавы
- Горизонтальные линии

«МЕМҚАЛАҚҰРЫЛЫСКАДАСТРЫ»
ШАРУАШЫЛЫҚ ЖҮРГІЗУ ҚҰҚЫҒЫНДАҒЫ
РЕСПУБЛИКАЛЫҚ МЕМЛЕКЕТТІК КӘСІПОРНЫНЫҢ
ҚОСТАНАЙДАҒЫ ФИЛИАЛЫ
ДЕРЕКТЕР ҚОРЫНА ЕНГІЗІЛДІ
№ 1439 Росаева А
2024 ж. « 18 » 11

Примечание

Система координат местная
Система высот Балтиская
Отметки и размеры в м

						АО "Варваринское"			
						Горно-обогатительный комплекс на месторождении АО "Варваринское"			
Изм.	Кол.уч.	Лист	№ док.	Подп.	Дата				
Разработал		Садуев Е.О.			10.24	Хвостохранилище № 2. Ограждающая дамба. 1-я очередь	Стадия	Лист	Листов
Проверил		Хайриев Р.К.			10.24		ИД	1	1
						Исполнительная съемка.	" KazInvestStroy "		

Формат А1