Приложение 3
к приказу Министра
по инвестициям и развитию
Республики Казахстан
от 24 апреля 2017 года № 235
форма

Декларация о соответствии

«17» декабря 2024 г.

Подрядчик (генеральный подрядчик) **ТОО «Азия Строй KZ», Акмолинская область, г.Косшы, учетный квартал 016, строение 8691**
(наименование организации, юридический адрес)
в лице **директора Мурсалимова Кайыргельды Еркеновича**
(фамилия, имя, отчество (при наличии) руководителя организации)
по объекту: **«Строительство инженерных сетей к фельдшерско - акушерскому пункту с.Тонкерис Шортандинского района Акмолинской области», Акмолинская область, Шортандинский р-н, с.о. Бозайгыр, с. Тонкерис**
(наименование, местонахождение объекта)
заказчиком которого является **ГУ «Отдел строительства» Шортандинского района, Акмолинской области – Мерей Серікбол**
(наименование организации, фамилия, имя. отчество (при наличии) руководителя)
удостоверяет, что:

1. Строительно - монтажные работы на объекте выполнены в соответствии с утвержденным проектом (проектно-сметной документацией), государственными нормативами в сфере архитектурной, градостроительной и строительной деятельности;

2. Субподрядные организации:
ТОО «АқНұр-Астана 2005» ГСЛ №22007778 от 22.04.2022г.; ТОО «Ангар Сервис» №ГСЛ №13003371, от 28.02.2013г.; ТОО «Прима Инвест Групп», №ГСЛ № 23025826, от 22.11.2023г.; ТОО «ИнвестГрупп Астана» №ГСЛ №23026853, от 08.12.2023г.
(наименование организации)

3. Проект (проектно-сметная документация): **ТОО «АстанаПроектСтрой», шифр 02-2024**
(наименование проектной организации, номер проекта)
утвержден(а) **приказом ГУ «Отдел строительства» Шортандинского района, Акмолинской области. Приказ № 29 от 11.09.2024г.**
(наименование организации утвердившей (переутвердившей) проект и дата утверждения)

4.Объект (комплекс) имеет следующие основные технико-экономические показатели (мощность, производительность, производственная площадь, протяженность, вместимость, объем, пропускная способность, провозная способность, число рабочих мест и тому подобное, заполняется по всем объектам (кроме жилых домов) в единицах измерения соответственно целевой продукции или основным видам услуг

		По проекту		Фактически	
Мощность, производительность и так далее	Единица измерения	общая (с учетом ранее принятых)	в том числе пускового комплекса или очереди	общая (с учетом ранее принятых)	в том числе пускового комплекса или очереди
Водопровод д. 32мм. (хозяйственно-питьевой)	п.м.	75	75	75	75

Канализация д.100мм.	п.м.	98	98	98	98
Наружные электрические сети	п.м.	366	366	366	366
Выгреб 25м3	шт.	1	1	1	1
Освещение	п.м.	2	2	2	2
КТПН -100/10/0,4 кВа	шт.	1	1	1	1
ДГУ 52кВт	шт.	1	1	1	1

5. Технологические и архитектурно-строительные решения по объекту характеризуются следующими данными:

Водопровод

Рабочим проектом разработан хозяйственно-питьевой и противопожарный водопровод. Источником водоснабжения являются врезка в существующий колодец водопровода. Диаметр трассы водопроводных сетей д.32х3мм. Сети водопровода проектируются из полиэтиленовых труб Д=32х3 мм ПЭ 100 SDR17. Водопроводные колодцы приняты из сборных ж/б элементов по Т.П.Р. 901-09-11.84 диаметрами 1500 мм. Вокруг люков колодцев, устраиваемых вне проезжей части предусмотреть отмостку шириной 1 м с уклоном от люков. Пересечение полиэтиленовыми трубами стен колодцев согласно СН РК 4.01-05-2002 выполняется в стальной гильзе длиной 0,2 м с заделкой зазора между гильзой и трубопроводом.

Канализация

Отвод сточных вод от здании предусматривается самотеком в линию канализации, затем в проектируемый выгреб. Сети канализации проектируются из полимерных труб Д=100мм. по ГОСТ 54475-2011. Монтаж и приемку санитарно-технических устройств вести в соответствии с требованиями СНиП 3.05.01-85 "Внутренние санитарно-технические системы" и СН РК 4.01-05-2002 "Инструкция по проектированию и монтажу сетей водоснабжения и канализации из пластмассовых труб".

Электроснабжение

Электротехническая часть проекта выполнена на основании задания на проектирование, чертежей топосъемки строительной части и смежных разделов в соответствии с требованиями технической и нормативной документации, а так же технические условия №08-2024-00750 от 04.04.2024г. Электроснабжение строительство фельдшерского-акушерского пункта в с. Тонкерис, Шортандинского района, Акмолинсой области, осуществляется от проектируемой трансформаторной подстанции КТПН 100/10-0,4кВ мощностью 100кВА и предусмотрен резервный источник питания дизельная электростанция типа P65E2, мощностью 65,0кВА/52,0кВт. Подключение КТПН - 100/10-0,4кВ осуществляется от опора ВЛЗ-10кВ №16 от ПС110/10кВ "Елизаветинка", со строительством одноцепной ВЛ-10кВ проводом СИП-3. Учёт электроэнергии предусматривается в КТПН-100/10/0,4 кВА электронным счётчиком.

Наружное освещение

На данном объекте предусматривается наружное освещение . Средняя горизонтальная освещенность покрытия - 10 лк согласно по таблице 16 СП РК 2.04-104-2012 "Естественное и искусственное освещение". Наружное освещение выполняется со светодиодными лампами типа, мощностью 60Вт, в количестве - 2 шт. Учет и управление электроэнергии осуществляется приборами учета (счетчики электронные), установленными на щите 0,4кВ проектируемой КТПН - 100/10-0,4кВ. Управление освещением ручное и автоматическое от фотореле.

(краткие технические характеристики по особенностям его размещения, по основным материалам и конструкциям, инженерному и технологическому оборудованию)

6. На объекте установлено предусмотренное проектом оборудование в количестве согласно актам о его приемке после индивидуального испытания и комплексного опробования;

7. Мероприятия по охране труда, обеспечению взрывобезопасности, пожаробезопасности, охране окружающей природной среды и антисейсмические мероприятия, предусмотренные проектом, выполнены;

8. Строительно-монтажные работы осуществлены в сроки:

начало работ: **октябрь 2024 г.;**
(месяц, год)
окончание работ: **ноябрь 2024 г.;**
(месяц, год)
при продолжительности строительства:
по норме или по проекту организации строительства: **2 месяца**
фактически: **2 месяца**

9. Примененные строительные материалы, конструкции, оборудование и изделия соответствуют требованиям проекта и государственных нормативов;

9-1. Доля местного содержания предусмотрена в проектно-сметной документации 100% и фактически применено 100% (на объектах финансируемых за счет государственных инвестиций и средств квазигосударственного сектора);

10. Исполнительная геодезическая съемка фактического положения подземных инженерных сетей и/или зданий (сооружений) выполнена (обязательное приложение к декларации о соответствии);

10-1. Исполнительная техническая документация имеется в полном объеме, в том числе в электронном модуле;

11. Наружные инженерные коммуникации (холодное и горячее водоснабжение, канализация, теплоснабжение, газоснабжение, электроснабжение и связь) обеспечивают нормальную эксплуатацию объекта, что подтверждается поставщиками услуг по инженерному и коммунальному обеспечению.

Поставщики услуг по инженерному и коммунальному обеспечению:

Представитель
АО «Акмолинская РЭК» А.Хабовский.
17.12.2024г.
(наименование организации, фамилия, имя. отчество (при наличии), подпись руководителя, дата.)

Представитель
ГКП на ПХВ «Шортанды Су» И.о. директор Кодиков
04.12.2024г.
(наименование организации, фамилия, имя. отчество (при наличии), подпись руководителя, дата.)

12. Шумоизоляция здания соответствует проекту и подтверждается экспертным заключением выдаваемым государственной организацией осуществляющей санитарно-эпидемиологическую экспертизу по результатам лабораторных замеров проведенных аккредитованными испытательными лабораториями (центрами) (экспертное заключение прилагается);
13. Обеспечен доступ для маломобильных групп населения, что подтверждается органами социальной защиты населения **(не требуется)**_____;
фамилия, имя, отчество (при наличии), подпись руководителя, дата Место печати (при наличии)

Подрядчик (генеральный подрядчик) считает объект: **«Строительство инженерных сетей к фельдшерско - акушерскому пункту с.Тонкерис Шортандинского района Акмолинской области»** готовым к приемке в эксплуатацию,
(наименование объекта (комплекса)
гарантирует качество выполненных строительно-монтажных и специальных работ, и принимает на себя обязательство устранять дефекты, возникшие по его вине при строительстве объекта согласно гарантийного срока в соответствии с законодательством Республики Казахстан.

Подрядчик (генеральный подрядчик):
ТОО «Азия Строй KZ», Директор Мурсалимов Кайыргельды Еркенович

«4» декабря 2024г.
(фамилия, имя, отчество (при наличии) руководителя, подпись, дата)

Исполнительная съемка
инженерных сетей
к строительству ФАП
расположенном в станции Тонкерис,
Шортандинский район, Акмолитнская область.

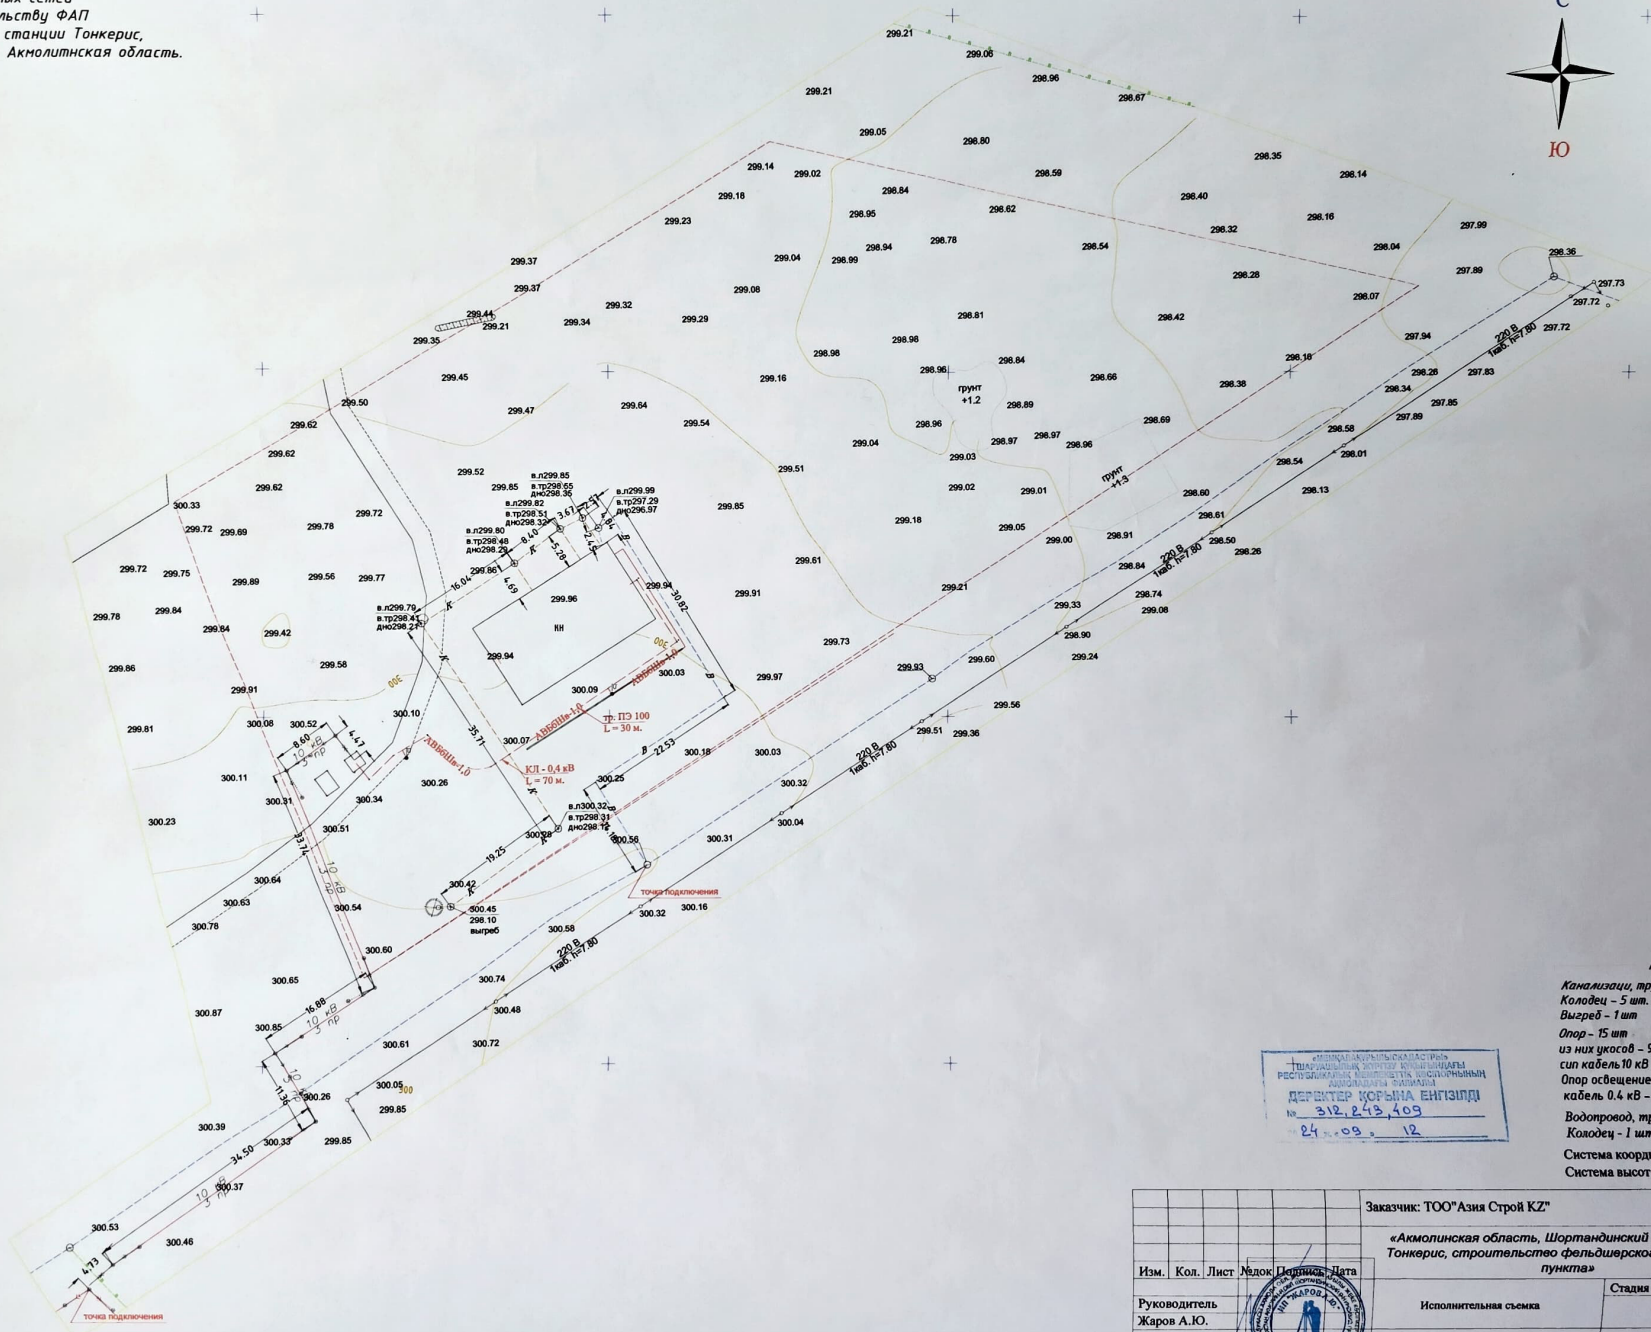

Граница съемки

Канализаци, труба Ф100 – 98 м.
Колодец – 5 шт.
Выгреб – 1 шт
Опор – 15 шт
из них укосов – 9 шт
сип кабель10 кВ – 115 м.
Опор освещение – 2 шт
кабель 0.4 кВ – 70 м.
Водопровод, труба Ø32 - 74 м.
Колодец - 1 шт.

Система координат: UTM 42
Система высот: Балтиская

«МЕМҚАЛАҚҰРЫЛЫСКАДАСТРЫ» ШАРУАШЫЛЫҚ ЖҮРГІЗУ ҚҰҚЫҒЫНДАҒЫ РЕСПУБЛИКАЛЫҚ МЕМЛЕКЕТТІК КӘСІПОРНЫНЫҢ АКМОЛАДАҒЫ ФИЛИАЛЫ
ДЕРЕКТЕР ҚОРЫНА ЕНГІЗІЛДІ
№ 312, 243, 409
24.09.12

Изм.	Кол.	Лист	№док	Подпись	Дата	Заказчик: ТОО"Азия Строй KZ"			
						«Акмолинская область, Шортандинский район, станция Тонкерис, строительство фельдшерского-акушерского пункта»			
Руководитель Жаров А.Ю.						Исполнительная съемка	Стадия	Лист 1	Листов 1
						Масштаб 1:500	ИП "Жаров А.Ю." Лиц.№19010706		

Формат А3