Приложение 3
к приказу Министра
по инвестициям и развитию
Республики Казахстан
от 24 апреля 2017 года № 235
форма

Декларация о соответствии

«25» декабрь 2020 г.

Подрядчик (генеральный подрядчик) **ТОО «Эристайл-Казахстан», лицензия №13020995, от 30.12.2013 года, директор Мамиров О.М., г.Туркестан, ул.Т.Нышанова, д.18Б**

по объекту: **«Благоустройство территории драмтеатра в г.Туркестан», Республика Казахстан, Туркестанкая область, Туркестан Г.А. г.Туркестан.**

(наименование, место нахождения объекта)

заказчиком которого является **ГУ «Управление строительства Туркестанской области»**

(наименование организации)

удостоверяет, что:

1. Строительно–монтажные работы на объекте выполнены в соответствии с утвержденным проектом (проектно–сметной документацией), государственными нормативами в сфере архитектурной, градостроительной и строительной деятельности;

2. Субподрядные организации: **ТОО «Эристайл-KZ», лицензия № 18006222, от 29.03.2018 года, ТОО «TS Group», лицензия № 13005570, от 13.08.2020 года, ТОО «ГРАДОР», лицензия № 18020284, от 06.11.2018 года.**

(наименование организации)

3. Проект (проектно сметная документация) **ТОО НИПИ «Астанагенплан» №2020-51.**

(наименование проектной организации, номер проекта)

утвержден(а) **ГУ «Управление строительства Туркестанской области», Рабочий проект, № 113-н/к от 17.09.2020 года. ;**

(наименование организации утвердившей (переутвердившей) проект и дата утверждения)

4. Объект (комплекс) имеет следующие основные технико-экономическиепоказатели (мощность, производительность, производственная площадь, протяженность, вместимость, объем, пропускная способность, провознаяспособность, число рабочих мест и тому подобное, заполняется по всемобъектам (кроме жилых домов) в единицах измерения соответственно целевой продукции или основным видам услуг):

Показатели	Единица измерения	По проекту	Факти-чески
Площадь участка	га	2,4978	2,4978
Площадь застройки	м2	854,93	148,84
Площадь твердых покрытий	м2	16016,40	11032
Площадь отмостки здания драмтеатра	м2	255,00	
Площадь озеленение	м2	7748,00	7050
Щебеночное покрытие	м2		6082
Прочие территории	м2	103,67	665,16

5. Технологические и архитектурно-строительные решения по объекту характеризуется следующими данными:

Основание покрытия – уплотненный грунт, природная песчано-гравийная смесь, щебень фракционный 10..20, песок/клинец. Тротуарная плитка на парковку - 200х100х100, производство ИП «Аверс» г. Нур-Султан, основное покрытие - 600х300х80, производство ИП «Аверс» г. Нур-Султан и гранитные брусчатки Куртинский 100х100х50; Панно –

гранитная плитка типа Жельтау, Арасан, Курты размерами 300х300х80, Поребрик – гранитный;

Озеленение – рулонный газон;

Фонтан - квадратной формы с размерами в осях - 11,8 х 11,8м, высота фонтана от относительной отметки - 0,6м;

Наружная отделка фонтана – гранитом тип Севасай, размер плитки 600х600х20мм на металлокаркас, Покрывочный материал стен фонтана - гранит, размер плитки 400х40х80мм цвет серый на клей;

Внутренняя отделка фонтана – гранит тип Севасай, размер плитки 600х600х20мм цвет серый на клею Fleksmortel (mastertile 93 flex), гидроизоляция стенок фонтана первый слой MasterTile WP 666, второй слой MasterTile WP 665;

Техническое помещение фонтана – подземное, прямоугольной формы в плане с размерами в осях 3,7 х 7,0м, высота в частоте – 2,15м. Вход предусмотрен через распашной люк модели «Премьера» размерами 1,2 х 1,2м, материал – усиленный алюминиевый профиль, грузоподъемность 200кг. Спуск в техническое помещение предусмотрен по металлической стремянке С-1.;

(краткие технические характеристики по особенностям его размещения, по основным материалам и конструкциям, инженерному и технологическому оборудованию)

6. На объекте установлено предусмотренное проектом оборудование в количестве согласно актам о его приемке после индивидуального испытания и комплексного опробования;

7. Мероприятия по охране труда, обеспечению взрыво безопасности, пожаро безопасности, охране окружающей природной среды иантисейсмические мероприятия, предусмотренные проектом выполнены;

8. Строительно-монтажные работы осуществлены в сроки:
начало работ: **октябрь 2020** ; окончание работ: **декабрь 2020**
при продолжительности строительства, месяц:
по норме или по проекту организации строительства, месяц: **6**
фактически, месяц: **3**

9. Примененные строительные материалы, конструкции, оборудование иизделия соответствуют требованиям проекта и государственных нормативов;

10. Исполнительная геодезическая съемка фактического положения подземных инженерных сетей и/или зданий (сооружений) выполнена (обязательное приложение к декларации о соответствии);

11. Наружные инженерные коммуникации (холодное и горячее водоснабжение, канализация, теплоснабжение, газоснабжение, электроснабжение и связь) обеспечивают нормальную эксплуатацию объекта, что подтверждается поставщиками услуг по инженерному и коммунальному обеспечению. Поставщики услуг по инженерному и коммунальному обеспечению:
Государственное коммунальное предприятие «Туркестан-Су» города Туркестан

_____ / _____ /

(фамилия, имя, отчество (при наличии) руководителя, подпись) М.П.

ТОО «Онтүстік Жарық Транзит»

_____ / _____ /

(фамилия, имя, отчество (при наличии) руководителя, подпись) М.П.

12. Шумоизоляция здания соответствует проекту и подтверждается экспертным заключением выдаваемым государственной организацией осуществляющей санитарно-эпидемиологическую экспертизу по результатам лабораторных замеров проведенных аккредитованными испытательными лабораториями (центрами) (экспертное заключение прилагается);

13. Обеспечен доступ для маломобильных групп населения, что подтверждается органами социальной защиты населения____ обеспечение доступа маломобильных групп населения не предусмотрено проектом, данные мероприятия предусмотрены в проекте здания Драмтетара_____;

фамилия, имя, отчество (при наличии), подпись руководителя, дата

Место печати (при наличии)

Подрядчик (генеральный подрядчик) считает «**Благоустройство территории драмтеатра в г.Туркестан»** находящийся по адресу: **Республика Казахстан, Туркестанкая область, Туркестан Г.А. г.Туркестан** готовым к приемке в эксплуатацию. Гарантирует качество выполненных строительно-монтажных и специальных работ, и принимает на себя обязательство устранять дефекты, возникшие по его вине при строительстве объекта согласно гарантийного срока в соответствии с законодательством Республики Казахстан.

Подрядчик (генеральный подрядчик) ТОО «Эристайл-Казахстан»

в лице директора Мамирова О.М. _____/

(фамилия, имя, отчество (при наличии) руководителя, подпись) М.П.

С
З
В
Ю

Согласовано: _____

И.О главного архитектора г.Туркестан
Туркестанской обл. Курышбаев А.К.

Согласовано за исключением инженерных сетей и коммуникаций. Инженерные сети и коммуникации, необходимо согласовать с собственниками (балансодержателями), заказчиками проектных работ по инженерным сетям и коммуникациям, в том числе сводные, эксплуатирующими и коммунальными службами города Туркестан Туркестанской области.

Вниманию заказчика!!!

При проведении земляных работ в целях предупреждения аварийной ситуации необходимо пригласить представителей заказчиков, подрядной организаций и проектных работ по инженерным сетям и коммуникациям, в том числе сводных, эксплуатирующие и коммунальные службы города Туркестан Туркестанской области.

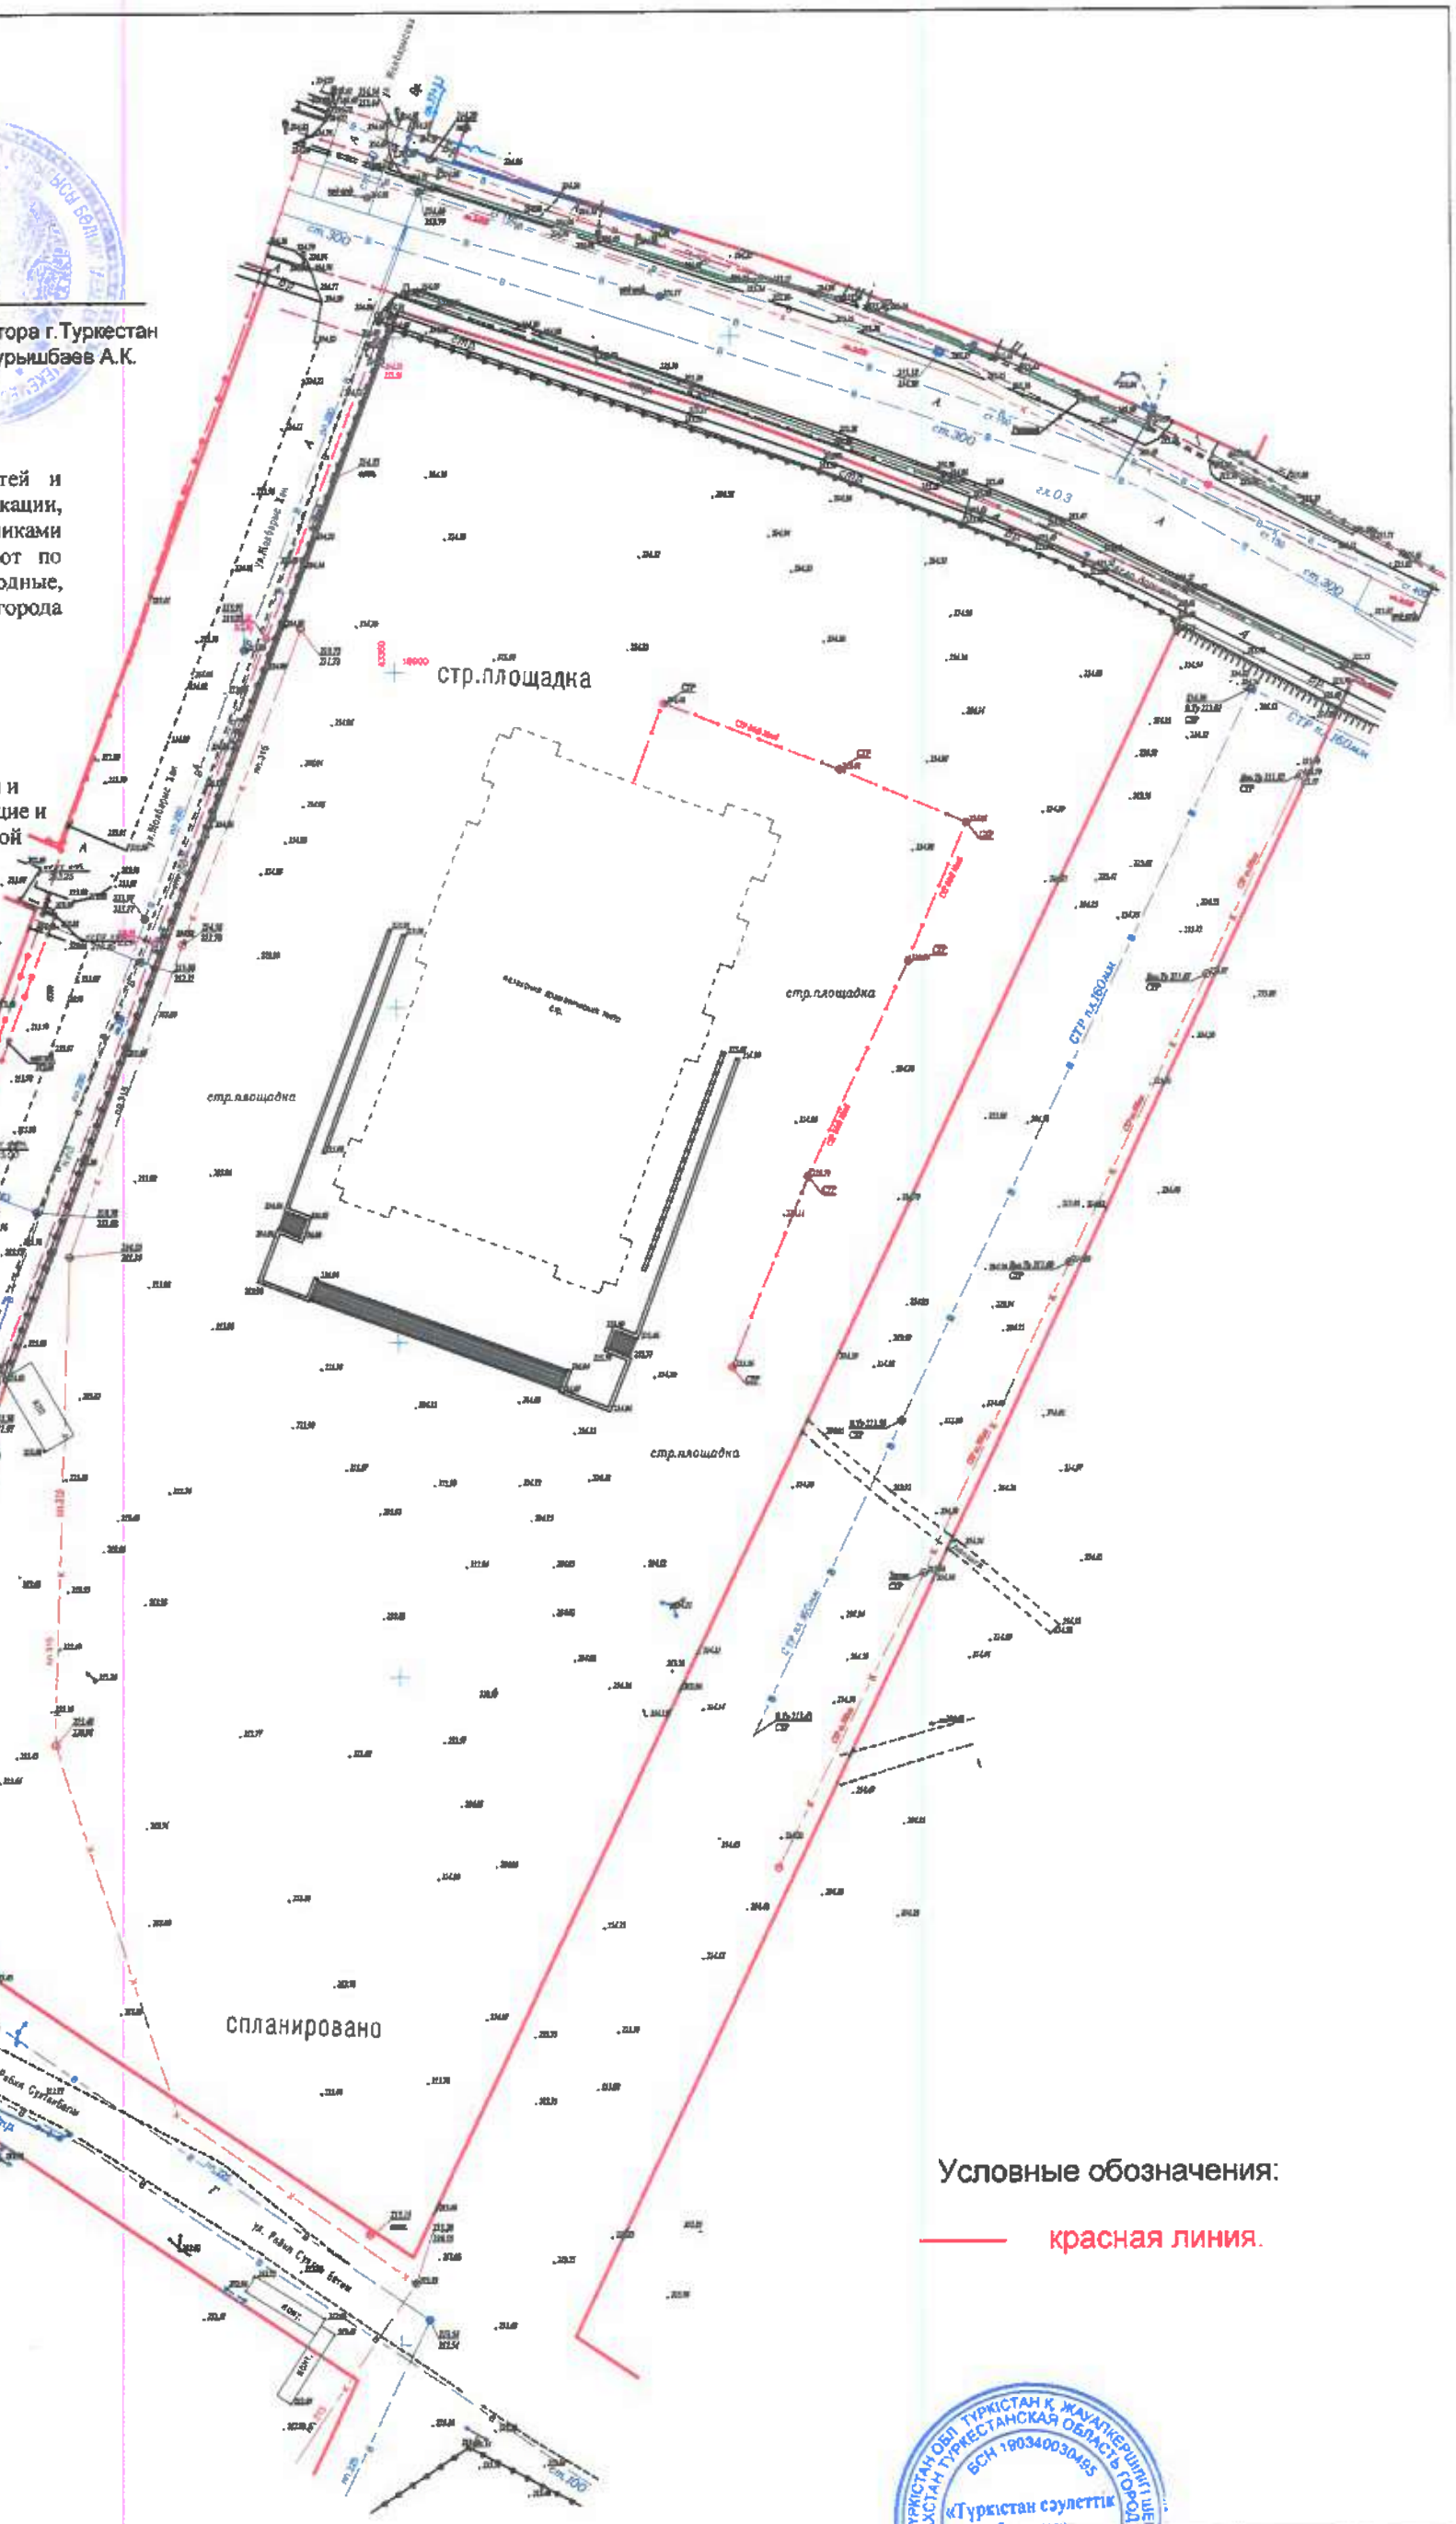

Тапсырыс берушінің,Мердігердің назарына!

Топографиялық түсірілімнің ескерілмеген инженерлік желілердің бағынуіне жер қазу жұмыстарын бастар алдында бұрындары жүргізілген инженерлік желілердің өтетін жерін анықтау үшін мына қызметтер өкілдерін шақыру қажет:

1."Түркістан су" МКК.
2.Электр желілері.
3.Газ желілері.
4.Жылу желілері.
5.Телефон желілері және т.б.

Осы талаптар сақталмаған жағдайда "Түркістан сәулеттік бюросы" ЖШС ескерілмеген желілердің бағынуіне жауап бермейді.

Вниманию Заказчика, Подрядчика!

Во избежание прорыва неучтенных на топосъемке инженерных сетей, перед началом производства любых земельных работ, для уточнения происхождения ранее проложенных инженерных сетей, необходимо вызвать представителей служб:

1. ГКП "Туркестан Су"
2. Электрические сети.
3. Газовых сетей.
4. Тепловые сети.
5. Телефонные линии и тд.

При несоблюдении этого условия ТОО "Түркістан сәулеттік бюросы" не несет ответственности за повреждение неучтенных инженерных сетей

планшеты: 24-Г-2,6.

Масштаб 1:500

Система координат местная

Система высот Балтийская

Условные обозначения:

красная линия.

ТОО «Түркістан сәулеттік бюросы»
Жауапкершілігі шектеулі серіктестігі
ГСЛ №19008740
Топографиялық түсірілім 1:500 масштабы

Тапсырыс беруші Заказчик	ТОО "НИПИ"Алтынагенплан"	
Картограф		Машрап Н.
Геодезист		Алмамбетов М.
Күні Дата	02	2020 Жыл Год