Приложение 2 к перечню некоторых приказов в сфере строительной деятельности, в которые вносятся изменения и дополнения от 08 февраля 2021 г.№53
Утвержден приказом Министра по инвестициям и развитию Республики Казахстан от 24 апреля 2017 года №235
форма

Декларация о соответствии

"02" 12 2024 года

Подрядчик (генеральный подрядчик) *ТОО "Тур-Газ"*
Республика Казахстан, Алматинская область,Карасайский район, Иргелинский с.о., с.Иргели, Сапарлы Жол, 2, 2, БИН 06034000893, 8(702) 4167776
наименование организации, юридический адрес

в лице *директора Турдалиев С.С.*
фамилия, имя, отчество (при наличии) руководителя организации

по объекту *"Строительство подводящего газопровода и газораспределительных сетей с.Енбек Илийского района Алматинской области"*
наименование и местонахождение объекта

заказчиком которого является *ГУ "Управление энергетики и жилищно-коммунального хозяйства Алматинской области"*
наименование организации, фамилия, имя, отчество (при наличии) руководителя

удостоверяет, что:

1. Строительно–монтажные работы на объекте выполнены в соответствии с утвержденным проектом (проектно–сметной документацией), государственными нормативами в сфере архитектурной, градостроительной и строительной деятельности;

2. Субподрядные организации: *ТОО "Invest Project Company"*
ГСЛ № 09447 от 05.03.2021 года
наименование организации

в лице *Куставбаев М.Т.*
фамилия, имя, отчество (при наличии) руководителя организации

3. Проект (проектно-сметная документация)
ТОО "КАТЭК", Рабочий Проект №161.21/2021-08-19
наименование проектной организации, номер проекта

утвержден(а) *ГУ "Управление энергетики и жилищно-коммунального хозяйства Алматинской области" №15 н/қ от 22.01.2024 г.*
наименование организации утвердившей (переутвердившей) проект и дата утверждения

4. Объект (комплекс) имеет следующие основные технико-экономические показатели (мощность, производительность, производственная площадь, протяженность, вместимость, объем, пропускная способность, провозная способность, число рабочих мест и тому подобное, заполняется по всем объектам (кроме жилых домов) в единицах измерения соответственно целевой продукции или основным видам услуг):

Мощность, производительность и так далее	Единица измерения	По проекту		Фактически	
		общая (с учетом ранее принятых)	в том числе пускового комплекса или очереди	общая (с учетом ранее принятых)	в том числе пускового комплекса или очереди
Газопроводная сеть	м	11401		11748	
ГРПШ-13-2ВУ-1 с регулятором РДБК 1П-50/25	шт	1		1	
ГРПШ-04-2У-1 с 2-мя регуляторами давления газа РДНК-400М	шт	1		1	
ГРПШ-07-2У-1 с 2-мя регуляторами давления газа РДНК-1000	шт	1		1	

Показатели	Единица измерения	По проекту	Фактически
Общая площадь	метр в квадрате (далее – м²)		
Число этажей	этаж		
Общий строительный объем	метр в кубе (далее – м³)		
В том числе подземной части	м³		
Площадь встроенных, встроенно-пристроенных и пристроенных помещений	м²		

Показатели	По проекту			Фактически		
	число	площадь квартир, м²		число	площадь квартир, м²	
		общая	жилая		общая	жилая
Всего квартир, в том числе: однокомнатных двухкомнатных трехкомнатных четырехкомнатных и более						

5. Технические и архитектурно-строительные решения по объекту характериуется следующими данными:

Строительство газопровода направлено на улучшение условий жизни и быта населения с.Енбек, а также экологической обстановки Алматинской област. Общий расход газа по проекту с.Енбек – 763,2 м³/час. Количество подключаемых жилых домов по проекту - 186;

Общая протяженность газопровода – 11,748 км, из них:

газопровод высокого давления – 0,715 км (подземный ПЭ Ø160х14,6 – 0,700 км, ПЭ Ø63х5,8 – 0,015 км);

газопровод среднего давления – 1,934 км (подземный ПЭ Ø110х10,0 - 0,702 км, Ø90х8,2 – 1,224 Ø63х5,8 – 0,008 км);

газопровод низкого давления – 9,099 км (подземный ПЭ Ø160х9,5 – 0,057км, Ø110х6,6 –

0,027 км, Ø90х5,4 – 1,474 км, Ø63х3,8 – 7,541 км);
Количество ГРПШ – 3шт:
1. ГРПШ-12-2ВУ-1 с основной и резервной линиями редуцирования с регуляторами давления РДБК 1П-50/25 с ротационным счетчиком газа G-100 и электронным корректорм газа с обогревом от ОГШН, без дополнительного утепления, производителбностьбю до 1000 размещаемый на открытой площадке в ограждении 4.5х3.5м, в количестве 1 ед.;
2. ГРПШ-04-2У-1 с 2-мя регуляторами давления газа РДНК-400М, без узла учета газа, с от ОГШН, без дополнительного утепления, производительностью до 150 нм³/час, открытой площадке в ограждении 5,0х3,0м, в количестве 1 ед.;
3. ГРПШ-07-2У-1 с 2-мя регуляторами давления газа РДНК-1000, без узла учета газа, с от ОГШН, без дополнительного утепления, производительностью до 200 нм³/час, открытой площадке в ограждении 5,0х3,0м, в количестве 1 ед.;

краткие технические характеристики по особенностям его размещения, по основным атериалам и конструкциям, инженерному и техногическому оборудованию

6. На объекте установлено предусмотренное проектом оборудование в количестве согласно актам о его приемке после индивидуального испытания и комплексного опробования;
7. Мероприятия по охране труда, обеспечению взрывобезопасности, пожаробезопасности, охране окружающей природной среды и антисейсмические мероприятия, предусмотренные проектом выполнены;
8. Строительно-монтажные работы осуществлены в сроки:
начало работ: 04.06.2024
месяц, год

окончание работ: 04.12.2024
месяц, год

при продолжительности строительства, месяц:

по норме или по проекту организации строительства, месяц: 5 (пять)

фактически, месяц: 6 (шесть)

9. Примененные строительные материалы, конструкции, оборудование и изделия соответствуют проекту и требованиям государственных нормативов;
9-1. Доля местного содержания предусмотрена в проектно-сметной документации 100% и фактически применено 100% (на объектах финансируемых за счет государственных инвестиций и средств квазигосударственного сектора);

10. Исполнительная геодезическая съемка фактического положения подземных инженерных сетей и/или зданий (сооружений) выполнена (обязательное приложение к декларации о соответствии);
10-1. Исполнительная техническая документация имеется в полном объеме, в том числе в электронном модуле;

11. Наружные инженерные коммуникации (холодное и горячее водоснабжение, канализация, теплоснабжение, газоснабжение, электроснабжение и связь) обеспечивают нормальную эксплуатацию объекта, что подтверждается поставщиками услуг по инженерному и коммунальному обеспечению. Поставщики услуг по инженерному и коммунальному обеспечению:

ГКП на ПХВ «Алматы Обл.газ Engineering»

наименование организации, фамилия, имя, отчество(при наличии), подпись руководителя, дата

Ситиряков Р.А

М.П.

02.12.2024г

наименование организации, фамилия, имя, отчество(при наличии), подпись руководителя, дата

М.П.

РДС г. Конаев 02.12.2024г.

наименование организации, фамилия, имя, отчество(при наличии), подпись руководителя, дата

М.П.

ОКИ „ГЕ" С. Жондыкова 02.12.2024г.

наименование организации, фамилия, имя, отчество(при наличии), подпись руководителя, дата

М.П.

наименование организации, фамилия, имя, отчество(при наличии), подпись руководителя, дата

М.П.

12. Шумоизоляция здания соответствует проекту и подтверждается экспертным заключением выдаваемым государственной организацией осуществляющей санитарно-эпидемиологическую экспертизу по результатам лабораторных замеров проведенных аккредитованными испытательными лабораториями (центрами) (экспертное заключение прилагается);

Не требуется

13. Обеспечен доступ для маломобильных групп населения, что подтверждается органами социальной защиты населения

Не требуется

фамилия, имя, отчество (при наличии), подпись руководителя, дата

Место печати (при наличии)

Подрядчик (генеральный подрядчик) считает объект:

"Строительство подводящего газопровода и газораспределительных сетей с.Енбек Илийского района Алматинской области"

наименование объекта

Гарантирует качество выполненных строительно-монтажных и специальных работ, и принимает на себя обязательство устранять дефекты, возникшие по его вине при строительстве объекта согласно гарантийного срока в соответствии с законодательством Республики

Подрядчик (генеральный подрядчик)

ТОО «Тур-Газ»

Турдалиев С.С. 02.12.2024г.

фамилия, имя, отчество (при наличии) руководителя, подпись

М.П.

Субподрядчик

ТОО "Invest Project Company"

Куставбаев М.Т. 02.12.2024г.

фамилия, имя, отчество (при наличии) руководителя, подпись

М.П.

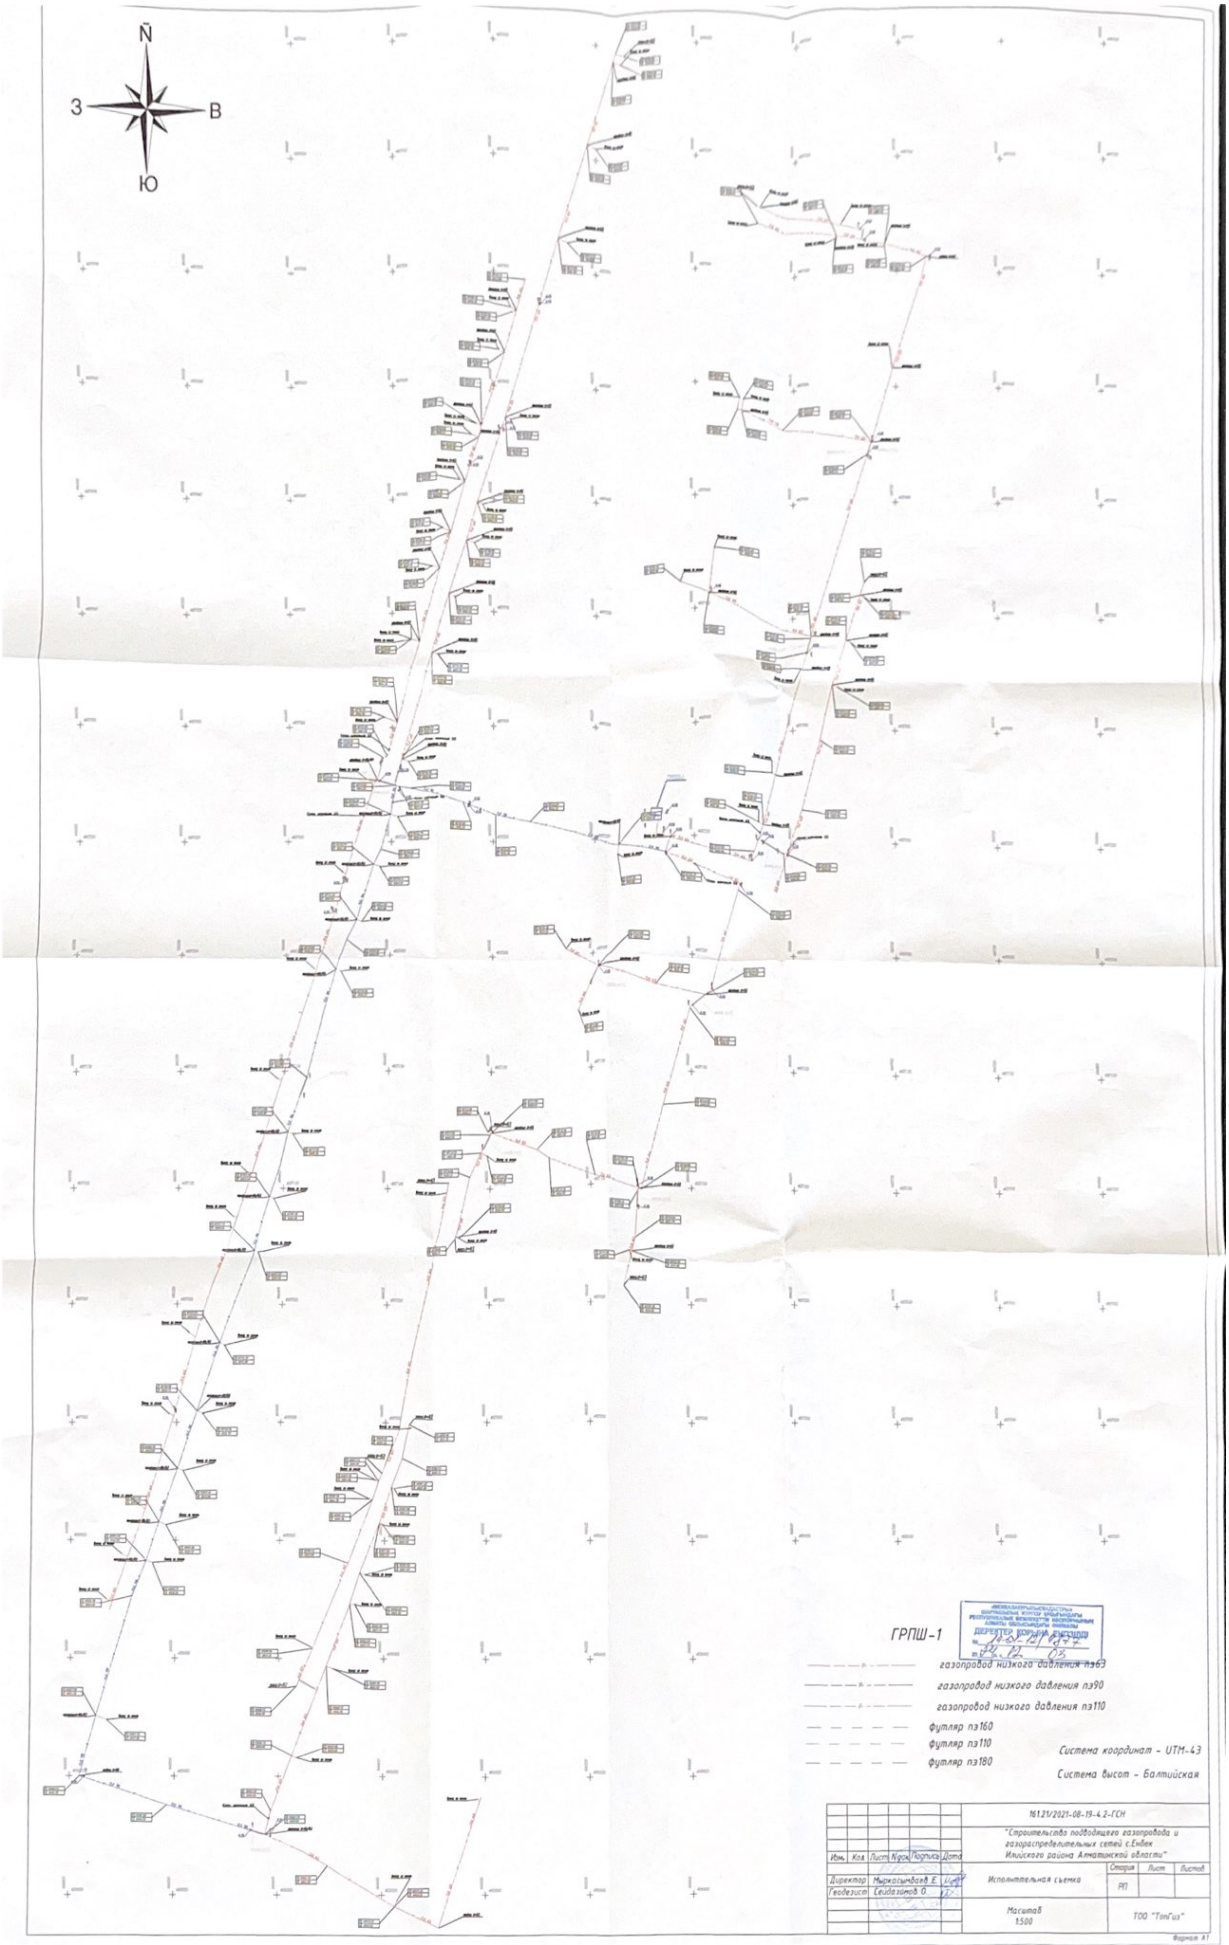

газопровод низкого давления пэ63

газопровод низкого давления пэ90

газопровод низкого давления пэ110

футляр пэ160

футляр пэ110

футляр пэ180

Система координат - UTM-43

Система высот - Балтийская

						161.21/2021-08-19-4.2-ГСН			
						"Строительство подводящего газопровода и газораспределительных сетей с.Енбек Илийского района Алматинской области"			
Изм.	Кол.	Лист	N док.	Подпись	Дата				

Формат А1

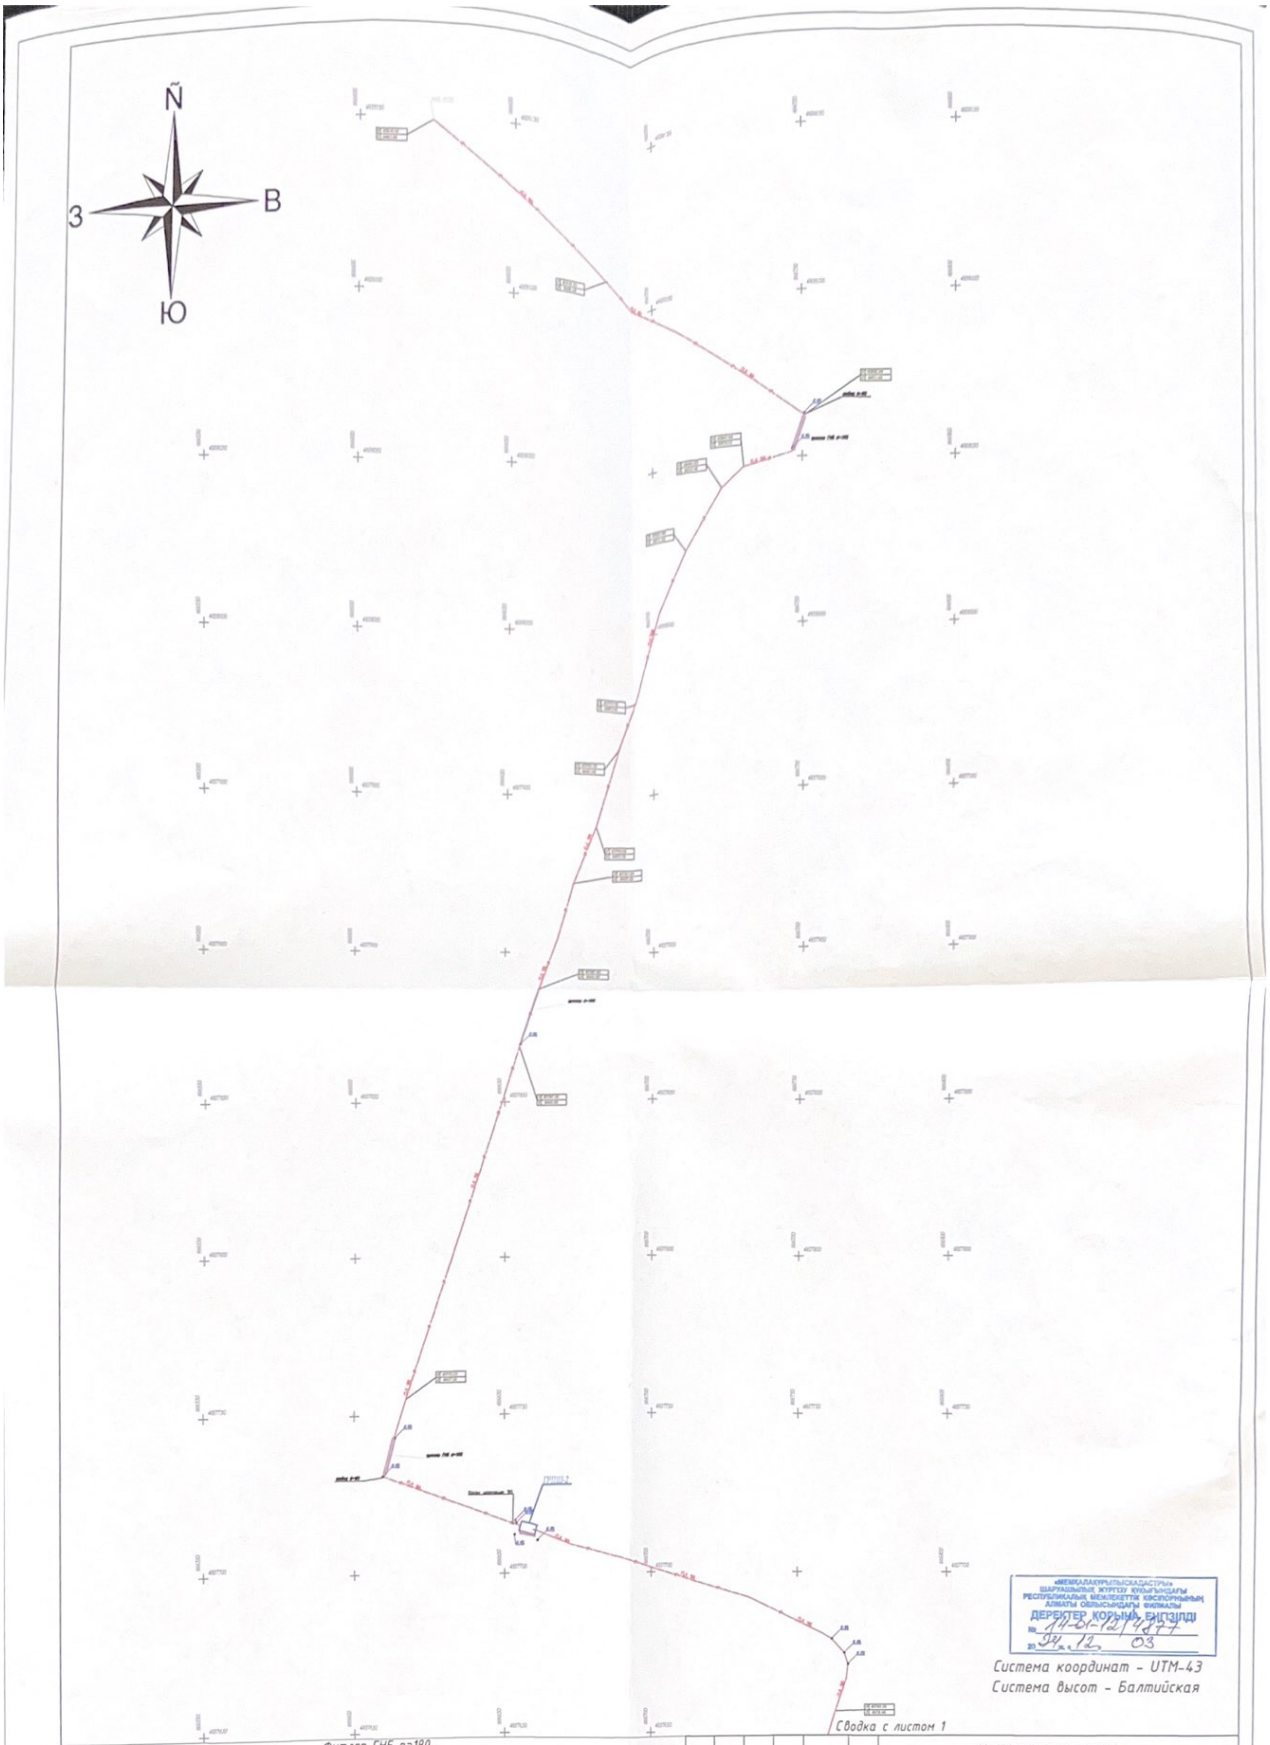

«МЕМЛЕКЕТТІК ЖЕРГІЛІКТІ ДЕРЕКТЕР ҚОРЫ» ШАРУАШЫЛЫҚ ЖҮРГІЗУ ҚҰҚЫҒЫНДАҒЫ РЕСПУБЛИКАЛЫҚ МЕМЛЕКЕТТІК КӘСІПОРНЫНЫҢ АЛМАТЫ ОБЛЫСЫНДАҒЫ ФИЛИАЛЫ
ДЕРЕКТЕР ҚОРЫНА ЕНГІЗІЛДІ
№ 14-21/1877
20 24 ж. 12 03

Система координат - UTM-43
Система высот - Балтийская

Футляр ГНБ пэ180
Футляр пэ160
Футляр ГНБ пэ160

Газопровод среднего давления PE 100 ГАЗ SDR11 СТ РК ГОСТ Р 50838-2011 размерами 110х10,0 мм

Газопровод среднего давления PE 100 ГАЗ SDR11 СТ РК ГОСТ Р 50838-2011 размерами 90х8,2 мм

Газопровод среднего давления PE 100 ГАЗ SDR11 СТ РК ГОСТ Р 50838-2011 размерами 63х5,8 мм

Изм.	Кол.	Лист	Nдок.	Подпись	Дата	161.21/2021-08-19-4.2-ГСН		
						"Строительство подводящего газопровода и газораспределительных сетей с.Енбек Илийского района Алматинской области"		
Директор		Мырхасымбаев Е.				Исполнительная съемка	Стадия	Лист	Листов
Геодезист		Сейдазимов О.					РП		
						Масштаб 1:500	ТОО "ТопГиз"		

Формат А2

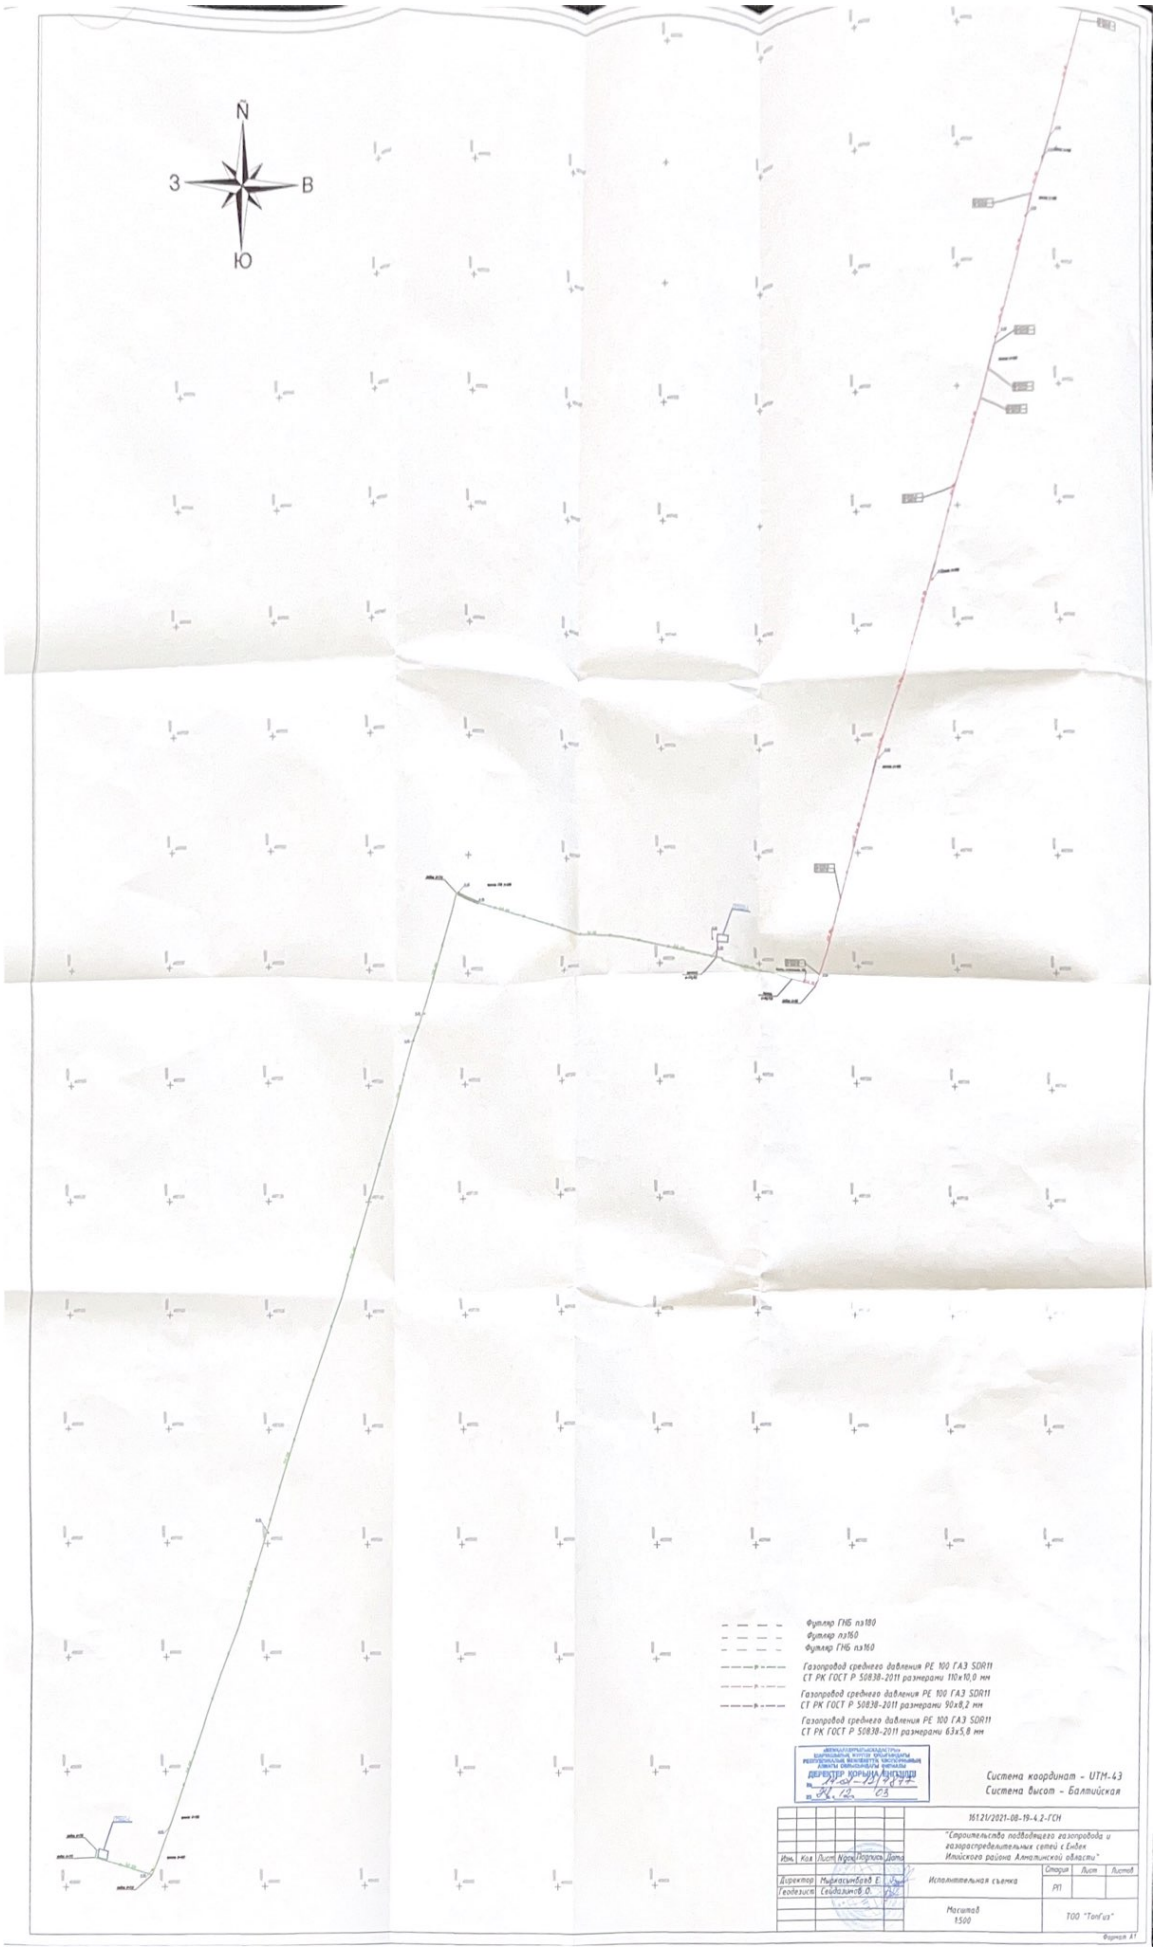

Футляр ГНБ пэ180
Футляр пэ160
Футляр ГНБ пэ160
Газопровод среднего давления РЕ 100 ГАЗ SDR11 СТ РК ГОСТ Р 50838-2011 размерами 110х10,0 мм
Газопровод среднего давления РЕ 100 ГАЗ SDR11 СТ РК ГОСТ Р 50838-2011 размерами 90х8,2 мм
Газопровод среднего давления РЕ 100 ГАЗ SDR11 СТ РК ГОСТ Р 50838-2011 размерами 63х5,8 мм

ДЕРЕКТОР ЮРЫНА АНГЫЛШЫ

Система координат – UTM-43
Система высот – Балтийская

						16121/2021-08-19-4.2-ГСН		
Изм.	Кол.	Лист	N док.	Подпись	Дата	"Строительство подводящего газопровода и газораспределительных сетей с Ежлек Илийского района Алматинской области"		
						Масштаб 1:500	ТОО "ТопГео"		

Формат А1

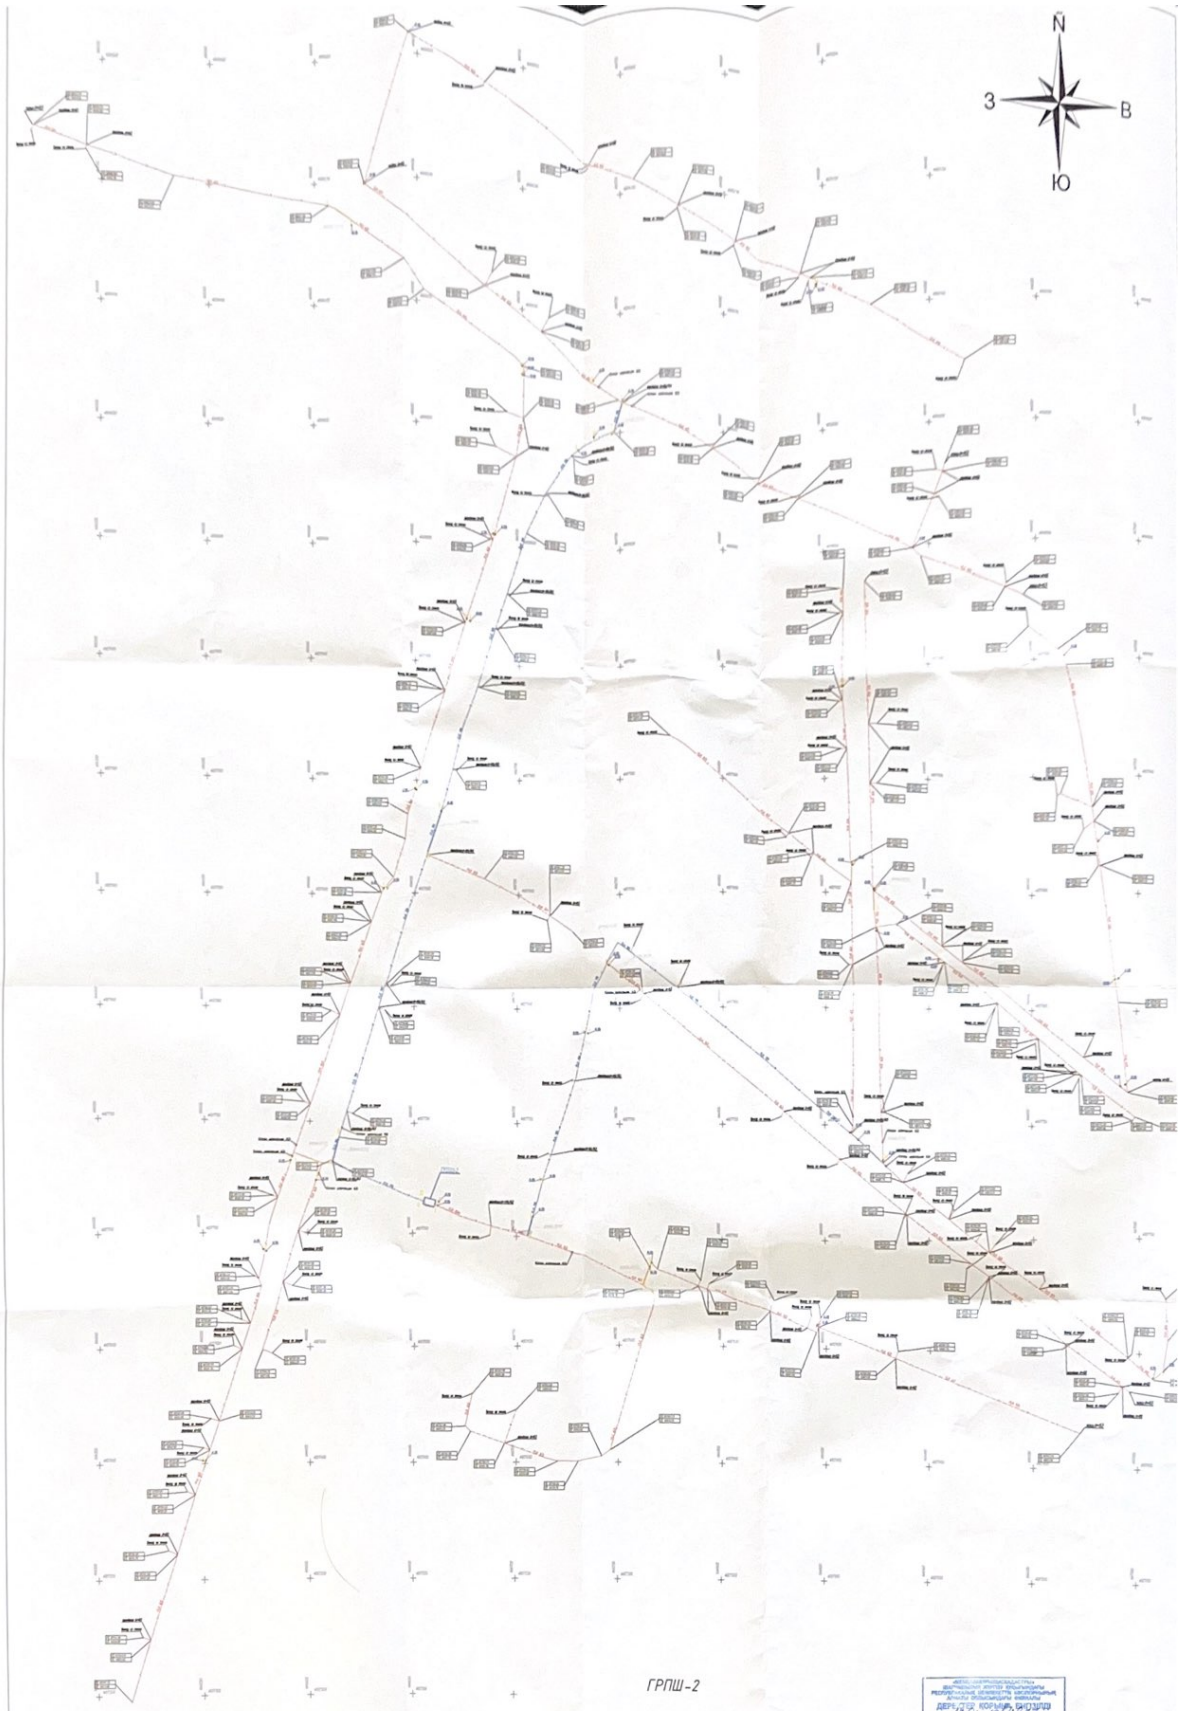

ГРПШ-2

газопровод низкого давления пэ63
газопровод низкого давления пэ90
газопровод низкого давления пэ160
футляр пэ160
футляр пэ110
футляр пэ180

Система координат - UTM-43

Система высот - Балтийская

						161.21/2021-08-19-4.2-ГСН
Изм.	Кол.	Лист	N док.	Подпись	Дата	"Строительство подводящего газопровода и газораспределительных сетей с.Ешбек Илийского района Алматинской области"
Директор		Мырзасынов Е.				Исполнительная съемка
Геодезист		Сейдазимов О.				
						Масштаб 1:500

Стадия	Лист	Листов
РП		

ТОО "TaxiGis"

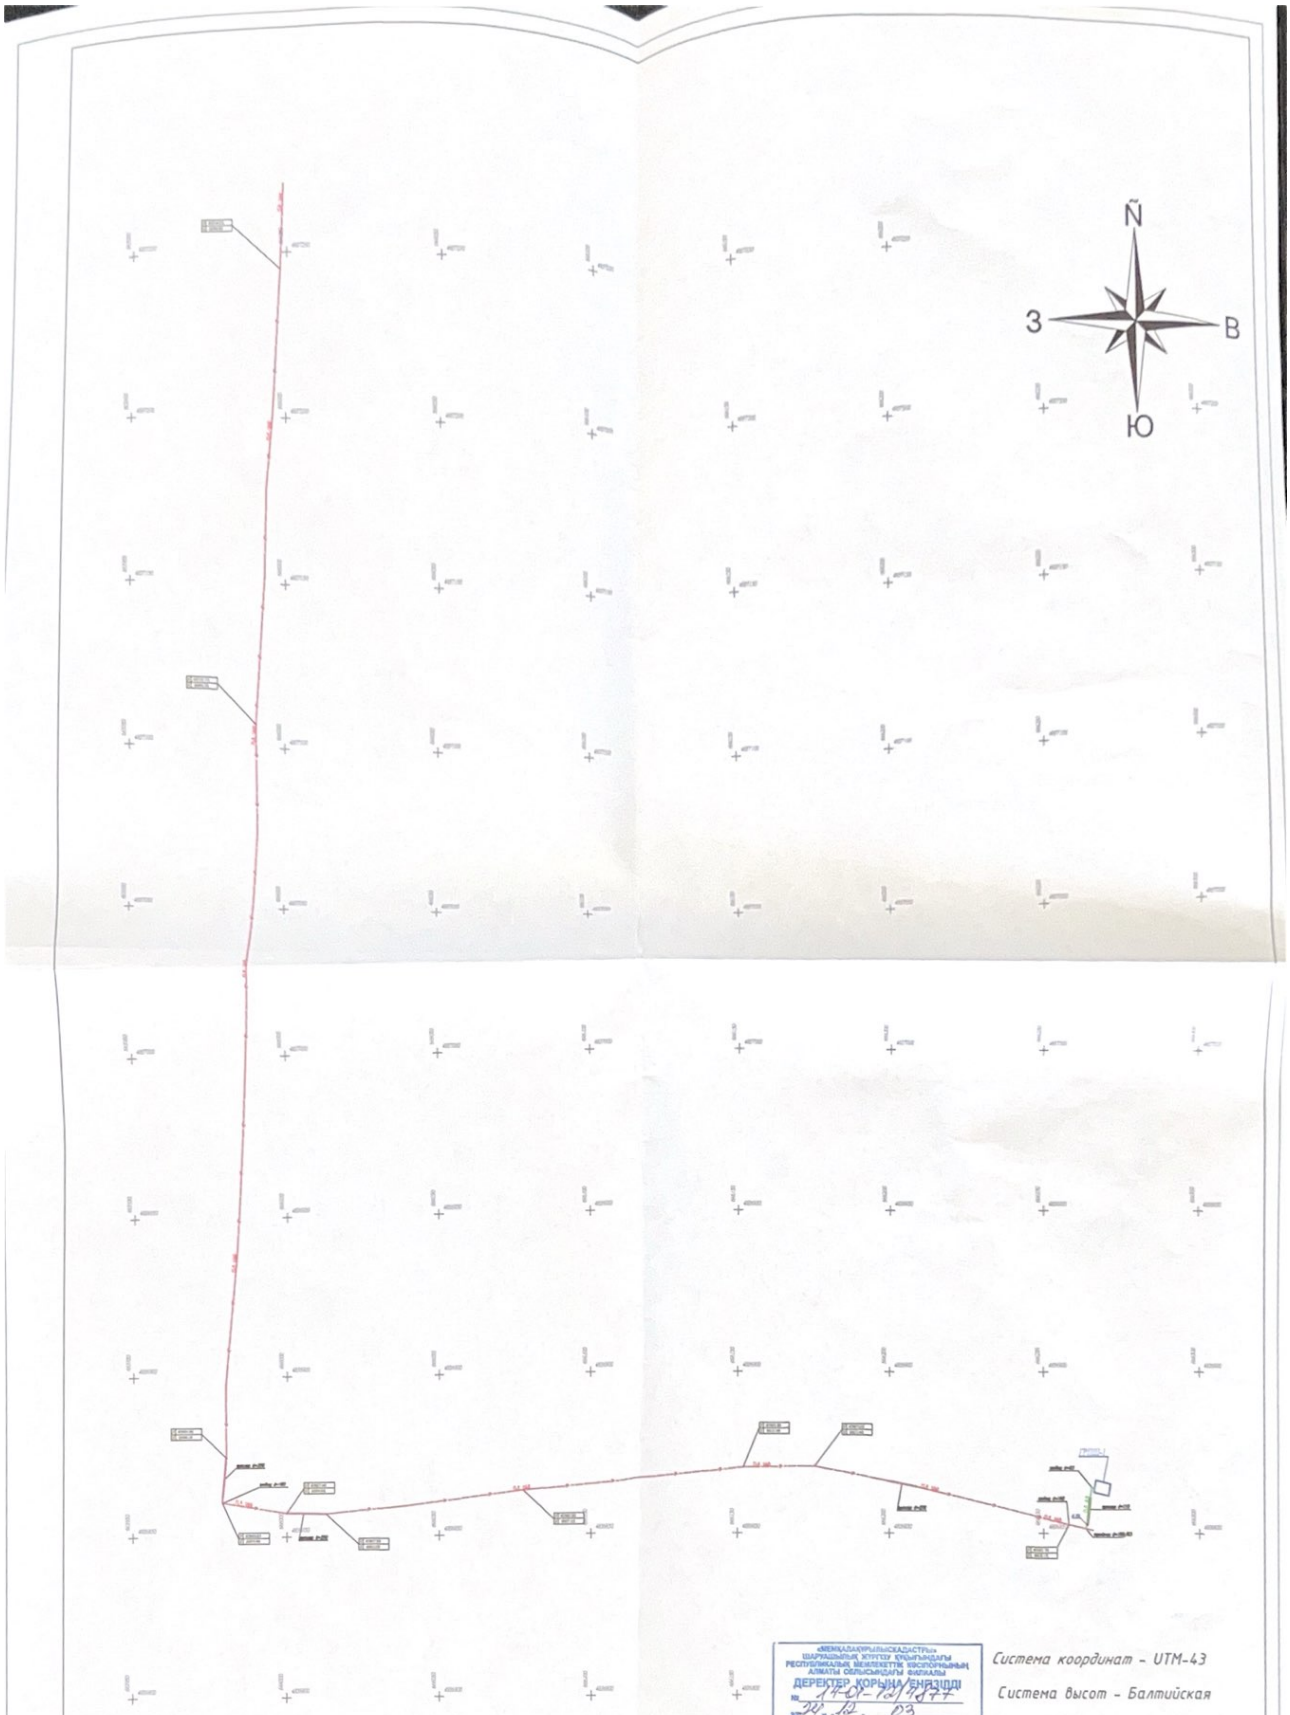

«МЕМЕКАЛАҚ ЖЫЛЖЫМЫЛЫҚ КАДАСТР» ШАРУАШЫЛЫҚ ЖҮРГІЗУ ҚҰҚЫҒЫНДАҒЫ РЕСПУБЛИКАЛЫҚ МЕМЛЕКЕТТІК КӘСІПОРНЫНЫҢ АЛМАТЫ ОБЛЫСЫНДАҒЫ ФИЛИАЛЫ
ДИРЕКТОР ҚОРЫНА ЕНГІЗІЛДІ
№ 7-21-10/1077
20.12.03

Система координат - UTM-43

Система высот - Балтийская

- - - - - футляр пэ110
- - - - - футляр пэ250
Газопровод высокого давления PE 100 ГАЗ SDR11 СТ РК ГОСТ Р 50838-2011 размерами 160х14,6 мм
Газопровод высокого давления PE 100 ГАЗ SDR11 СТ РК ГОСТ Р 50838-2011 размерами 63х5,8 мм

Изм.	Кол.	Лист	Nдок.	Подпись	Дата	161.21/2021-08-19-4.2-ГСН			
						"Строительство подводящего газопровода и газораспределительных сетей с.Енбек Илийского района Алматинской области"			
Директор		Мыркасымбаев Е.				Исполнительная съемка	Стадия	Лист	Листов
Геодезист		Сейдазимов О.					РП		
						Масштаб 1:500	ТОО "ТопГиз"		

Формат А2