Приложение 1
к приказу Министра
индустрии и инфраструктурного развития
Республики Казахстан
от 9 августа 2019 года № 632
Утвержден
приказом Министра
по инвестициям и развитию
Республики Казахстан
от 24 апреля 2017 года № 234

форма

КАЗАҚСТАН РЕСПУБЛИКАСЫ
ҚЫЗЫЛОРДА ОБЛЫСЫ ... АУДАНДЫҚ
ҚҰРЫЛЫС СӨУЛЕТ ЖӘНЕ ... ҚҰРЫЛЫСЫ БӨЛІМІ»
КОММУНАЛДЫҚ МЕМЛЕКЕТТІК МЕКЕМЕСІ
«17» 01 2022 ж.

Акт приемки объекта в эксплуатацию

"29" 12 2021 г.

Заказчик **ГУ «Управление по мобилизационной подготовке Кызылординской области» г. Кызылорда, ул. Амангельды Иманов, 125 БСН 160440018870**

фамилия, имя, отчество (при его наличии) ИИН, телефон – для физических лиц, наименование организации – для юридических лиц, БИН, телефон, почтовый индекс, область, город, район, населенный пункт, наименование улицы, номер дома/здания (стационарного помещения)

На основании:

Декларации о соответствии (прилагается): 28 **декабрь 2021 г. Директор ТОО «Сэт-Сервис» Иманова Р.С. г.Кызылорда мкр.Саулет, 15 квартал 8 дом, БСН 020140003665**

дата подписания декларации, наименование подрядной (генподрядной) организации, фамилия, имя, отчество (при его наличии) руководителя, юридический адрес, БИН, телефон

Заключения о качестве строительно-монтажных работ 28 **декабрь 2021 г. ТОО «Д-Ару», эксперт Жалғасбек Қайрат Жалғасбекұлы, аттестат №KZ48VJE00023788 от 10.03.2017 г., №KZ42VJE00023777от 10.03.2017 г., №KZ43VJE00024158от 18.03.2017 г.,БСН080440000206**

дата подписания заключения, наименование организации, фамилия, имя, отчество (при его наличии) экспертов технического надзора, № и дата получения аттестатов, БИН, телефон

Заключения о соответствии выполненных работ проекту прилагается 28 **декабрь 2021год, МЭГПР РК КВР РГП "КАЗВОДХОЗ" Кызылординский филиал – эксперт Жакипов К. БСН 110841002280**

дата подписания заключения, наименование организации, фамилия, имя, отчество (при его наличии) экспертов авторского надзора, № и дата получения аттестатов, БИН, телефон

произведя осмотр готовности предъявленного подрядчиком (генеральным подрядчиком) к приемке в эксплуатацию объекта: **«Капитальный ремонт канала «Дин» по восстановлению системы орошения пастбищ аульного округа Райым Аральского района Кызылординской области для ликвидации последствии маловодья (засухи)»**

наименование объекта, вид строительства (новое, расширение, реконструкция, техническое перевооружение, модернизация, капитальный ремонт), уровень ответственности, техническая и технологическая сложность объекта

по адресу: **Аральского района Кызылординской области**

(область, район, населенный пункт, микрорайон, квартал, улица, номер дома (корпуса)

проверив комплектность исполнительной технической документации, подтверждает что:

1. Строительство объекта осуществлено на основании:

1) правоустанавливающего документа на земельный участок от

№235 от 19 декабря 2018 года;

документ, подтверждающий наступление юридических фактов (юридических составов), на основании которых возникают, изменяются или прекращаются права на земельный участок, в том числе договоры, решения судов, правовые акты исполнительных органов, свидетельство о праве на наследство, передаточный акт или разделительный баланс при реорганизации негосударственных юридических лиц, владеющих земельным участком на праве собственности или выкупивших право временного возмездного землепользования (аренды) либо решения о реконструкции (перепланировке, переоборудовании) помещений (отдельных частей) существующих зданий от

"—" — 20___ года

№ —;

наименование органа вынесшего решение

2) талона о приеме уведомления о начале или прекращении осуществления деятельности или определенных действий **KZ44REA00254993 от 02,12,2021г.**

наименование органа принявшего уведомление, дата выдачи талона

3) проекта (проектно-сметной документации: **МЭГПР РК КВР РГП "КАЗВОДХОЗ" Кызылординский филиал №6906**

наименование проектной организации, номер проекта

утвержденного(й) **«Управление по мобилизационной подготовке Кызылординской области» г. Кызылорда, ул. Амангельды Иманов, 125**

наименование организации утвердившей (переутвердившей) проект и дата утверждения

2. Строительно-монтажные работы осуществлены в сроки:
начало работ **декабрь месяц 2021 года**;
месяц, год
окончание работ **декабрь месяц 2021 года**;
месяц, год
при продолжительности строительства, месяц: **1 (один) месяца**
по норме или по проекту организации строительства, месяц: **2 (два) месяца**
фактически, месяц: **1 (один) месяца**

3. Объект (комплекс) имеет следующие основные технико-экономические показатели (мощность, производительность, производственная площадь, протяженность, вместимость, объем, пропускная способность, провозная способность, число рабочих мест и тому подобное, заполняется по всем объектам (кроме жилых домов) в единицах измерения соответственно целевой продукции или основным видам услуг):

Мощность, производительность и так далее	Единица измерения	По проекту		Фактически	
		общая (с учетом ранее принятых)	в том числе пускового комплекса или очереди	общая (с учетом ранее принятых)	в том числе пускового комплекса или очереди
Дамба с ПК-0+00 по ПК-2+00	метр	200	200	200	200
ПРТ-20-20-0 с затвором	кол	1	1	1	м

Выпуск продукции (оказания услуг), предусмотренной проектом в объеме, соответствующем нормам освоения проектных мощностей в начальный период_____;
факт начала выпуска продукции с указанием объема
Жилой дом имеет следующие показатели:

Показатели	Единица измерения	По проекту	Фактически
Общая площадь	метр в квадрате (далее – м2)		
Число этажей	этаж		
Общий строительный объем	метр в кубе (далее – м3)		
В том числе подземной части	м3		
Площадь встроенных, встроенно- пристроенных и пристроенных помещений	м2		

Показатели	По проекту			Фактически		
	число квартир	площадь квартир, м2		число квартир	площадь квартир, м2	
		общая	жилая		общая	жилая
Всего квартир, в том числе: однокомнатных						

двухкомнатных трехкомнатных четырехкомнатных и более						

4. Технологические и архитектурно-строительные решения по объекту характеризуются следующими данными: **: по каналу " Дин: дамба с ПК-0+00 по ПК-2+00 (дамба 200 м), гидротехническое одноочковое сооружение типа ПРТ-20-20-0 с затвором.**

краткие технические характеристики по особенностям его размещения, по основным материалам и конструкциям, инженерному и технологическому оборудованию

5. На объекте установлено предусмотренное проектом оборудование в количестве согласно актам о его приемке после индивидуального испытания и комплексного опробования;

6. Наружные инженерные коммуникации (холодное и горячее водоснабжение, канализация, теплоснабжение, газоснабжение, электроснабжение и связь)
обеспечивают нормальную эксплуатацию объекта (здания, сооружения, помещения) и приняты городскими эксплуатационными организациями;

7. Сметная стоимость по утвержденному проекту (проектно-сметной документации):
всего **21 186,548** тысяч тенге, в том числе строительно-монтажных работ **16 059,259** тысяч тенге, оборудования, инструмента и инвентаря **1 138,500** тысяч тенге;

8. Сметная стоимость основных фондов, принимаемых в эксплуатацию: **21 000,000** тысяч тенге, в том числе: стоимость строительно-монтажных работ **16 055,540** тысяч тенге; стоимость оборудования, инструмента и инвентаря **1 128,476** тысяч тенге;

9. Доля местного содержания предусмотрена в проектно-сметной документации ___--____% и фактически применено ___--____% (на объектах, финансируемых за счет государственных инвестиций и средств квазигосударственного сектора);

10. Класс энергоэффективности здания ___---_____

11. Объект построен в соответствии с утвержденным проектом (проектно-сметной документацией) и требованиями государственных нормативных документов в области архитектуры, градостроительства и строительства.

РЕШИЛ

«Капитальный ремонт канала «Дин» по восстановлению системы орошения пастбищ аульного округа Райым Аральского района Кызылординской области для ликвидации последствии маловодья (засухи)»

наименование объекта (комплекса).

Заказчик:

Заместитель руководителя ГУ «Управление по мобилизационной подготовке Кызылординской области» _____ **Алиев Б.И.**

фамилия, имя, отчество (при наличии), подпись руководителя Место печати (при наличии)

Технический надзор: эксперт ТОО «Д-АРУ» аттестат №KZ48VJE00023788 от 10.03.2017 г., №KZ42VJE00023777 от 10.03.2017 г., №KZ43VJE00024158 от 18.03.2017 г., _____ **Жалғасбек К.Ж.**

фамилия, имя, отчество (при наличии), эксперта Место печати (при наличии)

Директор ТОО «Д-АРУ» _____ **Жалғасбек К.Ж.**

фамилия, имя, отчество (при наличии), директора Место печати (при наличии)

Авторский надзор:

Эксперт МЭГПР РК КВР РГП "КАЗВОДХОЗ" Кызылординский филиал аттестат №KZ67VJE00069025 _____ **К. Жакипов.**

фамилия, имя, отчество (при наличии), подпись эксперта Место печати (при наличии)

Разработчик проекта МЭГПР РК КВР РГП "КАЗВОДХОЗ" Кызылординский филиал _____ **Мусиреп А.**

фамилия, имя, отчество (при наличии), подпись директора Место печати (при наличии)

Директор организации МЭГПР РК КВР РГП "КАЗВОДХОЗ" Кызылординский филиал _____ **Биімбетов Х.**

фамилия, имя, отчество (при наличии), подпись директора Место печати (при наличии)

Подрядчик (генеральный подрядчик)

ТОО «Сэт-Сервис» _____ **Иманова Р.С.**

фамилия, имя, отчество (при наличии), подпись руководителя Место печати (при наличии)

Приложение №1 к акту приемки
объекта в эксплуатацию

Технические характеристики объекта: **«Капитальный ремонт канала «Дин» по восстановлению системы орошения пастбищ аульного округа Райым Аральского района Кызылординской области для ликвидации последствии маловодья (засухи)»**

№ п.п.	Наименование конструктивных элементов	Единицы измерения	Количество	Описание конструктивных элементов	Примечание
1	2	3	4	5	6
1	Протяженность ГТС	м	27,85	верхний и нижний бьеф из монолитного бетона класса В22,5, трубы железобетонные безнапорные ПРТ/ВРТ-20-20-0 монолитные, третьей группы, механизм подъемный с ручным приводом винтовой	
2	Глубина заложения	м	3,5		
3	Ширина	м	10,50		
4	Высота	м	3,5		
5	Диаметр трубы	м	2*2		
6	Материал трубы		Бетон		
7	Размеры оголовка трубы, материал	м	10,5		
8	Материал лотка		Бетон		
9	Длина лотка	м	17,35		
10	Высота насыпи	м	3,5		
11	Расстояние от уровня проезжей части до уровня внешней стенки трубы	м	4		
12	Количество труб	шт	1		

Заказчик
Заместитель руководителя ГУ «Управление по мобилизационной подготовке Кызылординской области» **Алиев Б.И.**
фамилия, имя, отчество (при наличии), подпись руководителя Место печати (при наличии)

Авторский надзор: МЭГПР РК КВР РГП "КАЗВОДХОЗ" Кызылординский филиал **Жакипов К.**
фамилия, имя, отчество (при наличии), подпись эксперта Место печати (при наличии)

ҚАЗАҚСТАН РЕСПУБЛИКАСЫ
ҚЫЗЫЛОРДА ОБЛЫСЫ «АРАЛ АУДАНДЫҚ
ҚҰРЫЛЫС СӨУЛЕТ ЖӘНЕ ҚАЛА ҚҰРЫЛЫСЫ БӨЛІМІ»
КОММУНАЛДЫҚ МЕМЛЕКЕТТІК МЕКЕМЕСІ
«17» 01 2022 ж.

Приложение 1
к приказу Министрапо
инвестициям и развитию
Республики Казахстан от
24 апреля 2017 года № 235

форма

Заключение о качестве строительно-монтажных работ

"28" 12 2021 года

Технический надзор **ТОО «Д-Ару», Кызылординской область, г.Кызылорда ул.Торекулова, б/н, Жалгасбек Кайрат Жалгасбекулы**
наименование организации, фамилия, имя, отчество (при наличии) руководителя, юридический адрес

в лице **эксперта Жалгасбек Кайрат Жалгасбекулы, аттестат №KZ48VJE00023788 от 10.03.2017 г, №KZ48VJE00023777 от 10.03.2017 г., №KZ48VJE00024158 от18.03.2017 г.,**
фамилия, имя, отчество (при наличии) экспертов, № аттестатов, дата получения

действующего на основании **№61 от 24.11.2021 года**;
№ договора и дата

по объекту: **«Капитальный ремонт канала «Дин» по восстановлению системы орошения пастбищ аульного округа Райым Аральского района Кызылординской области для ликвидации последствии маловодья (засухи)»**;
наименование и местонахождение объекта

заказчиком которого является **Заместитель руководителя ГУ «Управление по мобилизационной подготовке Кызылординской области» Алиев Б.И.**;
наименование организации, фамилия, имя, отчество (при наличии) руководителя

подтверждает, что:

1. Строительство объекта осуществлялось

1) подрядчиком (генеральным подрядчиком) **ТОО «Сэт-Сервис» ГСЛ №008143 от 12.02.2002г. г.Кызылорда мкр.Саулет, 15 квартал 8 дом**
наименование организации, № лицензии и дата получения

в лице **директора г. Иманова Р.С.**;
фамилия, имя, отчество (при наличии) руководителя

2) субподрядными организациями **нет**;
наименование организации, № лицензии и дата получения

в лице **нет**;
фамилия, имя, отчество (при наличии) руководителя

2. Строительно-монтажные работы осуществлены в сроки:

начало работ **декабрь 2021**;
месяц, год

окончание работ **декабрь 2021**;
месяц, год

при продолжительности строительства, месяц:
по норме или по проекту организации строительства **2 (два)** месяц;
фактически **1 (один)** месяц;

3. Сметная стоимость по утвержденному проекту (проектно-сметной документации): всего 21 186,548 тысяч тенге, в том числе строительно-монтажных работ 16 059,259 тысяч тенге, оборудования, инструмента и инвентаря 1 138,500 тысяч тенге;

4. Сметная стоимость основных фондов, принимаемых в эксплуатацию 21 000,000 тысяч тенге, в том числе:
стоимость строительно-монтажных работ 16 055,540 тысяч тенге;
стоимость оборудования, инструмента и инвентаря 1 128,476 тысяч тенге;

5. Объект построен в соответствии с проектом (проектно-сметной документацией)
МЭГПР РК КВР РГП "КАЗВОДХОЗ"
Кызылординский филиал
наименование проектной организации, номер проекта
утвержденным(ой) **РГП на ПХВ «Казводхоз», заказ№6906**
наименование организации утвердившей (переутвердившей) проект и дата утверждения

и требованиями государственных нормативных документов в области архитектуры,градостроительства и строительства;

6. Примененные строительные материалы, конструкции, оборудование и изделия соответствуют проекту и требованиям государственных нормативов;

6-1. Доля местного содержания предусмотрена в проектно-сметной документации ——— % и фактически применено ——— % (на объектах финансируемых за счет государственных инвестиций и средств квазигосударственного сектора);

7. Исполнительная техническая документация имеется в полном объеме, в том числе в электронном модуле;

8. Замечания, выданные техническим надзором в процессе строительства, устранены;

9. Завершенный строительством объект обеспечивает прочность, устойчивость и надежность на протяжении всего срока службы (эксплуатации, использования, применения) и соответствует требованиям государственных нормативов направленных на обеспечение интересов и безопасности собственников (пользователей) и общества в целом.

Технический надзор:
организация **ТОО «Д-Ару», Кызылординской область, г.Торекулова, б/н, Жалгасбек Кайрат Жалгасбекулы**
наименование организации, фамилия, имя, отчество (при наличии) руководителя,

подпись, дата Место печати (при наличии)

эксперт(ы) по техническому надзору **эксперта Жалгасбек Кайрат Жалгасбекулы, аттестат №KZ48VJE00023788 от 10.03.2017 г., №KZ48VJE00023777 от 10.03.2017г., №KZ48VJE00024158 от18.03.2017г.,**
фамилия, имя, отчество (при наличии) эксперта (экспертов) № аттестатов,

подпись, дата Место печати (при наличии)

ҚАЗАҚСТАН РЕСПУБЛИКАСЫ
ҚЫЗЫЛОРДА ОБЛЫСЫ «АРАЛ АУДАНДЫҚ
ҚҰРЫЛЫС СЕБЕП ЖӘНЕ ҚАЛА ҚҰРЫЛЫСЫ БӨЛІМІ»
КОММУНАЛДЫҚ МЕМЛЕКЕТТІК МЕКЕМЕСІ
«17» 01 2022 ж.

Приложение 2
к приказу и.о. Министра
национальной экономики
Республики Казахстан
от 24 февраля 2017 года № 235
форма

Заключение о соответствии выполненных работ проекту

"28" 12 2021 года

Авторский надзор **МЭГПР РК КВР РГП "КАЗВОДХОЗ" Кызылординский филиал, ГСЛ № 1507956,**
наименование организации, фамилия, имя, отчество (при наличии) руководителя

в лице **эксперт Жакипов К. аттестат №KZ67VJE00069025**
фамилия, имя, отчество (при наличии) экспертов, № аттестатов и дата получения

действующего на основании **договора № 59 от 18.11.2021г.**
№ договора и дата

по объекту: **«Капитальный ремонт канала «Дин» по восстановлению системы орошения пастбищ аульного округа Райым Аральского района Кызылординской области для ликвидации последствии маловодья (засухи)»**
наименование и местонахождение объекта

заказчиком которого является **ГУ «Управление по мобилизационной подготовке Кызылординской области» г. Кызылорда, ул. Амангельды Иманов, 125**
наименование организации, фамилия, имя, отчество (при наличии) руководителя

подтверждает, что:

1. Строительство объекта осуществлялось

а) подрядчиком (генеральным подрядчиком) **ТОО «Сэт-Сервис», ГСЛ №008143 от 12.02.2002 года г.Кызылорда, мкр.Саулет 15 квартал 8 дом**
наименование организации, № лицензии и дата получения

в лице **директора Иманова Роза Садибековна**
фамилия, имя, отчество (при наличии) руководителя

б) субподрядными организациями нет
наименование организации, № лицензии и дата получения

в лице нет;
фамилия, имя, отчество (при наличии) руководителя

2. Строительно-монтажные работы осуществлены в сроки:

начало работ **декабрь 2021**;
месяц, год

окончание работ **декабрь 2021**;
месяц, год

при продолжительности строительства, месяц:

по норме или по проекту организации строительства **2 (два)** месяц;

фактически **1 (один)** месяц;

3. Примененные строительные материалы, конструкции, оборудование и изделия соответствуют требованиям проекта;

4. Замечания, выданные авторским надзором в процессе строительства, устранены;

5. Внесенные изменения в проект (проектно-сметную документацию) в процессе строительства выполнены в соответствии с требованиями нормативов в области архитектуры, градостроительства и строительства;

6. Объект построен в соответствии с проектом (проектно-сметной документацией)

Республиканское государственное предприятие на праве хозяйственного ведения «Казводхоз», №6906,

наименование проектной организации, номер проекта

Авторский надзор: **РГП на ПХВ «Казводхоз» – директор Биимбетов Х.М.**

наименование организации, фамилия, имя, отчество (при наличии) руководителя,

подпись, дата

место для печати

эксперт(ы) по авторскому надзору **Жакипов К. № KZ085VJE00018871,**

фамилия, имя, отчество (при наличии) эксперта (экспертов), № аттестатов,

подпись, дата

место для печати

ҚАЗАҚСТАН РЕСПУБЛИКАСЫ
ҚЫЗЫЛОРДА ОБЛЫСЫ «АРАЛ АУДАНДЫҚ
ҚҰРЫЛЫС СӘУЛЕТ ЖӘНЕ ҚАЛА ҚҰРЫЛЫСЫ БӨЛІМІ»
КОММУНАЛДЫҚ МЕМЛЕКЕТТІК МЕКЕМЕСІ
«17» 01 2022 ж.

Приложение 3
к приказу Министра
по инвестициям и развитию
Республики Казахстан
от 24 апреля 2017 года № 235

форма

Декларация о соответствии

"28" 12 2021 г.

Подрядчик (генеральный подрядчик) **Директор ТОО «Сэт-Сервис», г.Кызылорда, мкр.Саулет 15 квартал 8 дом**

наименование организации, юридический адрес

в лице **директора Иманова Р.С.**

фамилия, имя, отчество (при наличии) руководителя организации

По объекту **«Капитальный ремонт канала «Дин» по восстановлению системы орошения пастбищ аульного округа Райым Аральского района Кызылординской области для ликвидации последствии маловодья (засухи)»**

наименование, местонахождения объекта

заказчиком которого является: **Заместитель руководителя ГУ «Управление по мобилизационной подготовке Кызылординской области» Алиев Б.И.**

наименование организации, фамилия, имя, отчество(при наличии) руководителя

удостоверяет, что:

1. Строительно – монтажные работы на объекте выполнены в соответствии с утвержденным проектом (проектно – сметной документацией), государственными нормативами в сфере архитектурной, градостроительной и строительной деятельности;

2. Субподрядные организации: нет

наименование организации

3. Проект (проектно-сметная документация **МЭГПР РК КВР РГП "КАЗВОДХОЗ" Кызылординский филиал Жакипов К. аттестат №KZ67VJE00069025**

фамилия, имя, отчество (при наличии), подпись эксперта Место печати (при наличии)

РГП на ПХВ «Казводхоз», заказ №6906

наименование проектной организации, номер проекта

утвержден(а) **ГУ «Управление по мобилизационной подготовке Кызылординской области» г. Кызылорда, ул. Амангельды Иманов, 125**

наименование организации утвердившей (переутвердившей) проект и дата утверждения

4. Объект (комплекс) имеет следующие основные технико-экономические показатели (мощность, производительность, производственная площадь, протяженность, вместимость, объем, пропускная способность, провозная способность, число рабочих мест и тому подобное, заполняется по всем объектам (кроме жилых домов) в единицах измерения соответственно целевой продукции или основным видам услуг):

Мощность, производительность и так далее	Единица измерения	По проекту		Фактически	
		общая (с учетом ранее принятых)	в том числе пускового комплекса или очереди	общая (с учетом ранее принятых)	в том числе пускового комплекса или очереди
Дамба с ПК-0+00 по ПК-2+00	метр	200	200	200	200

ПРТ-20-20-0 с затвором	кол	1	1	1	1

Жилой дом имеет следующие показатели:

Показатели	Единица измерения	По проекту	Фактически
Общая площадь	метр в квадрате (далее–м2)		
Число этажей	этаж		
Общий строительный объем	метр в кубе (далее–м3)		
В том числе подземной части	м3		
Площадь встроенных, встроенно-пристроенных и пристроенных помещений	м2		

Показатели	По проекту			Фактически		
	число квартир	площадь квартир, м2		число квартир	площадь квартир, м2	
		общая	жилая		общая	жилая
Всего квартир, в том числе: однокомнатных двухкомнатных трехкомнатных четырехкомнатных и более						

5. Технологические и архитектурно-строительные решения по объекту характеризуется следующими данными: **: по "Дин": дамба с ПК-0+00 по ПК-2+00 (дамба 200 м), гидротехническое одноочковое сооружение типа ПРТ-20-20-0 с затвором.**
краткие технические характеристики по особенностям его размещения, по основным материалам и конструкциям, инженерному и технологическому оборудованию

6. На объекте установлено предусмотренное проектом оборудование в количестве согласно актам о его приемке после индивидуального испытания и комплексного опробования;

7. Мероприятия по охране труда, обеспечению взрывобезопасности, пожаробезопасности, охране окружающей природной среды и антисейсмические мероприятия, предусмотренные проектом выполнены;

8. Строительно-монтажные работы осуществлены в сроки:
начало работ **декабрь 2021 года**;
месяц, год
окончание работ **декабрь 2021 года;**
месяц, год
при продолжительности строительства, месяц: **2 (два) месяца**
по норме или по проекту организации строительства, месяц: **2 (два) месяца**
фактически, месяц: **1 (один) месяца**

9. Примененные строительные материалы, конструкции, оборудование и изделия соответствуют требованиям проекта и государственных нормативов;
9-1. Доля местного содержания предусмотрена в проектно-сметной документации ___--____% и фактически применено ____--___% (на объектах финансируемых за счет государственных инвестиций и средств квазигосударственного сектора);
10. Исполнительная геодезическая съемка фактического положения подземных инженерных сетей и/или зданий (сооружений) выполнена (обязательное приложение к декларации о соответствии);
10-1. Исполнительная техническая документация имеется в полном объеме, в том числе в электронном модуле;

11. Наружные инженерные коммуникации (холодное и горячее водоснабжение, канализация, теплоснабжение, газоснабжение, электроснабжение и связь) обеспечивают нормальную эксплуатацию объекта, что подтверждается поставщиками услуг по инженерному и коммунальному обеспечению.
Поставщики услуг по инженерному и коммунальному обеспечению:
_____отсуствует_____
наименование организации, фамилия, имя, отчество(при наличии), подпись руководителя, дата Место печати(при наличии)

12. Шумоизоляция здания соответствует проекту и подтверждается экспертным заключением выдаваемым государственной организацией осуществляющей санитарно-эпидемиологическую экспертизу по результатам лабораторных замеров проведенных аккредитованными испытательными лабораториями (центрами) (экспертное заключение прилагается);

13. Обеспечен доступ для маломобильных групп населения, что подтверждается органами социальной защиты населения_____отсуствует_____
_____;
фамилия, имя, отчество (при наличии), подпись руководителя, дата
Место печати (при наличии)

Подрядчик (генеральный подрядчик) считает объект **<u>«Капитальный ремонт канала «Дин» по восстановлению системы орошения пастбищ аульного округа Райым Аральского района Кызылординской области для ликвидации последствии маловодья (засухи)»,</u>** готовым к приемке в эксплуатацию,
наименование объекта (комплекса)
гарантирует качество выполненных строительно-монтажных и специальных работ, и принимает на себя обязательство устранять дефекты, возникшие по его вине при строительстве объекта согласно гарантийного срока в соответствии с законодательством Республики Казахстан.

Подрядчик (генеральный подрядчик)

Иманова Р.С. _____ **«___» декабрь 2021 года**
фамилия, имя, отчество (при наличии) руководителя, подпись, дата
Место печати (при наличии)

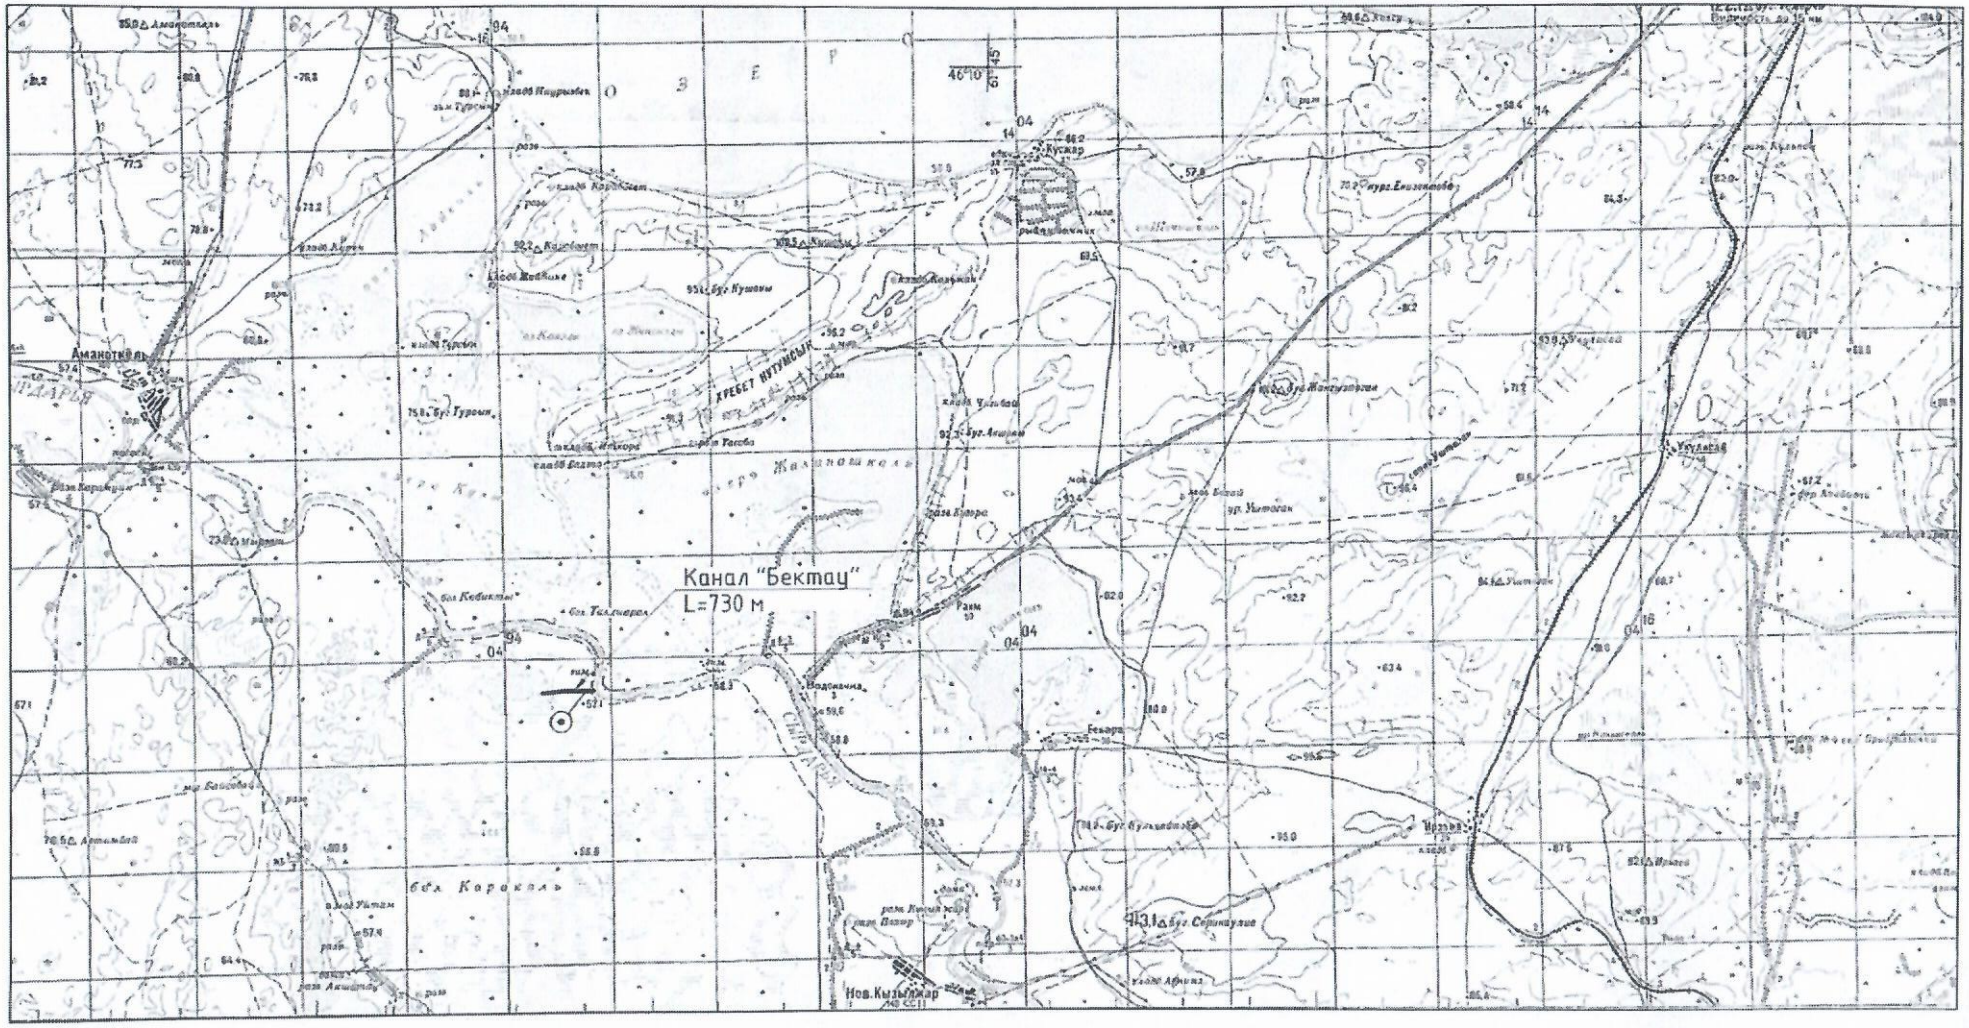

—— -Ремонтируемый участок

⊙—— -Проектируемое головное сооружение

						15017956-ГР-2		
						"Капитальный ремонт канала "Бектау" по восстановлению системы орошения пастбищ а/о Райым Аральского района Кызылординской области для ликвидации последствии маловодья (засухи)"		
Изм.	Кол.уч	Лист	№ док.	Подп.	Дата			
ГИП		Мусрел				Канал "Бектау"	Стадия	Лист	Листов
Зав.к.о.		Жакипов					РП	1	1
Рук.гр.		Бисенбаев							
Исполн.		Жарекеева				Схема расположения	РГП "Казводхоз" Кызылординский филиал 2021 г.		
Н.контр.		Бердамуратов							

Формат А3

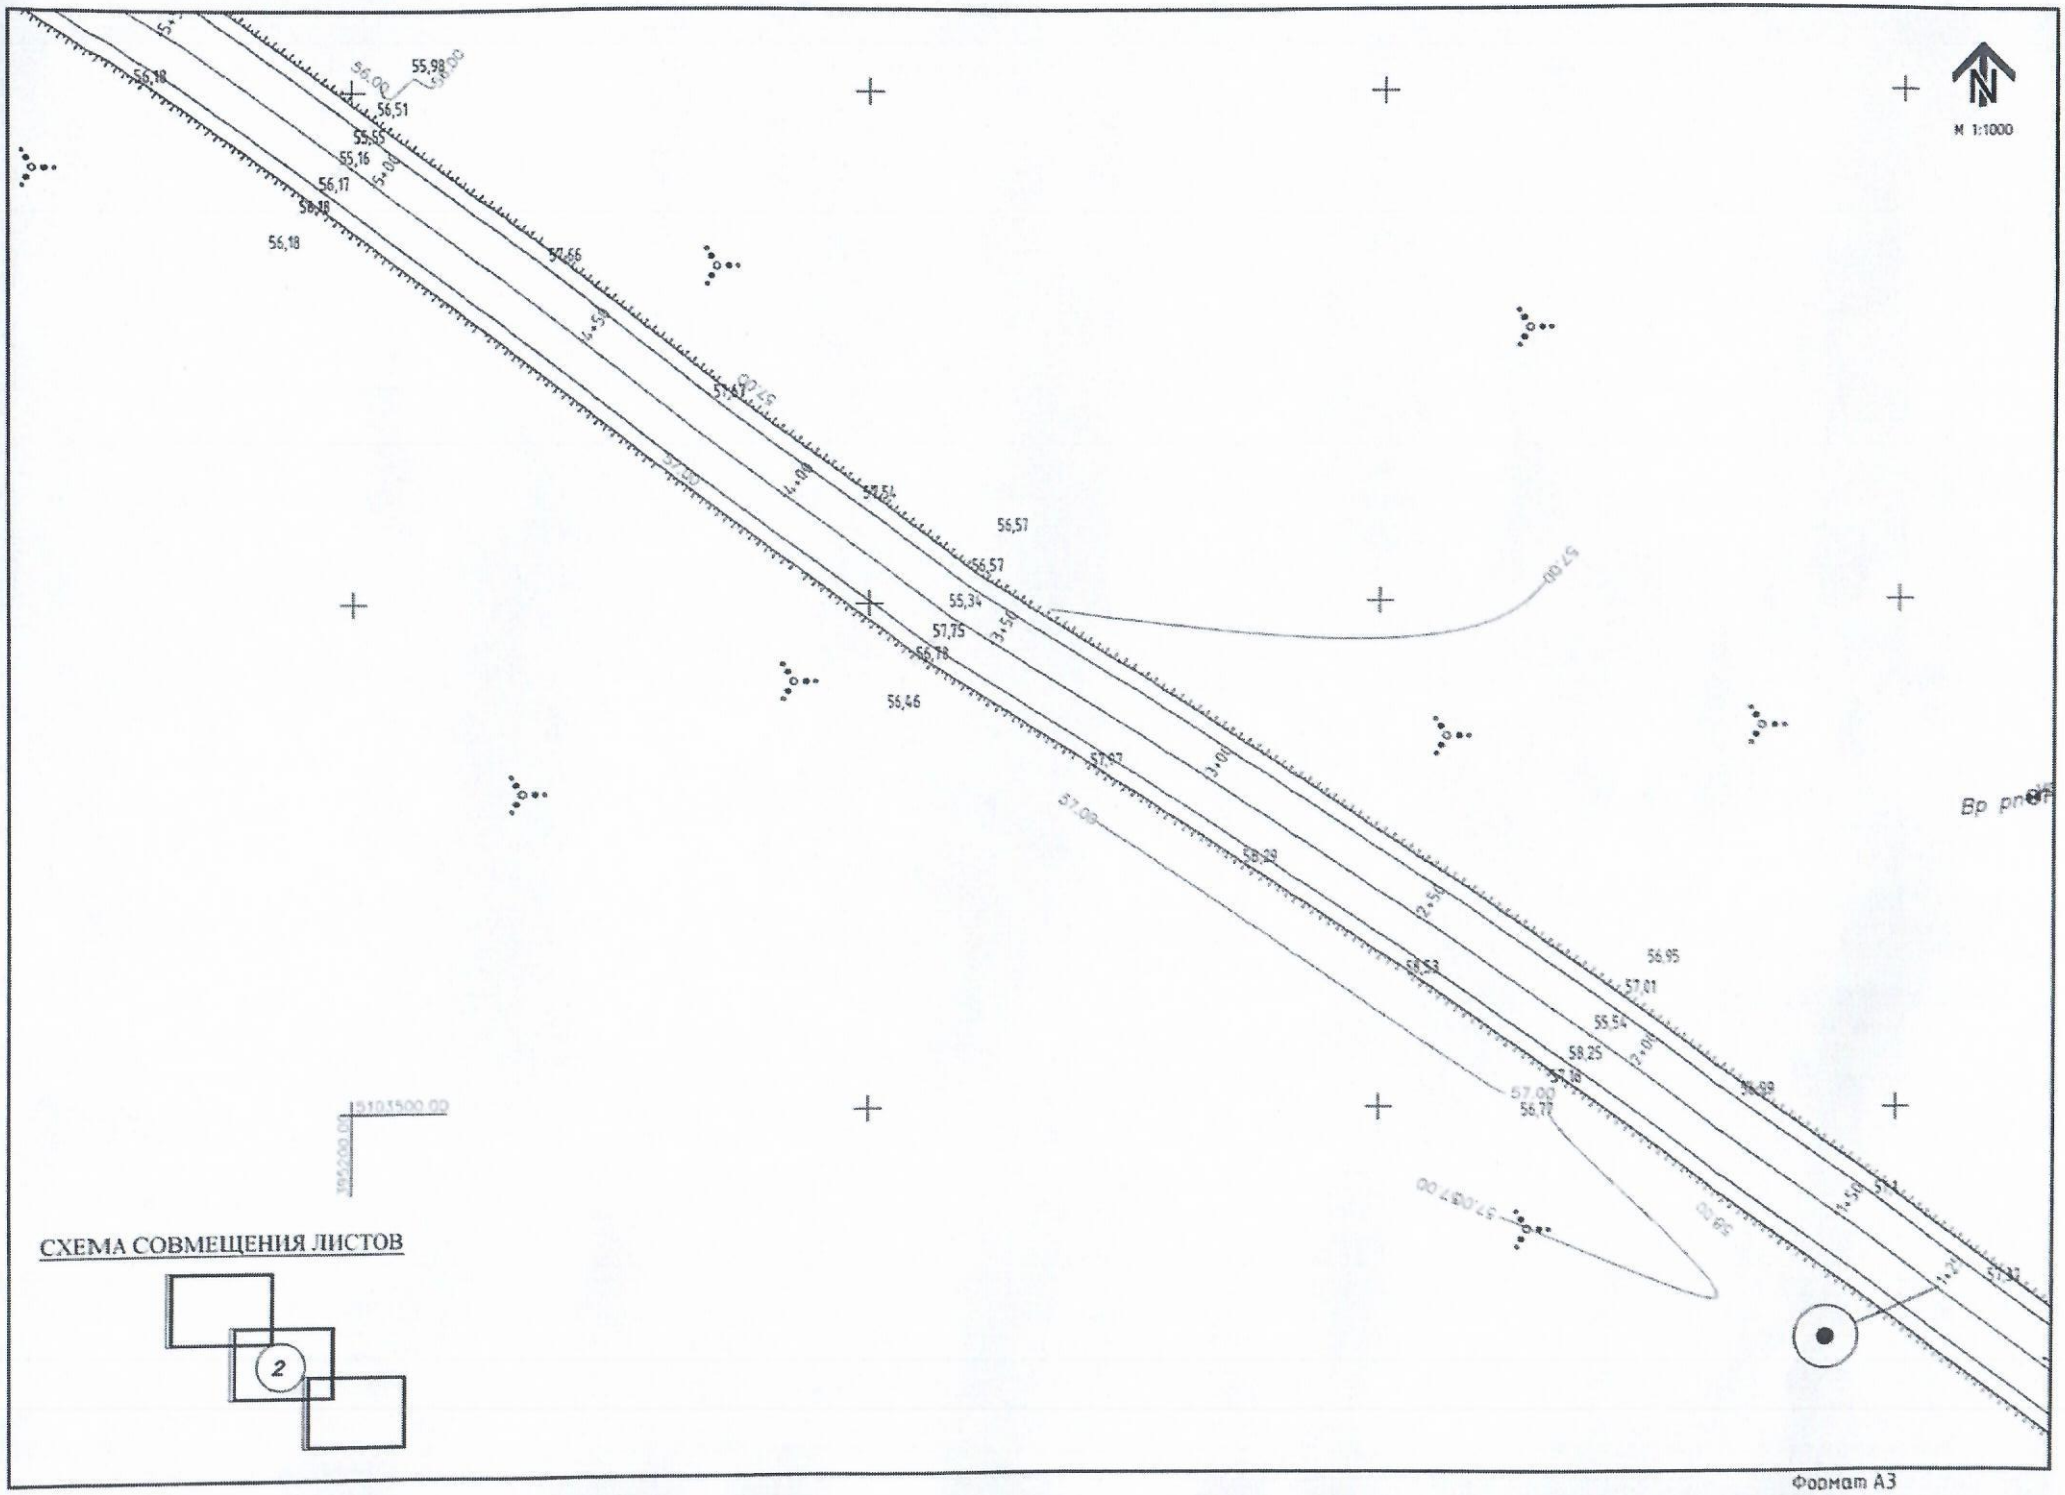
М 1:1000
55,98
56,51
55,55
55,16
56,17
56,18
56,18
56,66
56,57
56,57
55,34
57,75
56,78
56,46
57,97
57,09
58,09
58,53
56,95
57,01
55,54
58,25
57,18
56,77
56,99
57,00
57,00
57,00

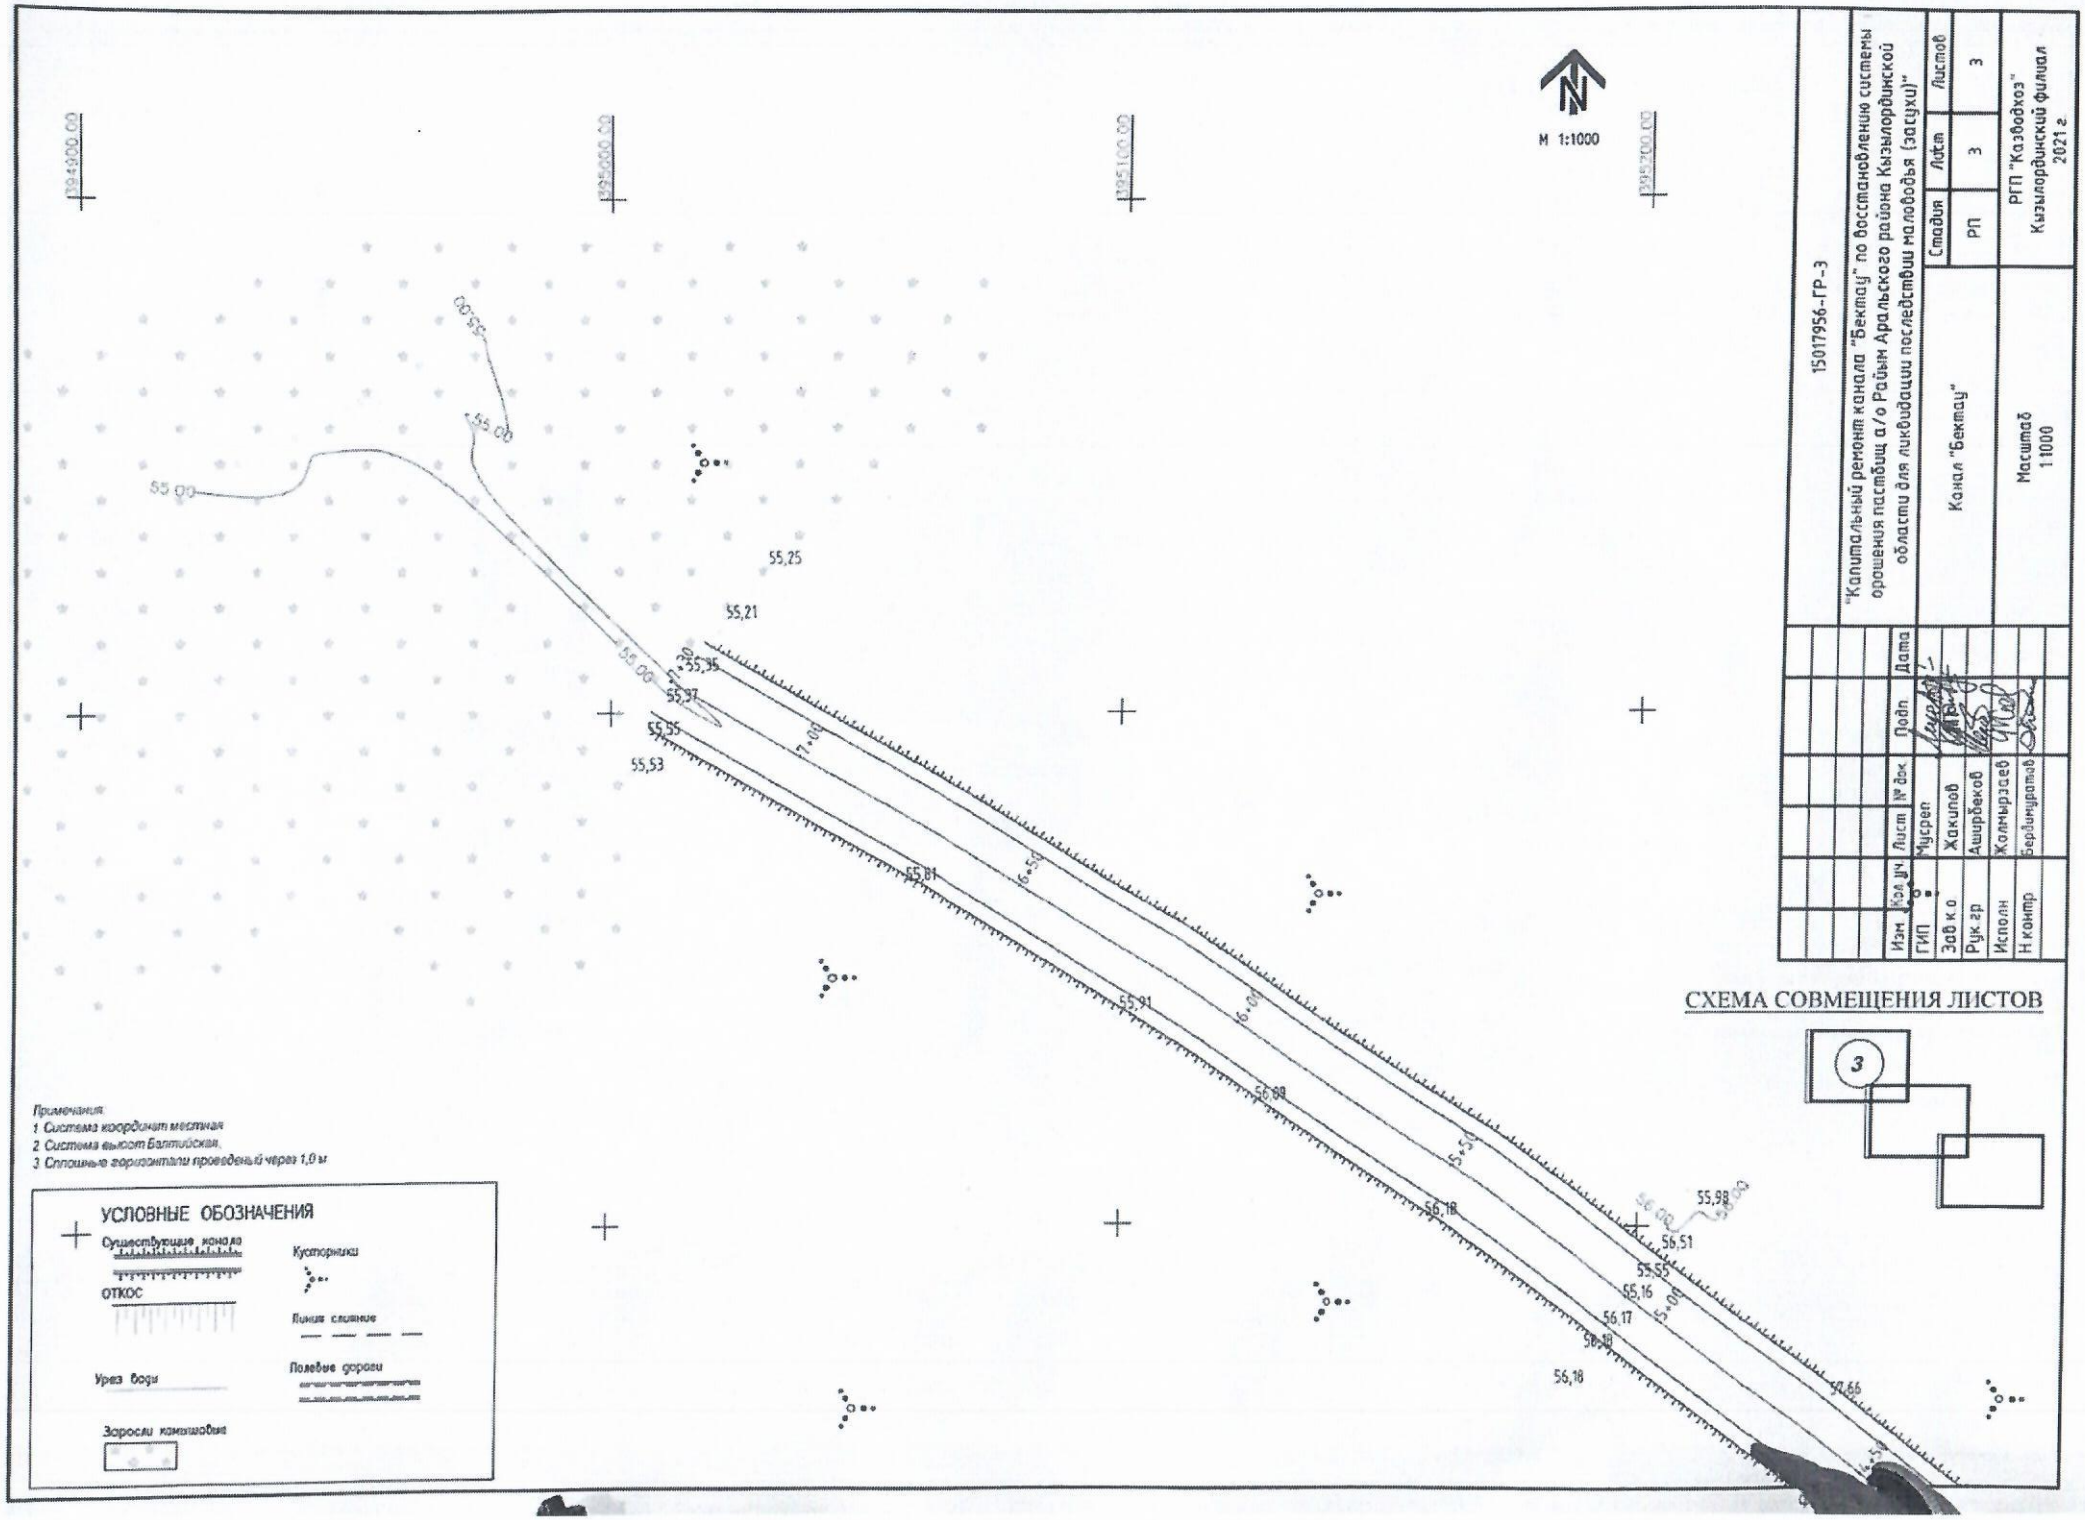
М 1:1000
395000.00
395100.00
395200.00
55.00
55.25
55.21
55.35
55.37
55.55
55.53
55.81
55.91
56.09
56.18
56.51
55.55
55.16
56.17
56.18
56.18
55.98
56.66
7+30
7+00
6+50
6+00
5+50
5+00
4+50
СХЕМА СОВМЕЩЕНИЯ ЛИСТОВ
3
15017956-ГР-3
"Капитальный ремонт канала "Бектау" по восстановлению системы орошения пастбищ а/о Райым Аральского района Кызылординской области для ликвидации последствий наводнения (засухи)"
Канал "Бектау"
Масштаб 1:1000
Стадия
Лист
Листов
РП
3
3
РГП "Казводхоз" Кызылординский филиал 2021 г
Изм
Кол.уч
Лист
№ док
Подп
Дата
ГИП
Мусреп
Зав.к.о
Хакимов
Рук.гр
Аширбеков
Исполн
Колмырзаев
Н.контр
Бердинуратов
Примечания:
1 Система координат местная
2 Система высот Балтийская.
3 Сплошные горизонтали проведены через 1,0 м
УСЛОВНЫЕ ОБОЗНАЧЕНИЯ
Существующие каналы
Кусторники
ОТКОС
Линия сливные
Полевые дороги
Урез воды
Заросли камышовые

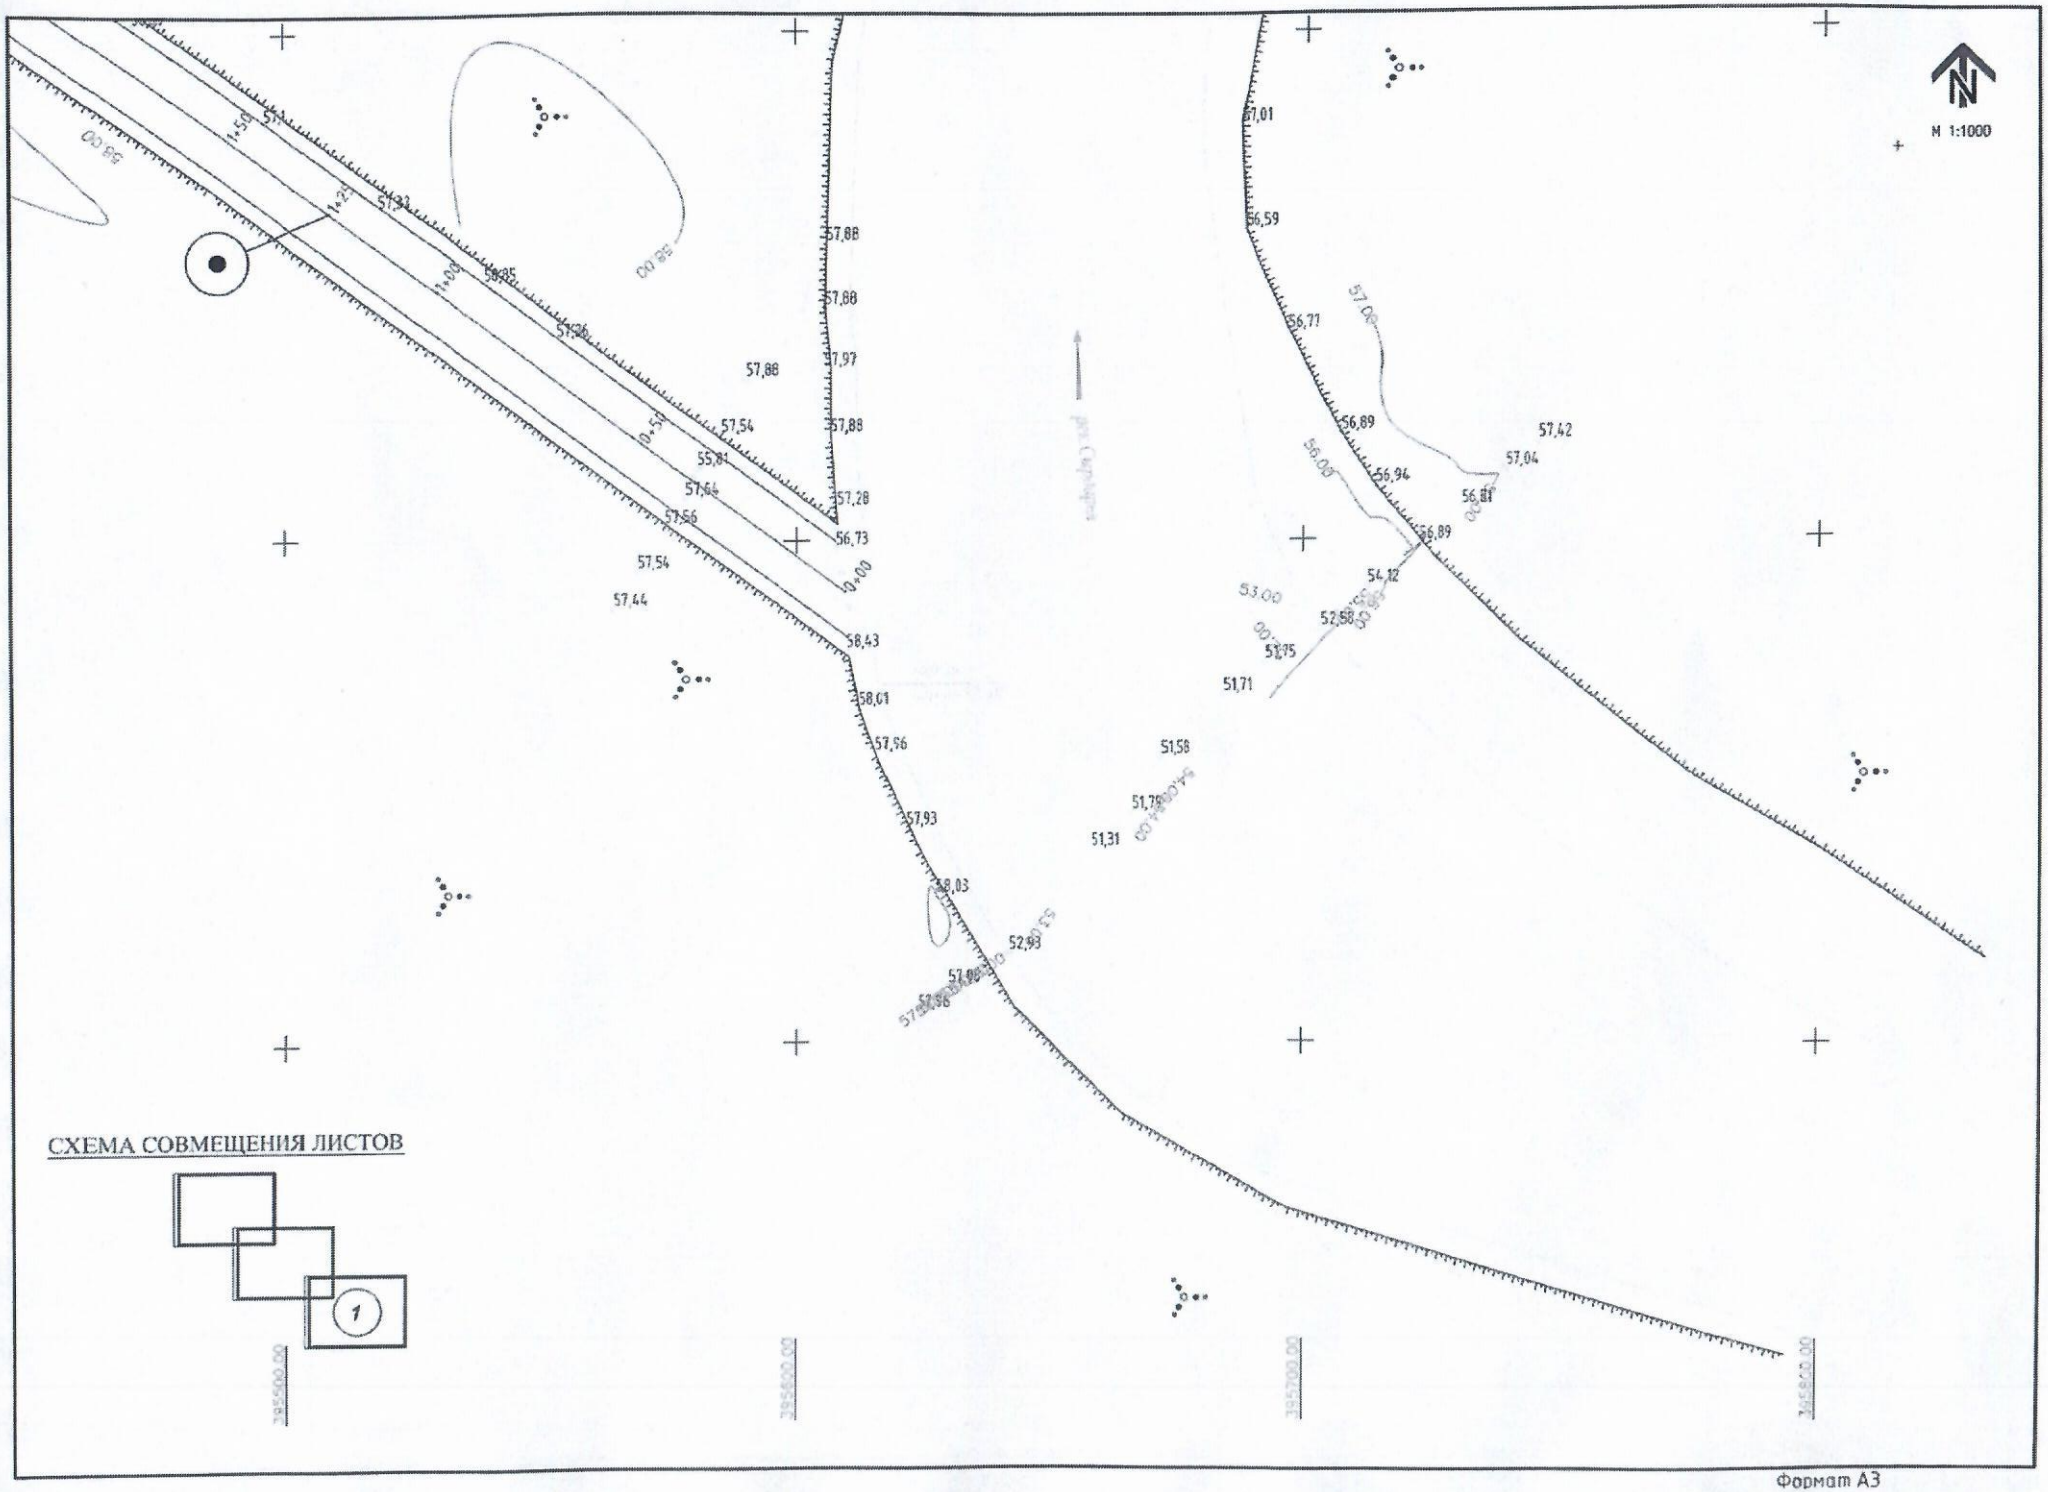
М 1:1000
СХЕМА СОВМЕЩЕНИЯ ЛИСТОВ
1
1+50
1+25
1+00
0+50
0+00
57,88
57,88
57,97
57,88
57,28
56,73
57,54
55,84
57,64
57,56
57,54
57,44
58,43
58,01
57,56
57,93
58,03
52,93
57,01
56,59
56,77
56,89
56,94
56,81
56,89
57,42
57,04
54,12
52,58
51,75
51,71
51,58
51,79
51,31
Формат А3