Приложение 3
к приказу Министра
по инвестициям и развитию
Республики Казахстан
от 24 апреля 2017 года № 235

Декларация о соответствии

« 29 » 07 2022 г.

Подрядчик (генеральный подрядчик)
ТОО «Алия-Сервис», Республика Казахстан, ЗКО, г.Уральск, ул. Гагарина, дом № 2/2
наименование организации, юридический адрес

в лице **директора – Марданова А.А.**
фамилия, имя, отчество (при наличии) руководителя организации

По объекту:
Строительство газораспределительных сетей города Темиртау от АГРС-«Темиртау» МГ «САРЫ-АРКА» (I очередь строительства, 2 пусковой комплекс)
наименование, местонахождения объекта

Заказчиком которого является:
ГУ «Отдел жилищно-коммунального хозяйства, пассажирского транспорта, автомобильных дорог, строительства и жилищной инспекции города Темиртау»
наименование организации, фамилия, имя, отчество(при наличии) руководителя

Удостоверяет, что:

1.Строительно-монтажные работы на объекте выполнены в соответствии с утвержденным проектом (проектно – сметной документацией), государственными нормативами в сфере архитектурной, градостроительной и строительной деятельности;

2. Субподрядные организации: **ТОО «Алия-Сервис инжиниринг; ТОО «QazTechEnergy»**
наименование организации

3. Проект (проектно-сметная документация) **ТОО «КАТЭК» 23.05.3/12.2**
наименование проектной организации, номер проекта

утвержден(а)
наименование организации утвердившей (переутвердившей) проект и дата утверждения

4. Объект (комплекс) имеет следующие основные технико-экономические показатели (мощность, производительность, производственная площадь, протяженность, вместимость, объем, пропускная способность, провозная способность, число рабочих мест и тому подобное, заполняется по всем объектам (кроме жилых домов) в единицах измерения соответственно целевой продукции или основным видам услуг):

Мощность, производительность и так далее	Единица измерения	По проекту		Фактически	
		Общая (с учетом ранее принятых)	В том числе пускового комплекса или очереди	Общая (с учетом ранее принятых)	В том числе пускового комплекса или очереди
Протяженность газопровода	м	35281	1 пусковой 2 очередь	35823,2	1 пусковой 2 очередь
ГРП –«8-ой микрорайон»	м2	21		21	

Выпуск продукции (оказания услуг), предусмотренной проектом в объеме, соответствующем нормам освоения проектных мощностей в начальный период _____;

Факт начала выпуска продукции с указанием объема

Жилой дом имеет следующие показатели:

Показатели	Единица измерения	По проекту	Фактически
Общая площадь	Метр в квадрате (далее-м2)		
Число этажей	Этаж		
Общий строительный объем	Метр в кубе (далее-м3)		
В том числе подземной части	м3		
Площадь встроенных, встроенно- пристроенных помещений	м2		

Жилой дом имеет следующие показатели:

Показатели	По проекту			Фактически		
	Число квартир	Площадь квартир, м2		Число квартир	Площадь квартир, м2	
		общая	жилая		общая	жилая
Всего квартир, в том числе: однокомнатных, двухкомнатных, трехкомнатных, четырехкомнатных и более						

5.Технологические и архитектурно-строительные решения по объекту характеризуется следующими данными:

2 пусковой комплекс- подводящий газопровод от «АГРС-Темиртау», строительство внутриквартальных сетей в границах улиц: Юных космонавтв Отрадное, 144 квартал, проспект Абая, Мира, Азербаева.

Площадка ГРП-8-ой микрорайон (1 очередь, 2 пусковой комплекс). Площадка расположена в районе 8-микрорайон с организацией подъездной дороги категории V-в, шириной проезжей части-5,5 м. Площадка пункта редуцирования газа ГРП-8-ой микрорайон- открытая технологическая площадка с размерами 12,0х7,0 м.

ПГБ-100/2-СГ-ЭК-Т-1шт;ГРПШ 15 шт; подзмный газопровод высокого давления 0,6 МПа из полиэтиленовых труб марки РЕ 100 SDR11 – 1 604м, в.т.ч. Ø315х28,6мм-1555м; Ø225х20,5мм-51м. И надземного газопровода из стальных труб Ø159х4,5мм- 2м.

Подземный газопровод среднего давления 0,3 МПа из полиэтиленовых труб марки РЕ 100 SDR17- 3 164,33м, в.т.ч. Ø225х13,4мм- 636,33м; Ø160х9,5мм- 646м, Ø110х6,6мм-772,3м; Ø63х3,8-1 078м. и надземного газопровода из стальных труб Ø219х6 – 2м; Ø57х3,0 – 30м.

Подземный газопровод низкого давления 0,003 МПа полиэтиленовых труб марки РЕ 100 SDR17 – 31016,94м, в.т.ч, Ø160х9,5-1 098,52м, Ø110х6,6- 5 524,75 м,Ø63х3,8- 23 194,8м, Надземный газопровод низкого давления 0,003 МПа из стальных труб- 1 171,92м, из них Ø89х4,0мм – 30м; Ø57х3,0мм – 658,8м, Ø25х3,0мм- 483,12мм, отключающие устройства 1 198 шт, в.т.ч., КШ Ду300- 1 шт; КШ Ду200-1 шт; КШ Ду150- 6 шт; КШ Ду100- 33 шт; КШ Ду50-58 шт; КШ Ду25-1 099шт.

краткие технические характеристики по особенностям его размещения, по основным материалам и конструкциям, инженерному и технологическому оборудованию

6. На объекте установлено предусмотренное проектом оборудование в количестве согласно актам о его приемке после индивидуального испытания и комплексного опробования;

7. Мероприятия по охране труда, обеспечению взрывобезопасности, пожаробезопасности, охране окружающей природной среды и антисейсмические мероприятия, предусмотренные проектом, выполнены;

8. Строительно-монтажные работы осуществлены в сроки:

начало работ **сентябрь 2021г.**

месяц, год

окончание работ **июль 2022г.**

месяц, год

при продолжительности строительства, месяц:

по норме или по проекту организации строительства, месяц **7;**

фактически, месяц: **10** ;

9.Примененные строительные материалы, конструкции, оборудование и изделия соответствуют требованиям проекта и государственных нормативов;

9-1. Доля местного содержания предусмотрена в проектно-сметной документации **86%** и фактически применено **70%** (на объектах финансируемых за счет государственных инвестиций и средств квазигосударственного сектора);

10. Исполнительная геодезическая съемка фактического положения подземных инженерных сетей и/или зданий (сооружений) выполнена (обязательное приложение к декларации о соответствии);

10-1. Исполнительная техническая документация имеется в полном объеме, в том числе в электронном модуле;

11. Наружные инженерные коммуникации (холодное и горячее водоснабжение, канализация, теплоснабжение, газоснабжение, электроснабжение и связь) обеспечивают нормальную эксплуатацию объекта, что подтверждается поставщиками услуг по инженерному и коммунальному обеспечению.

Поставщики услуг по инженерному и коммунальному обеспечению:

КарПФ АО „КазТрансГаз Аймак" Начальник ПТО Эбікэрім

наименование организации, фамилия, имя, отчество(при наличии),подпись руководителя, дата место печати(при наличии)

Тех Директор ТОО „Окжетпес-Т" Ким В.Г.

наименование организации, фамилия, имя, отчество (при наличии),подпись руководителя, дата место печати(при наличии)

12. Шумоизоляция здания соответствует проекту и подтверждается экспертным заключением выдаваемым государственной организацией осуществляющей санитарно-эпидемиологическую экспертизу по результатам лабораторных замеров проведенных аккредитованными испытательными лабораториями (центрами) (экспертное заключение прилагается);**Не требуется**

13. Обеспечен доступ для маломобильных групп населения, что подтверждается органами социальной защиты населения

Не требуется

фамилия, имя, отчество (при наличии), подпись руководителя, дата, место печати (при наличии)

Подрядчик (генеральный подрядчик) считает объект:

Строительство газораспределительных сетей города Темиртау от АГРС-«Темиртау» МГ «САРЫ-АРКА»(I очередь строительства, 2 пусковой комплекс)

наименование объекта (комплекса)

готовым к приемке в эксплуатацию и гарантирует качество выполненных строительно-монтажных и специальных работ, и принимает на себя обязательство устранять дефекты, возникшие по его вине при строительстве объекта согласно гарантийного срока в соответствии с законодательством Республики Казахстан.

Подрядчик (генеральный подрядчик)

Марданов Ануар Аскарович

фамилия, имя, отчество (при наличии) руководителя

подпись, дата *место печати (при наличии)*

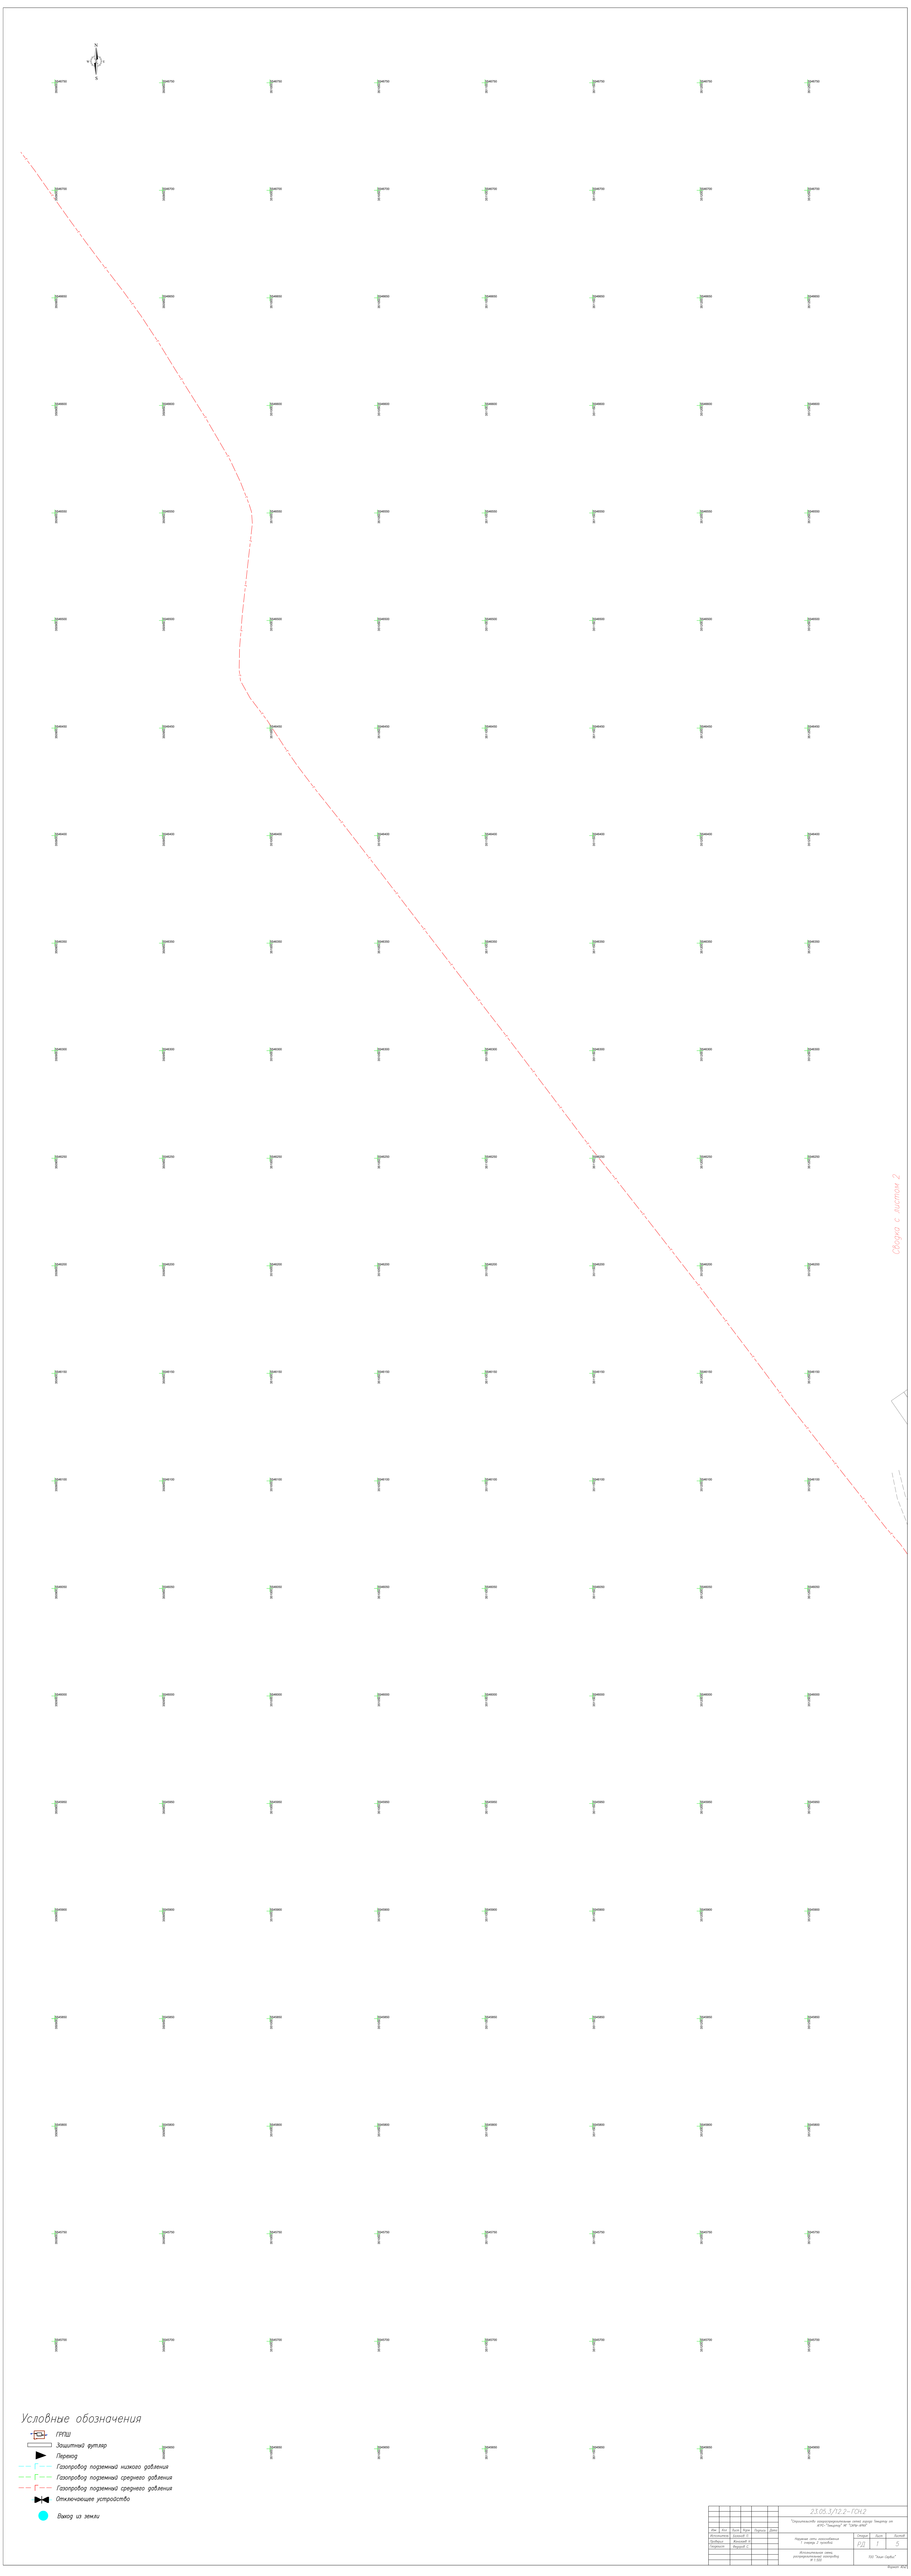

Условные обозначения

- ГРПШ
- Защитный футляр
- Перевод
- Газопровод подземный низкого давления
- Газопровод подземный среднего давления
- Газопровод подземный среднего давления
- Отключающее устройство
- Выход из земли

						23.05.3/12.2-ГС12


















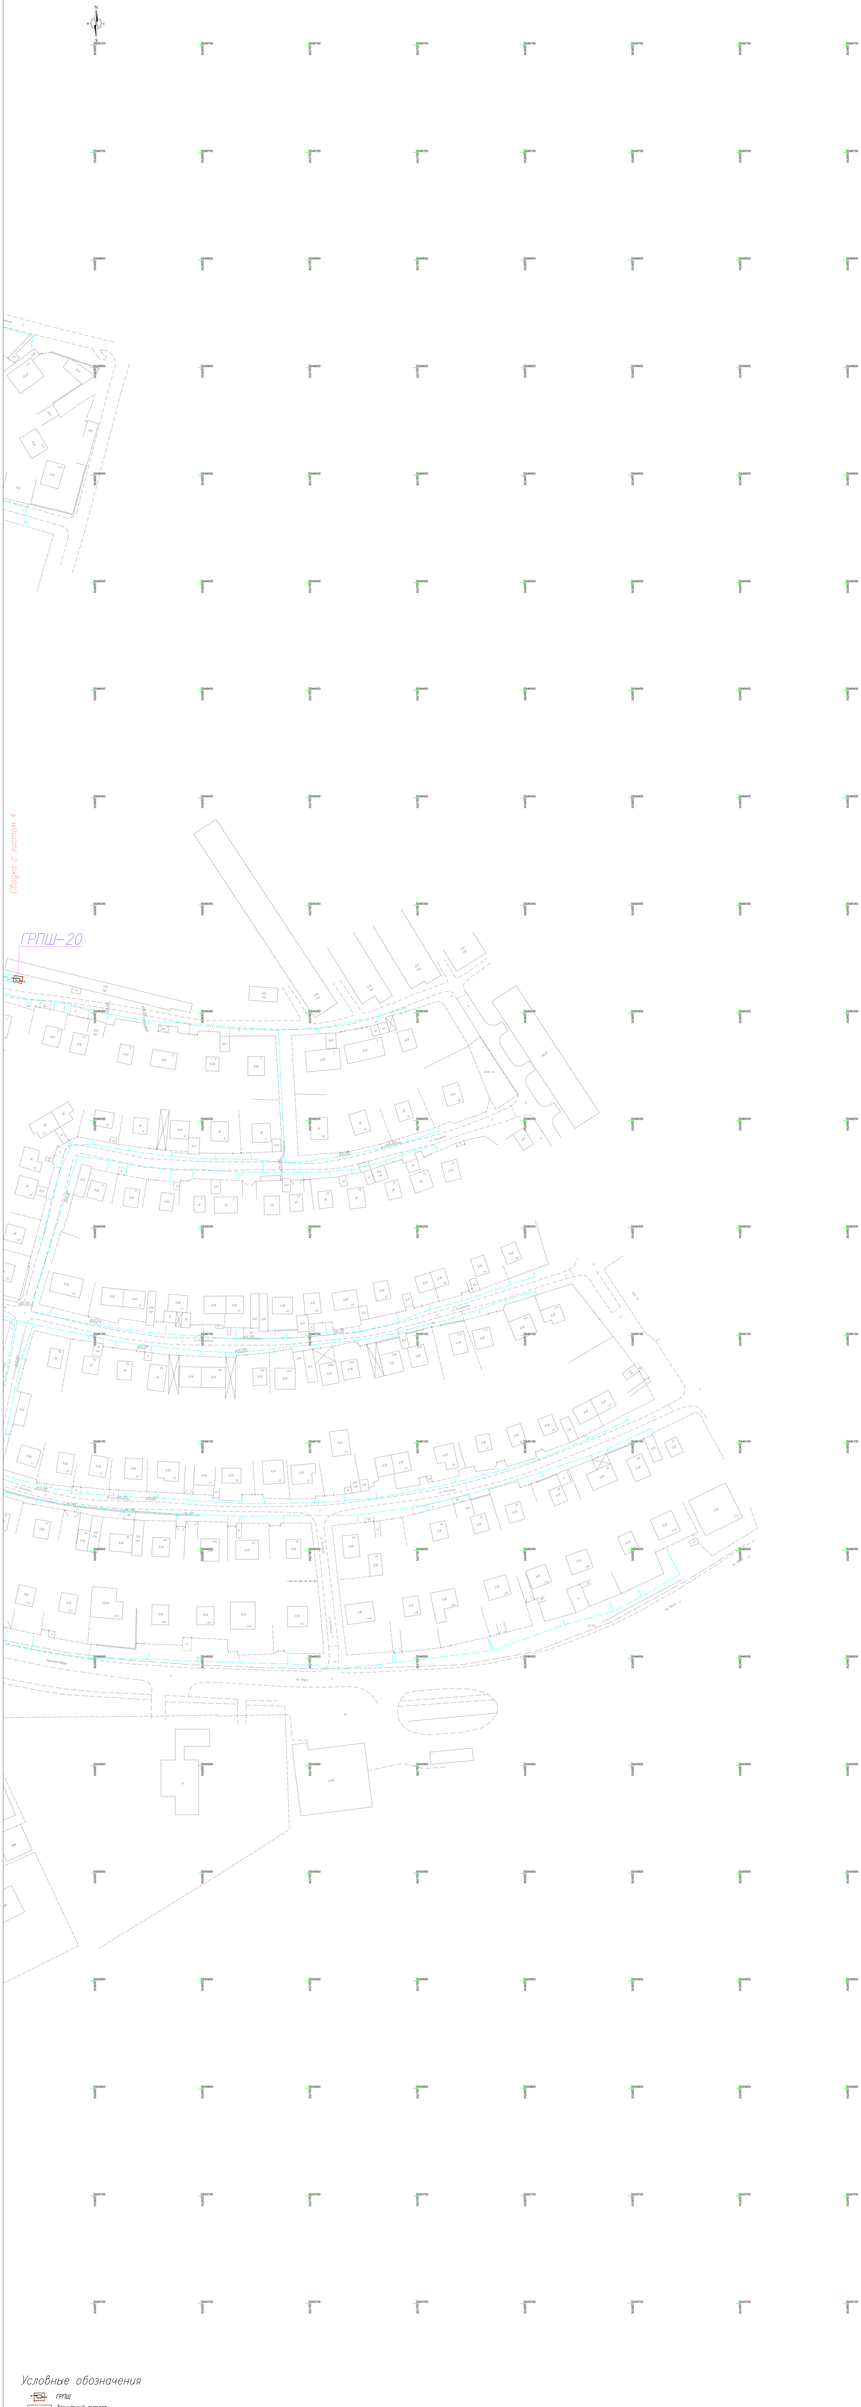

Условные обозначения

- ГРПШ
- Защитный футляр
- Перевод
- Газопровод подземный низкого давления
- Газопровод подземный среднего давления
- Газопровод подземный среднего давления
- Отключающее устройство
- Выход из земли

					23.05.3/12.2-ГСН2	

«ТЕМІРТАУ ҚАЛАСЫНЫҢ ТҰРҒЫН ҮЙ-КОММУНАЛДЫҚ ШАРУАШЫЛЫҒЫ, ЖОЛАУШЫЛАР КӨЛІГІ, АВТОМОБИЛЬ ЖОЛДАРЫ, ҚҰРЫЛЫС ЖӘНЕ ТҰРҒЫН ҮЙ ИНСПЕКЦИЯСЫ БӨЛІМІ» ММ

ГУ «ОТДЕЛ ЖИЛИЩНО-КОММУНАЛЬНОГО ХОЗЯЙСТВА, ПАССАЖИРСКОГО ТРАНСПОРТА, АВТОМОБИЛЬНЫХ ДОРОГ, СТРОИТЕЛЬСТВА И ЖИЛИЩНОЙ ИНСПЕКЦИИ ГОРОДА ТЕМИРТАУ»

101400, Қарағанды облысы,
Теміртау қаласы, Тәуелсіздік бульвары,
9 тел/факс: 8 (7213) 41-55-50
e-mail: ozhkh_pt_ad@mail.ru

101403, Карагандинская область,
город Темиртау, Бульвар Независимости, 9
тел/факс: 8 (7213) 41-55-50
e-mail: ozhkh_pt_ad@mail.ru

06.09.22№ 03/1390

И. о. руководителя
ГУ «Управление государственного архитектурно-строительного контроля Карагандинской области»
Н. Бейсембаеву

На письмо 2-14/1355 от 25.08.2022г., направленное Отделу №1 г. Темиртау по обслуживанию населения - филиала НАО «Государственная корпорация «Правительство для граждан» по Карагандинской области» касательно сверки акта приемки в эксплуатацию от 29 июля 2022г. объекта «Строительство газораспределительных сетей г. Темиртау от АГРС-«Темиртау» МГ «САРЫ-АРКА» 1 очередь строительства 2 пусковой комплекс», расположенного по адресу: Карагандинская область, г. Темиртау, мкр. «Соцгород», в границах кварталов 130, 144, 146 касательно пп.8) п.2 ст34-2 Закона РК от 16.07.2001г. «Об архитектурной, градостроительной и строительной деятельности в Республике Казахстан» (далее-Закон), **заказчик строительства обязан в течение трех рабочих дней с даты утверждения акта приемки объекта в эксплуатацию направить в Государственную корпорацию «Правительство для граждан»** по месту нахождения объекта утвержденный акт приемки объекта в эксплуатацию …… сообщаю.

Данный пункт Закона невозможно было исполнить в связи с тем, что после утверждения акта приемки объекта в эксплуатацию необходимо сдать пакет документов, в том числе утвержденный акт приемки объекта в эксплуатацию, на внесение объекта в базу. Также, подрядчиками представлена геодезическая схема по истечению 3 дней.

Остальные замечания касательно отчетов технического надзора и некорректного уведомления о начале строительства устранены.

В связи с этим повторно направляем пакет документов для регистрации акта приемки вышеуказанного объекта.

Руководитель Кыдырбеков Р. К.

Исп.: Жапарова А.
8 7213 411599