Приложение 3
к приказу Министра
по инвестициям и развитию
Республики Казахстан
от 24 апреля 2017 года № 235
Форма

Декларация о соответствии

«11» 02 2025 года.

Подрядчик (генеральный подрядчик)
ТОО «Жанакорган Жібек жолы», Кызылординская область, Жанакорганский район, Жанакорганский с.о., Абая, 94, БИН 010240004125. Телефон +77014247494.
(наименование организации, юридический адрес)
В лице ***начальник участка Даумен Әділжан Махсутұлы***
(фамилия, имя, отчество (при наличии) руководителя организации)
по объекту: **«Строительство гравийной дороги ул. Мырзатай - 2 в с. Жайылма с/о Жайылма Жанакорганского района Кызылординской области».**
(наименование и местонахождение объекта)
заказчиком которого является ***КГУ «Аппарат акима сельского округа Жайылма»***
Аким Букеев Алиби Тулешович
(наименование организации, фамилия, имя, отчество (при наличии) руководителя)
удостоверяет, что:
1. Строительно–монтажные работы на объекте выполнены в соответствии с утвержденным проектом (проектно–сметной документацией), государственными нормативами в сфере архитектурной, градостроительной и строительной деятельности;
2. Субподрядные организации:
а) ТОО «Жанакорган жолдары» номер лицензии № 009539 от 12.08.2002 г.
(наименование организации, № лицензии и дата получения)
в лице ***Оразбеков А.Т***;
(фамилия, имя, отчество (при наличии) руководителя)
б) ТОО «Көлік жол құрылысы» номер лицензии № 23007109 от 17.03.2023 г.
(наименование организации, № лицензии и дата получения)
в лице ***Даумен А.А***;

в) ***ТОО «ORDA INVEST KAZAKSTAN»*** номер лицензии № 24025739 от 09.08.2024 г.
(наименование организации, № лицензии и дата получения)
в лице ***Скендирова З***;

г) ***ТОО "Орда Автодор" номер лицензии № 15004579 от 06.03.2015 г***
(наименование организации, № лицензии и дата получения)
в лице ***Ибраев Н. Б.***

д) ТОО "КАЗ ЭНЕРГО ПРОЕКТ СТРОЙ" номер **лицензии № 24008983 от 23.02.2024 г**
(наименование организации, № лицензии и дата получения)
в лице *Алтынбекұлы А*

3. Проект (проектно-сметная документация)
ТОО «ALASH ORDA GROUP»
(наименование проектной организации, номер проекта)
утвержденным(ой) ***КГУ «Аппарат акима сельского округа Жайылма»***
(наименование организации утвердившей (переутвердившей) проект и дата утверждения)
4. Объект (комплекс) имеет следующие основные технико-экономические

показатели (мощность, производительность, производственная площадь, протяженность, вместимость, объем, пропускная способность, провозная способность, число рабочих мест и тому подобное, заполняется по всем объектам (кроме жилых домов) в единицах измерения соответственно целевой продукции или основным видам услуг):

Мощность, производительность и так далее	Единица измерения	По проекту		Фактически	
		общая (с учетом ранее принятых)	в том числе пускового комплекса или очереди	общая (с учетом ранее принятых)	в том числе пускового комплекса или очереди
Длина дороги	км	0,354	0,354	0,354	0,354
Количество полос движения	шт	2	2	2	2
Ширина полосы движения	м	3	3	3	3
Ширина укрепительной части обочины	м	1	1	1	1
Ширина проезжей части	м	6	6	6	6

Выпуск продукции (оказания услуг), предусмотренной проектом в объеме, соответствующем нормам освоения проектных мощностей в начальный период_ протяженность улицы 0,354 км_____

факт начала выпуска продукции с указанием объема

5. Технологические и архитектурно-строительные решения по объекту характеризуется следующими данными: ***«Строительство гравийной дороги ул. Мырзатай - 2 в с. Жайылма с/о Жайылма Жанакорганского района Кызылординской области»:*** Покрытие проезжей части - из ПГС, покрытие обочины - природная ПГС толщиной 10,0 см, Основание подстилающее и выравнивающее из природных песчано-гравийных смесей, h=30.0см, Уплотнённый грунт (краткие технические характеристики по особенностям его размещения, по основным материалам и конструкциям, инженерному и технологическому оборудованию)

6. На объекте установлено предусмотренное проектом оборудование в количестве согласно актам о его приемке после индивидуального испытания и комплексного опробования; На объекте **отсутствуют** оборудование;

7. Мероприятия по охране труда, обеспечению взрывобезопасности, пожаробезопасности, охране окружающей природной среды антисейсмические мероприятия, предусмотренные проектом выполнены;

8. Строительно-монтажные работы осуществлены в сроки:
начало работ **«28» январь 2025 года;**
месяц, год
окончание работ «11» **февраль 2025 года;**
месяц, год
при продолжительности строительства, месяц:
по норме или по проекту организации строительства 1 (один) месяцев;
фактически 1 (один) месяцев;

9. Примененные строительные материалы, конструкции, оборудование иизделия соответствуют требованиям проекта и государственных нормативов;
9-1. Доля местного содержания предусмотрена в проектно-сметной документации 100 % и фактически применено 100 % (на объектах, финансируемых за счет государственных инвестиций и средств квазигосударственного сектора);
10. Исполнительная геодезическая съемка фактического положения подземных инженерных сетей и/или зданий (сооружений) выполнена (обязательное приложение к декларации о соответствии);
10-1. Исполнительная техническая документация имеется в полном объеме, в том числе в электронном модуле;
11. Наружные инженерные коммуникации (канализация, теплоснабжение, газоснабжение)
отсутствуют;
Поставщики услуг по инженерному и коммунальному обеспечению:
отсутствуют;
(наименование организации, фамилия, имя, отчество (при наличии),
(подпись руководителя дата)
12. Шумоизоляция здания соответствует проекту и подтверждается экспертным заключением выдаваемым государственной организацией осуществляющей санитарно-эпидемиологическую экспертизу по результатам лабораторных замеров проведенных аккредитованными испытательными лабораториями (центрами)
отсутствуют;
(экспертное заключение прилагается)
13. Обеспечен доступ для маломобильных групп населения, что подтверждается органами социальной защиты населения
отсутствуют;
фамилия, имя, отчество (при наличии), подпись руководителя, дата, Место печати (при наличии)

Подрядчик (генеральный подрядчик) считает объект ***«Строительство гравийной дороги ул. Мырзатай - 2 в с. Жайылма с/о Жайылма Жанакорганского района Кызылординской области».***
(наименование объекта (комплекса))
готовым к приемке в эксплуатацию, гарантирует качество выполненных строительно-монтажных и специальных работ, и принимает на себя обязательство устранять дефекты, возникшие по его вине при строительстве объекта согласно гарантийного срока в соответствии с законодательством Республики Казахстан.

Подрядчик (генеральный подрядчик)
ТОО «Жанакорган Жібек жолы»

Директор Шоманов Махсут Дауменович
(фамилия, имя, отчество (при наличии) руководителя, подпись, дата)

М.П.

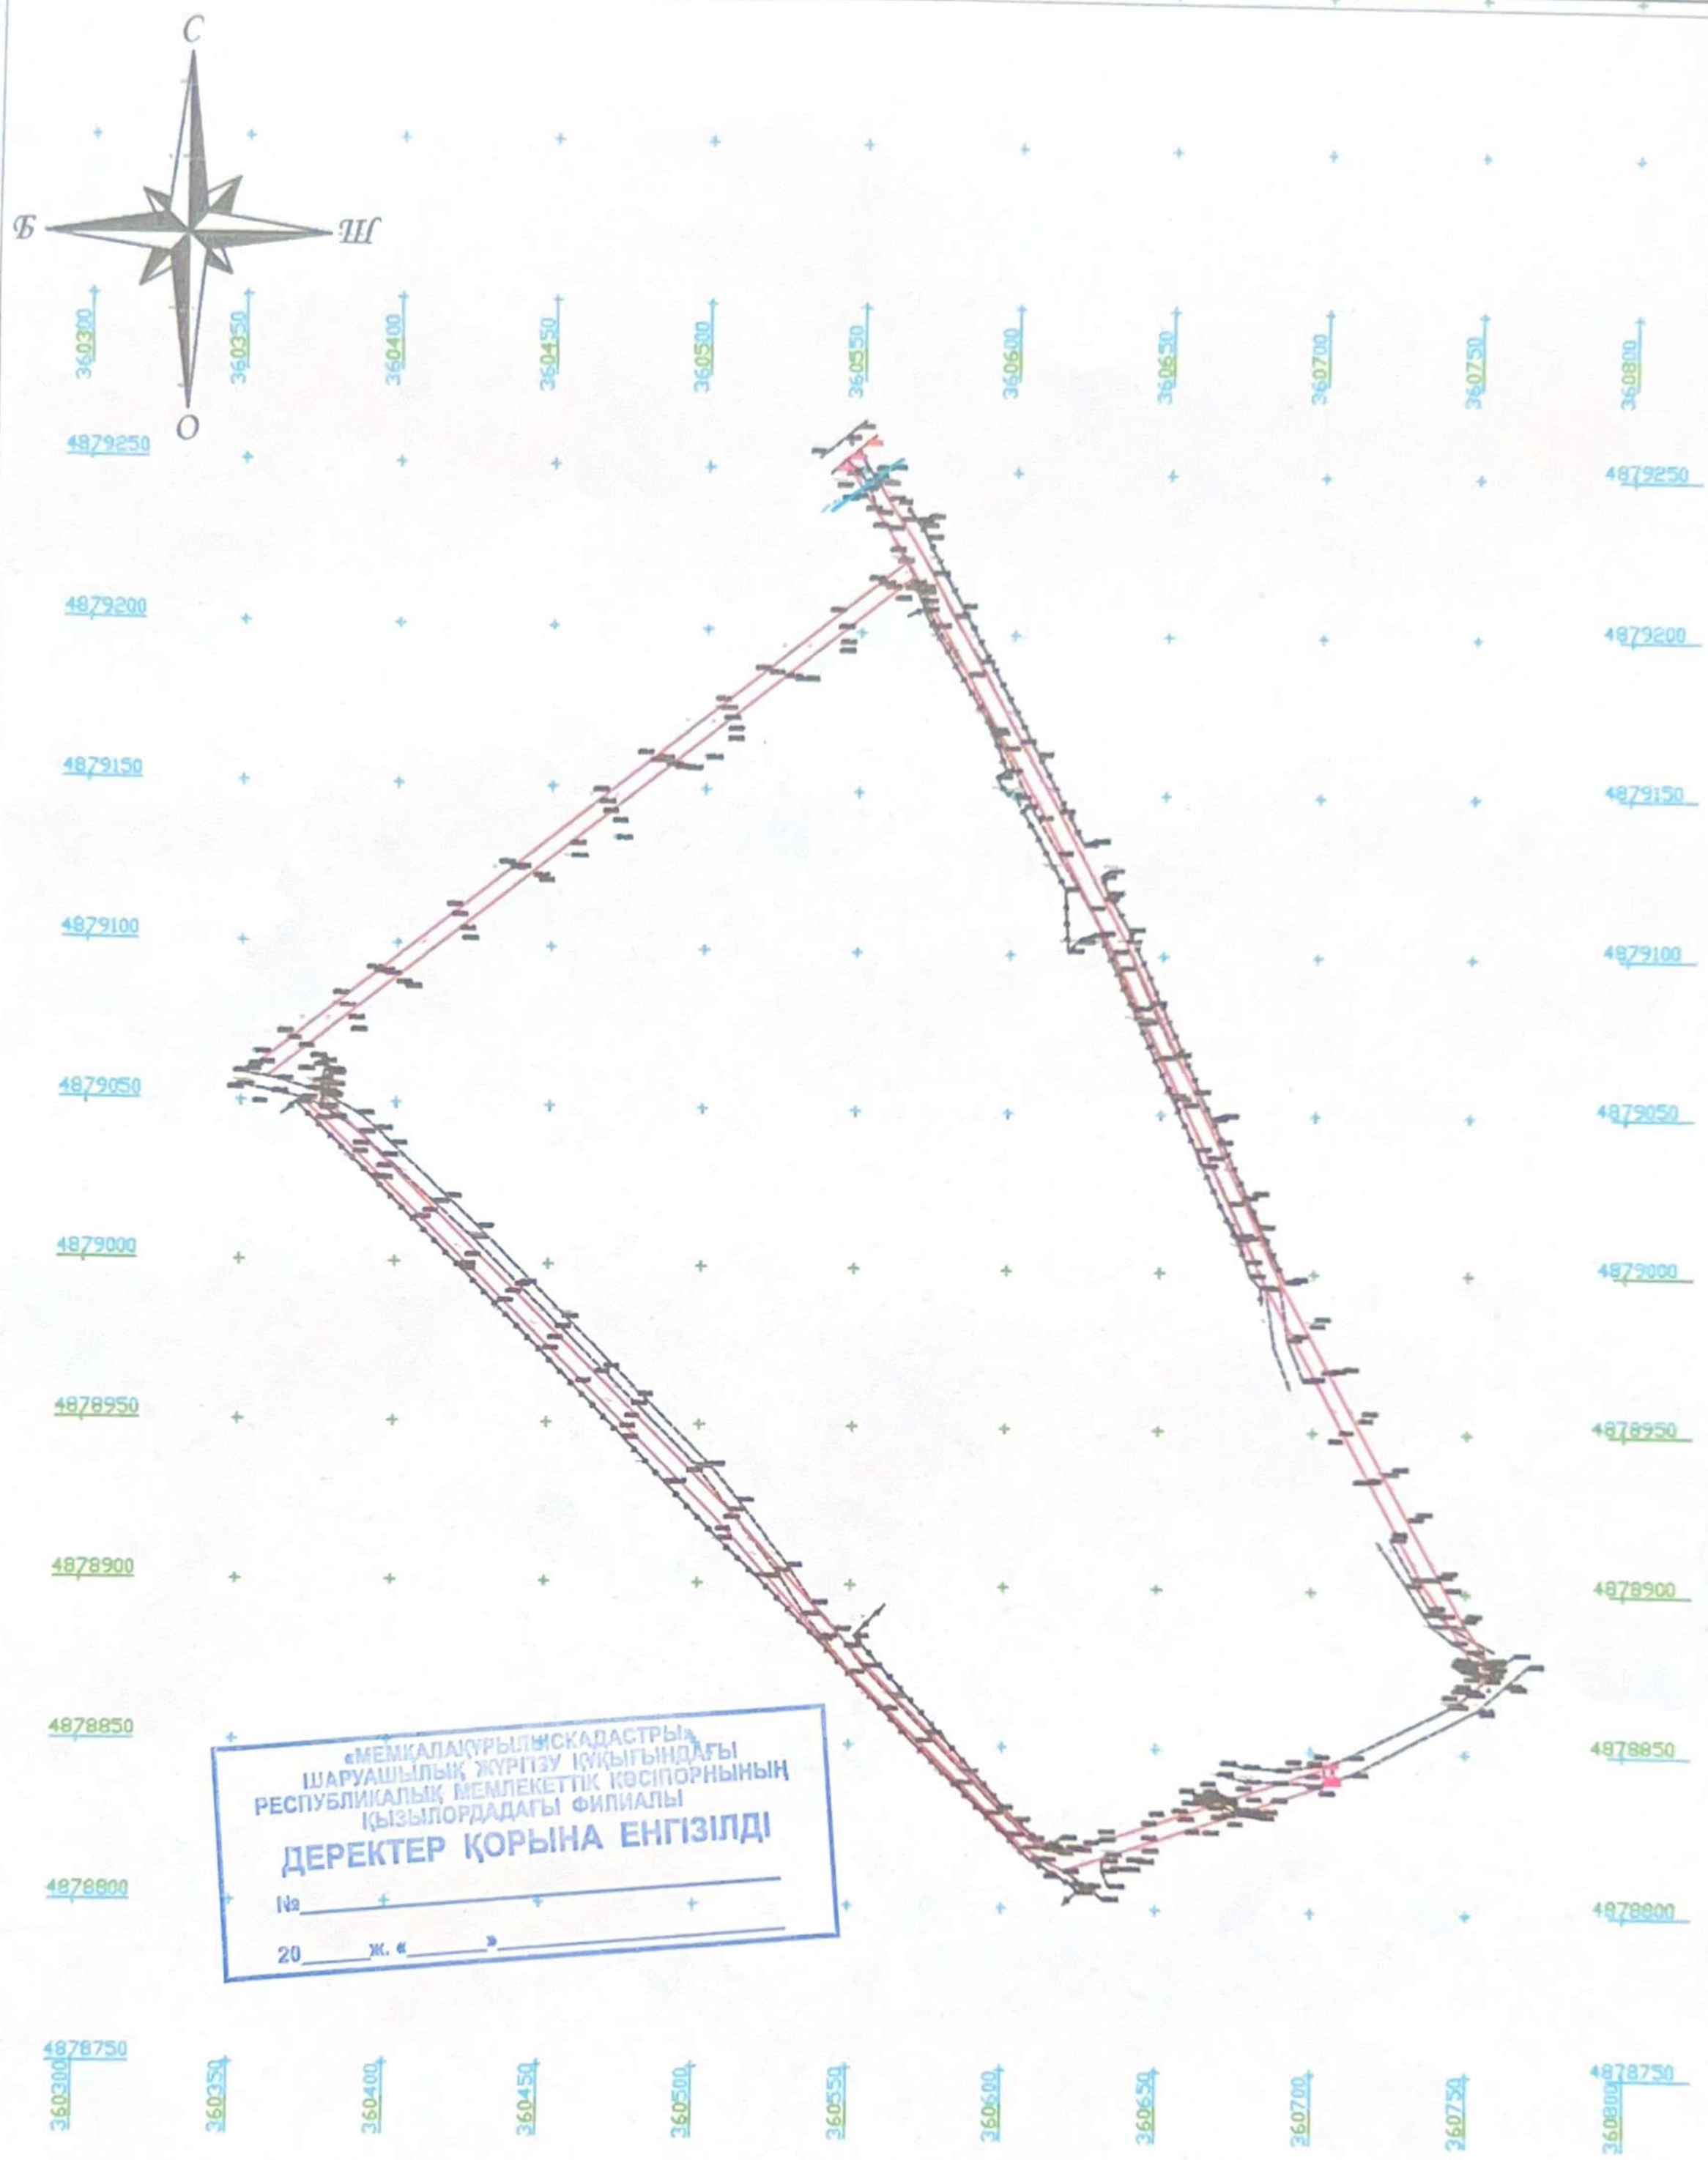

«МЕМҚАЛАҚҰРЫЛЫСКАДАСТРЫ»
ШАРУАШЫЛЫҚ ЖҮРГІЗУ ҚҰҚЫҒЫНДАҒЫ
РЕСПУБЛИКАЛЫҚ МЕМЛЕКЕТТІК КӘСІПОРНЫНЫҢ
ҚЫЗЫЛОРДАДАҒЫ ФИЛИАЛЫ
ДЕРЕКТЕР ҚОРЫНА ЕНГІЗІЛДІ
№
20 ж. «»

ҚАЗАҚСТАН РЕСПУБЛИКАСЫ ҚЫЗЫЛОРДА Қ. «ALASH ORDA GROUP» БСН/БИН 180940002688 ЖШС / ТОО

Должность	Ф.И.О.	Подпись	Дата	Система высот Балтийская Система координат СК-42
Директор	Садыкова Л.			Заказчик КГУ Аппарат акима с/о Жайылма
Разработал	Ханатм			Строительство гравийной дороги ул. Мырзатай - 2 в с. Жайылма с/о Жайылма Жанакорганского района Кызылординской области
			20.01.2025 г	Масштаб 1:500
				ТОО "ALASH ORDA GROUP"