Қазақстан Республикасы Инвестициялар және даму министрінің 2017 жылғы 24 сәуірдегі № 235 бұйрығымен бекітілген 3 - қосымша

Сәйкестік туралы декларация

2024 жылғы «12» 20

Мердігер (бас мердігер) *«Дәнекер құрылыс компаниясы» ЖШС-і, мекенжайы Қызылорда облысы, Қызылорда қаласы, Сералы Лапина -2 тұйығы, 10А үй*

ұйымның атауы, заңды мекенжайы

директоры Жансакалов Абдимажит Алмагамбетович **атынан**

ұйым басшысының тегі, аты, әкесінің аты (болған жағдайда)

«Қызылорда облысы, Қызылорда қаласында, Сырдария өзенінің сол жағалауында үстел теннисі орталығының құрылысы» ЖСҚ және сыртқы желілерін тузету». Қызылорда қаласы, Сырдария өзенінің сол жағалауында орналасқан **объектісі бойынша,**

объектінің атауы және орналасқан жері

тапсырыс берушісі *«Қызылорда облысының құрылыс, сәулет, қала құрылысы басқармасы» КММ -і, басшысы Туралиев Ерлан Каримбекович*

ұйымның атауы, басшының тегі, аты, әкесінің аты (болған жағдайда)

болып табылатын мынаны куәландырады:

1. **Объектіде құрылыс-монтаж жұмыстары бекітілген жобаға** (жобалау-сметалық құжаттамаға), **сәулет, қала құрылысы және құрылыс қызметі саласындағы мемлекеттік нормативтерге сәйкес орындалған;**
2. **Қосалқы мердігерлік ұйым:**

«КазТехЭнергоСтрой» ЖШС-і, «Мұрат Құрылыс и К» ЖШС-і .

ұйымның атауы

3. **Жоба** (жобалау-сметалық құжаттамасы) *«Шынар Проект и Компания» ЖШС-інің .*

жобалау ұйымының атауы, жобаның нөмірі

«Қызылорда облысының құрылыс, сәулет, қала құрылысы басқармасы» КММ -інің 07.12 2023 жылғы №188-НҚ бұйрығымен **бекітілген;**

жобаны бекіткен (қайта бекіткен) ұйымның атауы және бекітілген күні

4. **Объектінің** (кешеннің) **мынадай негізгі техникалық-экономикалық көрсеткіштері бар** (қуаттылық, өнімділік, өндірістік алаң, ұзындық, сыйымдылық, көлем, өткізу қабілеттілігі, тасымалдау қабілеттілігі, жұмыс орындарының саны және сол сияқты,) **барлық объектілер** (тұрғын үйлерден басқа) **бойынша** (нысаналы өнімдерге немесе көрсетілетін қызметтердің негізгі түрлеріне сәйкес өлшем бірліктерімен толтырылады):

Қуаттылық, өнімділік және тағы басқа	Өлшем бірлігі	Жоба бойынша		Нақты	
		жалпы (бұрын қабылданған-дарды ескере отырып)	оның ішінде іске қосу кешені немесе кезегі	жалпы (бұрын қабылданған-дарды ескере отырып)	оның ішінде іске қосу кешені немесе кезегі
Учаңкі алаңы	*га*	*0,96*	*0,96*	*0,96*	*0,96*
Ғимараттың қабаттар саны	*қабат*	*1-2*	*1-2*	*1-2*	*1-2*
Ғимараттың құрылыс алаңы	*$м^2$*	*3 190,3*	*3 190,3*	*3 190,3*	*3 190,3*
Ғимараттың жалпы алаңы	*$м^2$*	*3 651,9*	*3 651,9*	*3 651,9*	*3 651,9*
Ғимараттың пайдалы алаңы	*$м^2$*	*3 549,4*	*3 549,4*	*3 549,4*	*3 549,4*
Ғимараттың құрылыс көлемі	*$м^3$*	*28 780,5*	*28 780,5*	*28 780,5*	*28 780,5*
Автртұрақ алаңы	*орын*	*37*	*37*	*37*	*37*
2БКТП-630/10/0,4кВ	*кВА*	*2х630*	*2х630*	*2х630*	*2х630*

Тұрғын үйдің мынадай көрсеткіштері бар:

Көрсеткіштер	Өлшем бірлігі	Жоба бойынша	Нақты
Жалпы алаңы	шаршы метр (бұдан әрі - $м^2$)	----	----
Қабаттар саны	қабат	----	----
Жалпы құрылыс көлемі	текше метр (бұдан әрі - $м^3$)	----	----
Оның ішінде жер асты бөлігі	$м^3$	----	----
Жапсарлас салынған, жапсарлас-жанаса салын-ған және жанаса салынған үй-жайлар алаңы	$м^2$	----	----

Көрсеткіштер	Жоба бойынша			Нақты		
	пәтер саны	Пәтер алаңы, $м^2$		пәтер саны	Пәтер алаңы, $м^2$	
		жалпы	тұрғын		жалпы	тұрғын
Барлық пәтер, оның ішінде:	----	----	----	----	----	----
бір бөлмелі	----	----	----	----	----	----
екі бөлмелі	----	----	----	----	----	----
үш бөлмелі	----	----	----	----	----	----
төрт бөлмелі және одан көп	----	----	----	----	----	----

5. Объект бойынша технологиялық және сәулет-құрылыс шешімдері мына деректермен сипатталады: *Бас корпус: іргетас - темір бетон; цоколь - гранит; сыртқы қабырға – фасадь панелі; сыртқы витраж - алюмин профил; сыртқы есік - металл; кровля - чердаксыз; басбалдақ - темірбетон; төбе - армстронг, гипсокартон панелдері; ішкі есіктер - ағаш; еден - линолеум, паркет, кафель плиталар. Технологиялық құралдар - тапсырыс спецификацияға сәйкес. Трансформаторлық подстанция: 2БКТП-630/10/0,4кВ.*

негізгі материалдар мен конструкциялар, инженерлік және технологиялық жабдықтар бойынша оны орналастыру ерекшеліктері бойынша қысқаша техникалық сипаттамалар

6. Объектіде жобада көзделген, жеке сынақтан және кешенді байқаудан кейін оны қабылдау туралы актілер сәйкес мөлшерде жабдық орнатылған;

7. Жобада көзделген еңбекті қорғау, жарылыс қауіпсіздігін, өрт қауіпсіздігін қамтамасыз ету, қоршаған табиғи ортаны қорғау және сейсмикаға қарсы іс-шаралар орындалған;

8. Құрылыс-монтаждау жұмыстары мынадай мерзімде жүзеге асырылған: жұмыстың басталуы *мамыр 2024 жыл;*

айы, жылы

жұмыстың аяқталуы *желтоқсан 2024 жыл;*

айы, жылы

құрылыстың ұзақтығы, ай: құрылысты ұйымдастыру нормасы бойынша немесе жобасы бойынша *19,0* **ай; нақты** *8,0* **ай;**

9. Қолданылған құрылыс материалдары, конструкциялар, жабдық және бұйымдар жобаның және мемлекеттік нормативтердің талаптарына сәйкес;

9-1. Жергілікті қамту үлесі жобалау-сметалық құжаттамада *100,00* **% көзделген және нақты қолданылған** *60,00* **%** (мемлекеттік инвестициялар және квазимемлекеттік сектор қаражаты есебінен қаржыландырылатын объектілерде);

10. Жерасты инженерлік желілердің және/немесе ғимараттың (құрылыс) **нақты орналасуының атқарушы геодезиялық түсірілімі орындалды** (сәйкестік туралы декларацияға міндетті қосымша);

10-1. Атқарушылық техникалық құжаттама толық көлемде, оның ішінде электрондық модульде бар;

11. Сыртқы инженерлік коммуникациялар (суық су және ыстық сумен жабдықтау, кәріз, жылумен жабдықтау, газбен жабдықтау, электрмен жабдықтау және байланыс) **объектінің қалыпты пайдаланылуын қамтамасыз етеді, оны инженерлік және коммуналдық қамтамасыз ету бойынша қызметтерді жеткізушілер растайды.**

Инженерлік және коммуналдық қамтамасыз ету бойынша қызметті жеткізушілер:

«Қызылорда су жүйесі» МКК «ҚЖЭО» МКК .

ұйымның атауы, басшының тегі, аты, әкесінің аты (болған жағдайда), қолы, күні Мөрдің орны (болған жағдайда)

«Қызылордажылуэлектрорталығы» МКК .

ұйымның атауы, басшының тегі, аты, әкесінің аты (болған жағдайда), қолы, күні Мөрдің орны (болған жағдайда)

«Қызылорда» қалалық электр торабы .

ұйымның атауы, басшының тегі, аты, әкесінің аты (болған жағдайда) қолы, күні Мөрдің орны (болған жағдайда)

«Қазақтелеком» АҚ ҚОДТ .

ұйымның атауы, басшының тегі, аты, әкесінің аты (болған жағдайда), қолы, күні Мөрдің орны (болған жағдайда)

12. Ғимараттың шудан оқшаулауы жобаға сәйкес келеді және аккредиттелген сынақ зертханаларымен (орталықтармен) **жүргізілген өлшем қорытындысы бойынша санитарлық-эпидемиологиялық сараптама жүргізетін мемлекеттік ұйым берген сараптау қорытындысымен расталады** (сараптау қорытындысы қоса беріледі)**;**

13. Халықтың жүріп-тұруы шектеулі топтары үшін қол жеткізу қамтамасыз етілді, оны халықтың әлеуметтік қорғау орындары растайды *Қызылорда қаласы әкімдігінің «Қалалық жұмыспен қамту және әлеуметтік бағдарламалар бөлімі» КММ-і* .

ұйымның атауы, басшының тегі, аты, әкесінің аты (болған жағдайда), қолы, күні Мөрдің орны болған (жағдайда)

Мердігер (бас мердігер) *«Дәнекер құрылыс компаниясы» ЖШС -і.*

«Қызылорда облысы, Қызылорда қаласында, Сырдария өзенінің сол жағалауында үстел теннисі орталығының құрылысы» ЖСҚ және сыртқы желілерін түзету».

объектінің (кешеннің) атауы

объектісін қабылдауға дайын деп санайды, орындалған құрылыс–монтаждау және арнайы жұмыстардың сапасына кепілдік береді және объектінің құрылысы кезінде оның кінәсі бойынша пайда болған ақауларды Қазақстан Республикасының заңнамасына сәйкес кепілділік мерзім ішінде жоюға өзіне міндеттеме алады.

Мердігер (бас мердігер) *«Дәнекер құрылыс компаниясы» ЖШС -і директоры Жансакалов Абдимажит Алмағамбетович*

басшының тегі, аты, әкесінің аты (болған жағдайда)

қолы, күні Мөрдің орны (болған жағдайда)

«QAZAQGAZ AIMAQ»
акционерлік қоғамы
Қызылорда өндірістік
филиалы

QAZAQGAZ AIMAQ

Акционерное общество
«QAZAQGAZ AIMAQ»
Кызылординский
производственный филиал

Қазақстан Республикасы, 120003,
Қызылорда облысы, Қызылорда қ.,
Бейбарыс Сұлтан көшесі №1
Тел.: 8 (7242) 55-17-42; 55-17-44
e-mail: kyzylorda@ktga.kz

Республика Казахстан, 120003,
Кызылординская область, г.Кызылорда,
ул. Бейбарыс Султан №1
тел.: 8 (7242) 55-17-42; 55-17-44
e-mail: kyzylorda@ktga.kz

«02» 10 2024 ж./г.

шығ./исх. № 352-3532-2518

«Дәнекер құрылыс компаниясы» ЖШС
директоры
А.А.Жансақаловқа

«Qazaq Gaz Aimaq» акционерлік қоғамының Қызылорда өндірістік филиалы *(бұдан әрі - Филиал)* Сіздің ағымдағы жылдың 23-шы қыркүйекте жазған №256 хатыңызды қарап, келесіні хабарлайды.

Бүгінгі күнге дейін, ҚР ҰЭМ Табиғи монополияларды реттеу, бәсекелестікті және тұтынушылардың құқықтарын қорғау комитетінің Қызылорда облысы бойынша департаменті *(бұдан әрі-Департамент)* тарапынан Филиалға табиғи монополиялар туралы заңнамасын бұзушылықты жою туралы бірнеше нұсқамалар келіп түсті.

Нұсқамаларда, Филиалдың табиғи монополия субектісінің желісіне қосуға арналған техникалық шарттарды сақтаудан басқа өзге талаптарды қою тоқтатылсын делінген. Яғни, нұсқамалардың мазмұнында техникалық шартта көрсетілмеген өзге де құжаттарды, оның ішінде нысанның газ тұтыну жүйесіндегі құрылыс материалдары, конструкциялар, жабдық және бұйымдар жобаның және мемлекеттік нормативтердің талаптарына сәйкестігін дәлелдейтін құжаттарды талап етуге, сондай-ақ, жобаға сәйкестігін тексеру жұмыстарына шектеу қойылып отыр.

Аталған нұсқамаларды заңсыз деп танып, күшін жою үшін Филиал сотқа жүгінді. Сот отырыстарында арнайы шақырылған Қызылорда облысының мемлекеттік сәулет-құрылыс бақылауы басқармасы мамандары тарапынан ауызша және жазбаша түрде берілген түсіндірмелері ескерілді. Алайда, экономикалық сотымен Департаменттің іс-әрекеті дұрыс деп танылып, нұсқамаларды өзгеріссіз қалдыру туралы шешім қабылданды.

Сонымен қатар, екінші саты соты яғни, сот алқасы, Филиалдың талабын қанағаттандыруға құқықтық негіз жоқ деген тұжырым жасап, Филиалдың апелляциялық шағымы қанағаттандырусыз қалдырылды.

Осылайша, нұсқамалар заңды күшіне еніп, Филиалға тиісті әкімшілік құқық бұзушылық хаттамалары толтырылып, айыппұлдар салынды. Жоғарыда көрсетілгендердің негізінде, **Қызылорда облысы, Сырдария өзенінің сол жақ**

жағалауында салынып жатқан 900 орындық мектеп құрылысы және осыған ұқсас нысандар бойынша сәйкестік декларациясына қол қойып, мөр басуға Филиалдың құқықтық негізі жоқ екенін хабарлай отырып, сәйкестік декларациясының қол қоюшылардың тізімінен Филиалды алып тастау қажет деп санаймыз.

Директордың орынбасары **Б.Әбдіқаппарұлы**

Орындаған:Тахан Ә.С.

Тел:8(7242) 55-17-42 внут.(2844)

Исполнительная схема водо[illegible]од и канализация задания Теннисный центр

М 1:500

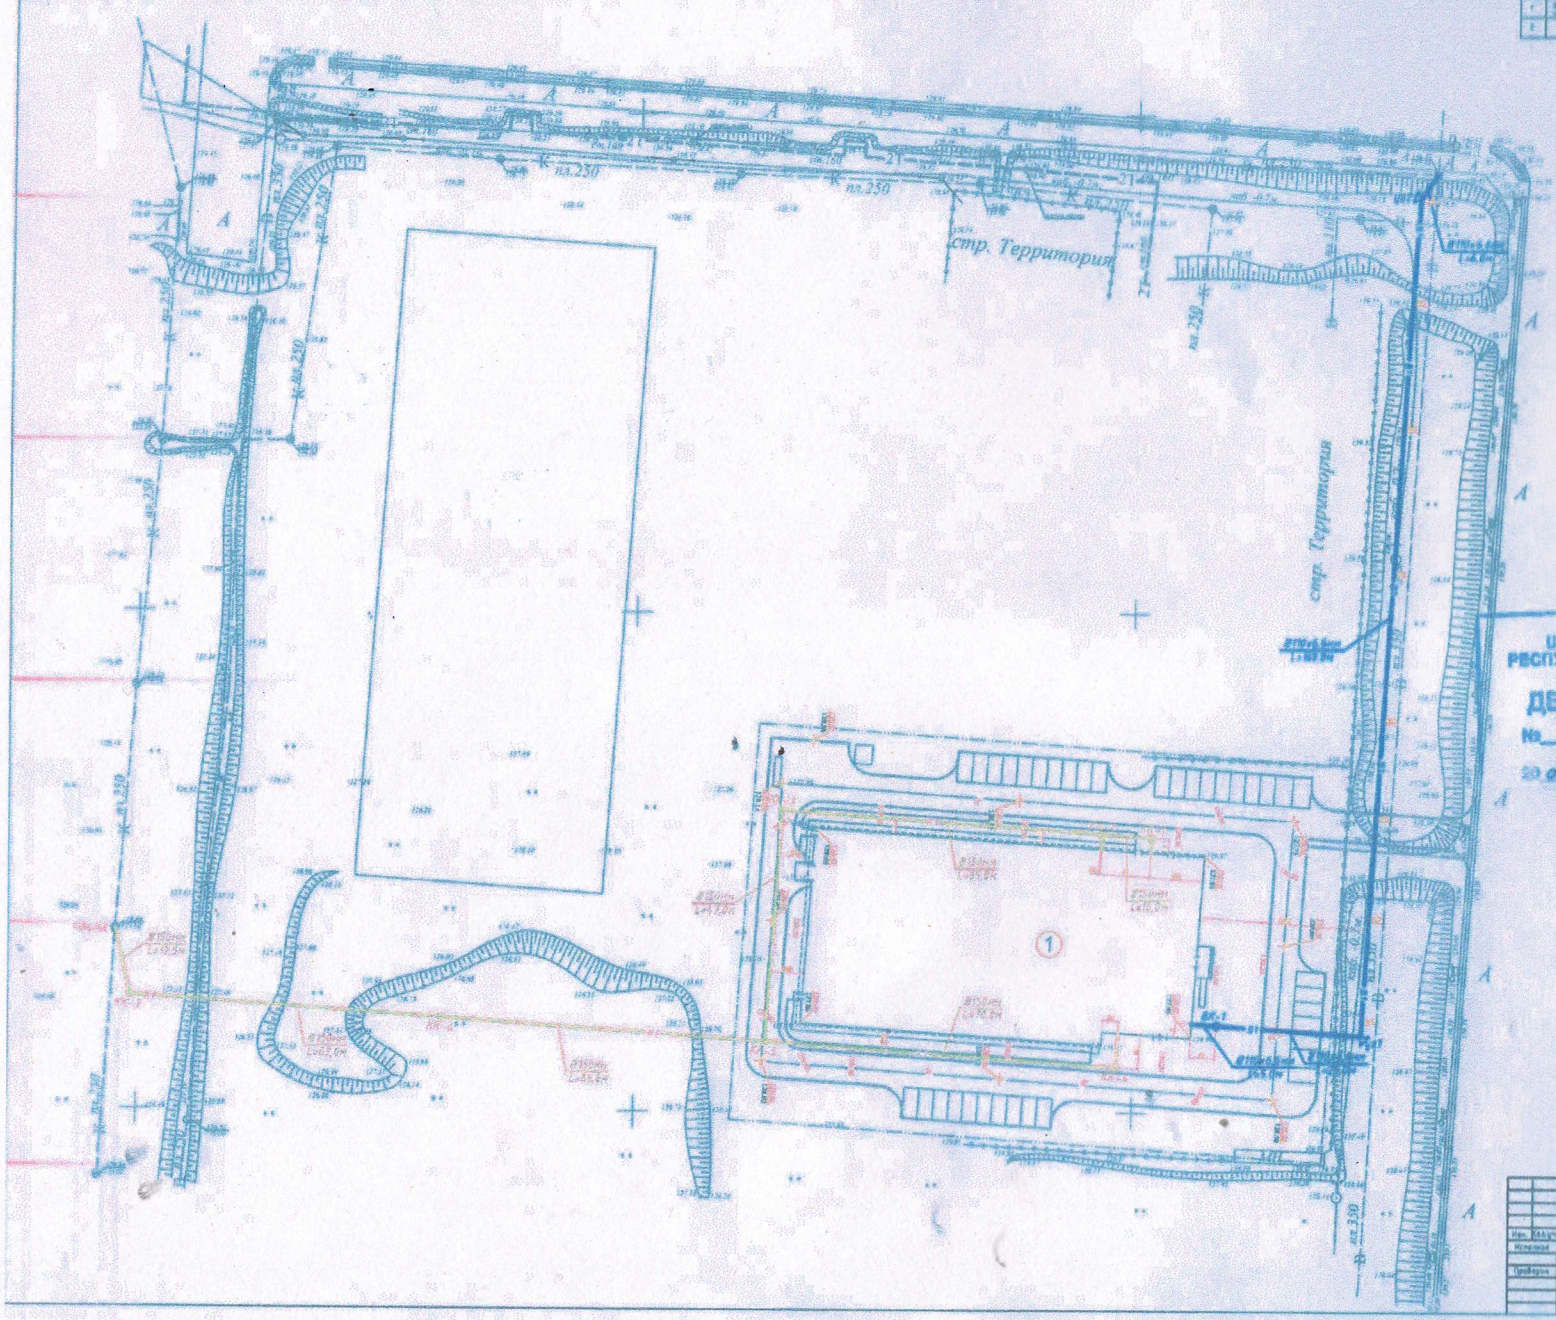

№	Наименование и обозначение	Кол.	Примечание						Отличительный номер чертежа	
			Кол. на	Кол. на	Масса		Общая горизонтальная			
					Единицы	Общая	Единицы	Общая		
1	Здание центра спортивно-теннисного	2	1							
2										

«ЖЕМІСАЛАҚҰРЫЛЫСКАДАСТРЫ»
ШАРУАШЫЛЫҚ ЖҮРГІЗУ ҚҰҚЫҒЫНДАҒЫ
РЕСПУБЛИКАЛЫҚ МЕМЛЕКЕТТІК КӘСІПОРНЫНЫҢ
ҚЫЗЫЛОРДАДАҒЫ ФИЛИАЛЫ
ДЕРЕКТЕР ҚОРЫНА ЕНГІЗІЛДІ
№ 1537
2014 ж. 17. 12

Условные обозначения

- Водопровод существующий
- Канализация существующий
- Водопроводный колодец существующий
- Канализационный колодец существующий

| | | | | | | | | | |

Исполнительная схема «Строительство центра настольного тенниса
на левом берегу реки Сырдарья в городе Кызылорда.
Наружные инженерные сети и сооружения»

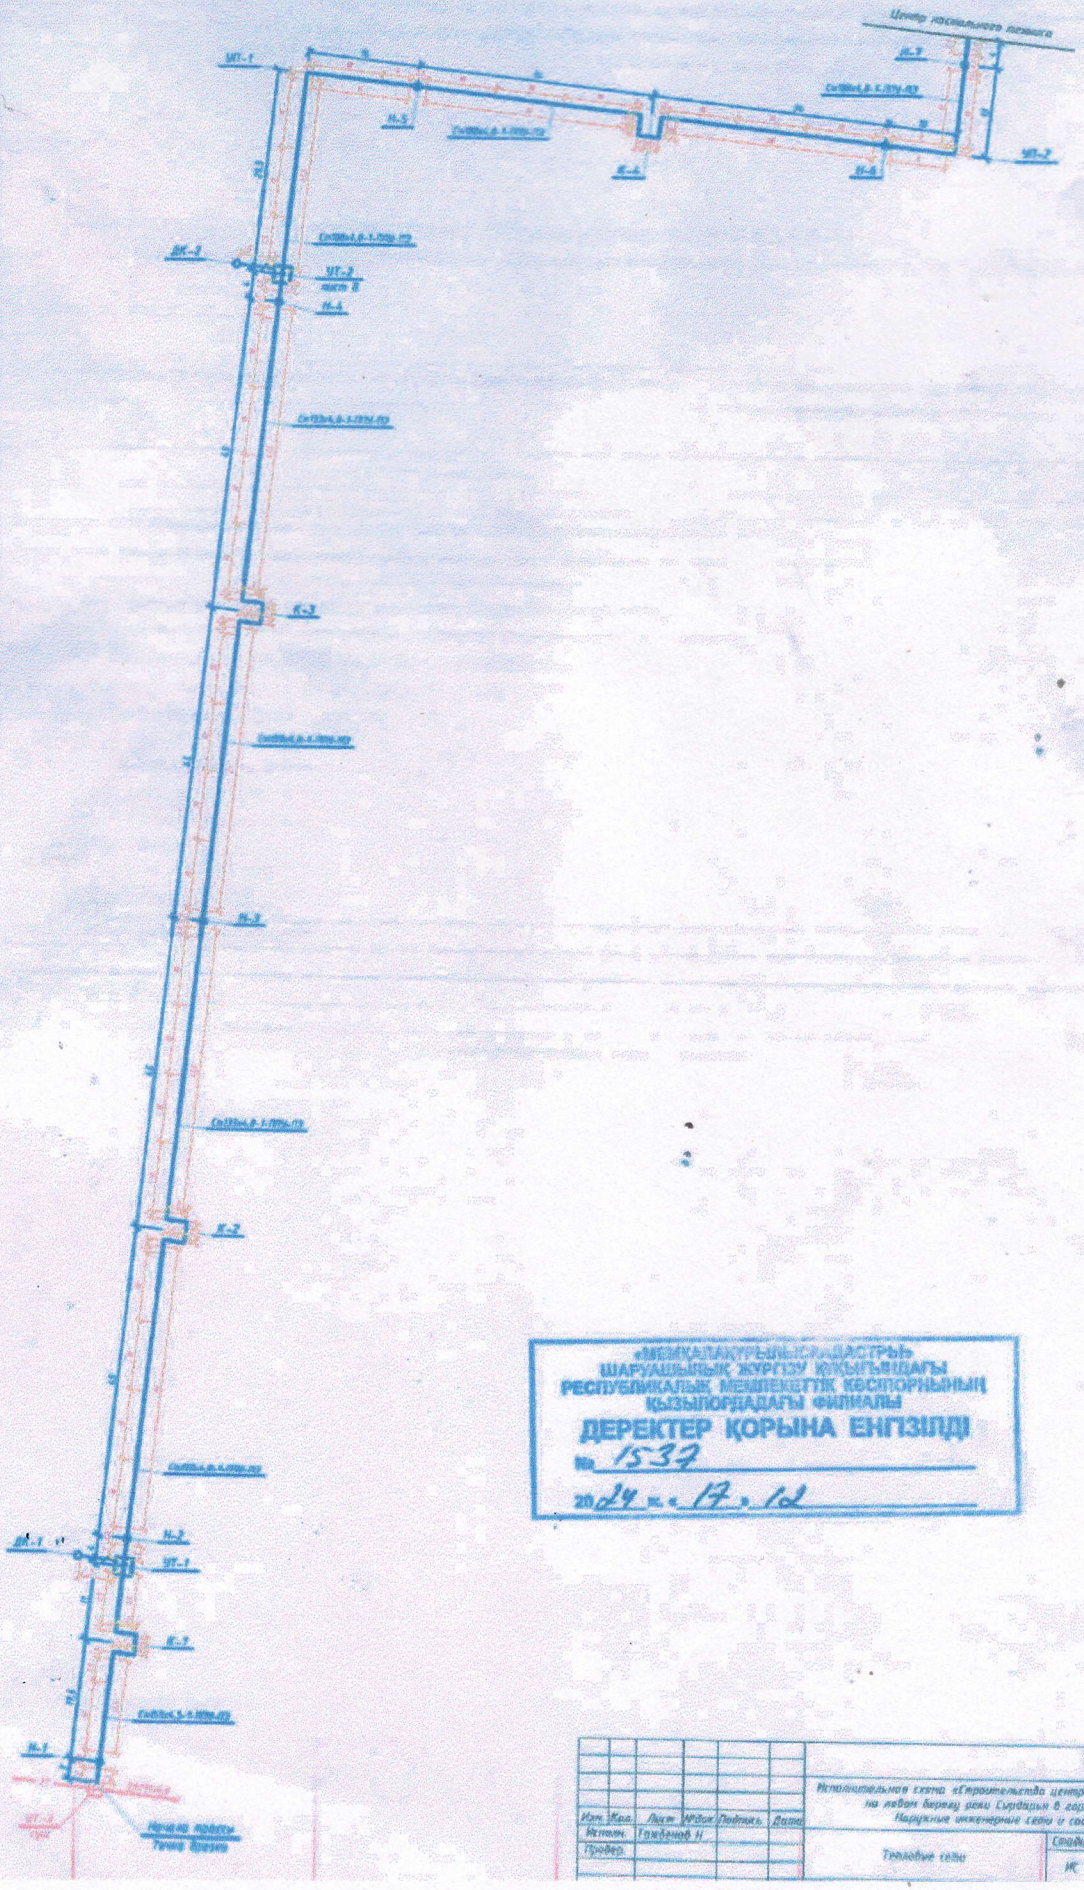

ДЕРЕКТЕР ҚОРЫНА ЕНГІЗІЛДІ
№ 1537
2024 ж. «17» 12

						-ТС	
Изм.	Кол.	Лист	№док.	Подпись	Дата	Исполнительная схема «Строительство центра настольного тенниса на левом берегу реки Сырдарья в городе Кызылорда. Наружные инженерные сети и сооружения»	
Исполн.		Гумбаков Н.				Тепловые сети	Стадия: РК; Лист: 1; Листов: -
Гл.инж.							