Приложение 3
к приказу Министра
по инвестициям и развитию
Республики Казахстан
от 24 апреля 2017 года № 235
форма

Декларация о соответствии

«4» декабря 2024 г.

Подрядчик (генеральный подрядчик) **ТОО «Азия Строй KZ», Акмолинская область, г.Косшы, учетный квартал 016, строение 8691**
(наименование организации, юридический адрес)
в лице **директора Мурсалимова Кайыргельды Еркеновича**
(фамилия, имя, отчество (при наличии) руководителя организации)
по объекту: **«Строительство инженерных сетей к фельдшерско - акушерскому пункту с.Ключи Шортандинского района Акмолинской области», Акмолинская область, Шортандинский р-н, с.о. Бозайгыр, с. Ключи**
(наименование, местонахождение объекта)
заказчиком которого является **ГУ «Отдел строительства» Шортандинского района, Акмолинской области – Мерей Серікбол**
(наименование организации, фамилия, имя. отчество (при наличии) руководителя)
удостоверяет, что:

1. Строительно - монтажные работы на объекте выполнены в соответствии с утвержденным проектом (проектно-сметной документацией), государственными нормативами в сфере архитектурной, градостроительной и строительной деятельности;

2. Субподрядные организации:
ТОО «АкНұр-Астана 2005» ГСЛ №22007778 от 22.04.2022г.; ТОО «Ангар Сервис» №ГСЛ №13003371, от 28.02.2013г.; ТОО «Прима Инвест Групп», №ГСЛ № 23025826, от 22.11.2023г.; ТОО «ИнвестГрупп Астана» №ГСЛ №23026853, от 08.12.2023г.
(наименование организации)

3. Проект (проектно-сметная документация): **ТОО «АстанаПроектСтрой», шифр 04-2024**
(наименование проектной организации, номер проекта)
утвержден(а) **приказом ГУ «Отдел строительства» Шортандинского района, Акмолинской области. Приказ № 30 от 13.01.2023г.**
(наименование организации утвердившей (переутвердившей) проект и дата утверждения)

4.Объект (комплекс) имеет следующие основные технико-экономические показатели (мощность, производительность, производственная площадь, протяженность, вместимость, объем, пропускная способность, провозная способность, число рабочих мест и тому подобное, заполняется по всем объектам (кроме жилых домов) в единицах измерения соответственно целевой продукции или основным видам услуг

		По проекту		Фактически	
Мощность, производительность и так далее	Единица измерения	общая (с учетом ранее принятых)	в том числе пускового комплекса или очереди	общая (с учетом ранее принятых)	в том числе пускового комплекса или очереди
Водопровод пэ д.32мм.,ст д.57мм. (хозяйственно-питьевой)	п.м.	43	43	29	29
Канализация д.100мм.	п.м.	74	74	78	78
Наружные электрические сети	п.м.	660	660	660	660
Освещение	шт.	6	6	6	6

Резервуар чистой воды 20м3	шт.	1	1	1	1
КТПН -100/10/0,4 кВа	шт.	1	1	1	1
ДГУ 60кВт	шт.	1	1	1	1
Выгреб 25м3	шт.	1	1	1	1

5. Технологические и архитектурно-строительные решения по объекту характеризуются следующими данными:

Водопровод

Источником водоснабжения являются резервуар из полипропилена объемом 20м3 который наполняется автотранспортом. Средняя глубина заложения труб -3,00 м. Фасонные части в колодце - стальные и полиэтиленовые. Производство работ по укладке, испытанию и приемки сети вести согласно СНиП 3.05.04-85* и СНиП РК 4.01-05-2002, "Инструкция по проектированию и монтажу сетей водопровода и канализации из пластмассовых труб".

Канализация

Отвод сточных вод от здании предусматривается самотеком в линию канализации, затем в проектируемый выгреб. Сети канализации проектируются из полимерных труб Д=100мм. по ГОСТ 54475-2011. Монтаж и приемку санитарно-технических устройств вести в соответствии с требованиями СНиП 3.05.01-85 "Внутренние санитарно-технические системы" и СН РК 4.01-05-2002 "Инструкция по проектированию и монтажу сетей водоснабжения и канализации из пластмассовых труб".

Электроснабжение

Электротехническая часть проекта выполнена на основании задания на проектирование, чертежей топосъемки строительной части и смежных разделов в соответствии с требованиями технической и нормативной документации, а так же технические условия №-08-2024-00753 от 04.04.202г.

Электроснабжение проектируемого здания «Строительство инженерных сетей к фельдшерско - акушерскому пункту с.Ключи Шортандинского района Акмолинской области» предусматривается отпайкои от существуюшей ВЛ-10кВ №3 ПС 110/10кВ Елизаветинка со стройтельством ВЛ-10кВ с установкой КТПН-100/10/0,4 кВа воздушный линией расчётных сечений. Самонесущий изолированный провод СИП3-3(1х35) подвешивается на типовые ж/б опоры СВ105-5. Концевой опоре перед КТПН-100/10/0,4 предусмотрена установка линейного разъединителя. Учёт электроэнергии предусматривается в КТПН-100/10/0,4 кВА электронным счётчиком.

Наружное освещение

На данном объекте предусматривается наружное освещение. Освещённость территории принята 10лк. В качестве светильников наружного освещения применены светильники типа Волна-LED-150w с энергосберегающей лампой, установленные на металлических опорах СТ-10м. Шаг расстановки светильников - по 25 и 30м. Управление освещением с фидер уличного освещения 25А, поставляемого комплектно с КТПН-100/10/0,4. На данном объекте предусмотрены контура заземления, выполненные сталью полосовой 40х4мм. В качестве вертикальных заземлителей применены металлические круг Ø16мм.

(краткие технические характеристики по особенностям его размещения, по основным материалам и конструкциям, инженерному и технологическому оборудованию)

6. На объекте установлено предусмотренное проектом оборудование в количестве согласно актам о его приемке после индивидуального испытания и комплексного опробования;

7. Мероприятия по охране труда, обеспечению взрывобезопасности, пожаробезопасности, охране окружающей природной среды и антисейсмические мероприятия, предусмотренные проектом, выполнены;

8. Строительно-монтажные работы осуществлены в сроки:

начало работ: **октябрь 2024 г.;**
(месяц, год)

окончание работ: **ноябрь 2024 г.;**
(месяц, год)

при продолжительности строительства:
по норме или по проекту организации строительства: **2 месяца**
фактически: **2 месяца**

9. Примененные строительные материалы, конструкции, оборудование и изделия соответствуют требованиям проекта и государственных нормативов;

9-1. Доля местного содержания предусмотрена в проектно-сметной документации 100% и фактически применено 100% (на объектах финансируемых за счет государственных инвестиций и средств квазигосударственного сектора);

10. Исполнительная геодезическая съемка фактического положения подземных инженерных сетей и/или зданий (сооружений) выполнена (обязательное приложение к декларации о соответствии);

10-1. Исполнительная техническая документация имеется в полном объеме, в том числе в электронном модуле;

11. Наружные инженерные коммуникации (холодное и горячее водоснабжение, канализация, теплоснабжение, газоснабжение, электроснабжение и связь) обеспечивают нормальную эксплуатацию объекта, что подтверждается поставщиками услуг по инженерному и коммунальному обеспечению.
Поставщики услуг по инженерному и коммунальному обеспечению:

Представитель
АО «Акмолинская РЭК» Шортандинский РЭС А. Жабовский 04.12.2024г.
(наименование организации, фамилия, имя. отчество (при наличии), подпись руководителя, дата.)

Представитель
ГКП на ПХВ «Шортанды Су» И.о. директор Жакенов А. 04.12.2024г.
(наименование организации, фамилия, имя. отчество (при наличии), подпись руководителя, дата.)

12. Шумоизоляция здания соответствует проекту и подтверждается экспертным заключением выдаваемым государственной организацией осуществляющей санитарно-эпидемиологическую экспертизу по результатам лабораторных замеров проведенных аккредитованными испытательными лабораториями (центрами) (экспертное заключение прилагается);
13. Обеспечен доступ для маломобильных групп населения, что подтверждается органами социальной защиты населения **(не требуется)**;
фамилия, имя, отчество (при наличии), подпись руководителя, дата Место печати (при наличии)

Подрядчик (генеральный подрядчик) считает объект: **«Строительство инженерных сетей к фельдшерско - акушерскому пункту с.Ключи Шортандинского района Акмолинской области»** готовым к приемке в эксплуатацию,
(наименование объекта (комплекса)
гарантирует качество выполненных строительно-монтажных и специальных работ, и принимает на себя обязательство устранять дефекты, возникшие по его вине при строительстве объекта согласно гарантийного срока в соответствии с законодательством Республики Казахстан.

Подрядчик (генеральный подрядчик):
ТОО «Азия Строй KZ», Директор Мурсалимов Кайыргельды Еркенович

« 04 » 12 2024г.
(фамилия, имя, отчество (при наличии) руководителя, подпись, дата)

Исполнительная съемка
инженерных сетей к строительству ФАП
расположенном в село Ключи,
Шортандинский район, Акмолитнская область.

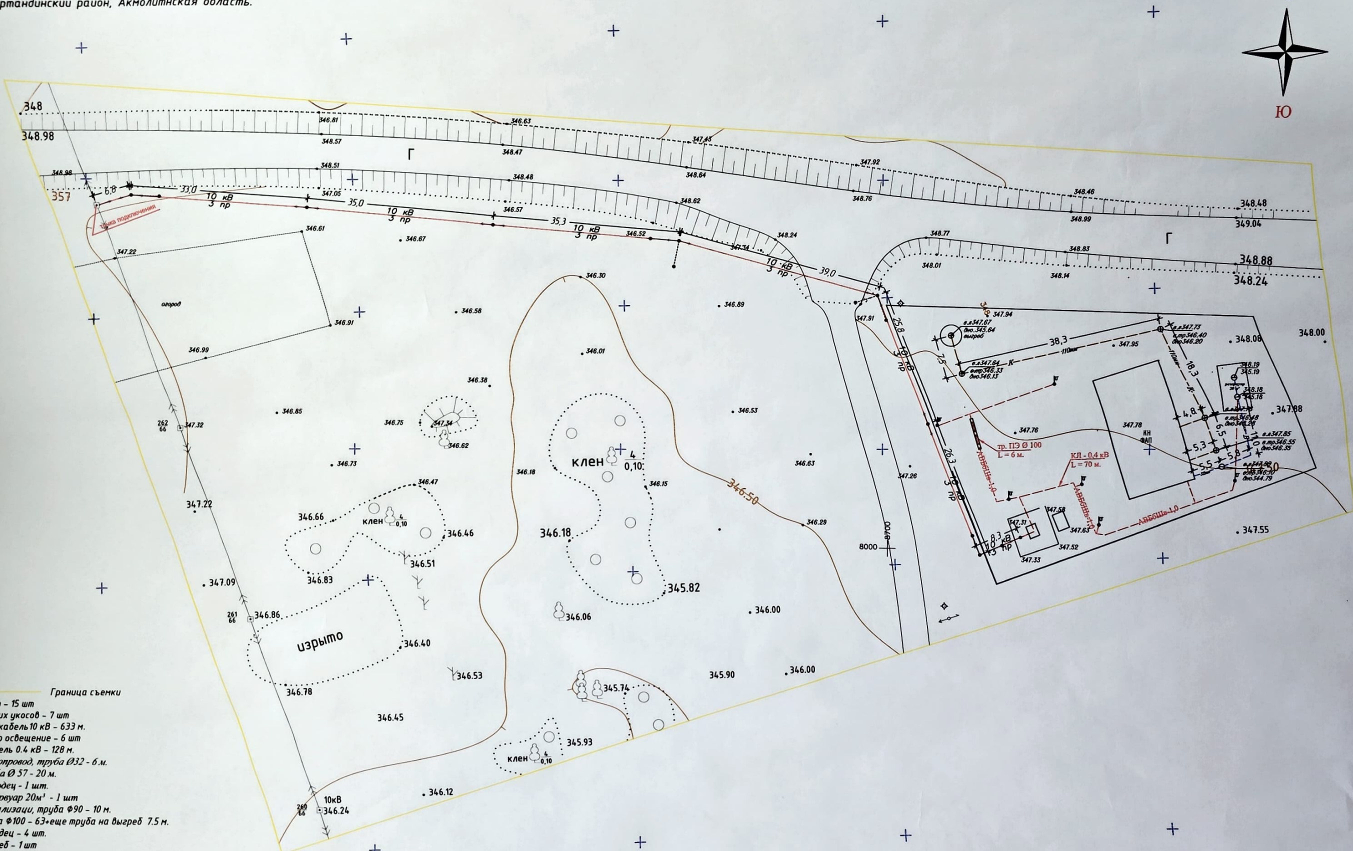

Граница съемки
Опор – 15 шт
из них укосов – 7 шт
сип кабель 10 кВ – 633 м.
Опор освещение – 6 шт
кабель 0.4 кВ – 128 м.
Водопровод, труба Ø32 - 6 м.
Труба Ø 57 - 20 м.
Колодец - 1 шт.
Резервуар 20м³ - 1 шт
Канализаци, труба Ф90 – 10 м.
Труба Ф100 – 63+еще труба на выгреб 7.5 м.
Колодец – 4 шт.
Выгреб – 1 шт

Система координат: UTM 42
Система высот: Балтиская

						Заказчик: ТОО"Азия Строй KZ"		
						«Акмолинская область, Шортандинский район, село Ключи, строительство фельдшерского-акушерского пункта»		
Изм.	Кол.	Лист	№док	Подпись	Дата			
Руководитель						Исполнительная съемка	Стадия	Лист	Листов
Жаров А.Ю.								1	1
						Масштаб 1:500	ИП "Жаров А.Ю." Лиц.№19010706		

«МЕМҚАЛАҚҰРЫЛЫСКАДАСТРЫ» ШАРУАШЫЛЫҚ ЖҮРГІЗУ ҚҰҚЫҒЫНДАҒЫ РЕСПУБЛИКАЛЫҚ МЕМЛЕКЕТТІК КӘСІПОРНЫНЫҢ АҚМОЛАДАҒЫ ФИЛИАЛЫ
ДЕРЕКТЕР ҚОРЫНА ЕНГІЗІЛДІ
№ 313, 244, 410
20 24 ж. « 09 » 12