Форма
с изменениями, внесенными приказом
Министра индустрии и инфраструктурного
развития Республики Казахстан
от -8 февраля 2021 года № 53

Приложение 3
к приказу Министра
по инвестициям и развитию
Республики Казахстан
от 24 апреля 2017 года № 235
форма

Декларация о соответствии

«10» 04 2025 г.

Подрядчик (генеральный подрядчик): ТОО «СК Тұмар Құрылыс», 150000, Северо-Казахстанская область, г. Петропавловск, Интернациональная, дом № 72

(наименование организации, юридический адрес)

в лице директора Тажибаева Серика Еламановича

(фамилия, имя, отчество (при наличии) руководителя организации)

по объекту: "Наращивание ограждающих дамб секции №3 золоотвала №2 АО "СЕВКАЗЭНЕРГО" (II очередь)"

(наименование, местонахождения объекта)

заказчиком которого является
АО "СЕВКАЗЭНЕРГО", БИН 990140000186 Республика Казахстан, Северо-Казахстанская область, г.Петропавловск, ул. Жамбыла, 215, Генеральный директор Казановский Анатолий Анатольевич.

(наименование организации, фамилия, имя, отчество (при наличии) руководителя)

удостоверяет, что:

1. Строительно–монтажные работы на объекте выполнены в соответствии с утвержденным проектом (проектно-сметной документацией), государственными нормативами в сфере архитектурной, градостроительной и строительной деятельности.

2. Субподрядные организации:

(наименование организации)

3. Проект (проектно-сметная документация)
АО «Институт «КазНИПИЭнергопром», № 1377.РП.1670

(наименование проектной организации, номер проекта)

утвержден АО "СЕВКАЗЭНЕРГО" 05.11.2020 года.

(наименование организации, утвердившей (переутвердившей) проект и дата утверждения)

4. Объект (комплекс) имеет следующие основные технико-экономические показатели (мощность, производительность, производственная площадь, протяженность, вместимость, объем, пропускная способность, провозная способность, число рабочих мест и тому подобное, заполняется по всем объектам (кроме жилых домов) в единицах измерения соответственно целевой продукции или основным видам услуг):

Мощность, производительность и так далее	Ед. изм.	По проекту		Фактически	
		общая (с учетом ранее принятых)	в т. ч. пускового комплекса или очереди	общая (с учетом ранее принятых)	в т. ч. пускового комплекса или очереди
Площадь зеркала	га	202,127	196,4	202,127	196,4
Ёмкость	тыс.м3	22 558	3 905	22 558	3 905

Жилой дом имеет следующие показатели:

Показатели	Единица измерения	По проекту	Фактически
Общая площадь	метр в квадрате (далее–м2)		
Число этажей	этаж		
Общий строительный объем	метр в кубе (далее–м3)		

В том числе подземной части		м3			
Площадь встроенных, встроенно- пристроенных и пристроенных помещений		м2			
Показатели	По проекту	Фактически			
	число квартир	площадь квартир, м2	число квартир	площадь квартир, м2	
		общая	жилая	общая	жилая
Всего квартир, в том числе: однокомнатных двухкомнатных трехкомнатных четырехкомнатных и более					

5. Технологические и архитектурно-строительные решения по объекту характеризуются следующими данными:

1) Возведение насыпи с отметки 143,5 по 144,5 с устройством грейдирования, планировки, рыхления, увлажнения и укатки тело дамбы глиной плотностью ρd=1,67 г/см3 при влажности W=16,04%, Кф=0,00007м/сут.; Демонтаж, монтаж золошлакопровода и опор лежневых для золошлакопроводов; крепление откосов дамбы.

(краткие технические характеристики по особенностям его размещения, по основным материалам и конструкциям, инженерному и технологическому оборудованию)

6. На объекте установлено предусмотренное проектом оборудование в количестве согласно актам о его приемке после индивидуального испытания и комплексного опробования;

7. Мероприятия по охране труда, обеспечению взрывобезопасности, пожаробезопасности, охране окружающей природной среды и антисейсмические мероприятия, предусмотренные проектом, выполнены;

8. Строительно-монтажные работы осуществлены в сроки:

начало работ – июль 2024 г.;

(месяц, год)

окончание работ - декабрь 2024 г.;

(месяц, год)

при продолжительности строительства, месяц:

по норме или по проекту организации строительства, месяц: 13;

фактически, месяц: 5;

9. Примененные строительные материалы, конструкции, оборудование и изделия соответствуют требованиям проекта и государственных нормативов;

9-1. Доля местного содержания предусмотрена в проектно-сметной документации 100% и фактически применено __ % (на объектах, финансируемых за счет государственных инвестиций и средств квазигосударственного сектора); объект не квазигосударственного сектора

10. Исполнительная геодезическая съемка фактического положения подземных инженерных сетей и/или зданий (сооружений) выполнена (обязательное приложение к декларации о соответствии);

10-1. Исполнительная техническая документация имеется в полном объеме, в том числе в электронном модуле;

11. Наращивание ограждающих дамб секции №3 золоотвала №2 обеспечивает нормальную эксплуатацию объекта, что подтверждается поставщиками услуг по инженерному и коммунальному обеспечению.

Поставщики услуг по инженерному и коммунальному обеспечению:

Генеральный директор АО "СЕВКАЗЭНЕРГО" **А.А. Казановский**

наименование организации, фамилия, имя, отчество(при наличии), подпись руководителя, дата Место печати(при наличии)

12. Шумоизоляция здания соответствует проекту и подтверждается экспертным заключением, выдаваемым аккредитованными испытательными лабораториями по результатам проведенных лабораторных замеров (экспертное заключение прилагается); не требуется

13. Обеспечен доступ для маломобильных групп населения, что подтверждается органами социальной защиты населения не требуется

Подрядчик (генеральный подрядчик) считает объект:
"Наращивание ограждающих дамб секции №3 золоотвала №2 АО "СЕВКАЗЭНЕРГО" (II очередь)"

(наименование объекта (комплекса)

готовым к приемке в эксплуатацию, наименование объекта (комплекса) гарантирует качество выполненных строительно-монтажных и специальных работ, и принимает на себя обязательство устранять дефекты, возникшие по его вине при строительстве объекта согласно гарантийного срока в соответствии с законодательством Республики Казахстан.

Подрядчик (генеральный подрядчик)
Директор
ТОО «СК Тұмар Құрылыс» **Тажибаев С.Е.**

(фамилия, имя, отчество (при наличии) руководителя, подпись, дата)

М.П. (при наличии)

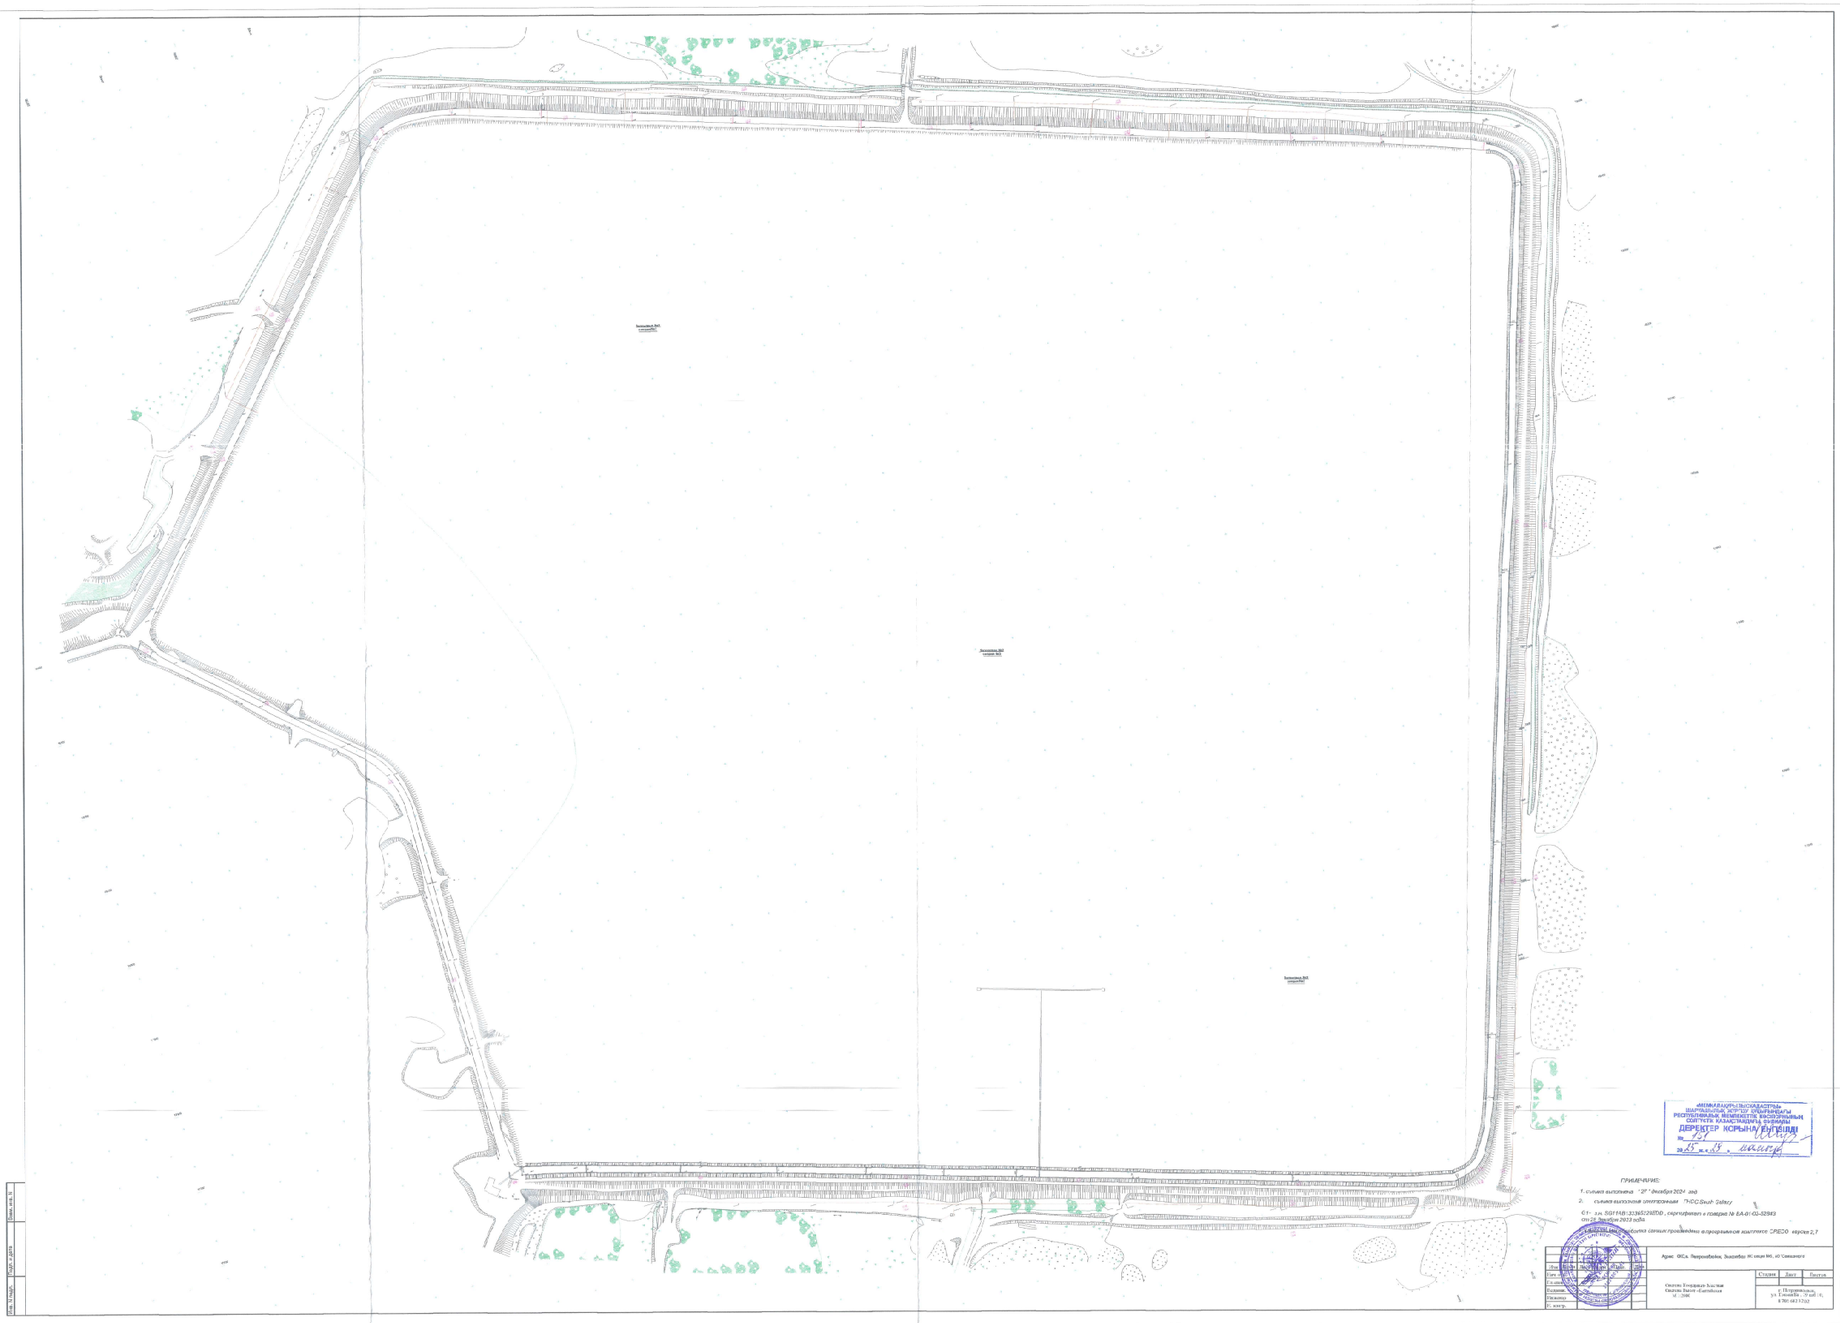

ДИРЕКТОР ҚОРЫНА ҚҰРЫЛҒАН
№ 24
«25» 12 2024 ж.

ПРИМЕЧАНИЕ:

1. съемка выполнена "25" декабря 2024 год
2. съемка выполнена спутниковым TriCC.Geo/ Zaitcev

С1: т.н. SG1FAB1213652ABDB, сертификат о поверке № EA.01-02-32843 от 29 Декабря 2023 года

Система координат принята согласно проектному задания в программном комплексе CREDO версия 2.7

Изм.	Кол.уч.	Лист	№док.	Подп.	Дата
Разраб.					
Гл.спец.					
Руковод.					
Н.контр.					


Система Государственная Система координат 1985 г.

Стадия	Лист	Листов

г. Петропавловск ул. Елизарова, 19 каб. 11, 8 701 681 1722