Приложение 3
к приказу Министра
по инвестициям и развитию
Республики Казахстан
от 24 апреля 2017 года
№235

Декларация о соответствии

«27» 12 2021 г.

Подрядчик (генеральный подрядчик): ТОО «SCS Инжиниринг», г. Шымкент, Абайский район, улица Н.Байтиленова, д. 35, кв. 86.

наименование организации, юридический адрес

в лице директора Рашева Асылкана Абеновича.

фамилия, имя, отчество/при наличии/ руководителя организации

по объекту: «Капитальный ремонт здания пришкольного интерната государственного учреждения "Карабалыкская средняя школа № 1 имени Максима Горького отдела образования акимата Карабалыкского района».

наименование и местонахождение объекта

заказчиком которого является ГУ «Отдел образования Карабалыкского района Управления образования акимата Костанайской области» в лице руководителя Сапановой Д.С.

наименование организации, фамилия, имя, отчество/при наличии/ руководителя

удостоверяет, что:

1. Строительно–монтажные работы на объекте выполнены в соответствии с утвержденным проектом (проектно-сметной документацией), государственными нормативами в сфере архитектурной, градостроительной и строительной деятельности.
2. Субподрядные организации: -
3. Проект (проектно-сметная документация) разработана: ТОО « Стройцентр плюс».

наименование проектной организации, номер проекта

утверждена ГУ «Отдел образования Карабалыкского района Управления образования акимата Костанайской области», приказ № 292 от 30.12.2020.

наименование организации, утвердившей (переутвердившей) проект и дата утверждения

4. Объект (комплекс) имеет следующие основные технико-экономические показатели (мощность, производительность, производственная площадь, протяженность, вместимость, объем, провозная способность, число рабочих мест и тому подобное, заполняется во всех объектах (кроме жилых домов) в единицах измерения соответственно целевой продукции или основным видам услуг)

Мощность, производительность и так далее	Единица измерения	По проекту		Фактически	
		общая (с учетом ранее принятых)	в том числе пускового комплекса или очереди	общая (с учетом ранее принятых)	в том числе пускового комплекса или очереди
Площадь участка	м²	-	–	-	–
Площадь застройки	м²	860,6	–	860,6	–

имеет следующие показатели:

Показатели	Единица измерения	По проекту	Фактически
Общая площадь здания	м²	1342	1342
Число этажей	этаж	2	2
Общий строительный объем	м³	5938.0	5938.0
В том числе подземной части	м³	–	–
Площадь встроенных, встроенно-пристроенных и пристроенных помещений	м²	–	–

Мощность (вместимость, пропускная способность)	чел. кВт	81	81

5.Технологические и архитектурно-строительные решения по объекту характеризуются следующими данными:

Проектом предусмотрена замена кровли с покрытием из металлочерепицы, облицовка здания металлосайдингом. Внутренняя отделка стен сплошное выравнивание с последующей окраской, так же потолки, кроме этого в некоторых помещениях облицовку потолка выполнить из подвесного потолка типа Армстронг. Покрытие полов в коридорах первого этажа – керамогранит, в остальных помещениях из линолеума. Окна из ПВХ профилей, двери внутренние деревянные. Также предусмотрены мероприятия для малогабаритных слоев населения. Замена всех коммуникаций.

краткие технические характеристики по особенностям его размещения, по основным материалам и конструкциям, инженерному и технологическому оборудованию

6. На объекте установлено предусмотренное проектом оборудование в количестве согласно актам о его приемке после индивидуального испытания и комплексного опробования.

7. Мероприятия по охране труда, обеспечению взрывоопасности, пожаробезопасности, охране окружающей природной среды и антисейсмические мероприятия, предусмотренные проектом выполнены.

8. Строительно-монтажные работы осуществлены в сроки:

начало работ июнь 2021 г.

месяц, год

окончание работ декабрь 2021г.

месяц, год

при продолжительности строительства, месяц:

по норме или по проекту организации строительства, месяц: 2 мес.

фактически, месяц: 6 мес.

9. Примененные строительные материалы, конструкции, оборудование и изделия соответствуют требованиям проекта и государственных нормативов.

10. Исполнительная геодезическая съемка фактического положения подземных инженерных сетей и/или зданий и (сооружений) выполнена (обязательное приложение к декларации о соответствии)

11. Наружные инженерные коммуникации (холодное и горячее водоснабжение, канализация, теплоснабжение, газоснабжение, электроснабжение и связь) обеспечивают нормальную эксплуатацию объекта, что подтверждается поставщиками услуг по коммунальному и инженерному обеспечению.

Поставщики услуг по инженерному и коммунальному обеспечению:

ГО Начальника Карабалыкского РЭС Сулейменов М.К.

Гл. инженер ГКП „жылу" Якупов Т.З.

наименование организации, фамилия, имя, отчество (при наличии) руководителя, подпись, дата, место печати

12. Шумоизоляция здания соответствует проекту и подтверждается экспертным заключением выдаваемым государственной организацией осуществляющей санитарно-эпидемиологическую экспертизу по результатам лабораторных замеров проведенных аккредитованными испытательными лабораториями (центрами), (экспертное заключение прилагается).

13. Обеспечен доступ для маломобильных групп населения. Руководителю ГУ. Отдел занятости и социальных программ акимата Карабалыкского района Ковеленко С.И.

Подрядчик (генеральный подрядчик) считает объект: *«Капитальный ремонт здания пришкольного интерната государственного учреждения "Карабалыкская средняя школа № 1 имени Максима Горького отдела образования акимата Карабалыкского района»* готовым к приемке в эксплуатацию, гарантирует качество выполненных строительно-монтажных и специальных работ и принимает на себя обязательство устранять дефекты, возникшие по его вине при строительстве объекта согласно гарантийного срока в соответствии с законодательством Республики Казахстан.

Подрядчик (генеральный подрядчик)

Директор ТОО «SCS Инжиниринг» Рашева А.А.

фамилия, имя, отчество/при наличии/руководителя организации, подпись, дата

место печати

(при наличии)

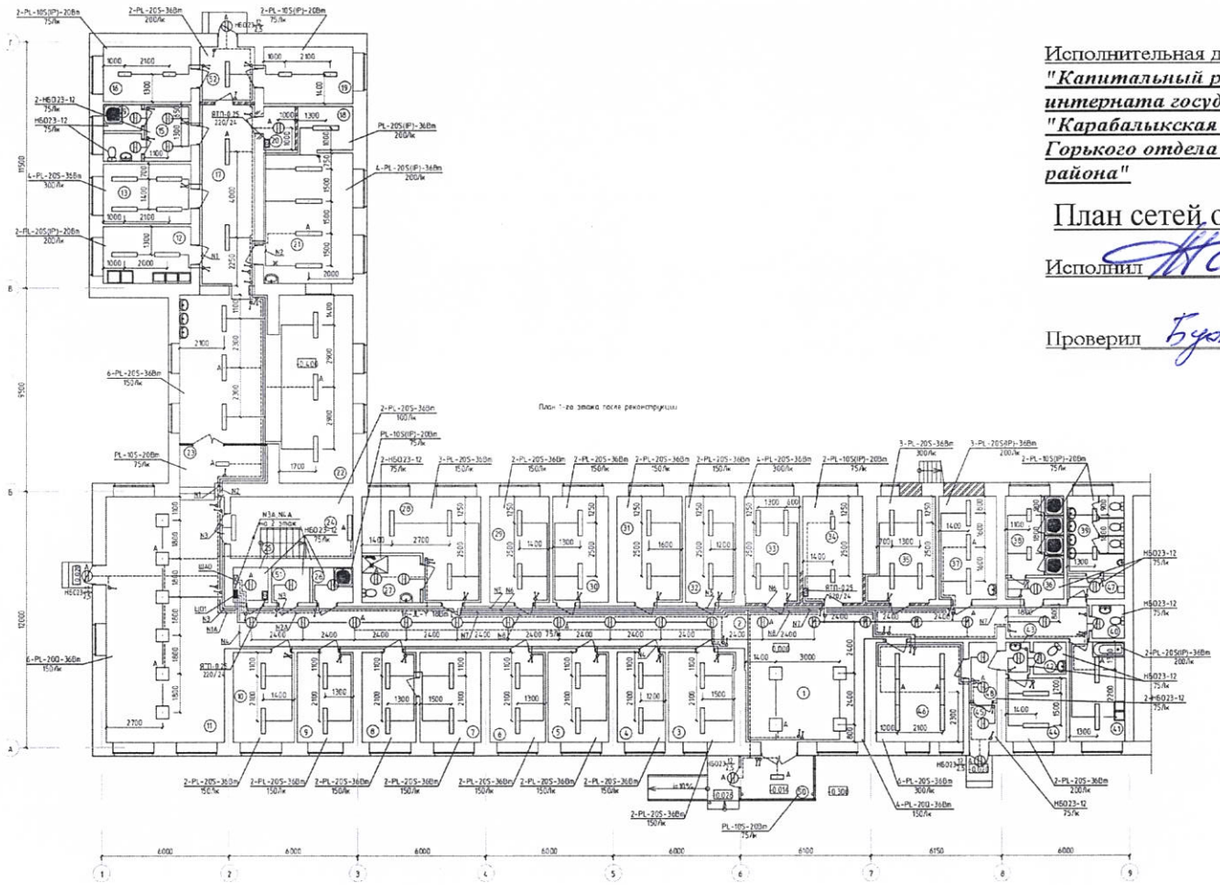

Исполнительная документация по объекту:
"Капитальный ремонт здания пришкольного интерната государственного учреждения "Карабалыкская средняя школа № 1 имени Максима Горького отдела образования акимата Карабалыкского района"

План сетей освещения 1 Этаж

Исполнил _____

Проверил Бухмахов Б.Р.

Исполнительная документация по объекту:

"Капитальный ремонт здания пришкольного интерната государственного учреждения "Карабалыкская средняя школа № 1 имени Максима Горького отдела образования акимата Карабалыкского района"

План сетей освещения 2 этажа

Исполнил Толпаков М.А.

Проверил Бурлаков Б.Р.

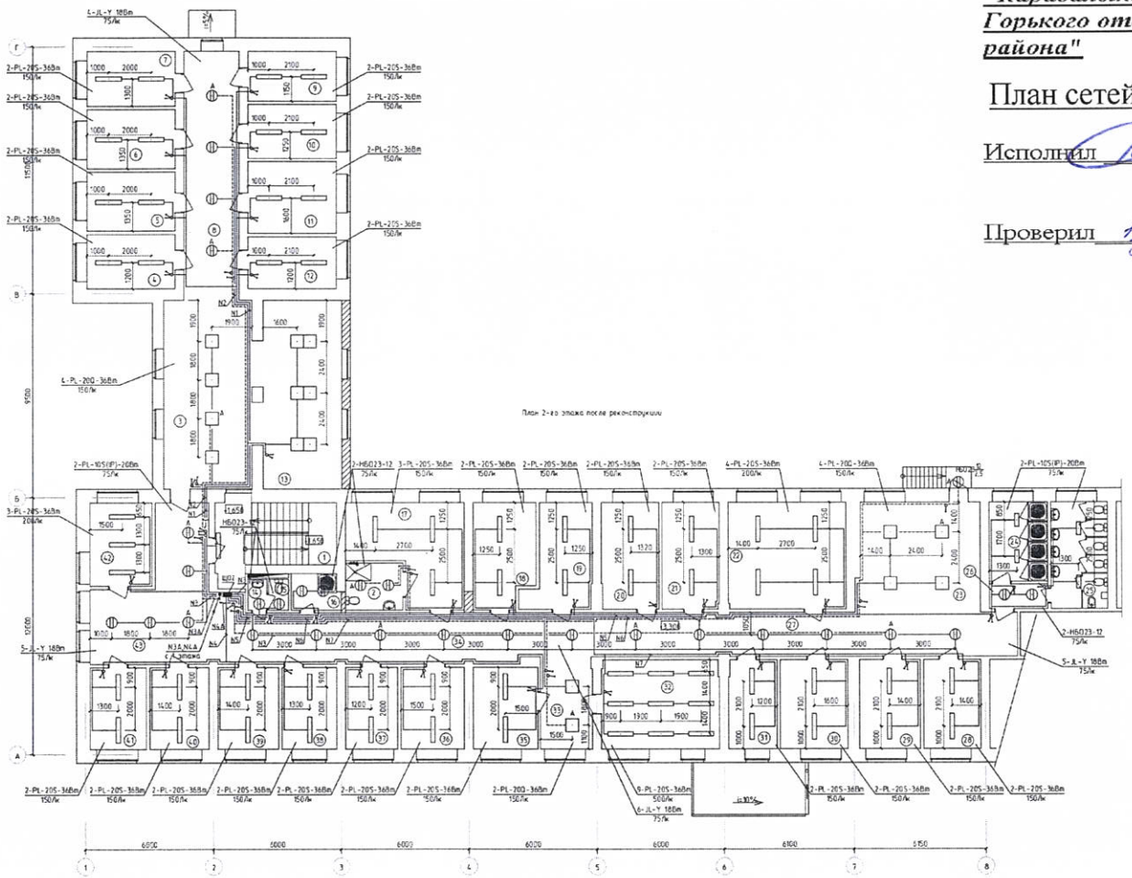

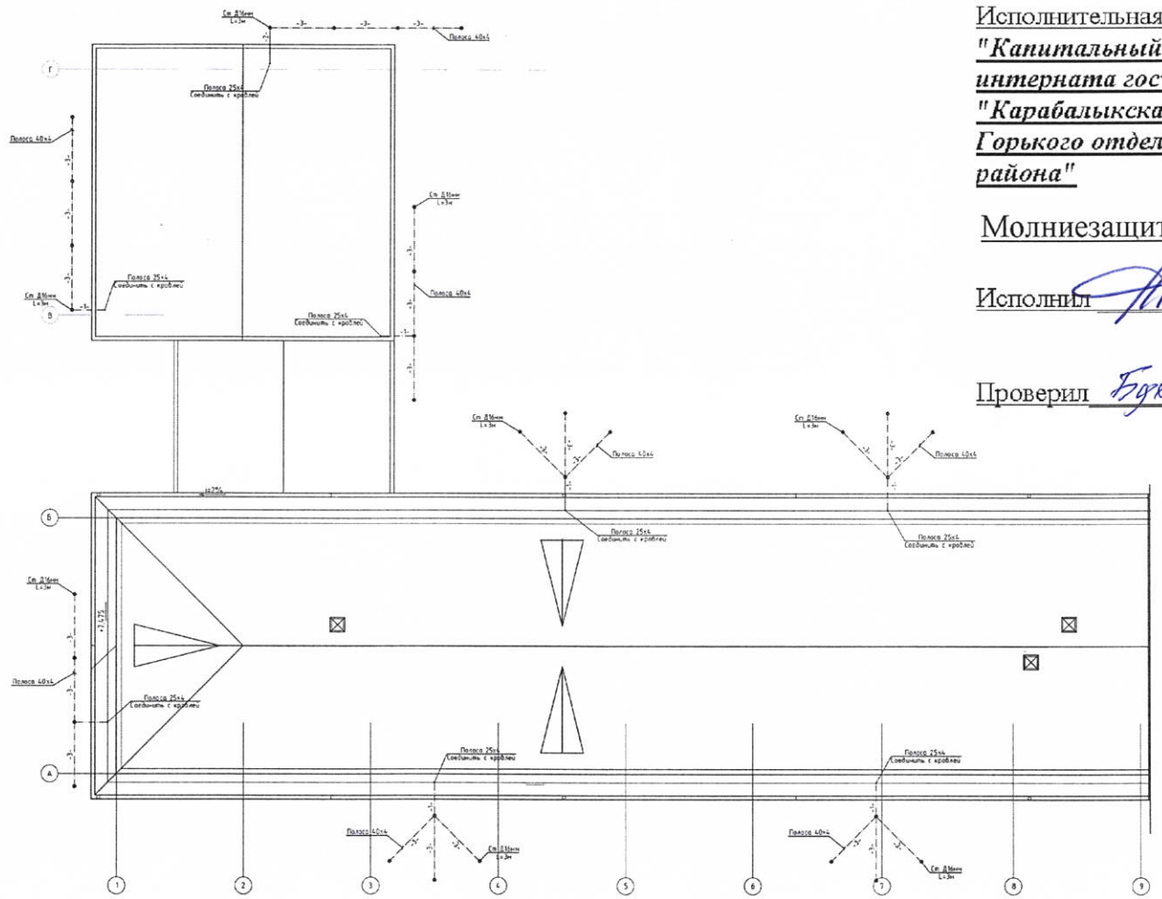

Исполнительная документация по объекту:
"Капитальный ремонт здания пришкольного интерната государственного учреждения "Карабалыкская средняя школа № 1 имени Максима Горького отдела образования акимата Карабалыкского района"

Молниезащита

Исполнил _____

Проверил Бексеков Б.Р. _____

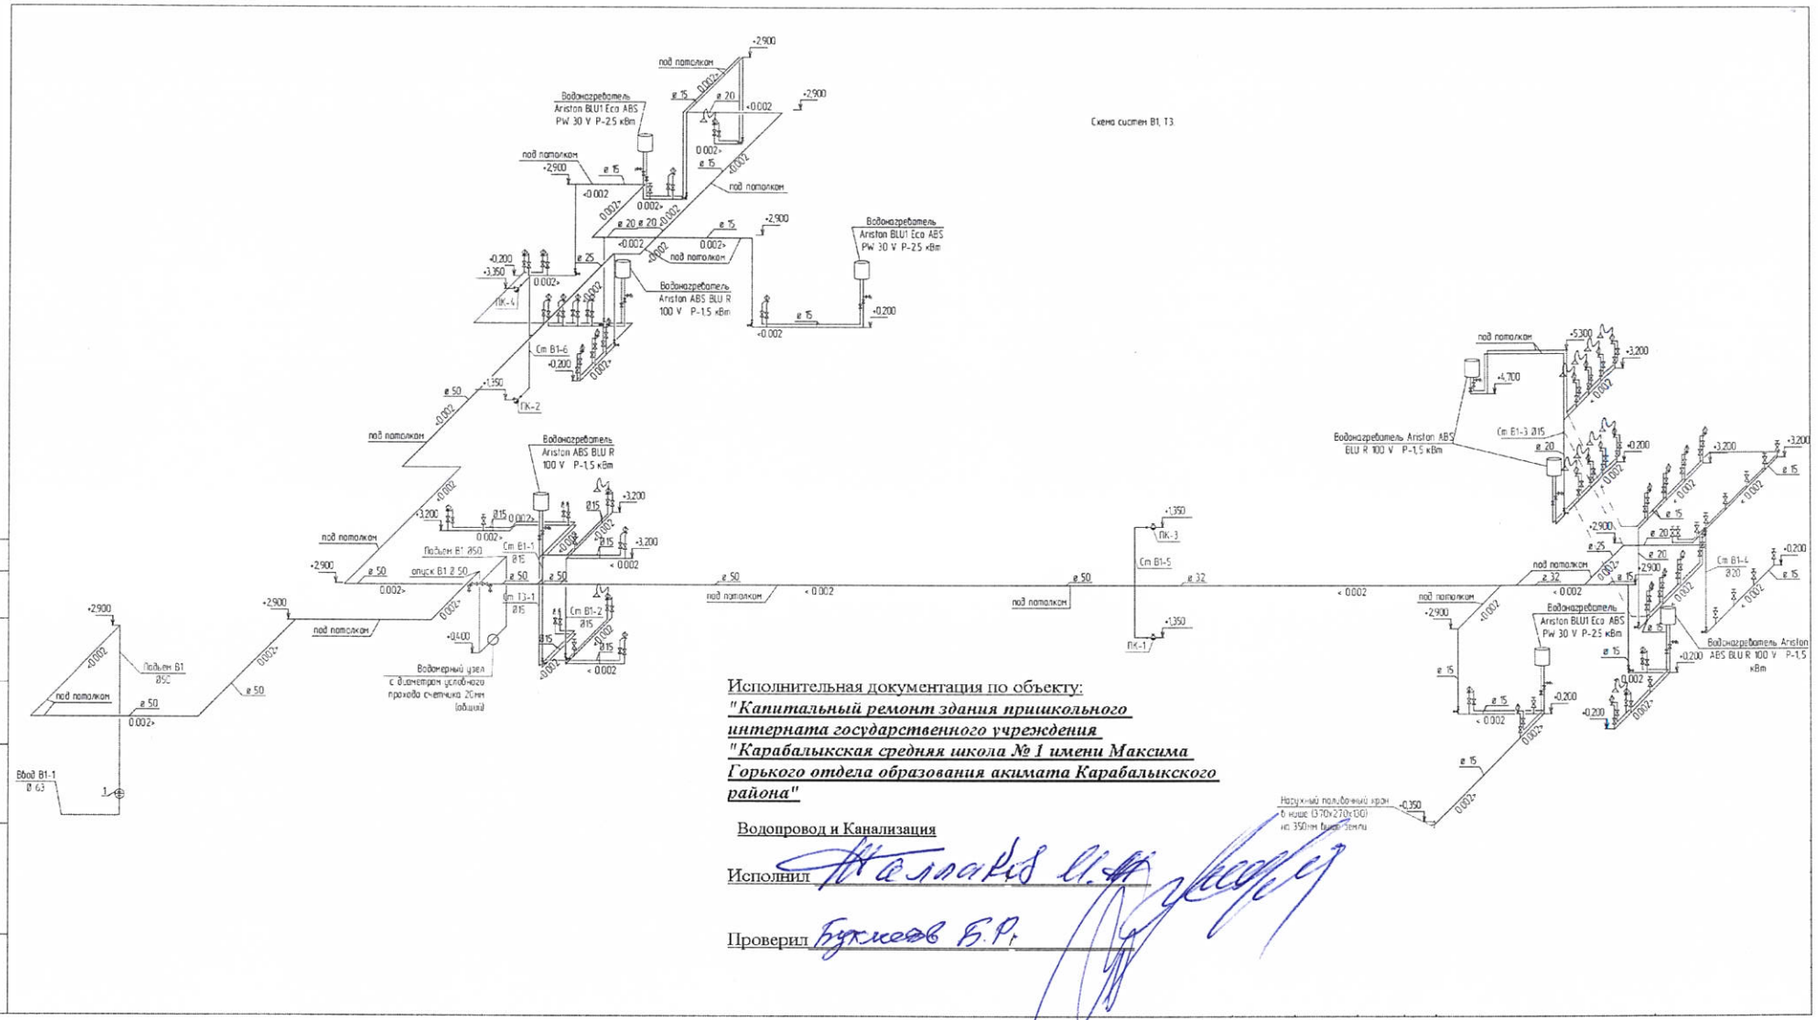

Исполнительная документация по объекту:
"Капитальный ремонт здания пришкольного интерната государственного учреждения "Карабалыкская средняя школа № 1 имени Максима Горького отдела образования акимата Карабалыкского района"

Водопровод и Канализация

Исполнил Жаллаев А.А.

Проверил Бухмеев Б.Р.

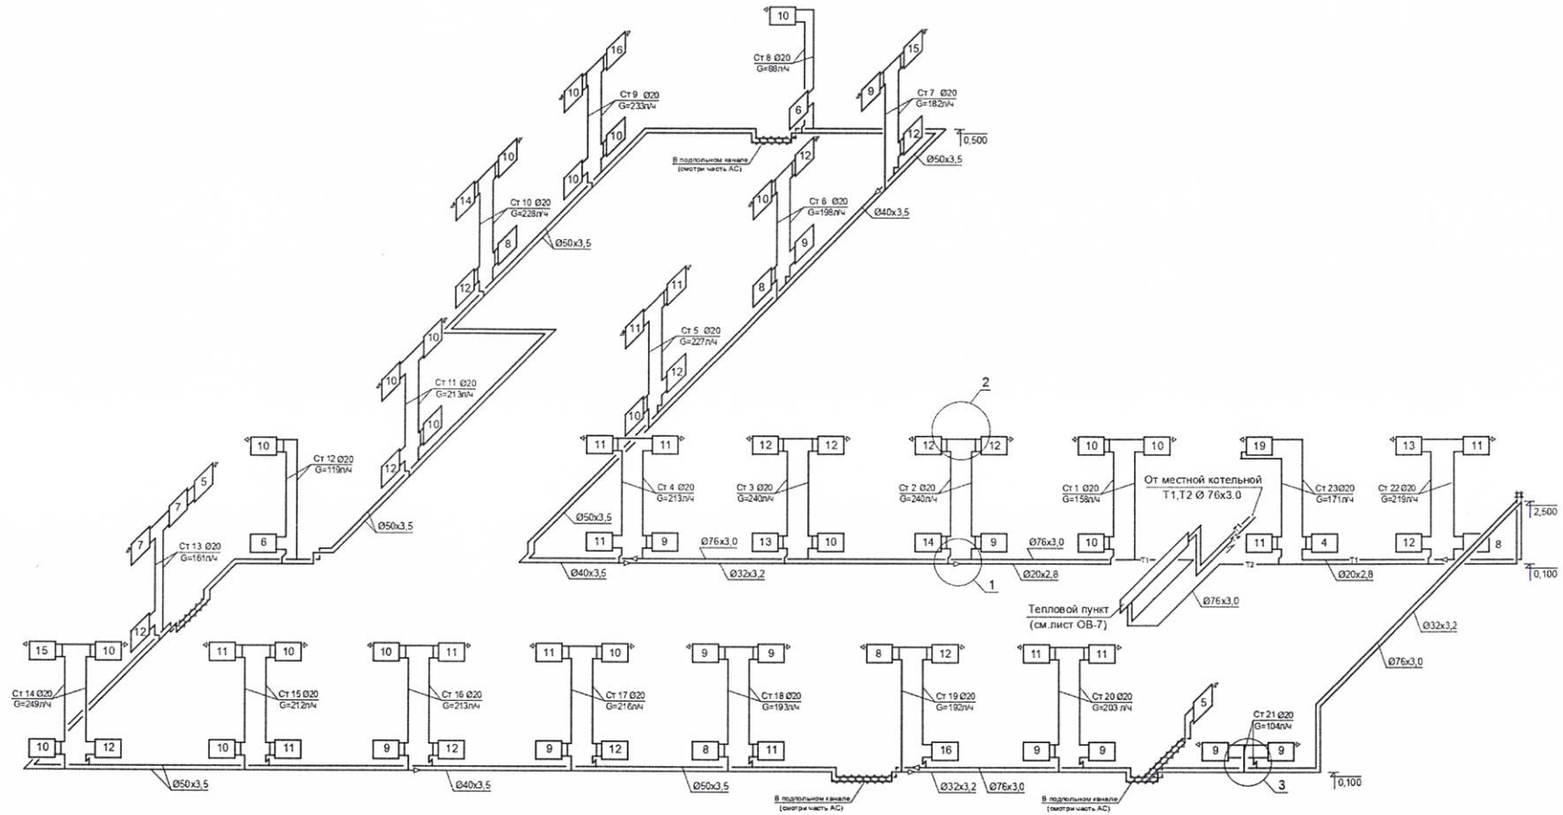

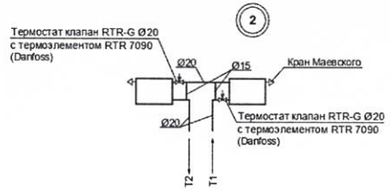

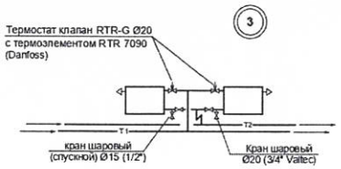

Исполнительная документация по объекту:
"Капитальный ремонт здания пришкольного интерната государственного учреждения "Карабалыкская средняя школа № 1 имени Максима Горького отдела образования акимата Карабалыкского района"

Отопление

Исполнил Жаллаев Ж.

Проверил Бухжаров Б.А.

Взам.инв.№ | Подп. и дата | Инв.№ подл.