Приложение 3
к приказу Министра
по инвестициям и развитию
Республики Казахстан
от 24 апреля 2017 года № 235
форма

Декларация о соответствии

«7» ноября 2024 г.

Подрядчик (генеральный подрядчик) **ТОО «Компания НурайСтрой», Республика Казахстан, Восточно-Казахстанская область, г.Усть-Каменогорск, К.Либкнехта, 38**
(наименование организации, юридический адрес)
в лице **директора Нургалиева Алибека Галиевича**
(фамилия, имя, отчество (при наличии) руководителя организации)
по объекту: **«Реконструкция аварийных участков Пресновского группового водопровода в Северо-Казахстанской области», Северо-Казахстанская область, Есильский район, с. Ильинка, с. Александровка, с. Амангельды, с. Жаркаин**
(наименование, местонахождение объекта)
заказчиком которого является **РГУ «Комитет водного хозяйства Министерства водных ресурсов и ирригации Республики Казахстан», Заместитель председателя Комитета водного хозяйства МВРИ РК – Аубакиров Адильбек Багдатович**
(наименование организации, фамилия, имя. отчество (при наличии) руководителя)
удостоверяет, что:

1. Строительно - монтажные работы на объекте выполнены в соответствии с утвержденным проектом (проектно-сметной документацией), государственными нормативами в сфере архитектурной, градостроительной и строительной деятельности;

2. Субподрядные организации:
ТОО «Азия Строй KZ», ГСЛ №24015421 от 05.04.2024 г.; ТОО «АкНур-Астана 2005» ГСЛ №22007778 от 22.04.2022г.; ТОО «СК ЭкоСтрой Групп» №ГСЛ № 003828 от 11.06.2021г.; ТОО «Jasau NR», ГСЛ №07384 от 17.04.2023г.; ТОО «Amanat Elevate» ГСЛ № 23013296, дата выдачи 09.06.2023 г.; ТОО «ТАЛДЫКОРГАН АСУ» ГСЛ № 23011830, дата выдачи 24.05.2023 г. ;
(наименование организации)

3. Проект (проектно-сметная документация): **ТОО «Проектный институт имени Джанекенова Ж. Р.», шифр 71/22-НВ, Республика Казахстан, Жетысуская область, г.Талдыкорган ул. Конаева 20**
(наименование проектной организации, номер проекта)
утвержден(а) **приказом РГП на ПХВ «Нуринский групповой водопровод» КВР МЭПР РК. Приказ №176-Ѳ от 08.12.2022г.**
(наименование организации утвердившей (переутвердившей) проект и дата утверждения)
4.Объект (комплекс) имеет следующие основные технико-экономические показатели (мощность, производительность, производственная площадь, протяженность, вместимость, объем, пропускная способность, провозная способность, число рабочих мест и тому подобное, заполняется по всем объектам (кроме жилых домов) в единицах измерения соответственно целевой продукции или основным видам услуг

		По проекту		Фактически	
Мощность, производительность и так далее	Единица измерения	общая (с учетом ранее принятых)	в том числе пускового комплекса или очереди	общая (с учетом ранее принятых)	в том числе пускового комплекса или очереди
Расход воды на хозяйственно-питьевой водопровод	м3/сутки	1743	1743	1743	1743

Общая протяженность водопровода(водовод SDR17 д.315мм.), в т.ч.:	м	18 514	18 514	18 483	18 483

5. Технологические и архитектурно-строительные решения по объекту характеризуются следующими данными:

Сети водопровода:

Пресновский групповой водопровод был построен в конце 70-х годов прошлого столетия из стальных труб диаметрами от 700 до 200 мм. Амортизационный срок службы групповых водопроводов из стальных труб, в соответствии с нормами эксплуатации составляет 20 лет. Фактическая продолжительность эксплуатации водоводов намного превысила нормативный срок их службы и находится в неудовлетворительном техническом состоянии. Ежегодно наблюдается тенденция роста подземных повреждений на водоводах, которая не гарантирует подачу чистой питьевой воды населению. В этой связи, был разработан рабочий проект для реконструкции аварийных участков Пресновского группового водопровода на участке от с. Александровка до с. Жаркаин общей протяженностью - 18,5 км.

Согласно проекта произведена укладка полиэтиленовых труб ПЭ д.315мм. SDR17 на трех участках. Участок №1 ПК45+31 – ПК201+32.45, участок №2 ПК266+00 – ПК271+2.97, участок №3 ПК317+15.72 – ПК293+36.61.

На водоводе запроектированы водопроводные колодцы для разделения водовода на ремонтные участки:

- Колодцы Ø1,5м-2,0м. с задвижками, с вантузами, с манометрами
- Колодцы Ø1,5м.-2,0м. с выпусками в мокрые колодцы Ø1,5м.

Общее количество колодцев – 49шт. Из них 42шт. – Ø2,0м., 7шт. – Ø1,5м.

Колодцы запроектировнаы по ТПР 901-09-11.84.

В местах пересечения водовода с существующими грунтовыми и асфальтобетонными дорогами предусмотрено устройство футляров из полиэтиленовых труб д.560х33,2мм.

В колодцах водопровода установлены задвижки д.50мм., д.100мм., д.300мм., манометры общего назначения, воздушные клапаны д.100мм., фильтры д.100мм.

Проектом под трубы предусметрено естесвенное основание.

Для обозначения местоположения подземных труб водоснабжения предусмотрены сигнальные ж/б столбики.

Гидравлические испытания, промывку и хлорирование трубопроводов выполнены в соответствии со СНиП РК 1.03-05-2001 «Охрана труда и техника безопасности в строительстве» и СНиП РК 4.01-02-2009 «Водоснабжение».

(краткие технические характеристики по особенностям его размещения, по основным материалам и конструкциям, инженерному и технологическому оборудованию)

6. На объекте установлено предусмотренное проектом оборудование в количестве согласно актам о его приемке после индивидуального испытания и комплексного опробования;

7. Мероприятия по охране труда, обеспечению взрывобезопасности, пожаробезопасности, охране окружающей природной среды и антисейсмические мероприятия, предусмотренные проектом, выполнены;

8. Строительно-монтажные работы осуществлены в сроки:

начало работ: **август 2023 г.;**
(месяц, год)

окончание работ: **октябрь 2024 г.;**
(месяц, год)

при продолжительности строительства:

по норме или по проекту организации строительства: **6 месяцев**

фактически: **8 месяцев** (перерыв: окт. 2023г. – апрель 2024г. – 7 месяцев, переходящий объект)

9. Примененные строительные материалы, конструкции, оборудование и изделия соответствуют требованиям проекта и государственных нормативов;

9-1. Доля местного содержания предусмотрена в проектно-сметной документации 100% и фактически применено 100% (на объектах финансируемых за счет государственных инвестиций и средств квазигосударственного сектора);

10. Исполнительная геодезическая съемка фактического положения подземных инженерных сетей и/или зданий (сооружений) выполнена (обязательное приложение к декларации о соответствии);

10-1. Исполнительная техническая документация имеется в полном объеме, в том числе в электронном модуле;

11. Наружные инженерные коммуникации (холодное и горячее водоснабжение, канализация, теплоснабжение, газоснабжение, электроснабжение и связь) обеспечивают нормальную эксплуатацию объекта, что подтверждается поставщиками услуг по инженерному и коммунальному обеспечению.

Поставщики услуг по инженерному и коммунальному обеспечению:
Представитель
Филиал «Есиль Су» РГП «Казводхоз» 07.11.2024г.
(наименование организации, фамилия, имя. отчество (при наличии), подпись руководителя, дата)

Представитель
КГУ «Аппарат акима Ильинского сельского округа акимата Есильского района Северо-Казахстанской области» Майнагул Ш.Н. 07.11.2024г.
(наименование организации, фамилия, имя. отчество (при наличии), подпись руководителя, дата)

Представитель
Филиал «Кокшетаутранстелеком» Досмагамбетов 07.11.2024г.
(наименование организации, фамилия, имя. отчество (при наличии), подпись руководителя, дата.)

12. Шумоизоляция здания соответствует проекту и подтверждается экспертным заключением выдаваемым государственной организацией осуществляющей санитарно-эпидемиологическую экспертизу по результатам лабораторных замеров проведенных аккредитованными испытательными лабораториями (центрами) (экспертное заключение прилагается);
13. Обеспечен доступ для маломобильных групп населения, что подтверждается органами социальной защиты населения **(не требуется)**_____;
фамилия, имя, отчество (при наличии), подпись руководителя, дата Место печати (при наличии)

Подрядчик (генеральный подрядчик) считает объект: **«Реконструкция аварийных участков Пресновского группового водопровода в Северо-Казахстанской области»**
готовым к приемке в эксплуатацию,
(наименование объекта (комплекса)
гарантирует качество выполненных строительно-монтажных и специальных работ, и принимает на себя обязательство устранять дефекты, возникшие по его вине при строительстве объекта согласно гарантийного срока в соответствии с законодательством Республики Казахстан.

Подрядчик (генеральный подрядчик):
Директор ТОО «Компания Нурайстрой» Мургалиев Алибек Галиевич

« 7 » ноября 2024г.
(фамилия, имя, отчество (при наличии), руководителя, подпись, дата)

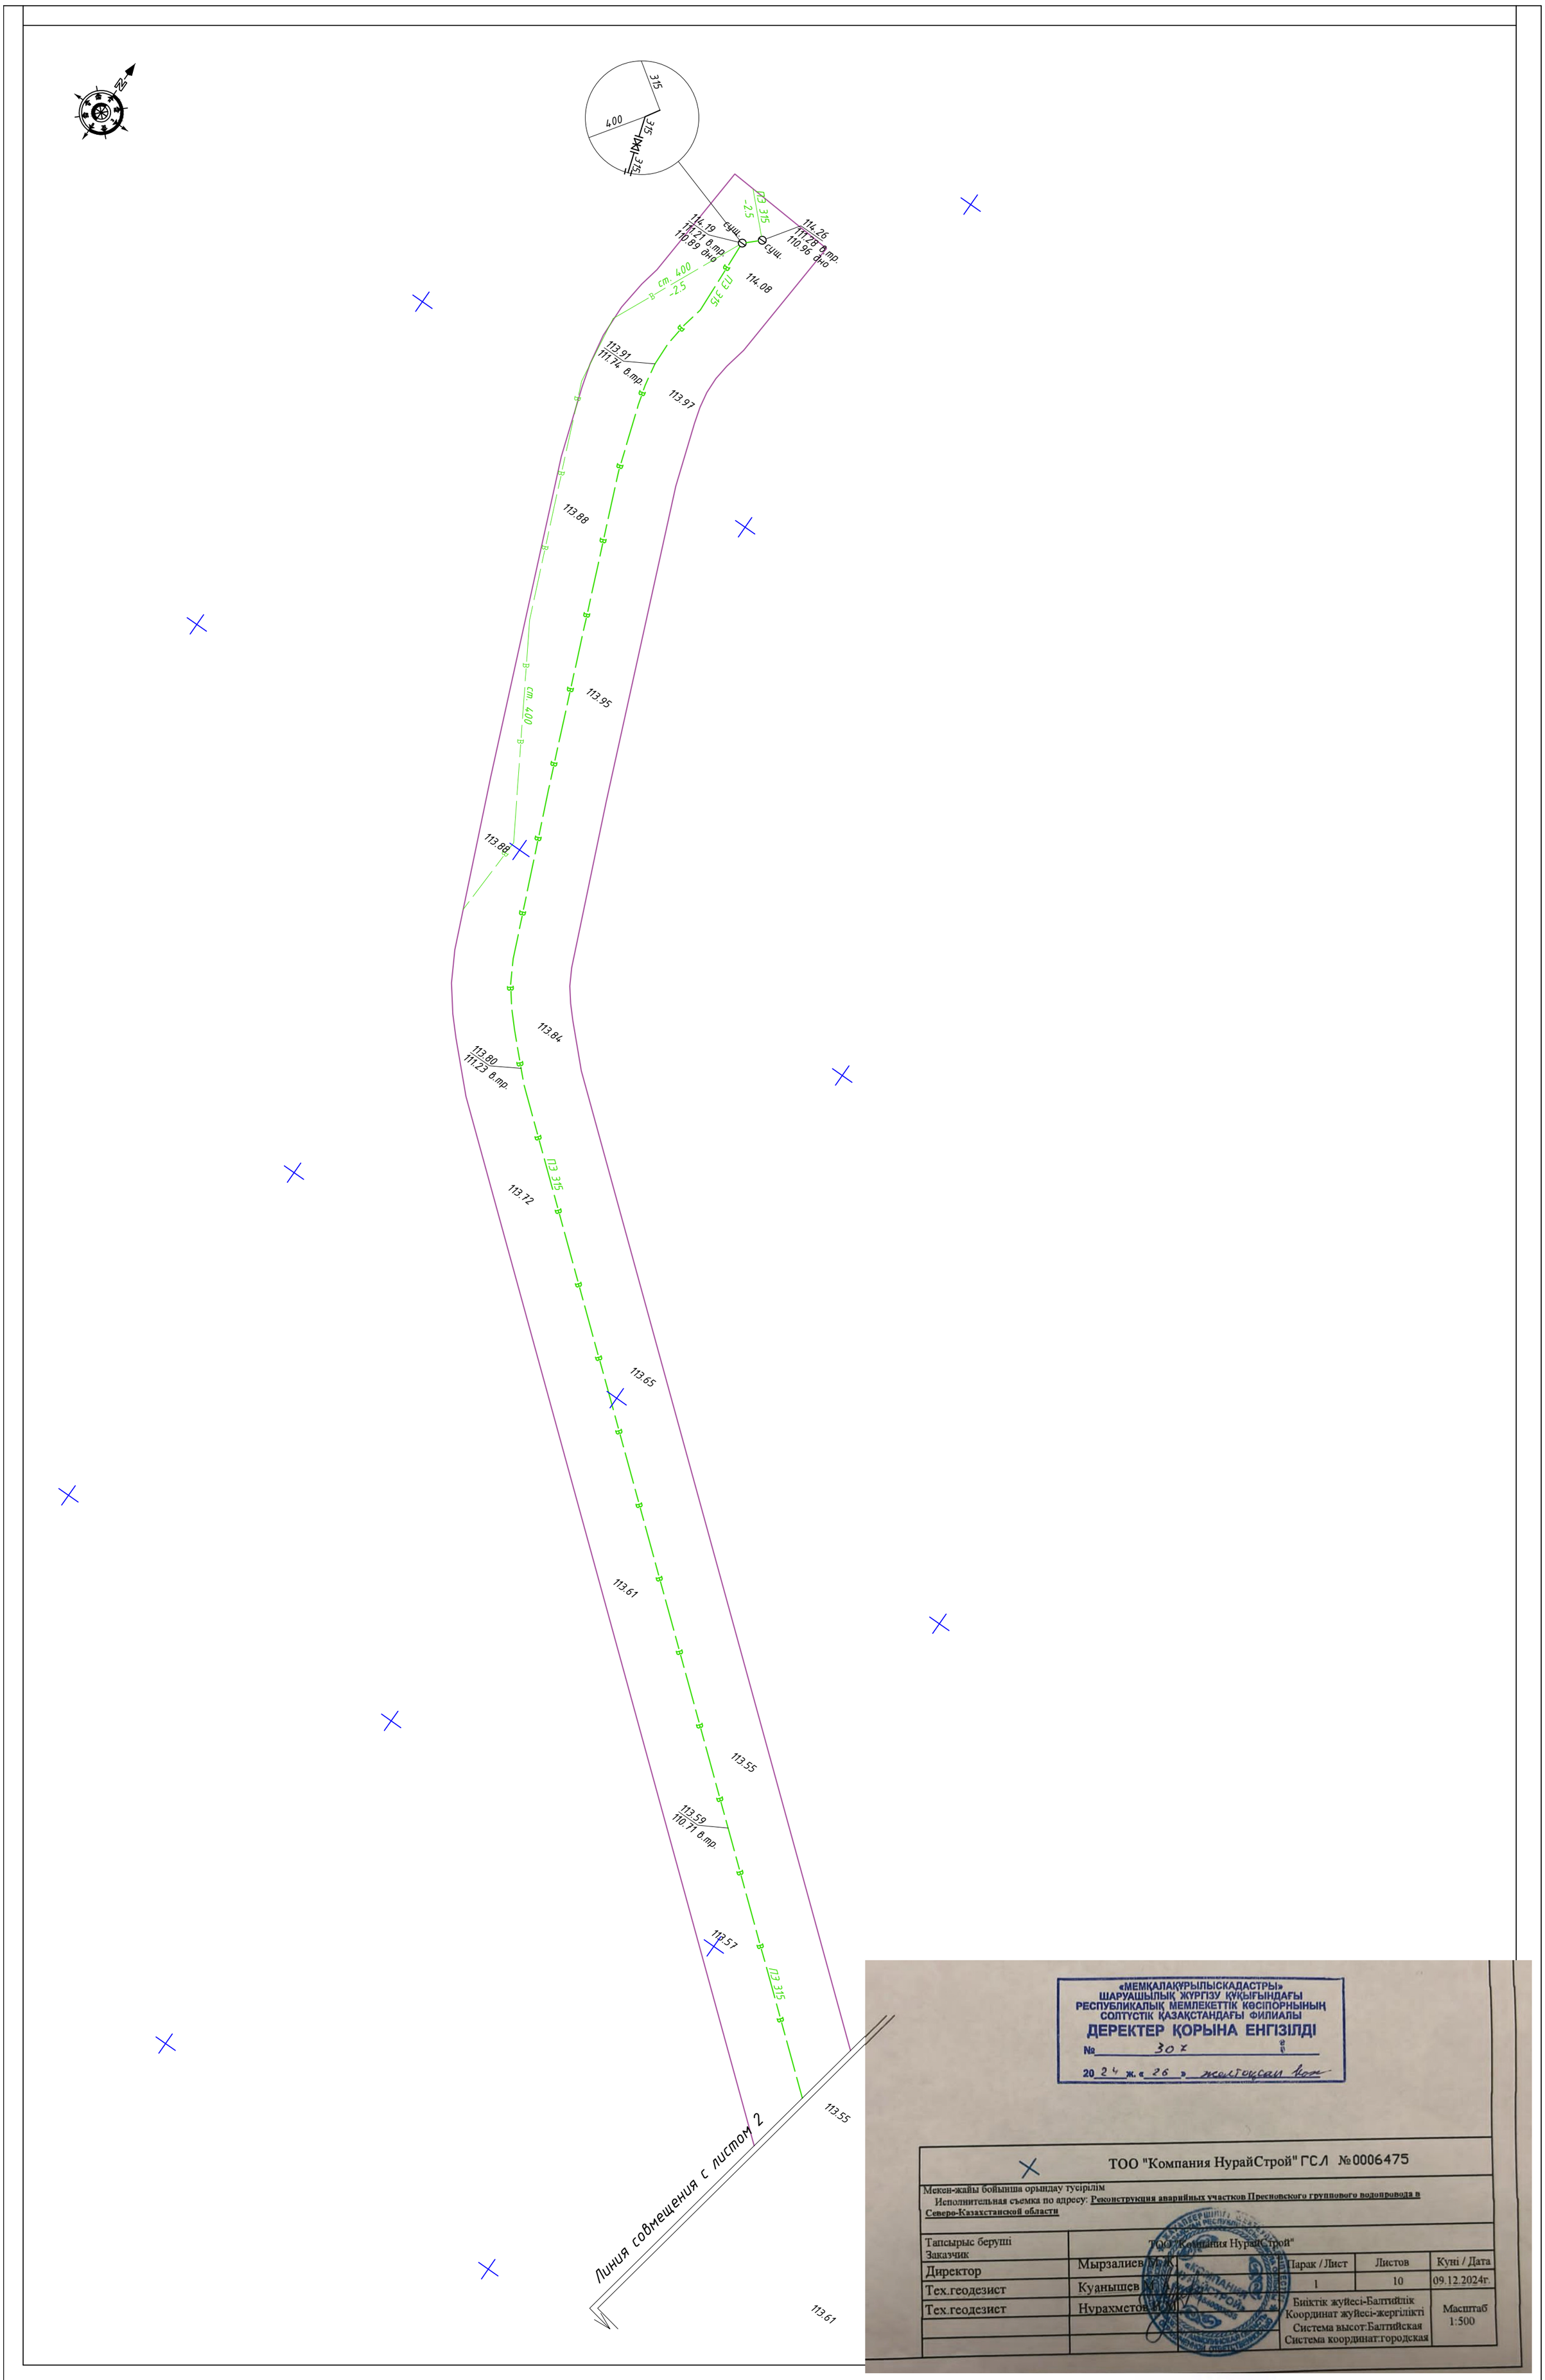

«МЕМҚАЛАҚҰРЫЛЫСКАДАСТРЫ»
ШАРУАШЫЛЫҚ ЖҮРГІЗУ ҚҰҚЫҒЫНДАҒЫ
РЕСПУБЛИКАЛЫҚ МЕМЛЕКЕТТІК КӘСІПОРНЫНЫҢ
СОЛТҮСТІК ҚАЗАҚСТАНДАҒЫ ФИЛИАЛЫ
ДЕРЕКТЕР ҚОРЫНА ЕНГІЗІЛДІ
№ 30 г
20 24 ж. « 26 » желтоқсан

ТОО "Компания НурайСтрой" ГСЛ №0006475

Мекен-жайы бойынша орындау түсірілім
Исполнительная съемка по адресу: Реконструкция аварийных участков Пресновского группового водопровода в Северо-Казахстанской области

Тапсырыс беруші Заказчик	ТОО "Компания НурайСтрой"			
Директор	Мырзалиев М.Ж.	Парак / Лист	Листов	Күні / Дата
Тех.геодезист	Куанышев М.А.	1	10	09.12.2024г.
Тех.геодезист	Нурахметов Е.М.	Биіктік жүйесі-Балтийлік Координат жүйесі-жергілікті Система высот:Балтийская Система координат:городская		Масштаб 1:500

лист	листов
2	10
масштаб 1:500 в 1 см. - 5 м.	

Линия совмещения с листом 2

лист	листов
3	10
масштаб 1:500 в 1 см. - 5 м.	

лист	листов
4	10

масштаб 1:500
в 1 см. - 5 м.

лист	листов
5	10

масштаб 1:500
в 1 см. - 5 м.

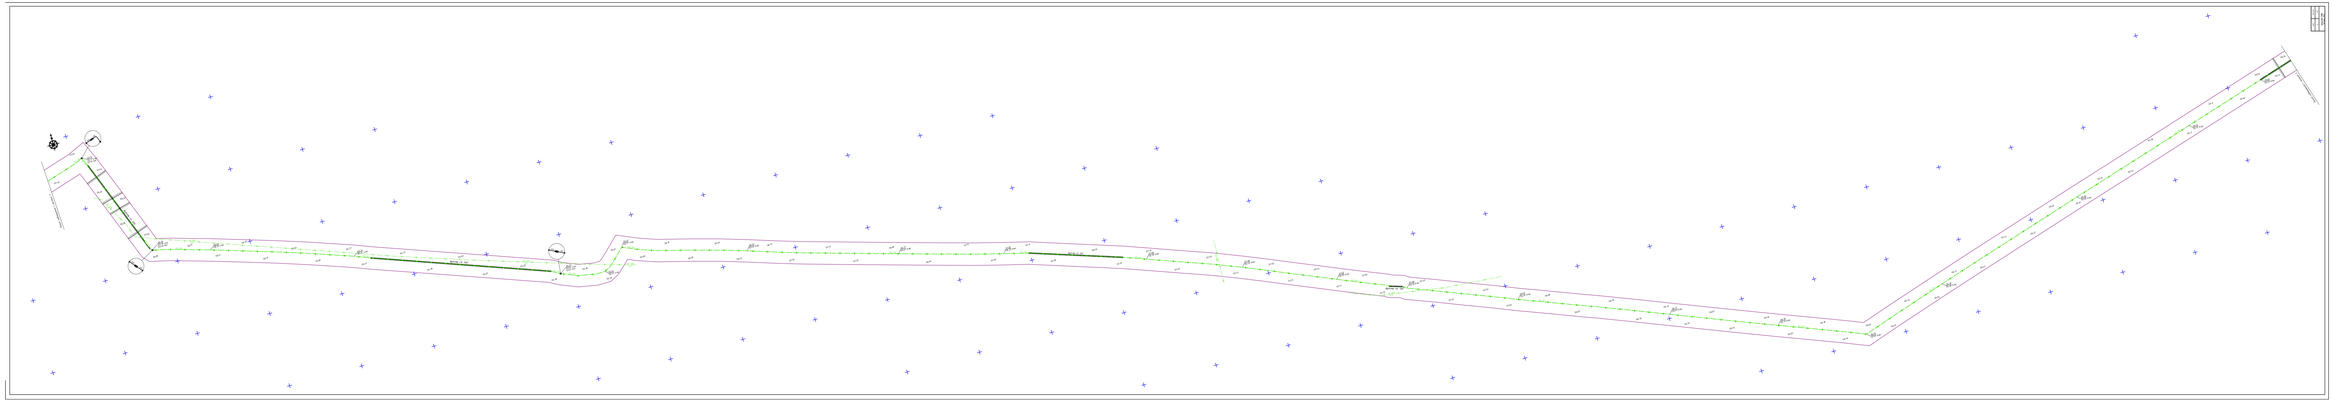

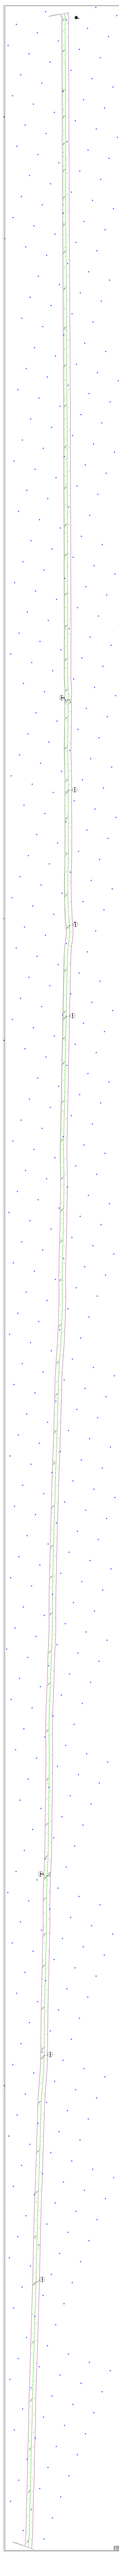
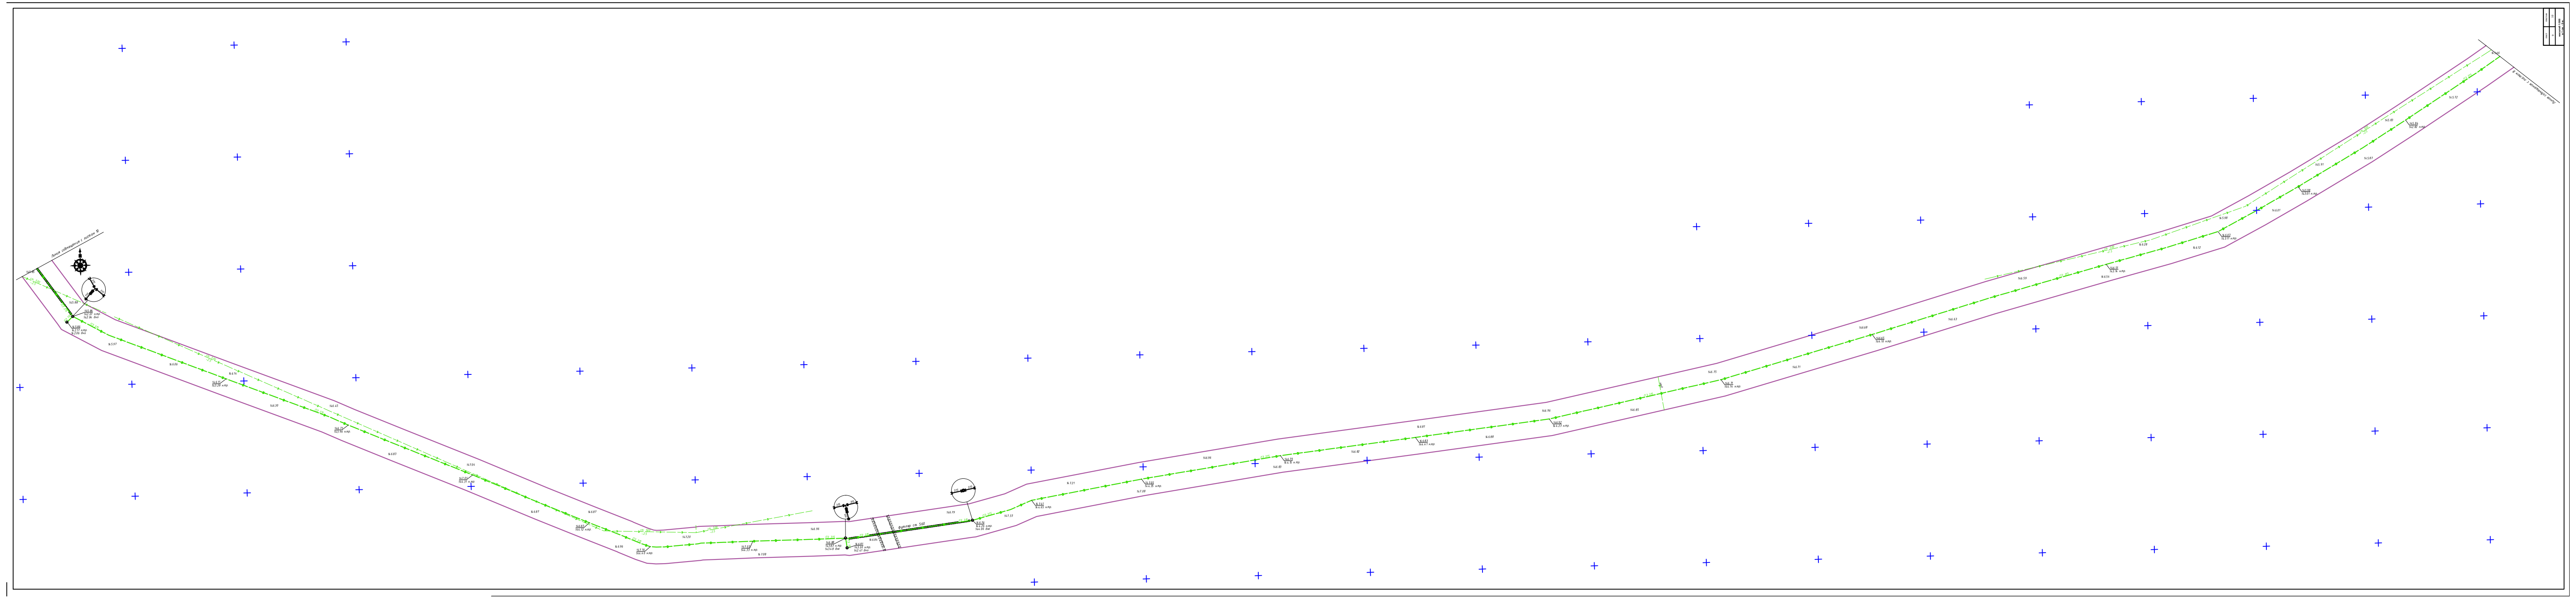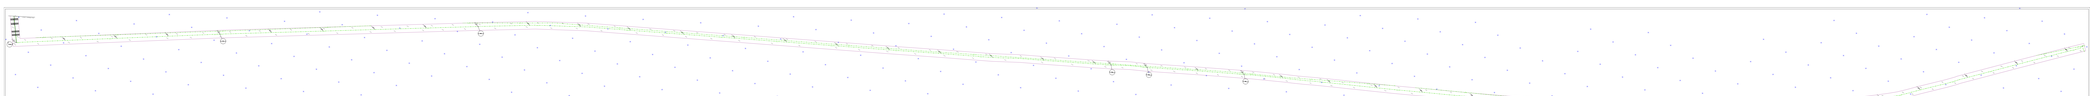
