Форма
в редакции приказа
Министра индустрии и
инфраструктурного
развития Республики
Казахстан
от 8 февраля 2021 года
№ 53

Утвержден
приказом Министра
по инвестициям и развитию
Республики Казахстан
от 24 апреля 2017 года
№ 234

Акт приемки объекта в эксплуатацию

«18» апреля 2025 г.

Заказчик ГУ «Отдел строительство акимата города Экибастуза», 141200, Павлодарская область, г.Экибастуз, Шарипов Ринат Жасуланович БИН 010740002914

фамилия, имя, отчество (при его наличии) ИИН, телефон – для физических лиц, наименование организации – для юридических лиц, БИН, телефон, почтовый индекс, область, город, район, населенный пункт, наименование улицы, номер дома/здания (стационарного помещения)

на основании:

Декларации о соответствии (прилагается) от «18» апреля 2025г. ТОО «Промстрой-Энерго», Директор Сиргебаева Шара Бейсембекқызы Республика Казахстан, Алматинская область, г.Алматы, район Алмалинский район Толе би, 302 БИН 031040000364,

дата подписания декларации, наименование подрядной (генподрядной) организации, фамилия, имя, отчество (при его наличии) руководителя, юридический адрес, БИН, телефон

Заключения о качестве строительно-монтажных работ (прилагается) от «18» апреля 2025 года, ТОО «Нурәлем-Құрылыс», Директор Республика Казахстан, г.Астана, район Сарыарка, ул.Жургенова 18/2, эксперт Куспеков Марат Каиржанович. Аттестат эксперта KZ96VJE00022428 от 28.04.2018г., KZ55VJE00038201 от 25.05.2018 г., Бралин Марат Джантемирович, Аттестат эксперта KZ71VJE00036555 от 05.04.2018г. БИН061240011957

дата заключения, наименование организации, фамилия, имя, отчество (при его наличии) экспертов технического надзора, № и дата получения аттестатов, БИН, телефон

Заключения о соответствии выполненных работ проекту (прилагается) «18» апреля 2025 года. ТОО «СТРОЙИНДУСТРИЯ», Крепак Вячаслав Петрович БИН 991240015834, ГЛС I005362

дата подписания заключения, наименование организации, фамилия, имя, отчество (при его наличии) экспертов авторского надзора, № и дата получения аттестатов, БИН, телефон

произведя осмотр готовности предъявленного подрядчиком (генеральным подрядчиком) к приемке в эксплуатацию объекта: «Строительство электроснабжения для завода по производству ферросплавов производительностью 60 тысяч тонн в год»

наименование объекта, вид строительства (новое, расширение, реконструкция, техническое перевооружение, модернизация, капитальный ремонт) уровень ответственности, техническая и технологическая сложность объекта по адресу

Павлодарская область, город Экибастуз

(область, район, населенный пункт, микрорайон, квартал, улица, номер дома (корпуса)

проверив комплектность исполнительной технической документации, в том числе посредством электронного модуля исполнительной технической документации «__» _____ 20__ года,

дата ознакомления

подтверждает что:

1. Строительство объекта осуществлено на основании:

1) Строительство объекта осуществлено на основании:

1) Права на землю № 007-160/23 от 02.10.2023г. документ, подтверждающий наступление юридических фактов (юридических составов), на основании которых возникают, изменяются или прекращаются права на земельный участок, в том числе договоры, решения судов, правовые акты исполнительных органов, свидетельство о праве на наследство, передаточный акт или разделительный баланс при реорганизации негосударственных юридических лиц, владеющих земельным участком на праве собственности или выкупивших право временного возмездного землепользования (аренды)

либо решения о реконструкции (перепланировке, переоборудовании) помещений (отдельных частей) существующих зданий от "___"_____20___года

№_____;

наименование органа вынесшего решение

2) талона о приеме уведомления о начале строительно-монтажных работ

Государственное учреждение «Управление государственного архитектурно-строительного контроля Павлодарской области», KZ70REA00417194 от 10.09.2024г

наименование органа принявшего уведомление, дата и № принятия талона

3) проекта (проектно-сметной документации)__ТОО «СТРОЙИНДУСТРИЯ» Строительство электроснабжения для завода по производству ферросплавов производителеностью 60 тысяч тонн в год г.Экибастуз ЧК «Kazferro Limited», 141200, Павлодарская область, г.Экибастуз, №007-160/23 от 02.10.2023г.;

наименование проектной организации, номер проекта

утвержденного (й)_____

_____;
дата и номер проекта, наименование организации утвердившей (переутвердившей) проект и дата утверждения

2. Строительно-монтажные работы осуществлены в сроки:
начало работ _19.12.2024г._____;
месяц, год
окончание работ _19.04.2025г._____;
месяц, год
при продолжительности строительства, месяц:
по норме или по проекту организации строительства, месяц: _____;
фактически, месяц: _____;

3. Объект (комплекс) имеет следующие основные технико-экономические показатели (мощность, производительность, производственная площадь, протяженность, вместимость, объем, пропускная способность, провозная способность, число рабочих мест и тому подобное, заполняется по всем объектам (кроме жилых домов) в единицах измерения соответственно целевой продукции или основным видам услуг):

Мощность, производительность и так далее	Единица измерения	По проекту		Фактически	
		общая (с учетом ранее принятых)	в том числе пускового комплекса или очереди	общая (с учетом ранее принятых)	в том числе пускового комплекса или очереди
КРУН-35кВ	комп.	1	1	1	1
Кабель силовой 35кВ АПвВнг(А)-LS 1х630/95-35	км.	13,14	13,14	13,14	13,14
Кабель силовой 35кВ АПвВнг(А)-1х400/95-35-1,4688 км.,	км.	1,44	1,44	1,44	1,44
Муфта кабельная POLT-42F/1XO-L16 35кВ	шт.	6	6	6	6
Муфта кабельная POLT-42G/1XO-L20A 35кВ-24шт.	шт.	24	24	24	24
Муфта кабельная POLG-42/1х300-400 35кВ	шт.	1	1	1	1
Муфта кабельная POLG-42/1х630 35кВ-	шт.	24	24	24	24

Выпуск продукции (оказания услуг), предусмотренной проектом в объеме, соответствующим нормам освоения проектных мощностей в начальный период_____
_____;
факт начала выпуска продукции с указанием объема

Жилой дом имеет следующие показатели:

Показатели	Единица измерения	По проекту	Фактически
Общая площадь	м²		
Число этажей	этаж		

Общий строительный объем	$м^3$		
В том числе подземной части	$м^3$		
Площадь встроенных, встроенно-пристроенных и пристроенных помещений	$м^2$		

Показатели	По проекту			Фактически		
	число квартир	площадь квартир, $м^2$		число квартир	площадь квартир, $м^2$	
		общая	жилая		общая	жилая
Всего квартир, в том числе: Однокомнатных двухкомнатных трехкомнатных четырехкомнатных и более						

4. Технологические и архитектурно-строительные решения по объекту характеризуются следующими данными: строительство кабельной линии электропередачи 6 кВ протяженностью 1,080 км, в ж/б лотках, кабелем АПвВнг(А) Ls-1х630/95-35 мм2

_____ ;

_____ ;

краткие технические характеристики по особенностям его размещения, по основным материалам и конструкциям, инженерному и технологическому оборудованию

5. На объекте установлено предусмотренное проектом оборудование в количестве _____ согласно актам о его приемке после индивидуального испытания и комплексного опробования;

6. Наружные инженерные коммуникации (холодное и горячее водоснабжение, канализация, теплоснабжение, газоснабжение, электроснабжение и связь) обеспечивают нормальную эксплуатацию объекта (здания, сооружения, помещения) и приняты городскими эксплуатационными организациями;

7. Сметная стоимость по утвержденному проекту (проектной - сметной документации):
всего 788 661,654 тысяч тенге, в том числе строительно-монтажных работ 757 955,044 тысяч тенге, оборудования, инструмента и инвентаря _____ тысяч тенге;

8. Сметная стоимость основных фондов, принимаемых в эксплуатацию 787 476,347 тысяч тенге, в том числе:
стоимость строительно-монтажных работ 742 795,943 тысяч тенге;
стоимость оборудования, инструмента и инвентаря _____ тысяч тенге;

9. Доля местного содержания предусмотрена в проектно-сметной документации _____ % и фактически примерно _____ %

(на объектах, финансируемых за счет государственных инвестиций и средств квазигосударственного сектора);

10. Класс энергоэффективности здания _____;

11. Объект построен в соответствии с утвержденным проектом (проектно-сметной документацией) и требованиями государственных нормативных документов в области архитектуры, градостроительства и строительства.

РЕШИЛ: Строительство электроснабжения для завода по производству ферросплавов производителеностью 60 тысяч тонн в год г.Экибастуз ЧК «Kazferro Limited» принять в эксплуатацию.

наименование объекта (комплекса)

Заказчик Шарипов Р.Ж.

фамилия, имя, отчество (при его наличии), подпись руководителя

Место печати (при наличии)

Технический надзор:

1) аттестованный (-ые) эксперт (-ы)

Куспеков Марат Каиржанович KZ35VJE00037397 от 28.04.2018г., KZ55VJE00038201 от 25.05.2018 г.

(фамилия, имя, отчество (при его наличии) эксперта, специализация аттестата, подпись, дата)

Место печати (при наличии)

2) аккредитованная организация Бейсехан Досхан Қайратұлы

(наименование организации)

имеющей в своем составе аттестованного (-ых) эксперта (-ов), фамилия, имя, отчество (при его наличии) руководителя, подпись, дата

Место печати (при наличии)

Бралин Марат Джантемирович , KZ96VJE00022428 03.02.2017 г., KZ71VJE00036555 от 05.04.2018 г., KZ69VJE00022429 от 03.02.2017 г.

(фамилия, имя, отчество (при его наличии) эксперта, специализация аттестата), подпись, дата

Место печати (при наличии)

Авторский надзор:

1) разработчик проекта

Крепак Вячеслав Петрович инженер по авторскому надзору

(наименование организации, фамилия, имя, отчество (при его наличии) должность), подпись, дата

Место печати (при наличии)

2) организация

(наименование организации, имеющей в своем составе аттестованного (-ых) эксперта (-ов), фамилия, имя, отчество (при его наличии), должность, подпись, дата

Место печати (при наличии)

(фамилия, имя, отчество (при его наличии) эксперта, специализированного аттестата), подпись, дата

3) аттестованный (-ые) эксперт (-ы)

(фамилия, имя, отчество (при его наличии) эксперта, специализация аттестата), подпись, дата

Место печати (при наличии)

Подрядчик (генеральный подрядчик)

Сиргебаева Ш.Б.

фамилия, имя, отчество (при его наличии), подпись руководителя

Место печати (при наличии)

Приложение 3 к акту приемки объекта в эксплуатацию

форма

Технические характеристики объекта (линии электропередач)

№ п/п	Наименование	Единица измерения	Количество
1	2	3	4
1	Воздушные ЛЭП низкого напряжения …	киломерт (далее – км)	
2	Воздушные ЛЭП Высокого напряжения 10 кВ	км	-
3	Кабельные ЛЭП низкого напряжения …	км	-
4	Кабельные ЛЭП высокого напряжения 35кВ	км	14,58
5	Площадь опор	м 2	-
6	Опоры:		-
	1) металлические	штук (далее – шт)	-
	2) деревянные с деревянными приставками	шт	-
	3) деревянные с железобетонными приставками	шт	-
	4) железобетонные	шт	-
	5) тросовые подвесы	шт	-
7	Провода:		-
	1) медные	км	-
	2) алюминиевые	км	-
	3) сталеалюминиевые	км	-
8	Кронштейны для светильников:		-
	1) железобетонные	шт	-
	2) металлические	шт	-
9	Арматура уличного освещения:		
	1) светильники с лампами накаливания	шт	-

	2) светильники с ртутными лампами	шт	-
	3) светильники с люминесцетными лампами	шт	-
10	Кабели:		
	1) марки АПвВнг(А)-LS 1х400/95-35 напряжением 35кВ	км	1,44
	2) марки АПвВнг(А)-LS 1х630/95-35. Напряжением 35кВ	км	13,14
11	Муфты соединительные...	шт	25
12	Муфты концевые	шт	30
13	Контуры заземления	шт	-
14	Устройства грозозащиты	шт	-
15	Дорожные покрытия кабельных сетей:		
	1) асфальтобетонные	м 2	-
	2) булыжные	м 2	-
	3) тротуары	м 2	

Заказчик _____

фамилия, имя, отчество (при его наличии), подпись руководителя

Место печати (при наличии) _____

Авторский надзор Кравчик В.П _____

фамилия, имя, отчество (при его наличии), подпись эксперта

Место печати (при наличии) _____

Уведомление
о регистрации заявления на предоставление услуги/работ

Принято заявление на работы Еркенов Д.У.
исполнительная схема Эл. кабель
от 35 кВ.

Заявление зарегистрировано от «17» 04 2025 г. № 649

Предоставление услуги/работ производится со дня получения филиалом запроса и оплаты.

Срок выполнения услуги/работ: 15 рабочих дней

Оплата должна быть произведена в течение двух рабочих дней со дня регистрации заявления и выдачи настоящего уведомления.

Настоящее уведомление составлено в 2 экземплярах, по одному для каждой из сторон.

Выдал: Мурлыкибаева Д.А.
Ф.И.О., подпись работника филиала

Получил: Еркенов Д.У.
Ф.И.О. заявителя

«17» 04 2025 г.

Предоставление услуг осуществляется в соответствии с Правилами ведения и предоставления информации и (или) сведений из государственного градостроительного кадастра Республики Казахстан, утвержденного приказом Министра национальной экономики Республики Казахстан от 20 марта 2015 года № 244, согласно Ценам на товары (работы, услуги), производимые и (или) реализуемые субъектом государственной монополии в сфере государственного градостроительного кадастра, установленным приказом Министра национальной экономики Республики Казахстан от 29 февраля 2016 года № 114.

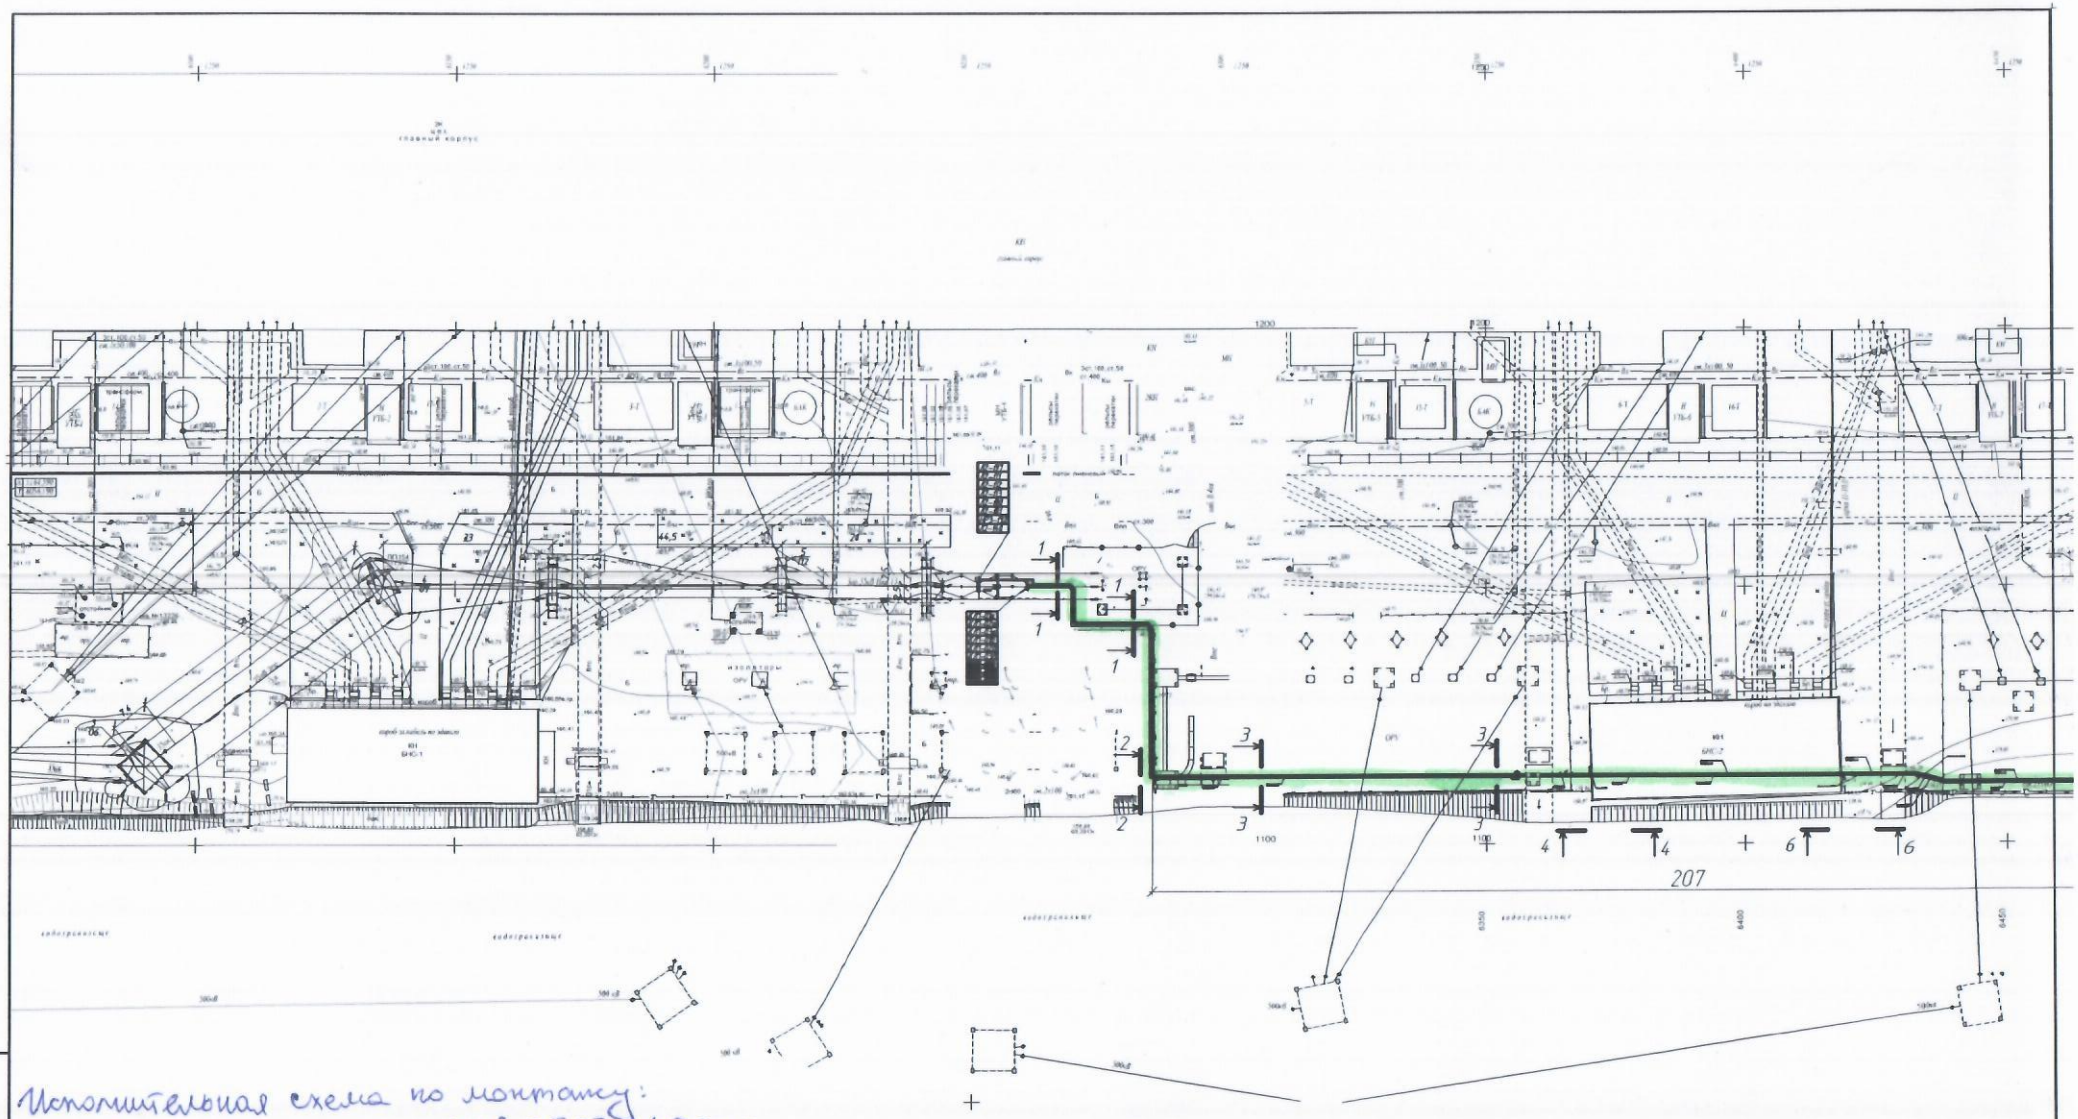

Исполнительная схема по монтажу:
1. Кабельный держатель BHR 3507 - 420 шт
2. Кабельный держатель BHR 2009 - 4320 шт
На 8-ми листах.
Начальник ПТО ТОО „Стандарт Энерго" Абеуов Д.Б.

Изм.	Кол.уч.	Лист	№док.	Подп.	Дата
Нач. отд.		Агафонова			11.23
Проверил		Енина			11.23
Разраб.		Реймхен			11.23
Н.контр.		Агафонова			11.23

KFL 01-03-23/1-ЭС1

«Строительство электроснабжения для завода по производству ферросплавов производительностью 60 тысяч тонн в год в г.Экибастуз» ЧК «KazferroLimited»

Электроснабжение

Стадия	Лист	Листов
РП	4.1	-

План прокладки электрических сетей

Стройиндустрия

Формат А3

Взам.инв.N | Подпись и дата | Инв.N подл.

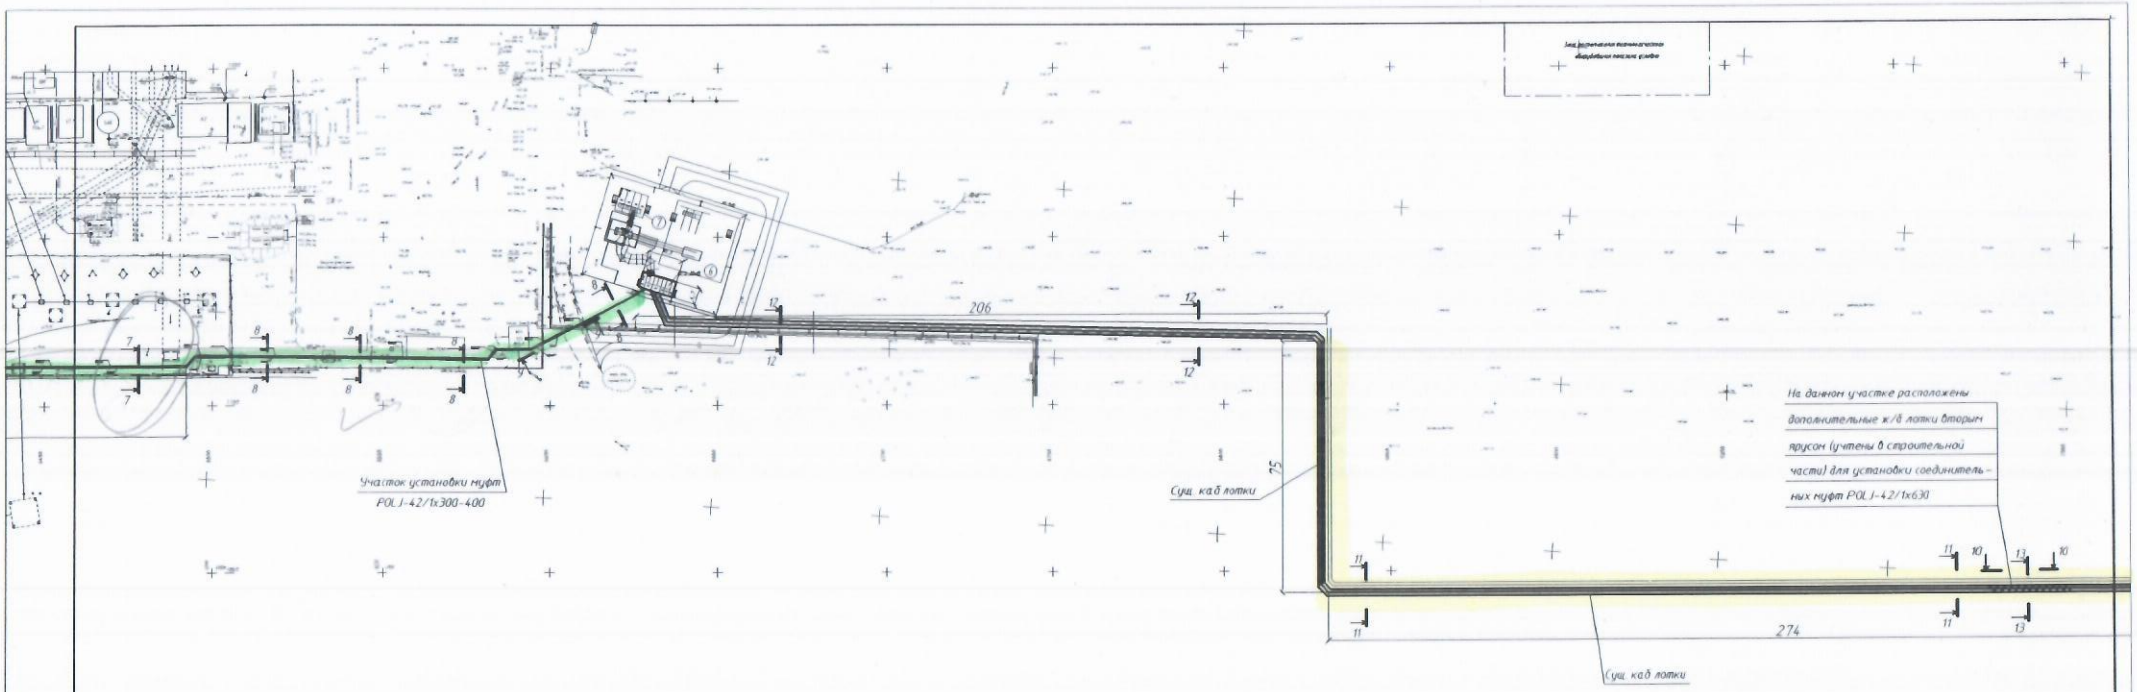

Изм.	Кол.уч.	Лист	№док.	Подп.	Дата	KFL 01-03-23/1-ЭС1		
						«Строительство электроснабжения для завода по производству ферросплавов производительностью 60 тысяч тонн в год в г.Экибастузе» ЧК «KazFerroLimited»		
						Электроснабжение	Стадия	Лист	Листов
Нач. отд.		Агафонова			11.23		РП	4.2	-
Проверил		Енина			11.23				
Разраб.		Рейнхен			11.23	План прокладки электрических сетей	Стройиндустрия		
Н.контр.		Агафонова			11.23				

Формат А4х3

Взам.инв.N | Подпись и дата | Инв.N подл.

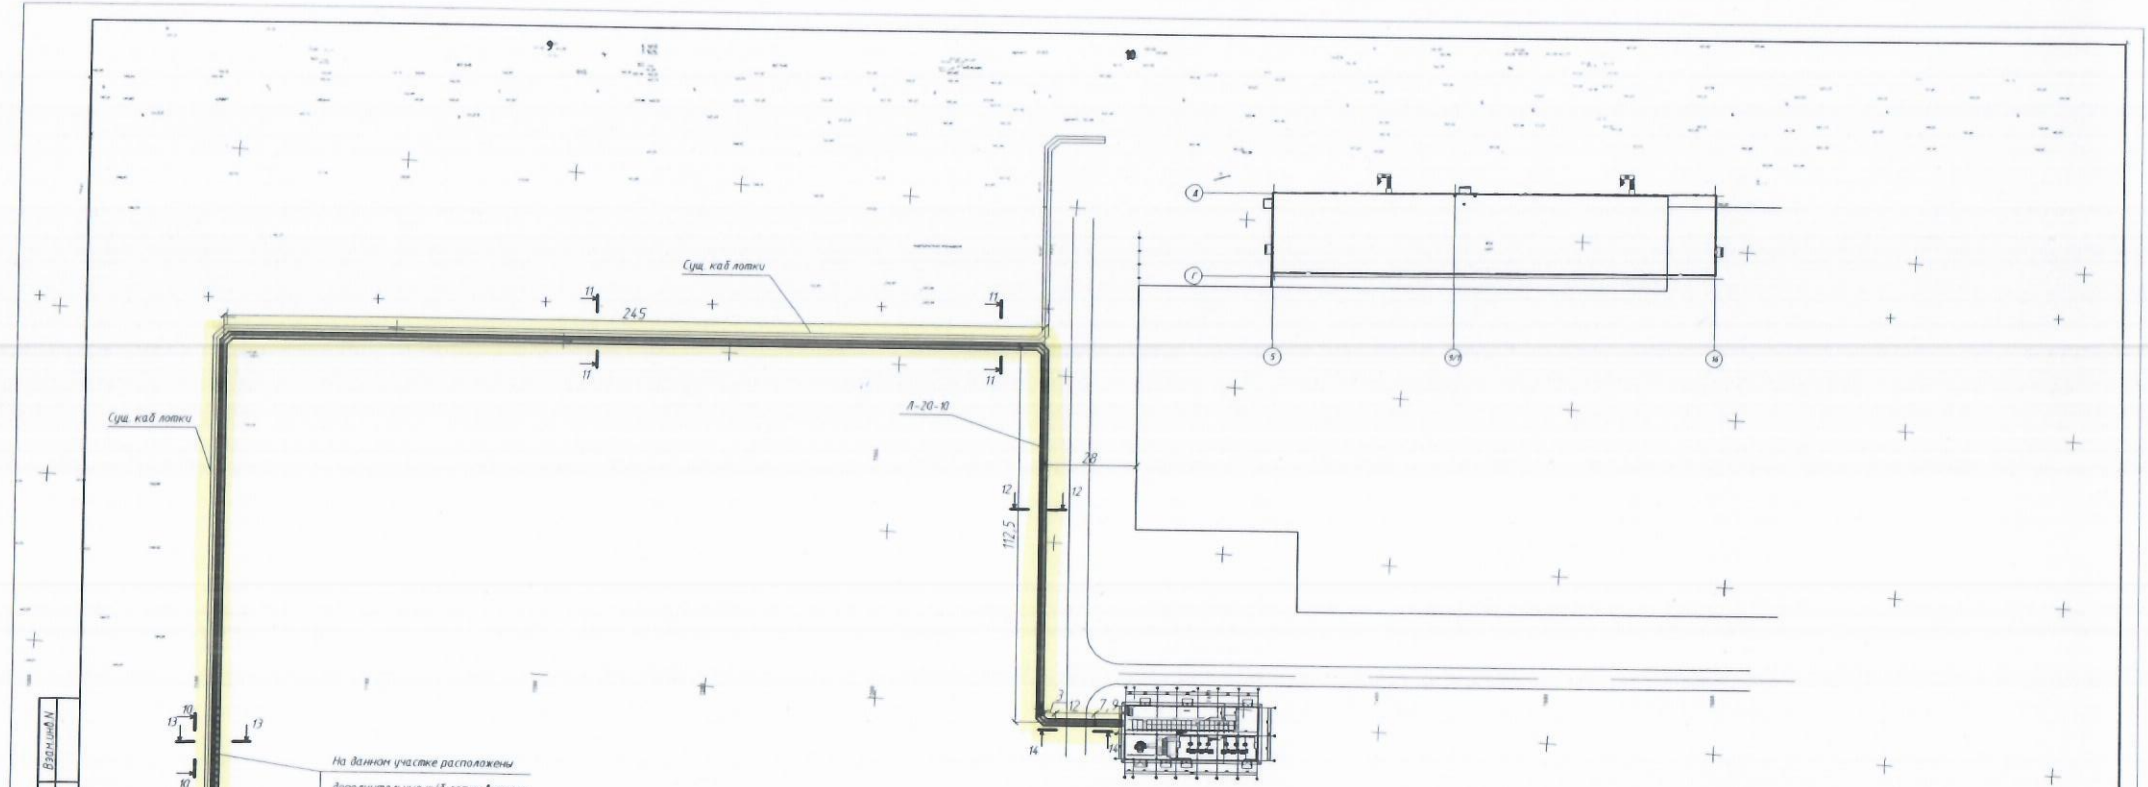

Изм.	Кол.уч.	Лист	№док.	Подп.	Дата	KFL 01-03-23/1-ЭС1		
						Электроснабжение	Стадия	Лист	Листов
Нач. отд.		Агафонова			11.23		РП	4.3	-
Проверил		Енина			11.23				
Н.контр.		Агафонова			11.23				

Формат А4х3

Инв.N подл. | Подпись и дата | Взам.инв.N