Форма
в редакции приказа Министра индустрии и инфраструктурного развития Республики Казахстан
от 9 августа 2019 года № 632;
с изменениями, внесенными приказом Министра индустрии и инфраструктурного развития Республики Казахстан от 8 февраля 2021 года № 53
Приложение 3
к приказу Министра по инвестициям и развитию
Республики Казахстан
от 24 апреля 2017 года № 235

Декларация о соответствии

« 29 » 09 2025 г.

Подрядчик (генеральный подрядчик) **ТОО "СК ЭкоСтрой Групп» Республика Казахстан, Павлодарская область, г. Павлодар, пр. Нурсултан Назарбаев, дом № 172, кв.76 БИН/ИИН 111040019283, БИН 111040019283**

наименование организации, юридический адрес

в лице директора **Жуман Манат Боранбайулы**

фамилия, имя, отчество (при наличии) руководителя организации

по объекту: **«Строительство инфраструктуры для забора и подачи воды к орошаемому массиву площадью 200 га для КХ «Заман» в районе Железнодорожного сельского округа города Экибастуз Павлодарской области. Корректировка»**

наименование, местонахождения объекта

Заказчиком которого является **ГУ "Отдел строительства акимата города Экибастуза", руководитель Шарипов Ринат Жасуланович**

наименование организации, фамилия, имя, отчество (при наличии) руководителя

удостоверяет, что:

1. Строительно–монтажные работы на объекте выполнены в соответствии с утвержденным проектом (проектно–сметной документацией), государственными нормативами в сфере архитектурной, градостроительной и строительной деятельности;

2. Субподрядные организации: ТОО «КазЕвроСтрой» БИН 050940013378, ТОО "АСТ-Технология" БИН 051040000299, ТОО «ТАЛДЫКОРГАН АСУ» БИН 030540004055, ТОО "Іргетас-Құрылысы-II" БИН 061140007390, ТОО «АльСтрой», БИН 090940018080, ТОО "Универсал Plus" БИН 020740004655, ТОО «ARDAK GROUP 90» БИН 070340013798, ТОО "Компания НурайСтрой" БИН 040840003535.

наименование организации

3. Проект (проектно-сметная документация) **ТОО «EGGOHOLDING», № 05/24**

наименование проектной организации, номер проекта утвержден (а)

ГУ «Отдел строительства акимата города Экибастуза», приказ № 69/1 от 18.06.2024 года

наименование организации, утвердившей (переутвердившей) проект и дата утверждения

4. Объект (комплекс) имеет следующие основные технико-экономические показатели (мощность, производительность, производственная площадь, протяженность, вместимость, объем, пропускная способность, провозная способность, число рабочих мест и тому подобное, заполняется по всем объектам (кроме жилых домов) в единицах измерения соответственно целевой продукции или основным видам услуг):

Жилой дом имеет следующие показатели:

Показатели	Ед. измерения	По проекту	Фактически
Общая площадь	метр в квадрате (далее - м²)		
Число этажей	этаж		
Общий строительный объем	метр в кубе (далее - м³)		
В том числе подземной части	м³		
Площадь встроенных, встроенно-пристроенных и пристроенных помещений м2.	м²		

Показатели	По проекту			Фактически		
	число квартир	площадь квартир, м²		число квартир	площадь квартир, м²	
		общая	жилая		общая	жилая
Всего квартир, в том числе:						
однокомнатных						
двухкомнатных						
трехкомнатных						

5. Технологические и архитектурно-строительные решения по объекту характеризуется следующими данными:

- установка стационарной водозаборной насосной станции;
- электроснабжение и электроосвещение насосной станции;
- установка КТПс для электроснабжения насосной станции;
- прокладка наружного водопровода диаметром 400х19,1 от водозаборного сооружения до первого колодца ответвления

краткие технические характеристики по особенностям его размещения, по основным материалам и конструкциям, инженерному и технологическому оборудованию

6. На объекте установлено предусмотренное проектом оборудование в количестве согласно актам о его приемке после индивидуального испытания и комплексного опробования;

7. Мероприятия по охране труда, обеспечению взрывобезопасности, пожаробезопасности, охране окружающей природной среды и антисейсмические мероприятия, предусмотренные проектом выполнены;

8. Строительно-монтажные работы осуществлены в сроки:

начало работ: **апрель 2025 г.**;
месяц, год

окончание работ: **сентябрь 2025 г.**;
месяц, год

при продолжительности строительства, месяц: 5 месяцев;

по норме или по проекту организации строительства, месяц: 5 месяцев;

фактически, месяц: 5 месяцев;

9. Примененные строительные материалы, конструкции, оборудование и изделия соответствуют требованиям проекта и государственных нормативов;

9-1. Доля местного содержания предусмотрена в проектно-сметной документации 24,12% и фактически применено 24,12% (на объектах, финансируемых за счет государственных инвестиций и средств квазигосударственного сектора);

10. Исполнительная геодезическая съемка фактического положения подземных инженерных сетей и/или зданий (сооружений) выполнена (обязательное приложение к декларации о соответствии);

10-1. Исполнительная техническая документация имеется в полном объеме, в том числе в электронном модуле;

11. Наружные инженерные коммуникации (холодное и горячее водоснабжение, канализация, теплоснабжение, газоснабжение, электроснабжение и связь) обеспечивают нормальную эксплуатацию объекта, что подтверждается поставщиками услуг по инженерному и коммунальному обеспечению.

Поставщики услуг по инженерному и коммунальному обеспечению:

Коленьшик 1 Колобов
_____.
_____.
_____.

Наименование организации, фамилия, имя, отчество (при наличии), подпись руководителя, дата. Место печати (при наличии)

12. Шумоизоляция здания соответствует проекту и подтверждается экспертным заключением, выдаваемым государственной организацией, осуществляющей санитарно-эпидемиологическую экспертизу по результатам лабораторных замеров, проведенных аккредитованными испытательными лабораториями (центрами) (экспертное заключение прилагается);

13. Обеспечен доступ для маломобильных групп населения, что подтверждается органами социальной защиты населения не требуется

Подрядчик (генеральный подрядчик) считает объект **«Строительство инфраструктуры для забора и подачи воды к орошаемому массиву площадью 200 га для КХ «Заман» в районе Железнодорожного сельского округа города Экибастуз Павлодарской области. Корректировка»** по адресу **РК, Павлодарская область, Железнодорожный сельский округ**
наименование объекта (комплекса)

Экибастуз, Железнодорожный с/о готовым к приемке в эксплуатацию, гарантирует качество выполненных строительно-монтажных и специальных работ, и принимает на себя обязательство устранять дефекты, возникшие по его вине при строительстве объекта согласно гарантийному сроку в соответствии с законодательством Республики Казахстан.

Подрядчик (генеральный подрядчик)
Жуман Манат Боранбайулы _____.
фамилия, имя, отчество (при наличии) руководителя, подпись, дата
Место печати (при наличии)

Уведомление
о регистрации заявления на предоставление услуги/работ

Принято заявление на работы Межевание

от ТОО СК Жо Строй Пути

Заявление зарегистрировано от «22» 09 2025 г. № 1892

Предоставление услуги/работ производится со дня получения филиалом запроса и оплаты.

Срок выполнения услуги/работ: 5 рабочих дней

Оплата должна быть произведена в течение двух рабочих дней со дня регистрации заявления и выдачи настоящего уведомления.

Настоящее уведомление составлено в 2 экземплярах, по одному для каждой из сторон.

Выдал: Садыкова

Ф.И.О., подпись работника _____ филиала

Получил: _____

Ф.И.О. заявителя

«22» 09 2025 г.

Предоставление услуг осуществляется в соответствии с Правилами ведения и предоставления информации и (или) сведений из государственного градостроительного кадастра Республики Казахстан, утвержденного приказом Министра национальной экономики Республики Казахстан от 20 марта 2015 года № 244, согласно Ценам на товары (работы, услуги), производимые и (или) реализуемые субъектом государственной монополии в сфере государственного градостроительного кадастра, установленным приказом Министра национальной экономики Республики Казахстан от 29 февраля 2016 года № 114.

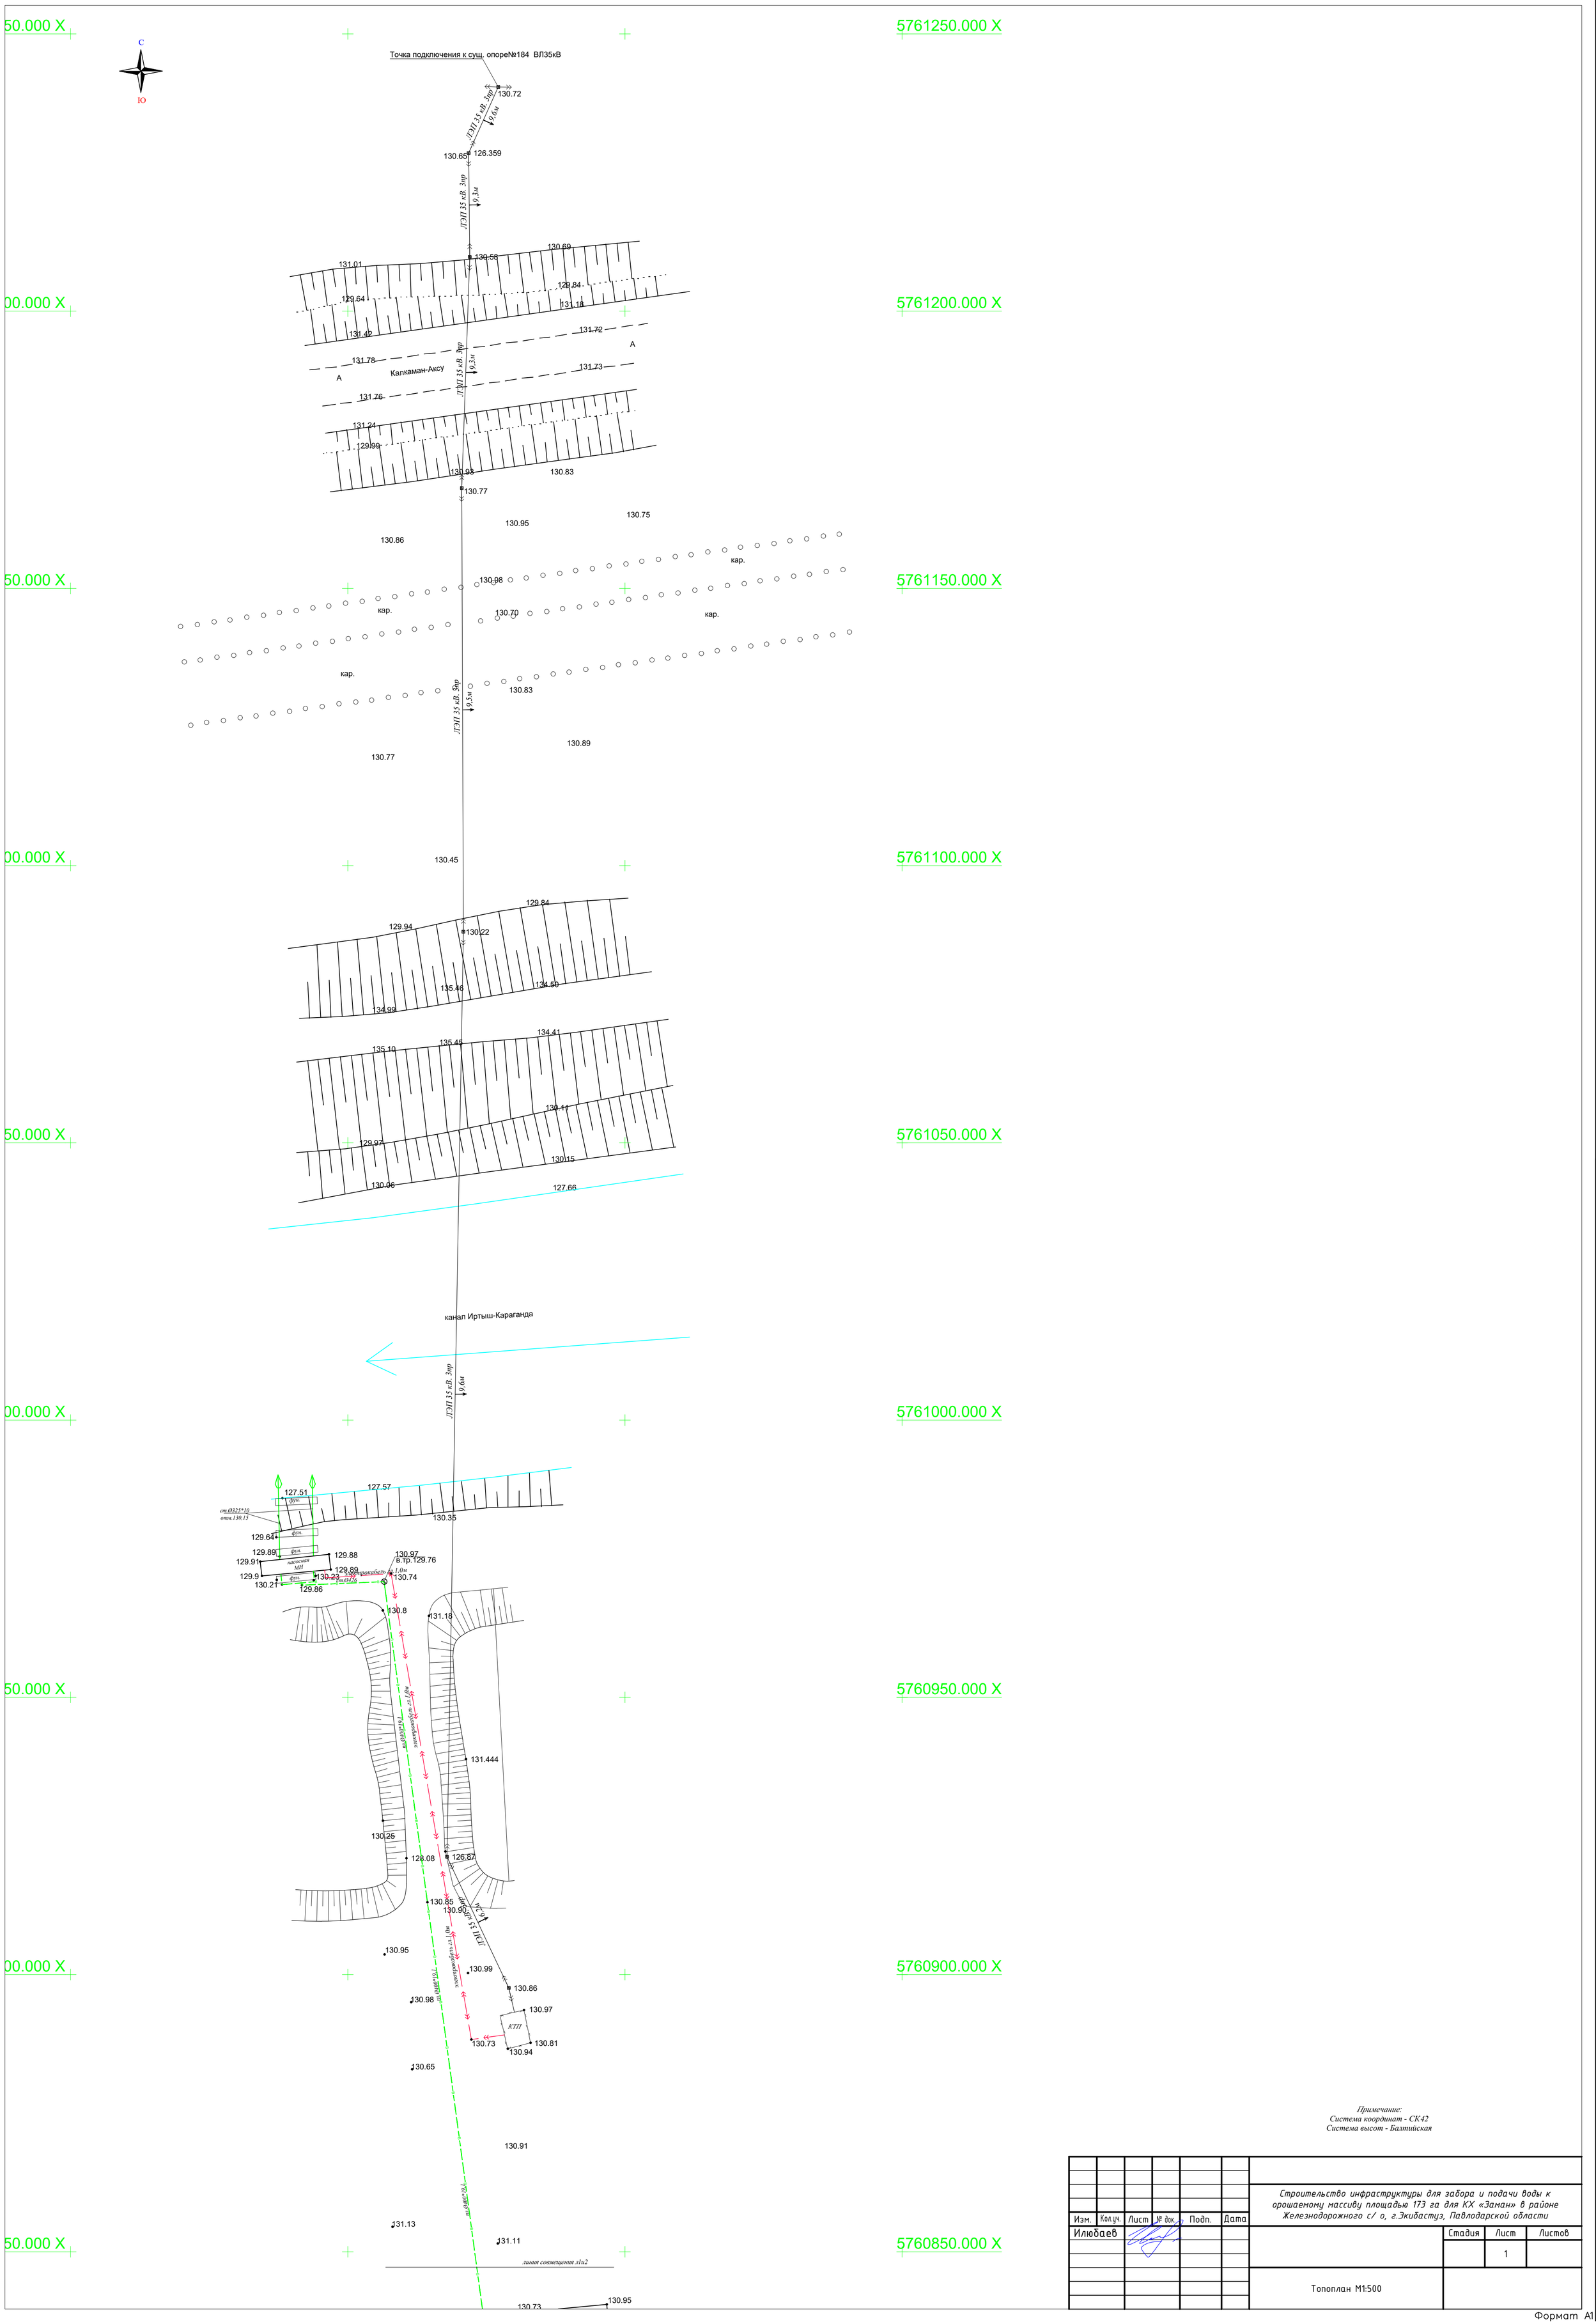

Примечание:
Система координат - СК42
Система высот - Балтийская

Изм.	Кол.уч.	Лист	№ док.	Подп.	Дата	Строительство инфраструктуры для забора и подачи воды к орошаемому массиву площадью 173 га для КХ «Заман» в районе Железнодорожного с/ о, г.Экибастуз, Павлодарской области		
Илюбаев							Стадия	Лист	Листов
								1	
						Топоплан М1:500		

Формат А1

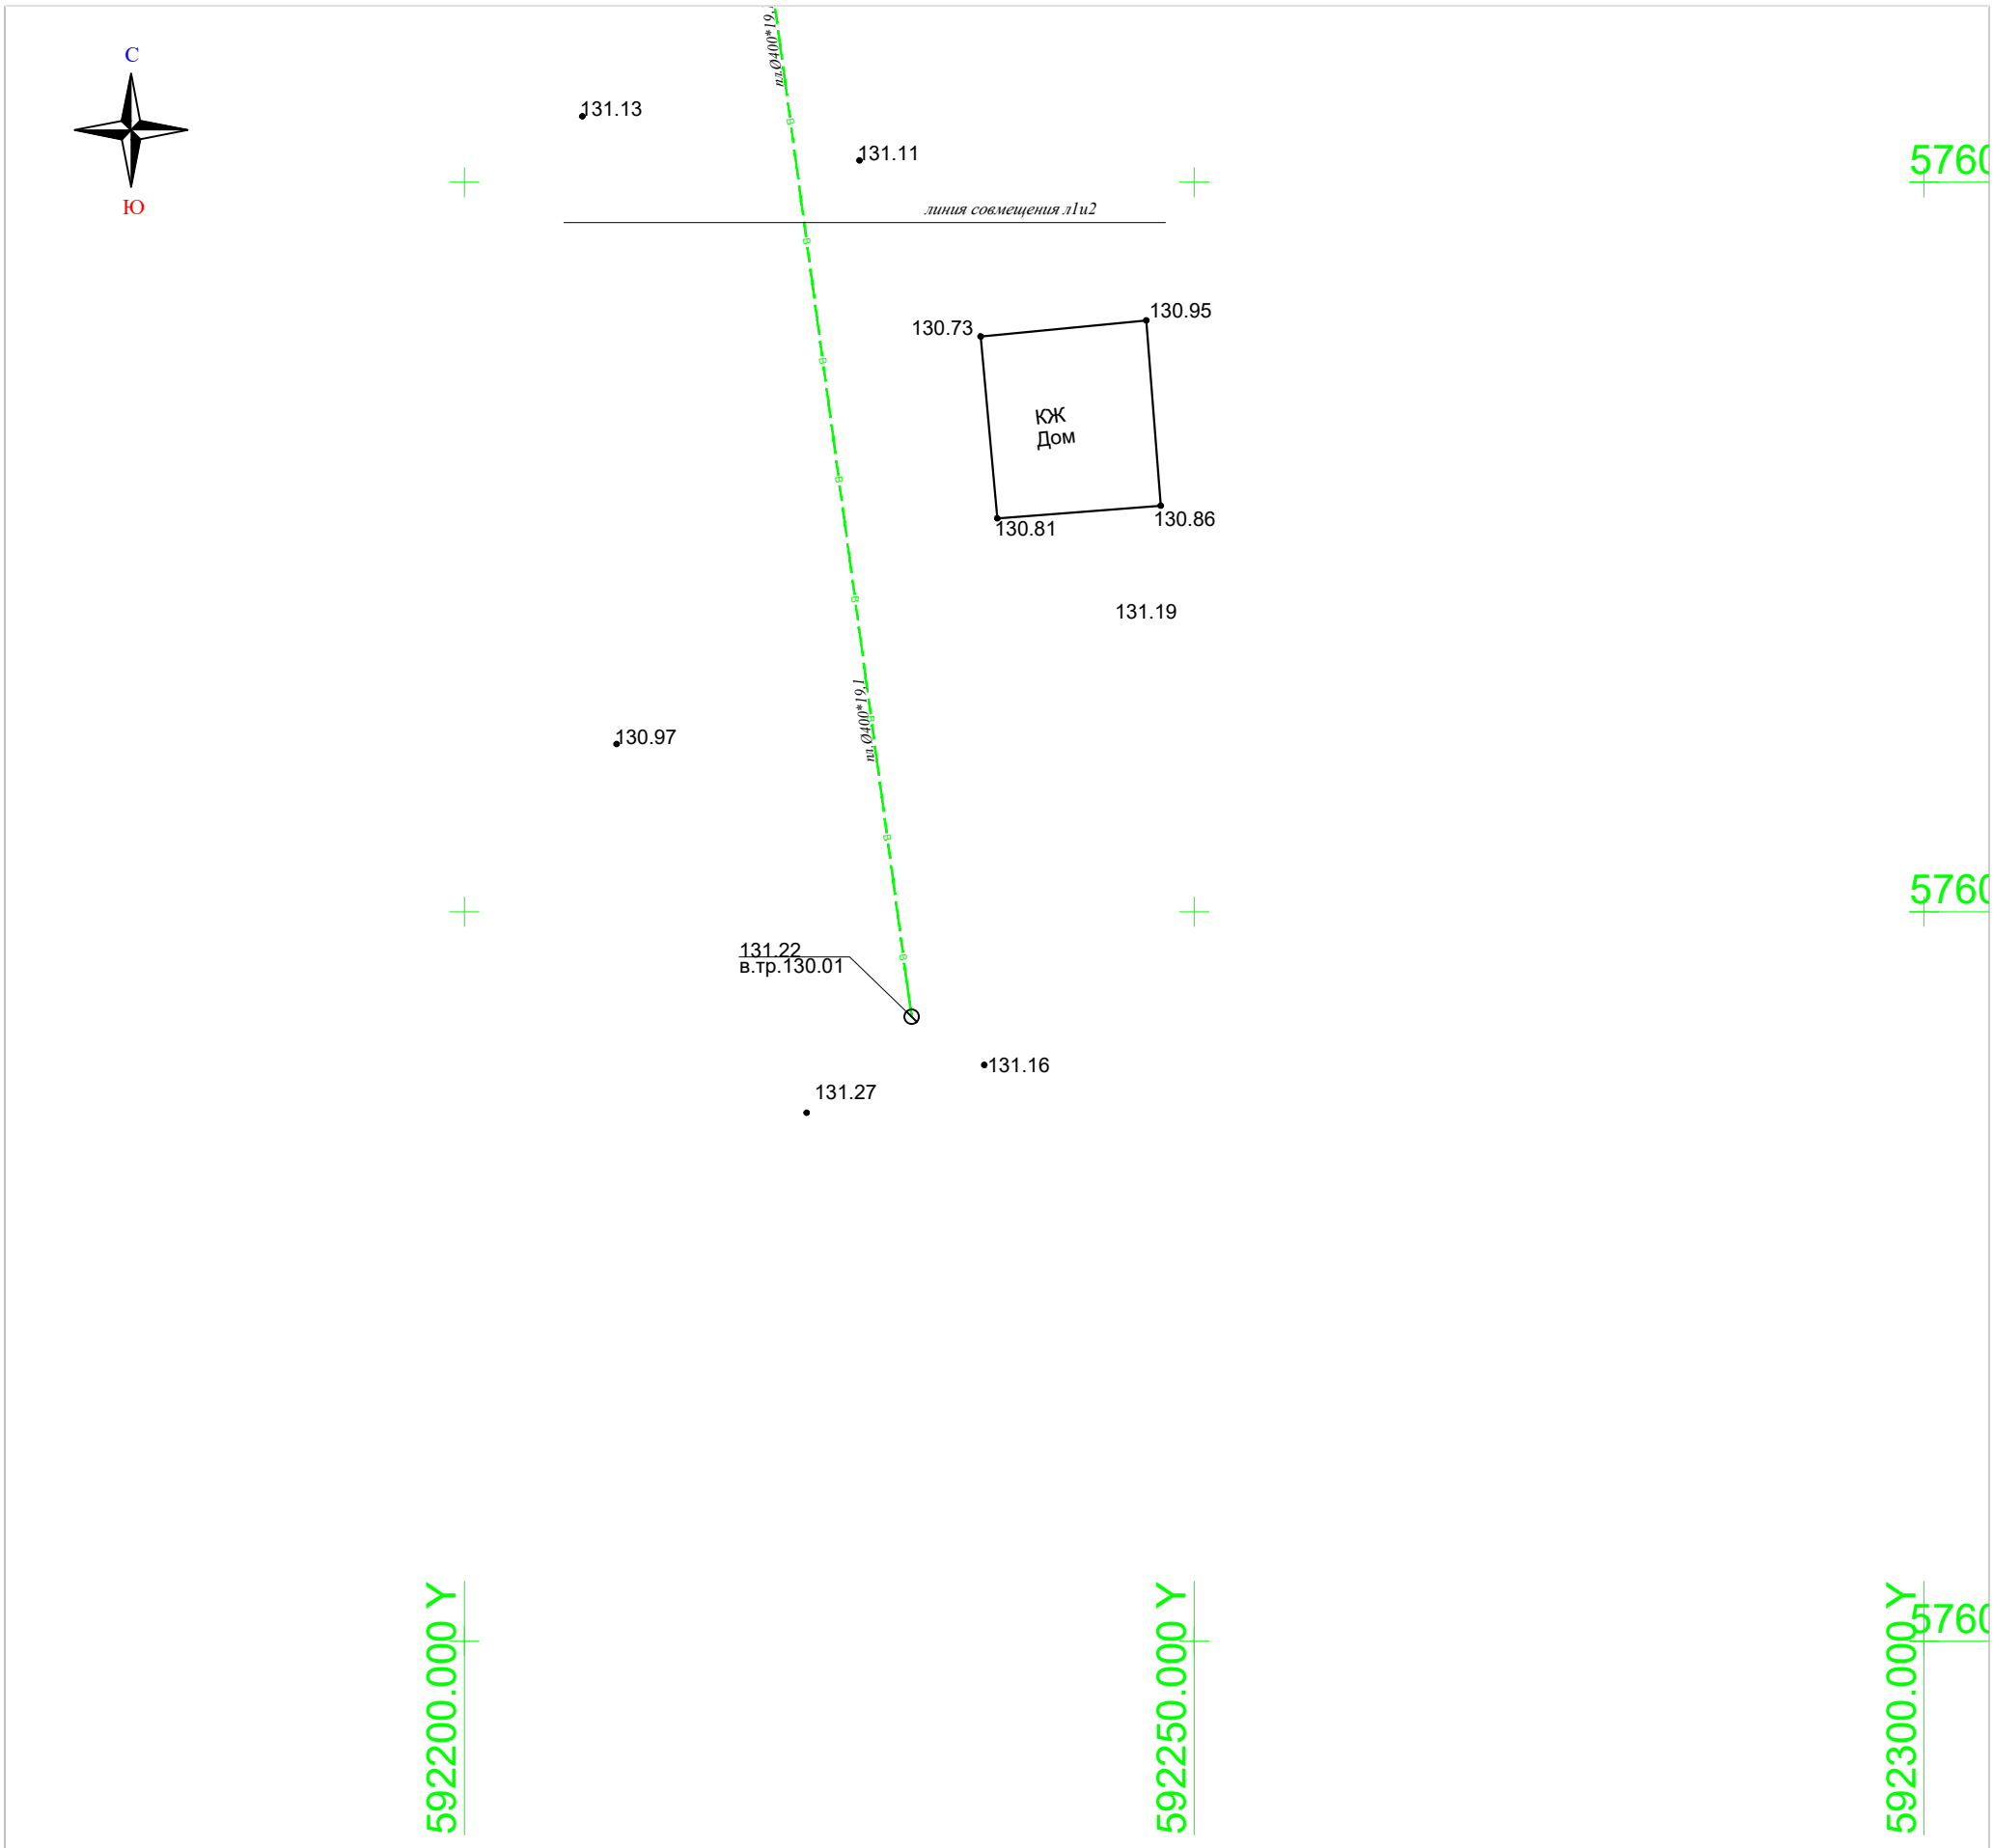

Примечание:
Система координат - СК42
Система высот - Балтийская

Изм.	Кол.уч.	Лист	№ док.	Подп.	Дата
Илюбаев					

Строительство инфраструктуры для забора и подачи воды к орошаемому массиву площадью 173 га для КХ «Заман» в районе Железнодорожного с/ о, г.Экибастуз, Павлодарской области

Стадия	Лист	Листов
	2	

Топоплан М1:500

Формат А3