Утверждена
приказом Министра
по инвестициям и развитию
Республики Казахстан
от 24 апреля 2017 года № 235

Декларация о соответствии

Сноска. Форма в редакции приказа Министра индустрии и инфраструктурного развития РК от 09.08.2019 № 632 (вводится в действие по истечении десяти календарных дней после дня его первого официального опубликования); с изменениями, внесенными приказами Министра индустрии и инфраструктурного развития РК от 08.02.2021 № 53 (вводится в действие по истечении десяти календарных дней после дня его первого официального опубликования); от 28.03.2023 № 183 (вводится в действие по истечении десяти календарных дней после дня его первого официального опубликования).

«09» 09 2025 года

Подрядчик (генеральный подрядчик) **Товарищество с ограниченной ответственностью «РДМ Строй», юридический адрес: г.Алматы, Сатпаева 90/30**,
(наименование организации, юридический адрес)

в лице **директора Есимкулова Ауезхана Ахметалиевича**
(фамилия, имя, отчество (при наличии) руководителя организации)

по объекту: **«Строительство детских игровых площадок в с/о Рудничный г.Текели Алматинской области», область Жетісу, г.Текели, с/о Рудничный,**
(наименование, местонахождения объекта)

заказчиком которого является **Государственное учреждение «Отдел жилищно-коммунального хозяйства, пассажирского транспорта, автомобильных дорог и жилищной инспекции города Текели» в лице и.о. руководителя Абдулла Әлішер Арманұлы**
(наименование организации, фамилия, имя, отчество (при наличии) руководителя)

удостоверяет, что:

1. Строительно - монтажные работы на объекте выполнены в соответствии с утвержденным проектом (проектно - сметной документацией), государственными нормативами в сфере архитектурной, градостроительной и строительной деятельности;
2. Субподрядные организации:
_____,
(наименование организации, № лицензии и дата получения)

в лице директора _____.
(фамилия, имя, отчество (при наличии) руководителя)

_____,
(наименование организации, № лицензии и дата получения)

в лице директора _____.
(фамилия, имя, отчество (при наличии) руководителя)

3. Проект (проектно-сметная документация) **ТОО «ELEMENT PLUS» РП№ 09-2022**.

(наименование проектной организации, номер проекта)

утвержден(а) **Государственное учреждение «Отдел жилищно-коммунального хозяйства, пассажирского транспорта, автомобильных дорог и жилищной инспекции города Текели» № 138/1 от 22.08.2023 года**

(наименование организации утвердившей (переутвердившей) проект и дата утверждения)

4. Объект (комплекс) имеет следующие основные технико-экономические показатели (мощность, производительность, производственная площадь, протяженность, вместимость, объем, пропускная способность, провозная способность, число рабочих мест и тому подобное, заполняется по всем объектам (кроме жилых домов) в единицах измерения соответственно целевой продукции или основным видам услуг):

Мощность, производительность и так далее	Единица измерения	По проекту		Фактически	
		общая (с учетом ранее принятых)	в том числе пускового комплекса или очереди	общая (с учетом ранее принятых)	в том числе пуско-вого ком-плекса или очереди
ул.Ескелды 18					
Площадь отведенного участка в.т.ч.	м2	584		323,25	
Площадь покрытий	м2	294		83,25	
Прочая площадь (свободная от покрытий)	м2	290		224,04	
ул.Ескелды 16					
Площадь отведенного участка в.т.ч.	м2	759		307,55	
Площадь покрытий	м2	274		59,55	
Прочая площадь (свободная от покрытий)	м2	485		248	

Жилой дом имеет следующие показатели:

Показатели	Единица измерения	По проекту	Фактически
Общая площадь	метр в квадрате (далее – м2)		
Число этажей	этаж		
Общий строительный объем	метр в кубе (далее – м3)		
В том числе подземной части	м3		
Площадь встроенных, встроенно- пристроенных и пристроенных помещений	м2		

Показатели	По проекту		Фактически	
	число квартир	площадь квартир, м2	число квартир	площадь квартир, м2

(наименование проектной организации, номер проекта)

утвержден(а) **Государственное учреждение «Отдел жилищно-коммунального хозяйства, пассажирского транспорта, автомобильных дорог и жилищной инспекции города Текели» № 138/1 от 22.08.2023 года**

(наименование организации утвердившей (переутвердившей) проект и дата утверждения)

4. Объект (комплекс) имеет следующие основные технико-экономические показатели (мощность, производительность, производственная площадь, протяженность, вместимость, объем, пропускная способность, провозная способность, число рабочих мест и тому подобное, заполняется по всем объектам (кроме жилых домов) в единицах измерения соответственно целевой продукции или основным видам услуг):

Мощность, производительность и так далее	Единица измерения	По проекту		Фактически	
		общая (с учетом ранее принятых)	в том числе пускового комплекса или очереди	общая (с учетом ранее принятых)	в том числе пуско-вого ком-плекса или очереди
ул.Ескелды 18					
Площадь отведенного участка в.т.ч.	м2	584		323,25	
Площадь покрытий	м2	294		83,25	
Прочая площадь (свободная от покрытий)	м2	290		224,04	
ул.Ескелды 16					
Площадь отведенного участка в.т.ч.	м2	759		307,55	
Площадь покрытий	м2	274		59,55	
Прочая площадь (свободная от покрытий)	м2	485		248	

Жилой дом имеет следующие показатели:

Показатели	Единица измерения	По проекту	Фактически
Общая площадь	метр в квадрате (далее – м2)		
Число этажей	этаж		
Общий строительный объем	метр в кубе (далее – м3)		
В том числе подземной части	м3		
Площадь встроенных, встроенно- пристроенных и пристроенных помещений	м2		

Показатели	По проекту		Фактически	
	число квартир	площадь квартир, м2	число квартир	площадь квартир, м2

130-07-06. Монтаж оборудования выполнить в соответствии с действующими нормами и правилами.

Уличное освещение

Проектом предусматривается освещение игровых площадок, примыкающих тратуаров и зон отдыха вдоль улицы. Нормируемая освещенность принята: для проезжей части -1,6-2,0 кд/м2, тротуаров и зон отдыха 6 Лк.

Освещение вдоль дороги выполняется консольными светодиодными светильниками закрытого типа, мощностью 120Вт, устанавливаемыми на металлических опорах высотой 8 метров. Опоры высотой 8 метров заглубляются на 1 м.

Распределение светильников по фазам-равномерное. Расстояние от цоколя опоры до бордюрного камня улицы принято-1 м, до тротуаров -0,3 м, до арыка-не менее 0,5 м. Питающие сети освещения выполняются кабелем марки АВБбШв-1кВ расчетного сечения в траншеях и в ПНД трубе Ø50 мм по всей длине. Прокладку кабелей выполнять в соответствии с рекомендациями т.п. А5-92 "Прокладка кабелей напряжением до 35 кВ в траншеях". Ответвления от магистральной линии к светильникам выполняются ответвительный прокалывающими зажимами без разрезания жил кабеля. Для защиты светильников и подводящей к нему линии в цоколе каждой опоры устанавливается автоматический выключатель Uн=230 В, Iн=6А. Управление освещением предусматривается автоматически. Напряжение питания принято 380/220В. Распределение нагрузки по фазам-равномерное.

краткие технические характеристики по особенностям его размещения, по основным материалам и конструкциям, инженерному и технологическому оборудованию

6. На объекте установлено предусмотренное проектом оборудование в количестве согласно актам о его приемке после индивидуального испытания и комплексного опробования;

7. Мероприятия по охране труда, обеспечению взрывобезопасности, пожаробезопасности, охране окружающей природной среды и антисейсмические мероприятия, предусмотренные проектом выполнены;

8. Строительно-монтажные работы осуществлены в сроки:

начало работ *« июнь » 2025 года;*
(месяц, год)

окончание работ *« сентябрь » 2025 года;*
(месяц, год)

при продолжительности строительства, месяц:

по норме или по проекту организации строительства, месяц: 2 ;

фактически, месяц (3);

9. Примененные строительные материалы, конструкции, оборудование и изделия соответствуют требованиям проекта и государственных нормативов;

9-1. Доля местного содержания предусмотрена в проектно-сметной документации **100 %** фактически применено **100 %** (на объектах, финансируемых за счёт государственных инвестиций и средств квазигосударственного сектора);

10. Исполнительная геодезическая съемка фактического положения подземных инженерных сетей и/или зданий (сооружений) выполнена (обязательное приложение к декларации о соответствии);

10-1. Исполнительная техническая документация имеется в полном объеме, в том числе в электронном модуле;

11. Наружные инженерные коммуникации (холодное и горячее водоснабжение, канализация, теплоснабжение, газоснабжение, электроснабжение и связь) обеспечивают нормальную эксплуатацию объекта, что подтверждается поставщиками услуг по инженерному и коммунальному обеспечению.

Поставщики услуг по инженерному и коммунальному обеспечению:

Фил. Керб. РЭС С.С. Ахметов

наименование организации, фамилия, имя, отчество (при наличии), подпись руководителя, дата Место печати(при наличии)

12. Шумоизоляция здания соответствует проекту и подтверждается экспертным заключением, выдаваемым аккредитованными испытательными лабораториями по результатам проведенных лабораторных замеров (экспертное заключение прилагается);

13. Обеспечен доступ для маломобильных групп населения, что подтверждается органами социальной защиты населения

Не предусмотрен

(фамилия, имя, отчество (при наличии), подпись руководителя, дата Место печати (при наличии)

Подрядчик (генеральный подрядчик) считает объект: **«Строительство детских игровых площадок в с/о Рудничный г.Текели Алматинской области»** готовым к приемке в эксплуатацию,

(наименование объекта (комплекса)

гарантирует качество выполненных строительно-монтажных и специальных работ, и принимает на себя обязательство устранять дефекты, возникшие по его вине при строительстве объекта согласно гарантийного срока в соответствии с законодательством Республики Казахстан.

Подрядчик (генеральный подрядчик)

Директор ТОО «РДМ Строй» Есимкулов Ауезхан Ахметалиевич .

« » 2025г.

(фамилия, имя, отчество (при наличии) руководителя, подпись, дата Место печати (при наличии)

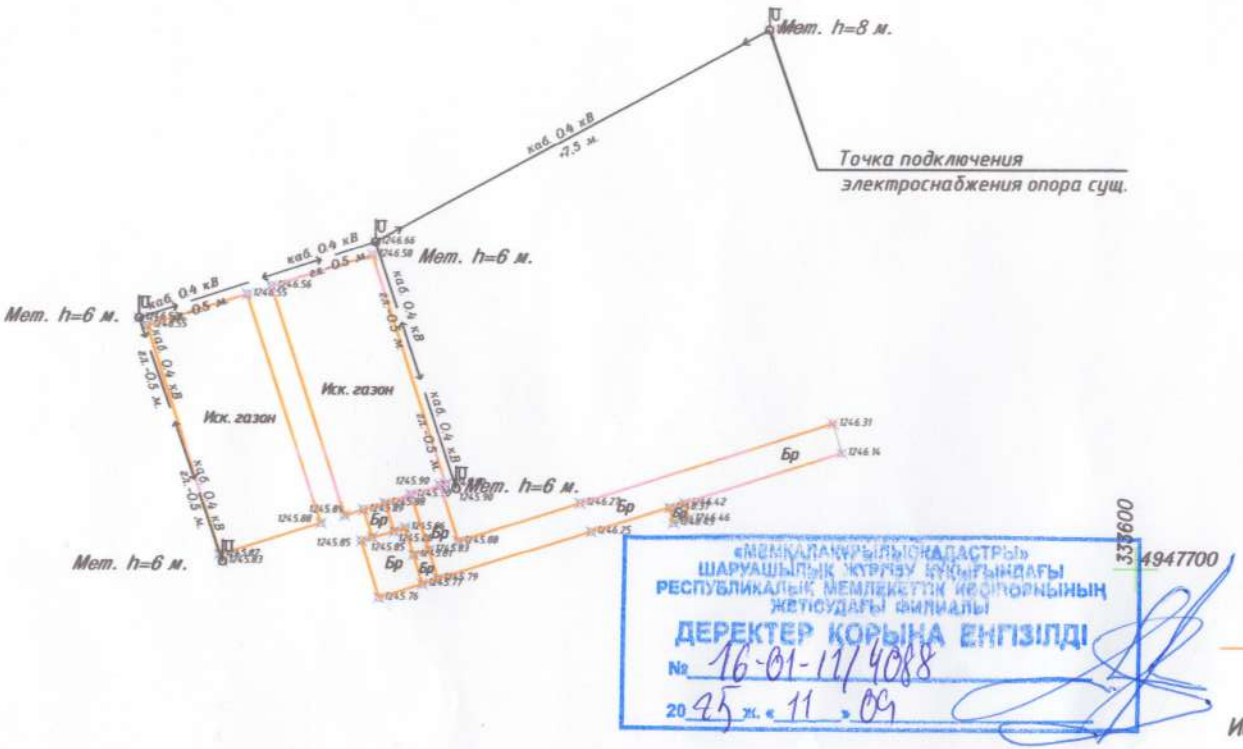

ШАРУАШЫЛЫҚ ЖҮРГІЗУ ҚҰҚЫҒЫНДАҒЫ
РЕСПУБЛИКАЛЫҚ МЕМЛЕКЕТТІК КӘСІПОРНЫНЫҢ
ЖЕТІСУДАҒЫ ФИЛИАЛЫ
ДЕРЕКТЕР ҚОРЫНА ЕНГІЗІЛДІ
№ 16-01-11/4088
20 25 ж. « 11 » 09

Объемы выполненных работ

	Поребрик – 178,23 м/п.
Бр	Брусчатка – 83,25 м2.
Иск. газон	Газон – 224,04 м2.
	Фонарь – 4 шт.
	Кабельная линия 0,4 кВ – 80,57 м/п.

Должность	Ф.И.О.	Подпись	Дата
Геодезист	Тайбулдинов С.Т.		

Строительство детских игровых площадок в с/о Рудничный,
г.Текели область Жетысу, ул. Ескелди би 18

Заказчик: "Отдел ЖКХ, пассажирского транспорта, автомобильных дорог и жилищной инспекции города Текели"

	Лист	Листов
Исполнительная съемка Масштаб 1:500	2	2
Благоустройство детской площадки	ТОО "TS_Geo"	

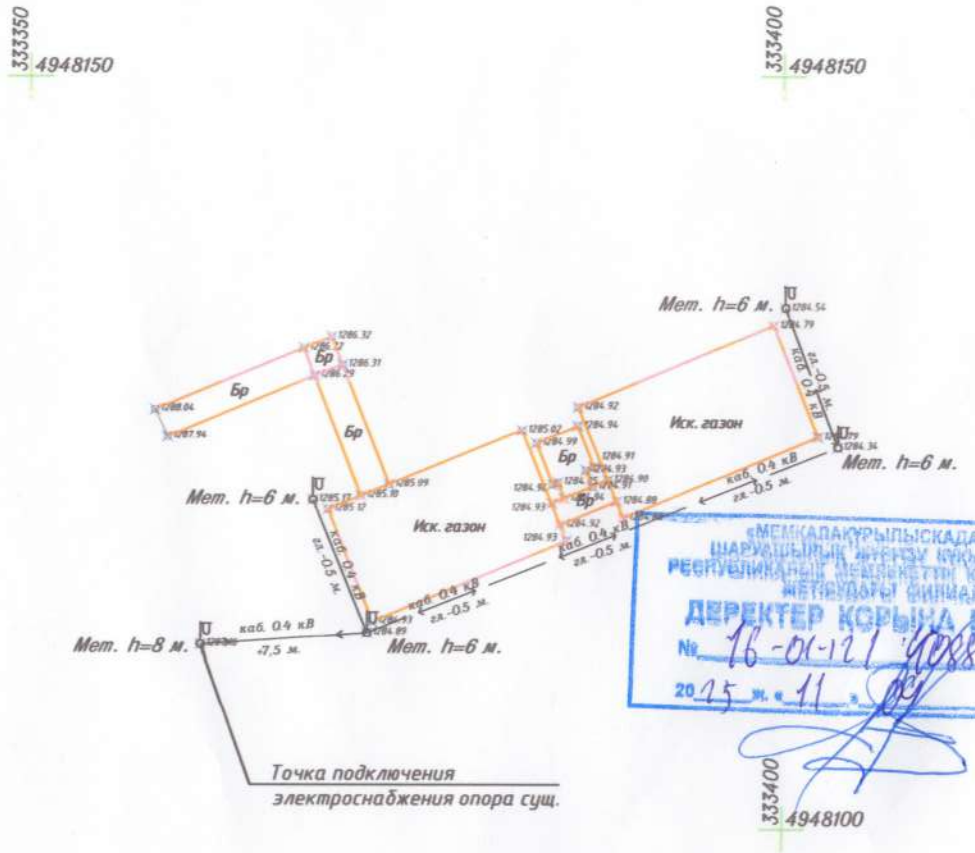

«МЕМКАЛАҚҰРЫЛЫСКАДАСТРЫ» ШАРУАШЫЛЫҚ ЖҮРГІЗУ ҚҰҚЫҒЫНДАҒЫ РЕСПУБЛИКАЛЫҚ МЕМЛЕКЕТТІК КӘСІПОРНЫНЫҢ МЕТРУДОРЫ ФИЛИАЛЫ
ДИРЕКТЕР ҚОРЫНА ЕНГІЗІЛДІ
№ 16-01-121 4088
2025 ж. «11» 09

Объемы выполненных работ

	Поребрик – 154,42 м/п.
Бр	Брусчатка – 59,55 м2.
Иск. газон	Газон – 222,93 м2.
	Фонарь – 4 шт.
	Кабельная линия 0,4 кВ – 64,09 м/п.

Должность	Ф.И.О.	Подпись	Дата
Геодезист	Тайбулдинов С.Т.		

Строительство детских игровых площадок в с/о Рудничный,
г. Текели область Жетысу, ул. Ескелди би 16А

Заказчик: "Отдел ЖКХ, пассажирского транспорта, автомобильных дорог и жилищной инспекции города Текели"

Исполнительная съемка Масштаб 1:500	Лист	Листов
	1	2

Благоустройство детской площадки

ТОО "TS_Geo"