Приложение 3
Утвержден
приказом Министра
по инвестициям и развитию
Республики Казахстан
от 24 апреля 2017 года
№ 235

Декларация о соответствии

«30» октября г.

Подрядчик (генеральный подрядчик) ТОО «Евростандарт- Аква» ГСЛ-№18012450 от 22.06.2018г., г.Косшы, ул.Аманжельжы Иманова, 82, в лице директора

наименование организации, юридический адрес

Нуралин Р. К. фамилия, имя, отчество (при наличии) руководителя организации

по объекту: « **Строительство резервной линии электропередачи котельной №5 г. Ерейментау».**

наименование, местонахождения объекта

заказчиком которого является **ГУ «Отдел строительства Ерейментауского района », в лице руководителя Хамитова Д.К.**

наименование организации, фамилия, имя, отчество (при наличии) руководителя

удостоверяет, что:

1. Строительно–монтажные работы на объекте выполнены в соответствии с утвержденным проектом (проектно–сметной документацией), государственными нормативами в сфере архитектурной, градостроительной и строительной деятельности;

2. Субподрядные организации: ТОО «Астана-Аманат» ГСЛ 0006270 10000636 от 25.11.2010г., г.Астана, ул.Жамбыла, 15а, директор Жакупов Р.П.

наименование организации

3. Проект (проектно-сметная документация) разработана ТОО «Инжиниринг Проект 2050»,

наименование проектной организации, номер проекта

утвержден(а) Приказ №55/1 от 16.09.2024 года ГУ «Отдел строительства Ерейментауского района»

наименование организации утвердившей (переутвердившей) проект и дата утверждения

4. Объект (комплекс) имеет следующие основные технико-экономические показатели (мощность, производительность, производственная площадь,протяженность, вместимость, объем, пропускная способность, провозная способность, число рабочих мест и тому подобное, заполняется по всем
объектам (кроме жилых домов) в единицах измерения соответственно целевой продукции или основным видам услуг):

Мощность, производительность и так далее	Единица измерения	По проекту		Фактически	
		общая (с учетом ранее принятых)	в том числе пускового комплекса или очереди	общая (с учетом ранее принятых)	в том числе пускового комплекса или очереди
1	2	3	4	5	6	7
1	Протяженность трассы ВЛ-10 кВ	км	1,775		1,775	

Выпуск продукции (оказания услуг), предусмотренной проектом в объеме, соответствующем нормам освоения проектных мощностей в начальный период;

факт начала выпуска продукции с указанием объема

Жилой дом имеет следующие показатели:

Показатели	Единицаизмерения	Попроекту	Фактически
Общаяплощадь	метр в квадрате (далее – м2)	-	-
Числоэтажей	этаж	-	-
Общийстроительныйобъем	метр в кубе (далее – м3)	-	-
В том числе подземной части	м3	-	-
Площадь встроенных, встроенно-пристроенных и пристроенных помещений	м2	-	-

Показатели	По проекту			Фактически		
	Число квартир	Площадь квартир, м2		Число квартир	Площадь квартир, м2	
		общая	жилая		общая	жилая
Всего квартир, в том числе: однокомнатных двухкомнатных трехкомнатных четырехкомнатных и более	-	-	-	-	-	-

5. Технологические и архитектурно-строительные решения по объекту характеризуется следующими данными:

Наружное электросвещение:

Строительство наружного освщения выполнен на основании задания на проектирование , технических условий на электроснабжение №ТУ-3.3-2019-03957 от 22.11.2019г., выданных АО «АРЭК», и в соответствии с требованиями ПУЭ РК, РДС РК 4.04-191-2002, СП РК 4.04-109-2013.

Категория надежности электроснабжения – III.

Напряжение сети 10 кВ.

Источник электроснабжения ПС «Ерейментау Г»: №35/10 кВ.

Электроснабжение предусмотрено от КРУП-10 кВ.

Строительством предусмотрено:

- монтаж и установка КТПН-10/0,4-1600кВА;
- монтаж и установка трансформатора 4000 кВА;
- монтаж и установка КРУН 10 кВ;
- монтаж и установка разъеденителя на опоре;
- монтаж и установка ограничителя перенапряжения на оп. ВЛ-10кВ;
- монтаж и установка кабельной муфты;
- устройство контура защитного заземления;
- монтаж и подвеска изолированного провода СИП-3;
- устройство опор;

краткие технические характеристики по особенностям его размещения, по основным материалам и конструкциям, инженерному и технологическому оборудованию

6. На объекте установлено предусмотренное проектом оборудование в количестве согласно актам о его приемке после индивидуального испытания и комплексного опробования:

7. Мероприятия по охране труда, обеспечению взрывобезопасности, пожаробезопасности, охране окружающей природной среды и антисейсмические мероприятия, предусмотренные проектом выполнены:

8. Строительно-монтажные работы осуществлены в сроки:
начало работ 21.05.2025 г.;

месяц, год
окончание работ 31.08.2025г.;
месяц, год
при продолжительности строительства, месяца:**3,0**
по норме или по проекту организации строительства, месяца:**3,0**
фактически, месяц:**3,0**

9. Примененные строительные материалы, конструкции, оборудование и изделия соответствуют требованиям проекта и государственных нормативов;
9-1. Доля местного содержания предусмотрена в проектно-сметной документации 100 % и фактически применено 100 % (на объектах, финансируемых за счет государственных инвестиций и средств квазигосударственного сектора);

10.Исполнительная геодезическая съемка фактического положения подземных инженерных сетей и/или зданий (сооружений) выполнена (обязательное приложение к декларации о соответствии);
10-1.Исполнительная техническая документация имеется в полном объеме, в том числе в электронном модуле;

11. Наружные инженерные коммуникации обеспечивают нормальную эксплуатацию объекта, что подтверждается поставщиками услуг по инженерному и коммунальному обеспечению. Поставщики услуг по инженерному и коммунальному обеспечению:

наименование организации, фамилия, имя, отчество (при его наличии), подпись руководителя, дата

12.Шумоизоляция здания соответствует проекту и подтверждается экспертным заключением выдаваемым государственной организацией осуществляющей санитарно-эпидемиологическую экспертизу по результатам лабораторных замеров проведенными аккредитованными испытательными лабораториями(центрами) (экспертное заключение прилагается);

13.Обеспечение доступа для маломобильных групп населения, что подтверждается органами социальной защиты населения не предусмотрен

Подрядчик (генеральный подрядчик), считает объект «**Строительство резервной линии электропередачи котельной №5 г. Ерейментау»**, готовым к приемке в эксплуатацию, гарантирует качество выполненных строительно-монтажных и специальных работ, и принимает на себя обязательство устранять дефекты, возникшие по его вине при строительстве объекта согласно гарантийного срока в соответствии с законодательством Республики Казахстан

Подрядчик (генеральный подрядчик):

Директор ТОО «Евростандарт- Аква» **Нуралин Р. К.**
фамилия, имя, отчество (при наличии) руководителя, подпись, дата

М.П.

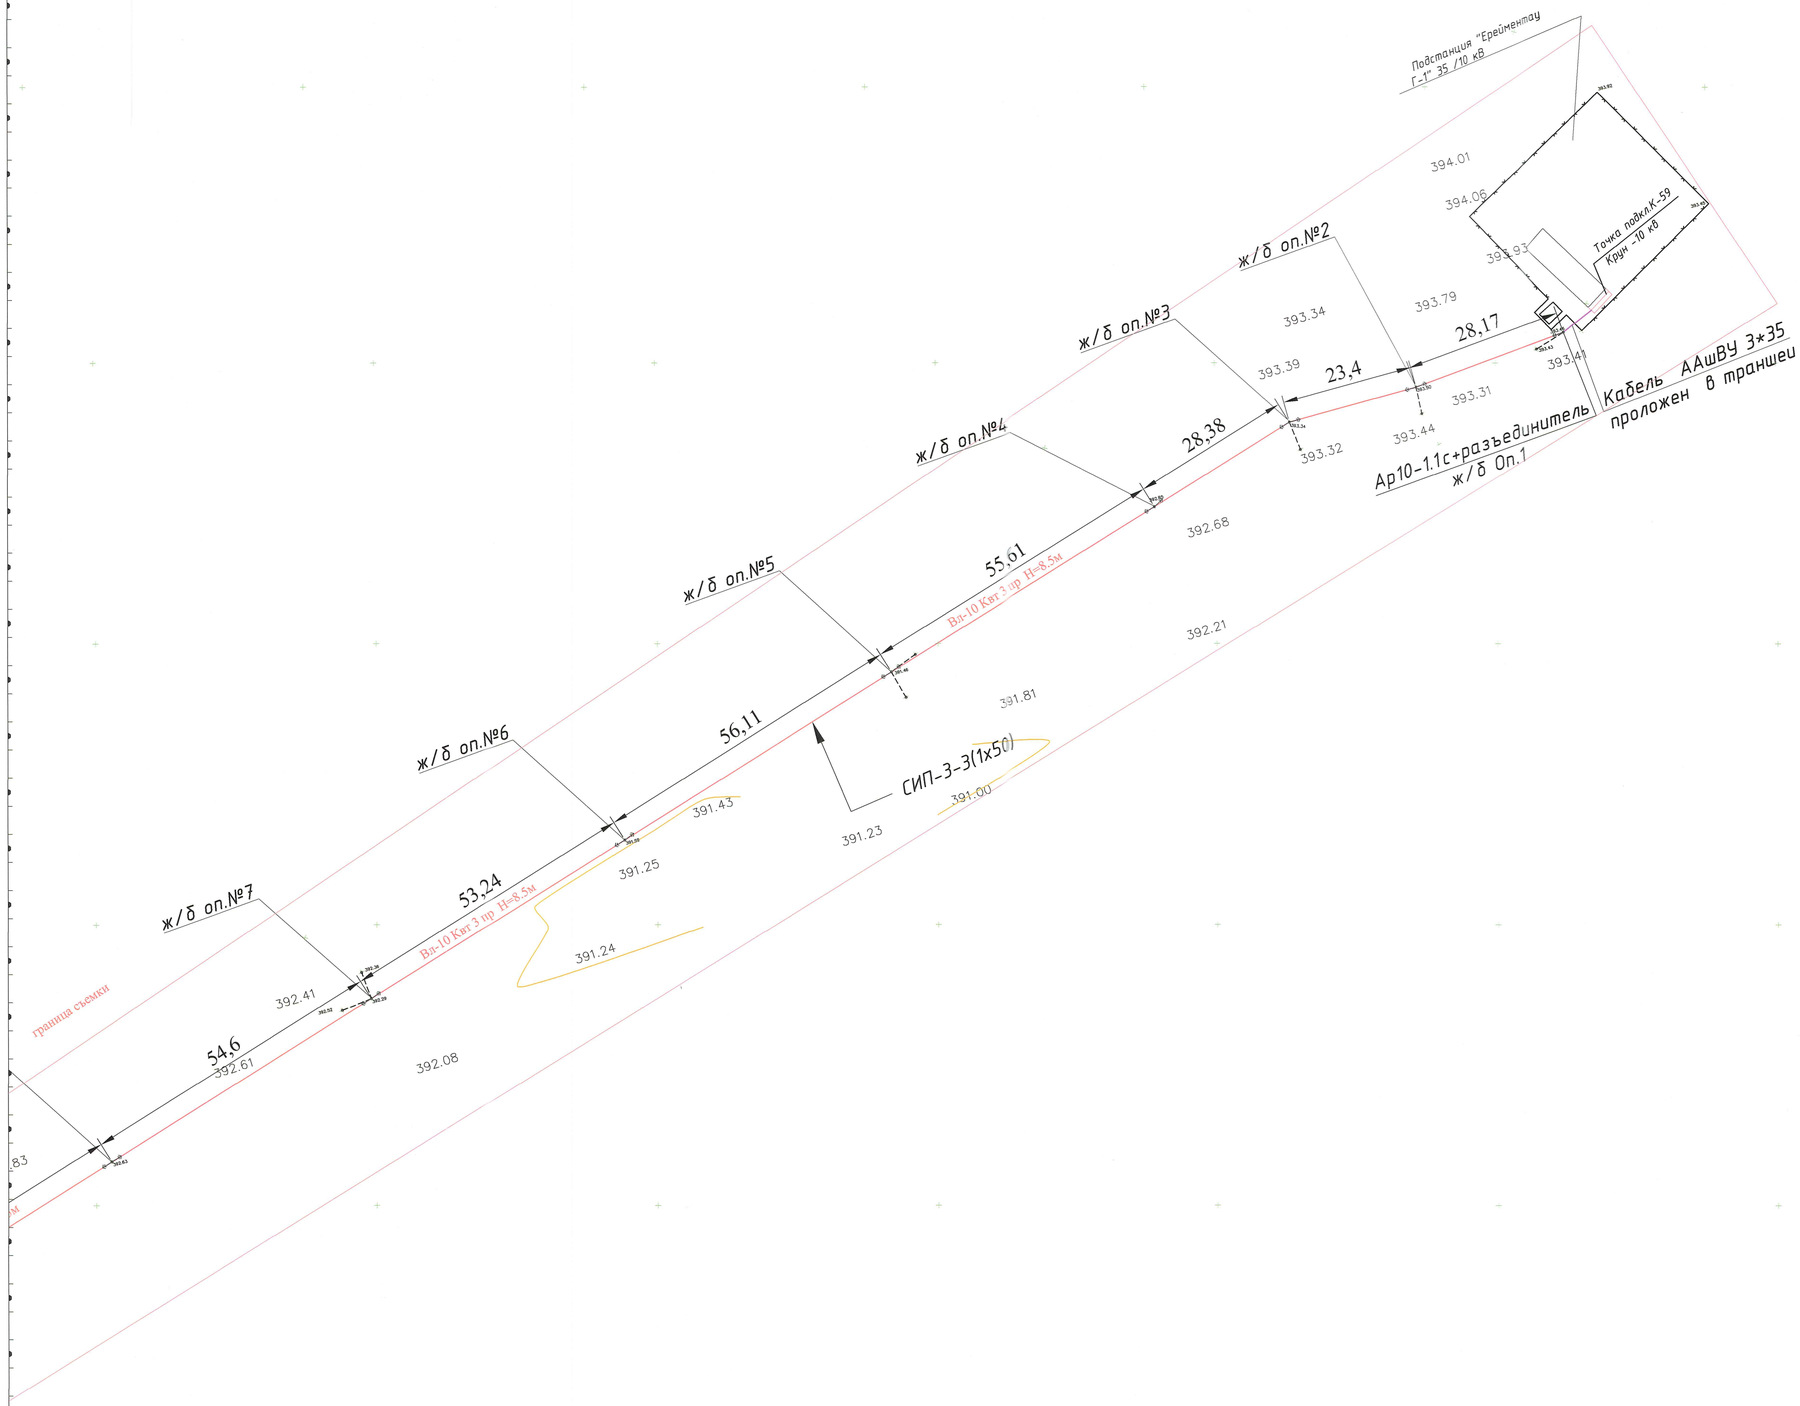

Лист 2 совместить с листом 1

Условные обозначения	
	Провод СИП 3-3(1*50)
	Кабель ААШВу-10 сеч 3*35
	Железобетоная опора СВ 95

«ЖЕЛЕЗОБЕТОНКОНСТРУКЦИЯ» ШАРУАШЫЛЫҚ ЖАУАПКЕРШІЛІГІ РЕСПУБЛИКАЛЫҚ ЖЕЛІЛЕРГЕ ЖЕЛІСПОРЛЫҚ АЙМАҚТЫҚ ФИЛИАЛЫ
ДЕРЕКТЕР ҚОРЫНА ЕНГІЗІЛДІ
№ 19710_12343
20.25.10.25.ЖБ

Товарищество с ограниченной ответственностью
ТОО "Евростандарт -Аква" ГСЛ №18012450

Заказчик	*ГУ "Отдел жилищно-коммунального хозяйства, пассажирского транспорта, автомобильных дорог и жилищной инспекции Ерейментауского района"*
Объект	*Строительство резервной линии электропередачи котельной №5 г.Ерментау*
Директор	Нуралин Р.К.
Геодезист	Нуралин Д.К.

Исполнительная съёмка
Трассы наружной сети электроснабжение Вл-10кВ.

Система высот: Балтийская
Система координат: Местная
масштаб 1: 500

Дата: 08.09.2025 г.

ЛИСТ 2

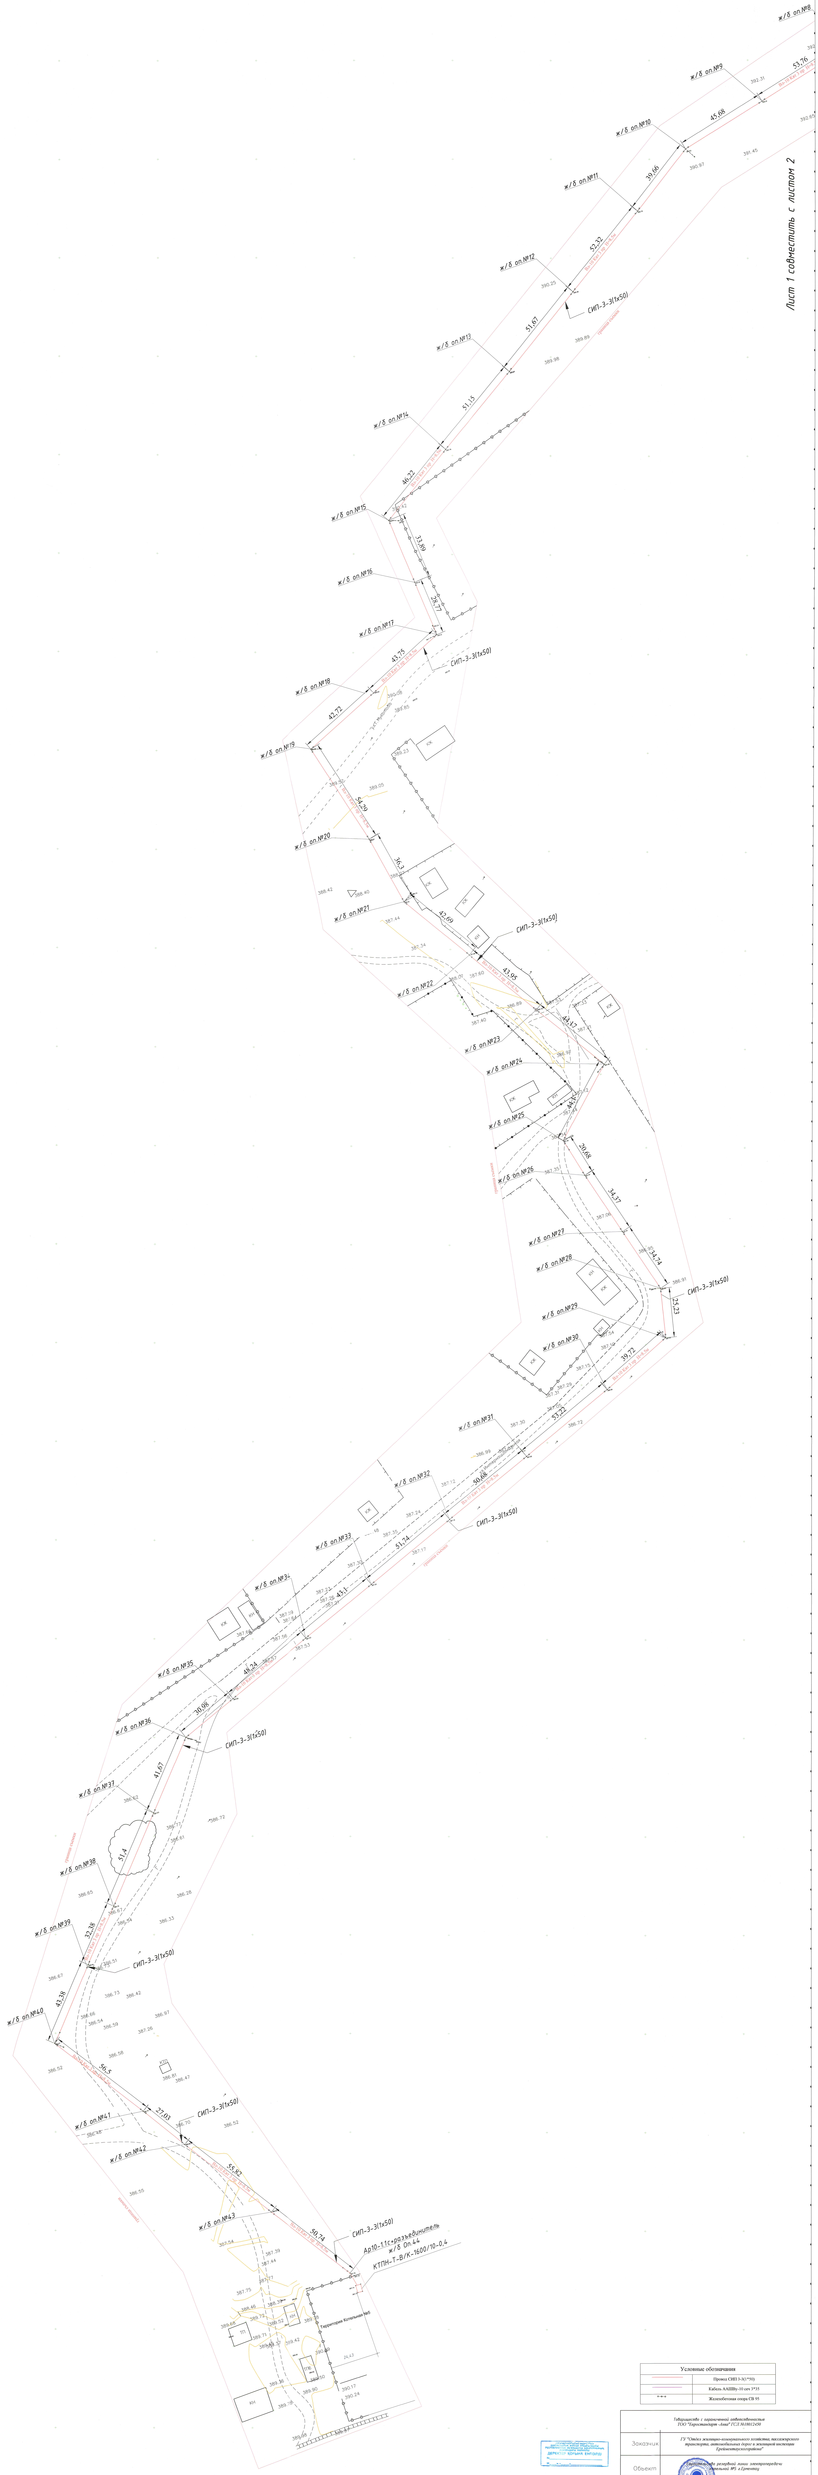
ж/б оп.№1
ж/б оп.№2
ж/б оп.№3
ж/б оп.№4
ж/б оп.№5
ж/б оп.№6
ж/б оп.№7
ж/б оп.№8
ж/б оп.№9
ж/б оп.№10
ж/б оп.№11
ж/б оп.№12
ж/б оп.№13
ж/б оп.№14
ж/б оп.№15
ж/б оп.№16
ж/б оп.№17
ж/б оп.№18
ж/б оп.№19
ж/б оп.№20
ж/б оп.№21
ж/б оп.№22
ж/б оп.№23
ж/б оп.№24
ж/б оп.№25
ж/б оп.№26
ж/б оп.№27
ж/б оп.№28
ж/б оп.№29
ж/б оп.№30
ж/б оп.№31
ж/б оп.№32
ж/б оп.№33
ж/б оп.№34
ж/б оп.№35
ж/б оп.№36
ж/б оп.№37
ж/б оп.№38
ж/б оп.№39
ж/б оп.№40
ж/б оп.№41
ж/б оп.№42
ж/б оп.№43
ж/б оп.№44
СИП-3-3(1х50)
СИП-3-3(1х50)
СИП-3-3(1х50)