Приложение 3
к приказу Министра
по инвестициям и развитию
Республики Казахстан
от 24 апреля 2017 года № 235
форма

Декларация о соответствии

Сноска. Форма в редакции приказа Министра индустрии и инфраструктурного развития РК от 09.08.2019 № 632 (вводится в действие по истечении десяти календарных дней после дня его первого официального опубликования); с изменениями, внесенными приказом Министра индустрии и инфраструктурного развития РК от 08.02.2021 № 53 (вводится в действие по истечении десяти календарных дней после дня его первого официального опубликования).

« 27 » 11 2025года

Подрядчик (генеральный подрядчик): **Товарищество с ограниченной ответственностью "Р и А Сервис ЛТД", РК., КЫЗЫЛОРДИНСКАЯ ОБЛАСТЬ, ГОРОД КЫЗЫЛОРДА, А. ;Жанхожа Батыр , №82,36. БИН 060440007369. Тел.: 87778815555.**

наименование организации, юридический адрес

в лице **Директор Алтынбекулы Ардак**

фамилия, имя, отчество (при наличии) руководителя организации

по объекту **«Подключение к газоснабжению системы отопления зданий КГКП «Кармакшинский аграрно-технический колледж» управления образования Кызылординской области в пос. Жосалы, Кармакшинского района, Кызылординской области»**

(наименование и местонахождение объекта)

заказчиком которого является **Коммунальное государственное учреждение "Кармакшинский районный отдел жилищно-коммунального хозяйства, пассажирского транспорта и автомобильных дорог" БИН 050140002573. Руководитель ЖЫЛТЫРОВ БАҚЫТБЕК ОМАРҰЛЫ**

(наименование организации, фамилия, имя, отчество (при наличии) руководителя)

удостоверяет, что:

1. Строительно – монтажные работы на объекте выполнены в соответствии с утвержденным проектом (проектно – сметной документацией), государственными нормативами в сфере архитектурной, градостроительной и строительной деятельности;

2. Субподрядными организациями:

1) ТОО "Құрылыс Контроль LTD" директор Зада А., №25005825 от 21.02.2025 года, БИН 211140014029

2)ТОО "TechPower Build" директор Ансаматова Б.А. Лицензия № №25014492 от 05.05.2025 г., БИН: 200340020244

(наименование организации, № лицензии и дата получения ,фамилия, имя, отчество (при наличии) руководителя)

3. проекта (проектно-сметной документации) **Товарищество с ограниченной ответственностью "Проект Сервис" №13015849 от 08.10.2013 г..,Рабочий Проект.**

(наименование проектной организации, номер проекта)

утвержденного(й) **КГКП "Кармакшинский аграрно-технический колледж", № 16 от 26.02.2024 года, Коммунальное государственное учреждение "Кармакшинский районный отдел жилищно-коммунального хозяйства, пассажирского транспорта и автомобильных дорог"**

(дата и номер проекта, наименование организации утвердившей (переутвердившей) проект и дата утверждения)

4. Объект (комплекс) имеет следующие основные технико-экономические показатели (мощность, производительность, производственная площадь, протяженность, вместимость, объем, пропускная способность, провозная способность, число рабочих мест и тому подобное, заполняется по всем объектам (кроме жилых домов) в единицах измерения соответственно целевой продукции или основным видам услуг):

Мощность, производительность и так далее	Единица измерения	По проекту		Фактически	
		общая (с учетом ранее принятых)	в том числе пускового комплекса или очереди	общая (с учетом ранее принятых)	в том числе пускового комплекса или очереди
Плащадь застройки	$м^2$	182,8		182,8	
Газопроводы среднего давления Труба полиэтиленовая для подачи	м	125,0		125,0	

газообразного топлива РЕ 100 ГАЗ SDR 11 СТ РК ГОСТ Р 50838-2011 размерами 63х5,8 мм	м				
Газорегуляторные пункт ГРПШ-04-2У с основной и резервной линиями редуцирования на базе регулятора давления газа РДНК-400 с измерительным комплексом на базе счетчика CGR-Fx-Dn 50-G25 PN16 с электронным корректором газа miniElcor (80-1000 кПа) с обогревом ОГШН	шт	1		1	

Выпуск продукции (оказания услуг), предусмотренной проектом в объеме, соответствующем нормам освоения проектных мощностей в начальный период_ **не предусматривается**

(*факт начала выпуска продукции с указанием объема)*

Показатели	Единица измерения	По проекту	Фактически
Площадь участка	м2		
Число этажей	этаж		
Общий строительный объем	$м^3$		
В том числе подземной части	$м^3$	-	
Площадь встроенных, встроенно-пристроенных и пристроенных помещений	$м^2$	-	

Показатели	По проекту			Фактически		
	число квартир	площадь квартир, $м^2$		число квартир	площадь квартир, $м^2$	
		общая	Жилая		общая	жилая
Кабинеты здание						

5. Технологические и архитектурно-строительные решения по объекту характеризуется следующими данными:

Газопроводы среднего давления: газопровода среднего давления Труба полиэтиленовая для подачи газообразного топлива РЕ 100 ГАЗ SDR 11 СТ РК ГОСТ Р 50838-2011 размерами 63х5,8 мм – 125,0м. Газорегуляторные пункт ГРПШ-04-2У с основной и резервной линиями редуцирования на базе регулятора давления газа РДНК-400 с измерительным комплексом на базе счетчика CGR-Fx-Dn 50-G25 PN16 с электронным корректором газа miniElcor (80-1000 кПа) с обогревом ОГШН – 1шт.

краткие технические характеристики по особенностям его размещения, по основным материалам и конструкциям, инженерному и технологическому оборудованию

6. На объекте установлено предусмотренное проектом оборудование в количестве согласно актам о его приемке после индивидуального испытания и комплексного опробования;

7. Мероприятия по охране труда, обеспечению взрывобезопасности, пожаробезопасности, охране окружающей природной среды и антисейсмические мероприятия, редусмотренные проектом выполнены;

8. Строительно-монтажные работы осуществлены в сроки:

начало работ **13.11.2025 года;**
(*месяц, год)*

окончание работ **27.11. 2025 года;**
(*месяц, год)*

при продолжительности строительства, месяц: **14дней ;** по норме или по проекту организации строительства, месяц: **2 ;** фактически, месяц: **14дней ;**

9. Примененные строительные материалы, конструкции, оборудование и изделия соответствуют требованиям проекта и государственных нормативов;

9-1. Доля местного содержания предусмотрена в проектно-сметной документации 100__% и

фактически применено _100__% (на объектах финансируемых за счет государственных инвестиций и средств свази государственного сектора);
10. Исполнительная геодезическая съемка фактического положения подземных инженерных сетей и/или зданий (сооружений) выполнена (обязательное приложение к декларации о соответствии);
10-1. Исполнительная техническая документация имеется в полном объеме, в том числе в электронном модуле;
11. Наружные инженерные коммуникации (холодное и горячее водоснабжение, канализация, теплоснабжение, газоснабжение, электроснабжение и связь) обеспечивают нормальную эксплуатацию объекта, что подтверждается поставщиками услуг по инженерному и коммунальному обеспечению.
Поставщики услуг по инженерному и коммунальному обеспечению:

КГП на ПХВ "КГТЭС" Сапобеков А.Б.
наименование организации, фамилия, имя, отчество(при наличии), подпись руководителя, дата Место печати(при наличии)

наименование организации, фамилия, имя, отчество(при наличии), подпись руководителя, дата Место печати(при наличии)

наименование организации, фамилия, имя, отчество(при наличии), подпись руководителя, дата Место печати(при наличии)

наименование организации, фамилия, имя, отчество(при наличии), подпись руководителя, дата Место печати(при наличии)

12. Шумоизоляция здания соответствует проекту и подтверждается экспертным заключением выдаваемым государственной организацией осуществляющей санитарно-эпидемиологическую экспертизу по результатам лабораторных замеров проведенных аккредитованными испытательными лабораториями (центрами) (экспертное заключение прилагается);
13. Обеспечен доступ для маломобильных групп населения, что подтверждается органами социальной защиты населения_____**не требуется**_____;
фамилия, имя, отчество (при наличии), подпись руководителя, дата Место печати (при наличии)
Подрядчик (генеральный подрядчик) считает объект: **«Подключение к газоснабжению системы отопления зданий КГКП «Кармакшинский аграрно-технический колледж» управления образования Кызылординской области в пос. Жосалы, Кармакшинского района, Кызылординской области»**
__наименование объекта (комплекса)
готовым к приемке в эксплуатацию,и гарантирует качество выполненных строительно-монтажных и специальных работ, и принимает на себя обязательство устранять дефекты, возникшие по его вине при строительстве объекта согласно гарантийного срока в соответствии с законодательством Республики Казахстан.

Подрядчик (генеральный подрядчик)
Товарищество с ограниченной ответственностью "Р и А Сервис ЛТД" БИН 060440007369.
Директор Алтынбекулы Ардак

фамилия, имя, отчество (при наличии) руководителя, подпись, дата *Место печати (при наличии)*

План с сетями Г1, Г2

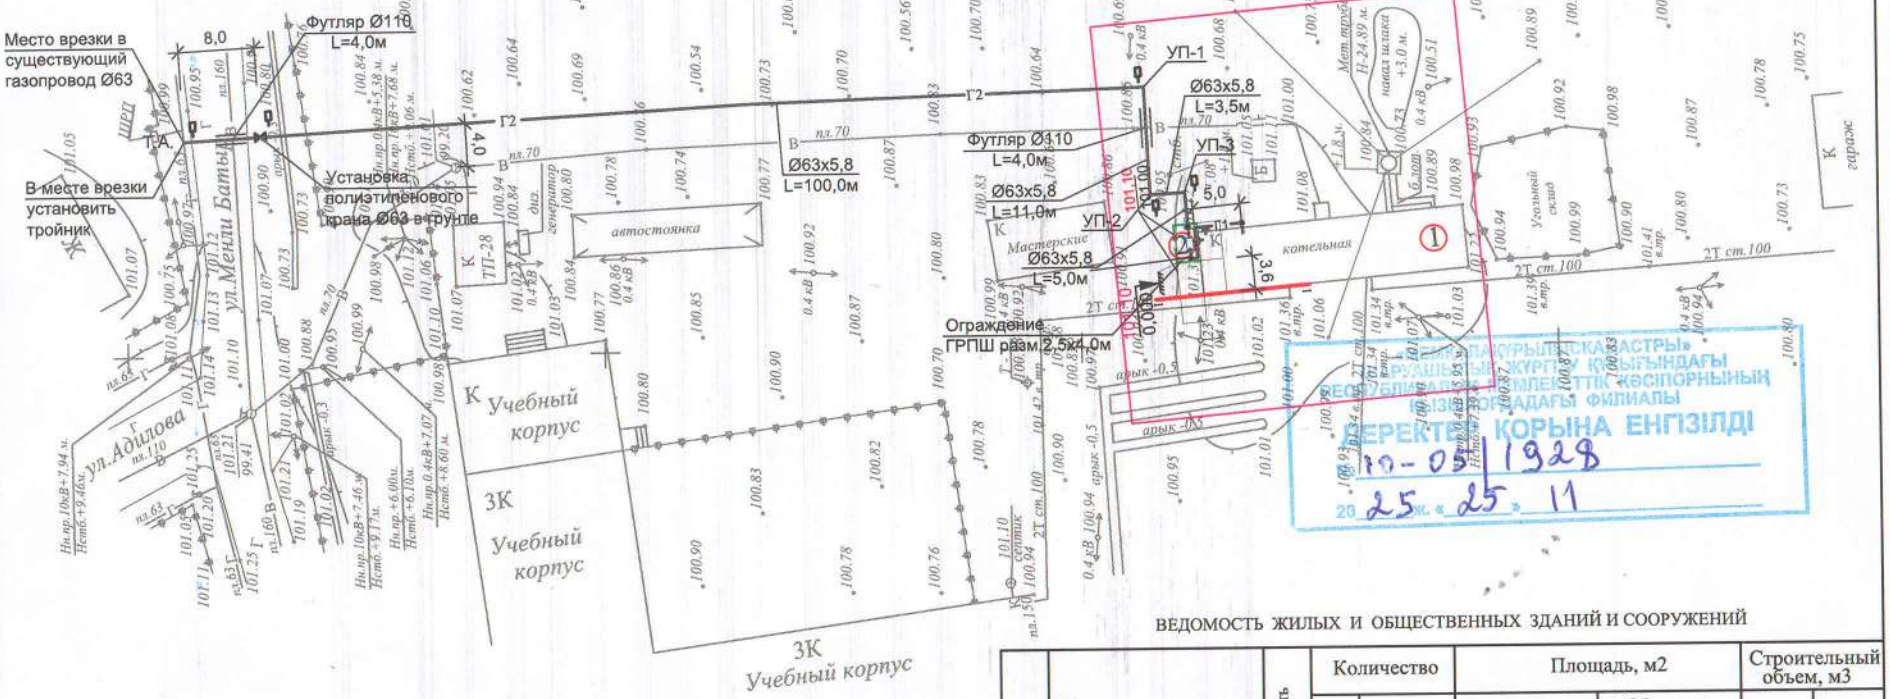

«ЕНІКІ ПАКҰРЫЛЫСКАЗАСТРЫ» ҚАРҰШЫЛЫҚ ЖҰРТТУ ҚЫЗЫҒЫНДАҒЫ РЕСПУБЛИКАЛЫҚ МЕМЛЕКЕТТІК КӘСІПОРНЫНЫҢ ҚЫЗЫЛОРДАДАҒЫ ФИЛИАЛЫ
ДЕРЕКТЕР КОРЫНА ЕНГІЗІЛДІ
10-05-1928
20 25 ж. «25» 11

ВЕДОМОСТЬ ЖИЛЫХ И ОБЩЕСТВЕННЫХ ЗДАНИЙ И СООРУЖЕНИЙ

Номер на плане	Наименование и обозначение	Этажность	Количество			Площадь, м2				Строительный объем, м3	
			зданий	квартир		застройки		Общая нормируемая		здания	всего
				зда-	все-	здания	всего	здания	всего		
1	Котельная	1	1			-	-	-	-	сущест	
2	ГРПШ	-				10,0	10,0	-	-	проетир	

Г — Существующий газопровод среднего давления

Г2 — Проектируемый газопровод среднего давления

Г2 — Проектируемый газопровод низкого давления

Опознавательный столб

Изм	кол.уч	Лист	№ док	подп.	дата
Гл. спец.		Гринштейн			
Н.контр.		Бутабаева			

04-23-ГСН

Подключение к газоснабжению системы отопления зданий КГКП «Кармакшинский аграрно-технический колледж» управления образования Кызылординской области" в с.Жосалы, Кармакшинского района, Кызылординской области

Стадия	Лист	Листов
РП	2	

План с сетями Г1,Г2

ТОО "ПроектСервис"

Взам. инв.№ | Подпись и дата | Инв.№ подл.