Приложение 3
к приказу Министра
по инвестициям и развитию
Республики Казахстан
от 24 апреля 2017 года № 235
форма

Декларация о соответствии

«29» август 2024 года

Подрядчик (генеральный подрядчик):
ТОО «АЭS and Limited», Республика Казахстан, г.Актобе, ул. Ю.А. Гагарина, 2,
наименование организации, юридический адрес
в лице: **директора - Рахатулы Ұлан**
фамилия, имя, отчество (при наличии) руководителя организации

по объекту: **«Строительство подводящего газопровода и газораспределительных сетей в населенный пункт Шаменова, Жалагашского района, Кызылординской области» , Республика Казахстан, Кызылординская область, Жалагашский район., с.Шаменов**
наименование, местонахождения объекта

заказчиком которого является: **«Жалагашский районный отдел жилищно-коммунального хозяйства, пассажирского транспорта и автомобильных дорог». Руководитель Ербол Ғабит Ерболұлы**
наименование организации, фамилия, имя, отчество (при наличии) руководителя

удостоверяет, что:

1. Строительно-монтажные работы на объекте выполнены в соответствии утвержденным проектом (проектно-сметной документацией), государственными нормативами в сфере архитектурной, градостроительной и строительной деятельности;
2. Субподрядные организации: **ТОО «Сырэнергогазстрой», ТОО «ДосСтройПроект», ТОО «КазСтройЭлит», ТОО «Баспана курылыс 2022», ТОО «Алатау Строй 2050», ТОО «SENIM GROUP STROY», ТОО «Промстрой-XXI», ТОО «ТАБЫС-АСМ», ТОО «Строительная компания Мечел».**
наименование организации
3. Проект (проектно-сметная документация)
ТОО «Жамбылагрогазпроект» ГСЛ 13004531 от 27.03.2013 Рабочий проект №43-2022г.
наименование проектной организации, номер проекта
утвержден(а) **«Жалагашский районный отдел жилищно-коммунального хозяйства, пассажирского транспорта и автомобильных дорог». Рабочий проект №43-2022г**
наименование организации утвердившей (переутвердившей) проект и дата утверждения
4. Объект (комплекс) имеет следующие основные технико-экономические показатели (мощность, производительность, производственная площадь, протяженность, вместимость, объем, пропускная способность, провозная способность, число рабочих мест и тому подобное, заполняется по всем объектам (кроме жилых домов) в единицах измерения соответственно целевой продукции или основным видам услуг):

Мощность, производительность и так далее	Единица измерения	По проекту		Фактически	
		общая (с учетом ранее принятых)	в том числе пускового комплекса или очереди	общая (с учетом ранее принятых)	в том числе пускового комплекса или очереди
Количество газифицируемых объектов	шт	1		1	
Общая протяженность газопровода	п.м	29198		29198	
Труба ПЭ100 SDR9 Ø 160х17,9мм	п.м	13463		13463	

Труба ПЭ100 SDR9 Ø110х12,3мм	п.м	1351		1351	
Труба ПЭ100 SDR11 Ø63х5,8мм	п.м	5520		5520	
Труба ПЭ100 SDR11 Ø90х8,2мм	п.м	5086		5086	
Труба ПЭ100 SDR11 Ø110х10мм	п.м	1383		1383	
Труба ПЭ100 SDR11 Ø125х11,4мм	п.м	265		265	
Труба ПЭ100 SDR11 Ø160х14,6мм	п.м	710		710	
Труба ПЭ100 SDR11 Ø32х3мм	п.м	984		984	
Труба ст Ø159х6мм	п.м	4м		4м	
Труба ст Ø25х3мм	п.м	115		115	
Труба ст Ø89х5мм	п.м	6		6	
Труба ст Ø159х4мм	п.м	6		6	
Труба ст Ø57х3мм	п.м	305		305	
Газорегуляторный пункт типа ГРПШ-13-2Н-У1	шт	1		1	
Газорегуляторный пункт типа ГРПШ-13-2В-У1	шт	1		1	
Газорегуляторный пункт типа ГРПШ-07-2У1	шт	1		1	

5. Технологические и архитектурно-строительные решения по объекту характеризуется следующими данными:

Строительство подводящего газопровода высокого давления PN1,2МПа D160,110, среднего давления PN0,3МПа и распределительного газопровода низкого давления PN0,005МПа н/п Шаменова Жалагашского района.

Газопроводы высокого давления PN 1,2 (МПа) из полиэтиленовых труб:ПЭ 100 SDR 9 Ø110х12,3– 1351,0 м; Ø160х17,9– 13463,0 м; Газопроводы среднего давления PN 0,3 (МПа) из полиэтиленовых труб: ПЭ 100 SDR 11Ø63х5,8 – 538,0 м; Ø90х8,2 – 110,0 м;Ø110х10– 63,0 м; Ø125х11,4– 348,0 м; Ø160х14,6– 78,0 м; Газопроводы низкого давления PN 0,005 (МПа) из полиэтиленовых труб
ПЭ 100 SDR 11 Ø32х3,0– 984,0 м; Ø63х5,8 – 4965,0 м; Ø90х8,2 – 4978,0 м;Ø110х10– 1228,0 м; Ø160х14,6– 628,0 м; Газопроводы низкого давления PN 0,005 (МПа) из стальных труб Ø25х3– 115,0 м; Ø57х3 – 297,0 м; Ø133х4 – 4,0 м; Для газоснабжения природным газом с. Тажибаев, Шиелийского района Строительная часть проекта разработана на основании задания смежной группы инженерного обеспечения. За абсолютную отметку ± 0.000 принят уровень верха фундамента по генеральному плану н/п Шаменова ГРП=110,10; ГРПШ№1=110,10; №2=109,35.

Рабочий проект: «Строительство подводящего газопровода и газораспределительных сетей в населенный пункт Шаменова, Жалагашского района, Кызылординской области» чертежи разработаны для района, характеризующегося следующими природно-климатическими характеристиками:

- Климатический подрайон - IV-Г. (СП. РК 2.04.01-2017г)
- Снеговая Нагрузка I района 1,0 кПа. (НТП РК 01-01-3.1 (4,1)2017г) .
- Ветровая Нагрузка III района 0,8 кПа.(НТП РК 01-01-3.1 (4,1)2017г) .

Согласно Заключения об инженерно-геологических условиях по объекту «Строительство подводящего газопровода и газораспределительных сетей в населенный пункт Шаменова, Жалагашского района, Кызылординской области» выполненного ТОО "ТопГис", основанием под подошвой фундаментов служит: суглинок легкий, светло-коричневый, мягкопластичный, песчаннистый, вскрытой мощностью 4,7 м. Грунтовые воды на исследованной территорий в период изысканий находятся на глубинах от 1 метра и более. На отдельных участках развита только верховодка, ниже которой на глубине 16-70м залегают напорные воды. Мощность водоносных горизонтов составляет 5-40м. Уровень грунтовых вод на участке проведения инженерно-геологических изысканий на глубину бурения скважин местами выявлен в интервале от 0,2 м и более. По классификации ГОСТ 25100-2011 грунты не засоленные. Суммарное содержание водорастворимых солей составляет 0,185-0,236 %. Согласно СН РК 2.01-01-2013 «ЗАЩИТА СТРОИТЕЛЬНЫХ КОНСТРУКЦИЙ ОТ КОРРОЗИИ» по содержанию сульфатов (10176- 10752 мг/кг) грунты сильноагрессивные к бетонам нормальной проницаемости (марка W4) на портландцементе по ГОСТ 10178-85, слабоагрессивные к бетонам нормальной проницаемости на сульфатостойком цементе по ГОСТ 22266-2013. В расчет следует принять слабоагрессивные к бетонам нормальной проницаемости на сульфатостойком цементе. По суммарному содержанию хлоридов в пересчете на хлор-ион (3760,5 - 3967,5 мг/кг) грунты среднеагрессивные к арматуре железобетонных конструкций. Тип засоления: сульфатный.

Расчетная глубина промерзания грунтов по СН РК 5.01-02-2013 г., СП РК 5.01-102-2013г.для суглинка - 100 см;

краткие технические характеристики по особенностям его размещения, по основным материалам и конструкциям, инженерному и технологическому оборудованию

6. На объекте установлено предусмотренное проектом оборудование в количестве согласно актам о его приемке после индивидуального испытания и комплексного опробования;

7. Мероприятия по охране труда, обеспечению взрывобезопасности, пожаробезопасности,

охране окружающей природной среды и антисейсмические мероприятия, предусмотренные проектом выполнены;

8. Строительно-монтажные работы осуществлены в сроки:

начало работ: «29» август 2023 года;

окончание работ: «29» август 2024 года;

месяц, год

при продолжительности строительства, месяц:

по норме или по проекту организации строительства, месяц: 12

фактически, месяц: 12

9. Примененные строительные материалы, конструкции, оборудование и изделия соответствуют требованиям проекта и государственных нормативов;

9.1 Доля местного строительство предусмотрена в проектной-сметной документации 100% и фактический применено 100% (на объектах финансируемых за счет государственных инвестиций и средств квази государственно сектора).

10. Исполнительная геодезическая съемка фактического положения подземных инженерных сетей и/или зданий (сооружений) выполнена (обязательное приложение к декларации о соответствии); - **Прилагается**

10.1 Исполнительная техническая документация имеется в полным объеме, в том числе в электронном модуле.

11. Наружные инженерные коммуникации (холодное и горячее водоснабжение, канализация, теплоснабжение, газоснабжение, электроснабжение и связь) обеспечивают нормальную эксплуатацию объекта, что подтверждается поставщиками услуг по инженерному и коммунальному обеспечению.

Поставщики услуг по инженерному и коммунальному обеспечению:

наименование организации, фамилия, имя, отчество (при наличии), подпись руководителя, дата Место печати (при наличии)

наименование организации, фамилия, имя, отчество (при наличии), подпись руководителя, дата Место печати (при наличии)

12. Шумоизоляция здания соответствует проекту и подтверждается экспертным Заключениемвыдаваемымгосударственнойорганизациейосуществляющейсанитарно-эпидемиологическую экспертизу по результатам лабораторных замеров проведенных аккредитованными испытательными лабораториями (центрами) (экспертное заключение прилагается);- **Не требуется**

наименование организации, фамилия, имя, отчество(при наличии), подпись руководителя, дата Место печати(при наличии)

13. Обеспечен доступ для мало мобильных групп населения, что подтверждается органами социальной защиты населения - **Не требуется;**

наименование организации, фамилия, имя, отчество(при наличии), подпись руководителя, дата Место печати(при наличии)

Подрядчик (генеральный подрядчик) считает объект **«Строительство подводящего газопровода и газораспределительных сетей в населенный пункт Шаменова, Жалагашского района, Кызылординской области» готовым к приемке в эксплуатацию.**

наименование объекта (комплекса)

гарантирует качество выполненных строительно-монтажных и специальных работ, и принимает на себя обязательство устранять дефекты, возникшие по его вине при строительстве объекта согласно гарантийного срока в соответствии с законодательством Республики Казахстан.

Подрядчик (генеральный подрядчик)

Генеральный директор ТОО «АЭS and Limited» Рахатулы Ұлан

фамилия, имя, отчество (при наличии) руководителя, подпись, дата, Место печати (при наличии)

ҚЫЗЫЛОРДА ОБЛЫСЫНЫҢ ЭНЕРГЕТИКА ЖӘНЕ ТҰРҒЫН ҮЙ-КОММУНАЛДЫҚ ШАРУАШЫЛЫҚ БАСҚАРМАСЫНЫҢ ШАРУАШЫЛЫҚ ЖҮРГІЗУ ҚҰҚЫҒЫНДАҒЫ «ҚЫЗЫЛОРДА ГАЗ ТАРАТУ ЖҮЙЕСІ» КОММУНАЛДЫҚ МЕМЛЕКЕТТІК КӘСІПОРНЫ

120008, Қызылорда қаласы, Бөкейхан көшесі, 41 Г
Тел: 8(7242) 70-02-98
БИН 191240024876, АО «Народный банк»,
ИИК KZ046010201000321571
E-mail: kzorda_gaz@mail.ru

КОММУНАЛЬНОЕ ГОСУДАРСТВЕННОЕ ПРЕДПРИЯТИЕ НА ПРАВЕ ХОЗЯЙСТВЕННОГО ВЕДЕНИЯ «ҚЫЗЫЛОРДА ГАЗ ТАРАТУ ЖҮЙЕСІ» УПРАВЛЕНИЯ ЭНЕРГЕТИКИ И ЖИЛИЩНО-КОММУНАЛЬНОГО ХОЗЯЙСТВА КЫЗЫЛОРДИНСКОЙ ОБЛАСТИ

120008, город Кызылорда, улица Бокейхана, 41 Г
Тел/факс: 8(7242) 70-02-98
БИН 191240024876, АО «Народный банк»,
ИИК KZ046010201000321571
E-mail: kzorda_gaz@mail.ru

03.09.2024ж № 1496

Жалағаш ауданы әкімі
А.Ибраимовқа

Қызылорда облысының энергетика және тұрғын үй комуналдық шаруашалық басқармасының шаруашылық жүргізу құқығындағы «Қызылорда газ тарату жүйесі» комуналдық мемлекеттік кәсіпорынына 05.07.2024 жылы «АЭS and Limited»ЖШС №25 санды хат келіп түсті.

Хат бойынша:

- Қызылорда облысы, Жалағаш ауданы, Шәменов ауылы жеткізуші газ құбырын және орамішілік газ тарату желедерін салу;
- Қызылорда облысы, Жалағаш ауданы, Ақсу ауылы газ құбыры мен орамішілік газ тарату желілерін салу;
- Қызылорда облысы, Сырдария ауданы, Тоқмағанбетов ауылы газ құбырын және орамішілік газ тарату желілерін салу;
- Қызылорда облысы, Жалағаш ауданы, Шәменов ауылы газ құбырын және орамішілік газ тарату желілерін үрлеу, сынау (опресовка) жасау туралы елді-мекендерді қабалдауға хат келіп тұр.

Жалағаш кенті-170 га бойынша қазіргі таңда ешқандай қозғалыс жоқ екендігін ескере отырып, төмендегі кемшіліктер жойылмай, Шәменов ауылы үлкен қысымды газ желісіне қосылмайтындығын хабарлаймыз.

Ескертпелер:

1. Үлкен қысымды газ құбырының диаметрінің өзгергені жөнінде құжаттамалар.
2. Газ шағынының гидравликалық есептемесі.
3. Жер асты полиэтиленді шар кранның 1 категориялы жоғары қысымды газ желісіне арналған жер үсті болат ысырмалы кранға ауыстыру.

(Перстектива Шәменов ауылына)

Директор **Шаухаманов Н.С**

ҚЫЗЫЛОРДА ОБЛЫСЫНЫҢ ЭНЕРГЕТИКА ЖӘНЕ ТҰРҒЫН ҮЙ-КОММУНАЛДЫҚ ШАРУАШЫЛЫҚ БАСҚАРМАСЫНЫҢ ШАРУАШЫЛЫҚ ЖҮРГІЗУ ҚҰҚЫҒЫНДАҒЫ «ҚЫЗЫЛОРДА ГАЗ ТАРАТУ ЖҮЙЕСІ» КОММУНАЛДЫҚ МЕМЛЕКЕТТІК КӘСІПОРНЫ

120008, Қызылорда қаласы, Бөкейхан көшесі, 41 Г
Тел: 8(7242) 70-02-98
БИН 191240024876, АО «Народный банк»,
ИИК KZ046010201000321571
E-mail: kzorda_gaz@mail.ru

КОММУНАЛЬНОЕ ГОСУДАРСТВЕННОЕ ПРЕДПРИЯТИЕ НА ПРАВЕ ХОЗЯЙСТВЕННОГО ВЕДЕНИЯ «ҚЫЗЫЛОРДА ГАЗ ТАРАТУ ЖҮЙЕСІ» УПРАВЛЕНИЯ ЭНЕРГЕТИКИ И ЖИЛИЩНО-КОММУНАЛЬНОГО ХОЗЯЙСТВА КЫЗЫЛОРДИНСКОЙ ОБЛАСТИ

120008, город Кызылорда, улица Бокейхана, 41 Г
Тел/факс: 8(7242) 70-02-98
БИН 191240024876, АО «Народный банк»,
ИИК KZ046010201000321571
E-mail: kzorda_gaz@mail.ru

05.09.2024ж. №1499

«Жалағаш аудандық тұрғын үй коммуналдық шаруашылық, жолаушылар көлігі және автомобиль жолдары бөлімі» КММ-ніц бөлім басшысы Ғ. Ерболға

«AЭS and Limited» ЖШС директоры У.Рахатұлына

02.09.2024 жылғы №49 санды хатқа сәйкес

Сізге ШЖҚ «Қызылорда газ тарату жүйесі» КМК (әрі қарай-Кәсіпорын) Қызылорда облысы, Жалағаш ауданы, Жалағаш кентіндегі Ақтерек-170 га учаскесінің үлкен қысымды газ және кварталішілік газ тарату желілерінің құрылыс жобасы толық аяқталмауына байланысты, сонымен қатар үрлеу (опресовка) сынақтан өткізіп, үрлеп ату (продувка) жұмыстары жүргізілмегендіктен және 03.09.2024жылғы №1496 санды хатында көрсетілген кемшіліктер толығымен қалпына келтірілмей, Шәменов елді-мекеніне газ желісіне газ қосылуына мүмкіншілік жоқ екенін хабарлайды.

Қосымша: 1 бетте

Директор **Н.Шаухаманов**

Орын: бас инженер
Б.Ысқақов
8-707-542-11-11

Исполнительная схема высокого давления.

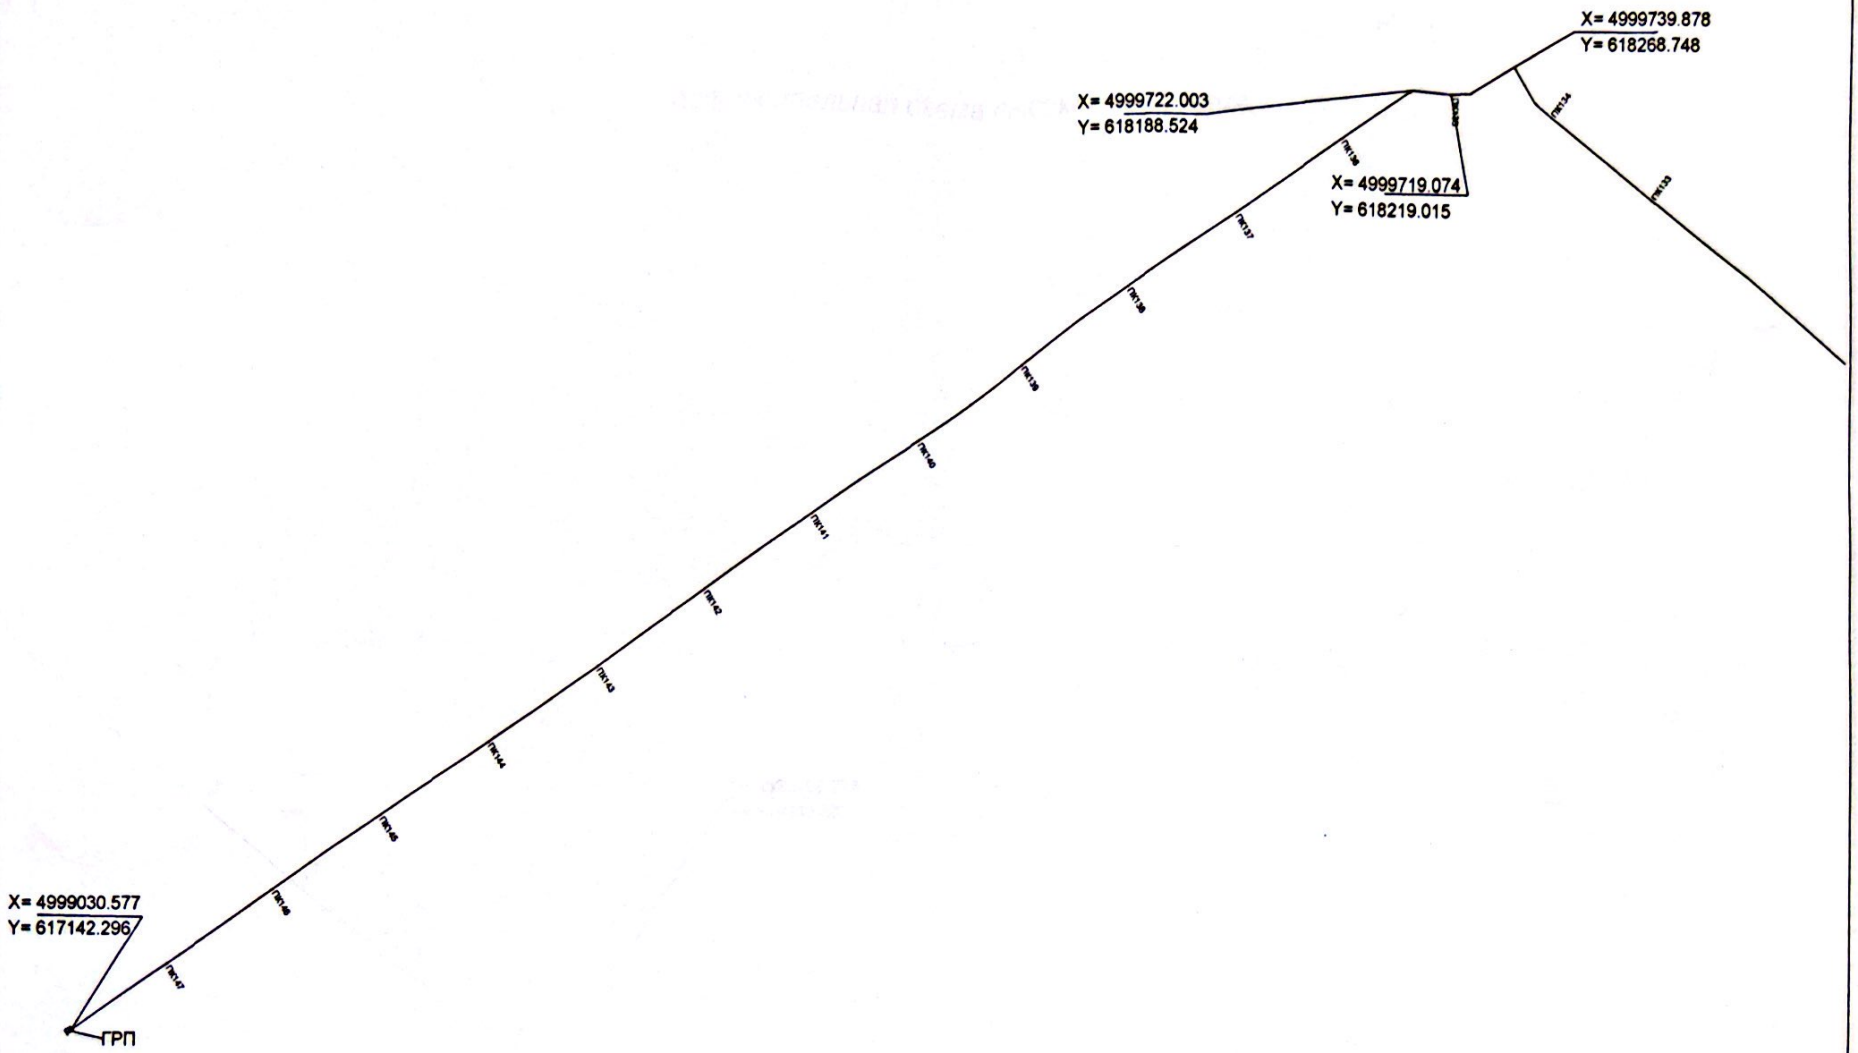

Изм.	Кол.уч.	Лист	№ док.	Подп.	Дата	«Строительство подводящего газопровода и газораспределительных сетей в населенный пункт Шаменова, Жалагашского района, Кызылординской области		
						Наружное газоснабжение.	Стадия	Лист	Листов
							ИТД	10	12
						Исполнительная схема	ТОО "AЭS and Limited"		

Scanned with CamScanner

Исполнительная схема высокого давления.

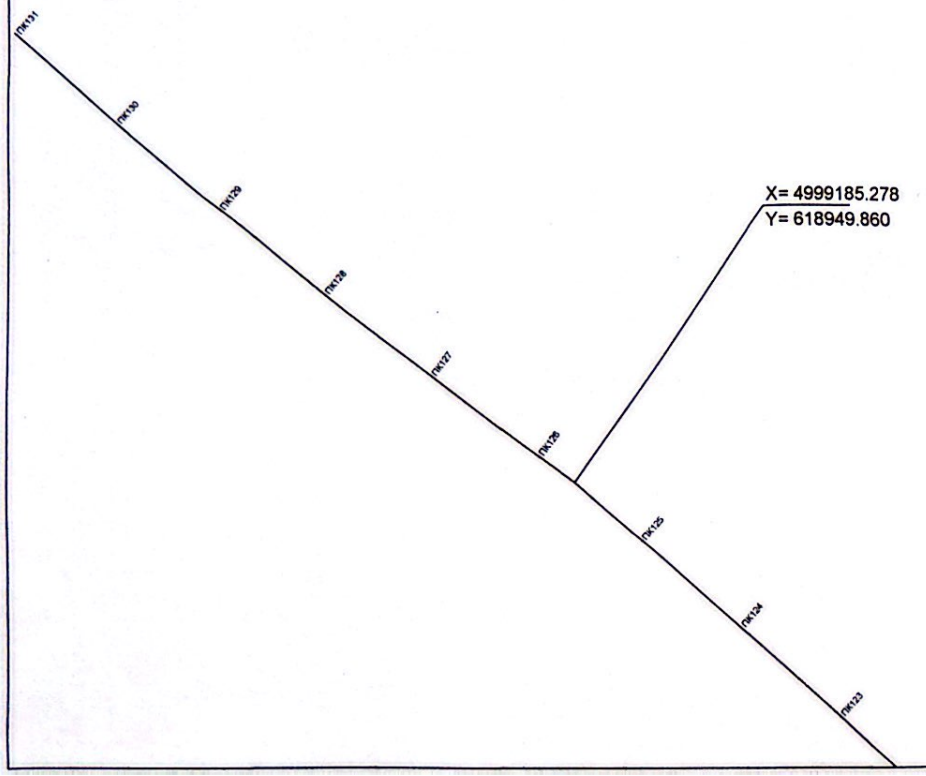

Изм.	Кол.уч.	Лист	№ док.	Подп.	Дата	«Строительство подводящего газопровода и газораспределительных сетей в населенный пункт Шаменова, Жалагашского района, Кызылординской области			
						Наружное газоснабжение.	Стадия	Лист	Листов
							ИТД	9	12
						Исполнительная схема	ТОО "AЭS and Limited"		

Scanned with CamScanner

Исполнительная схема высокого давления.

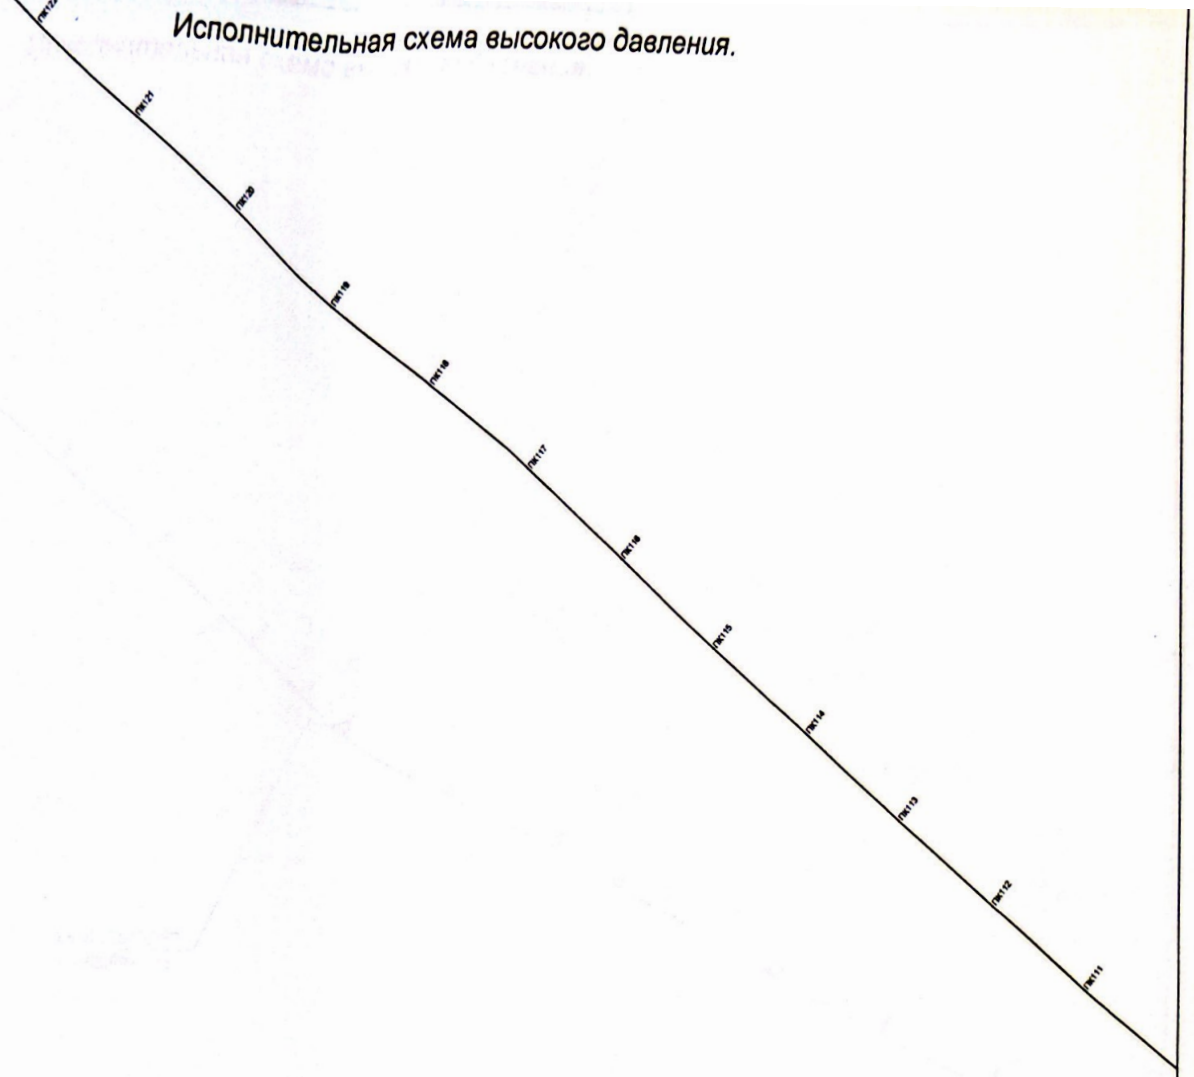

Изм.	Кол.уч.	Лист	№ док.	Подп.	Дата	«Строительство подводящего газопровода и газораспределительных сетей в населенный пункт Шаменова, Жалагашского района, Кызылординской области			
						Наружное газоснабжение.	Стадия	Лист	Листов
							ИТД	8	12
						Исполнительная схема	ТОО "AЭS and Limited"		

Scanned with CamScanner

Исполнительная схема высокого давления.

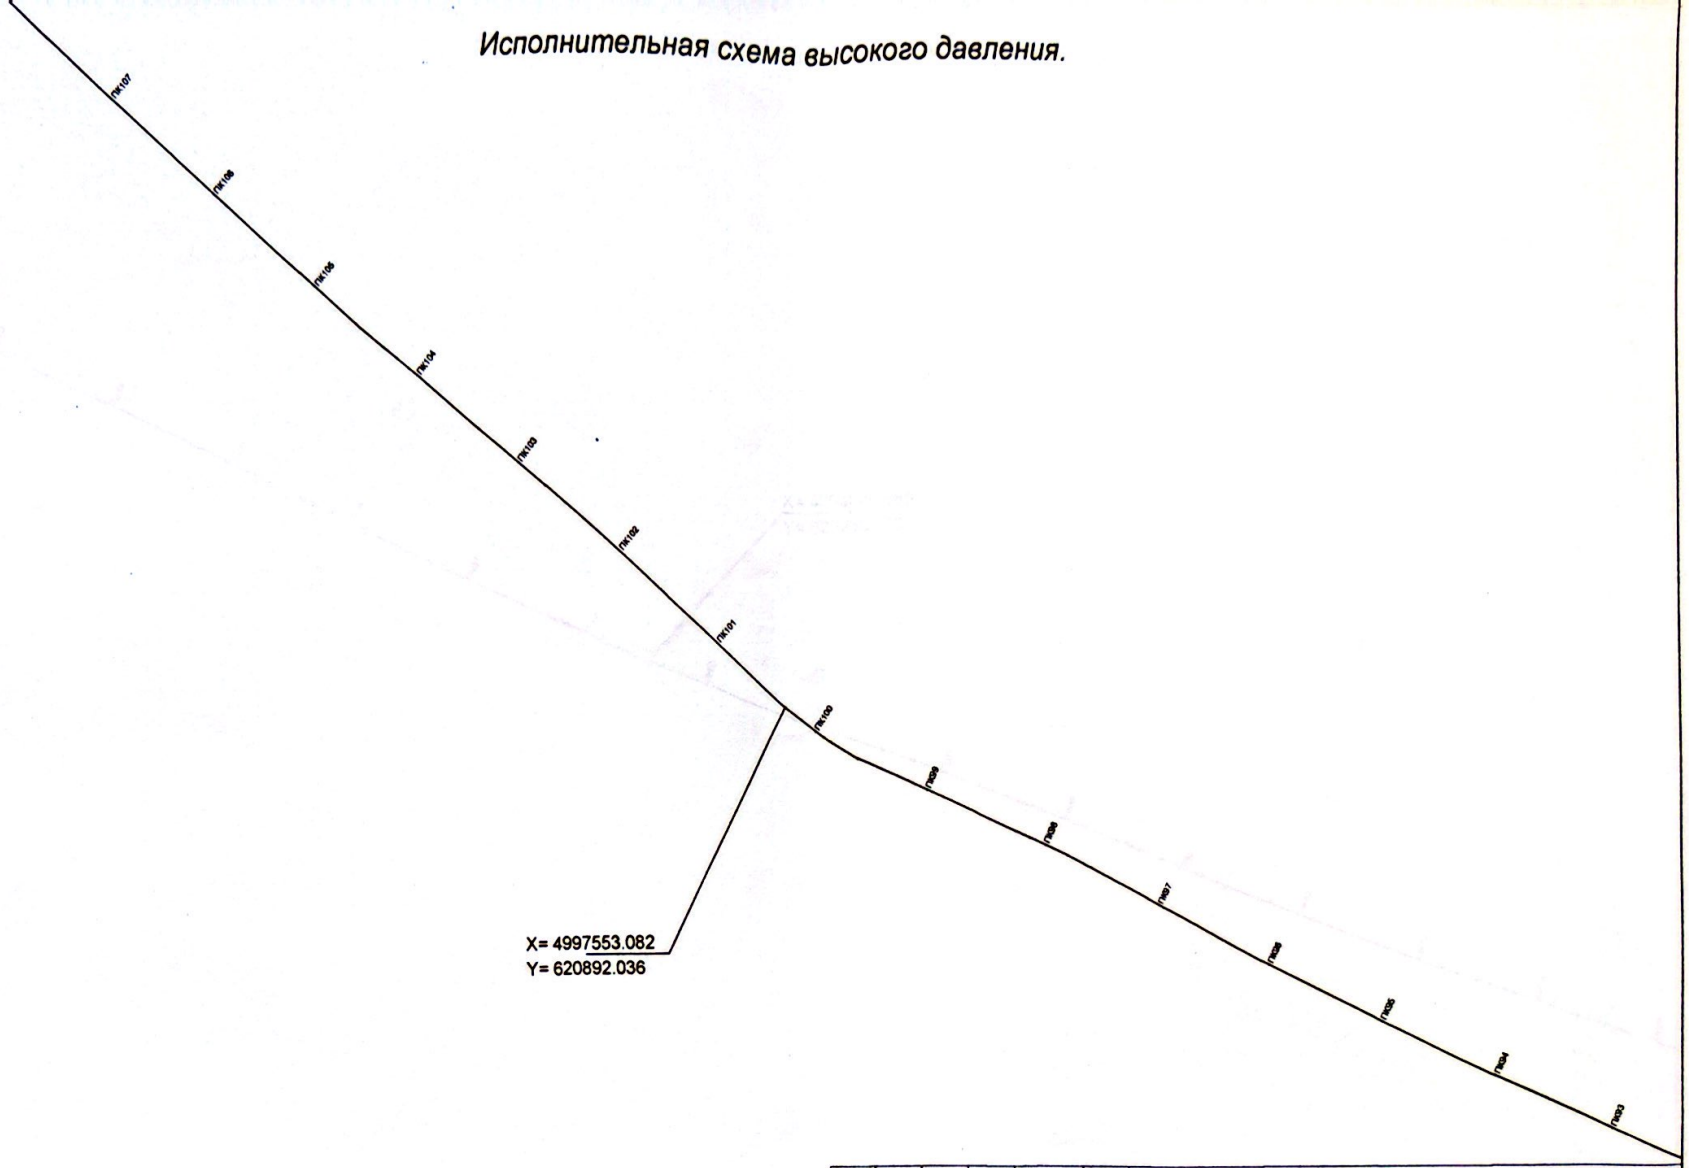

Изм.	Кол.уч.	Лист	№ док.	Подп.	Дата	«Строительство подводящего газопровода и газораспределительных сетей в населенный пункт Шаменова, Жалагашского района, Кызылординской области		
						Наружное газоснабжение.	Стадия	Лист	Листов
							ИТД	7	12
						Исполнительная схема	ТОО "AЭS and Limited"		

Scanned with CamScanner

Исполнительная схема высокого давления.

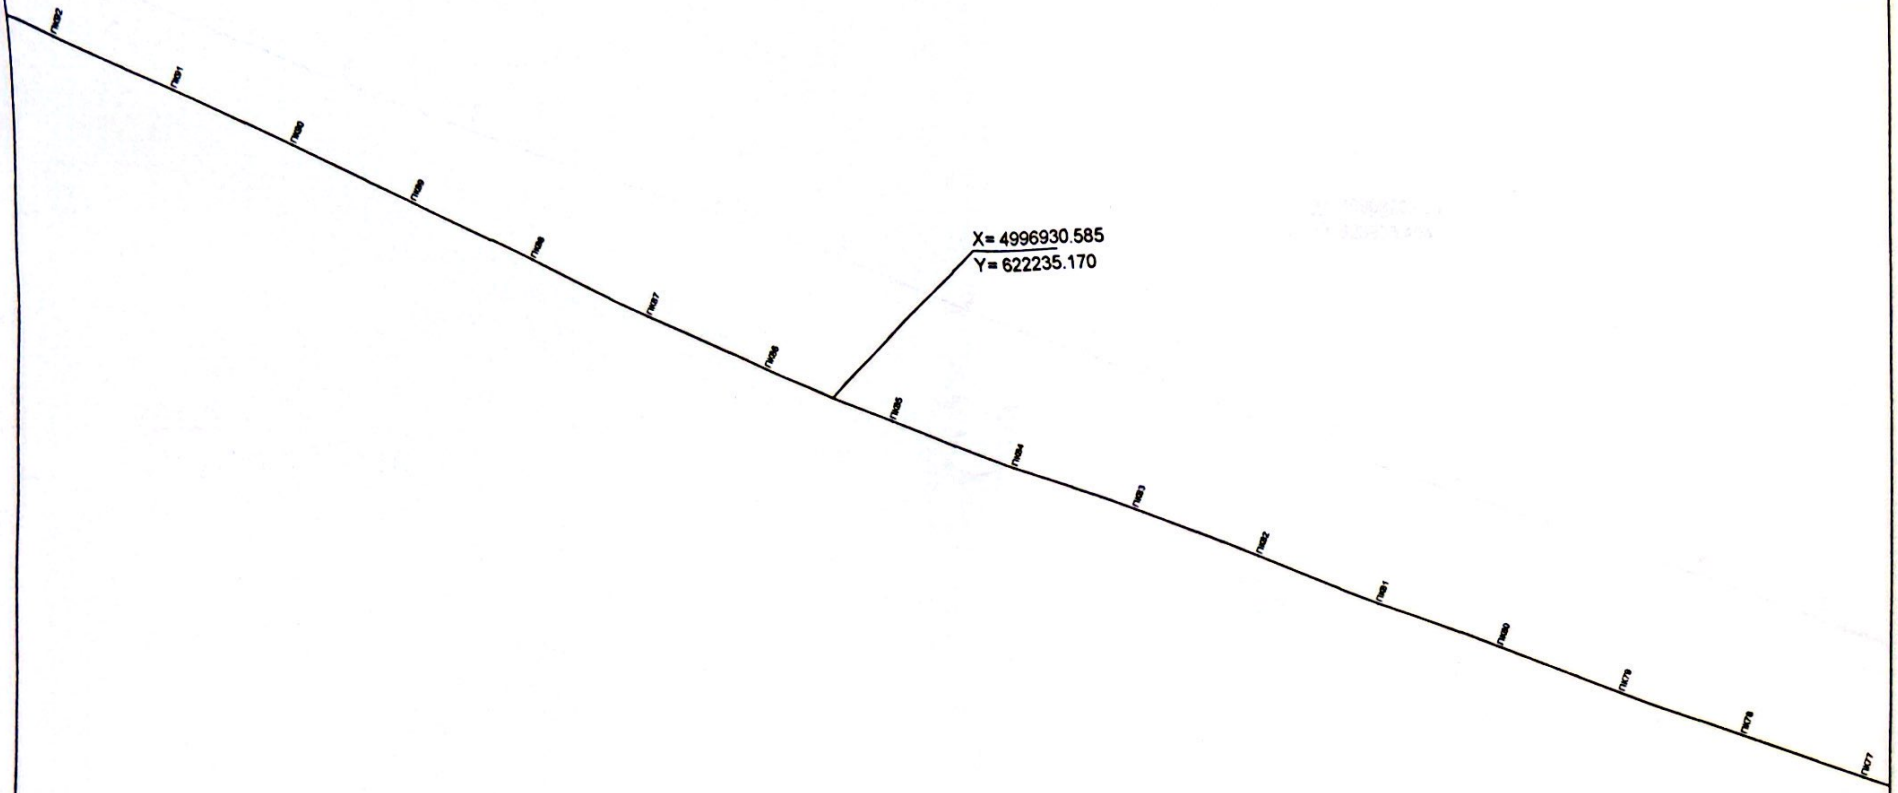

Изм.	Кол.уч.	Лист	№ док.	Подп.	Дата	«Строительство подводящего газопровода и газораспределительных сетей в населенный пункт Шаменова, Жалагашского района, Кызылординской области		
						Наружное газоснабжение.	Стадия	Лист	Листов
							ИТД	6	12
						Исполнительная схема	ТОО "AЭS and Limited"		

Scanned with CamScanner

Исполнительная схема высокого давления.

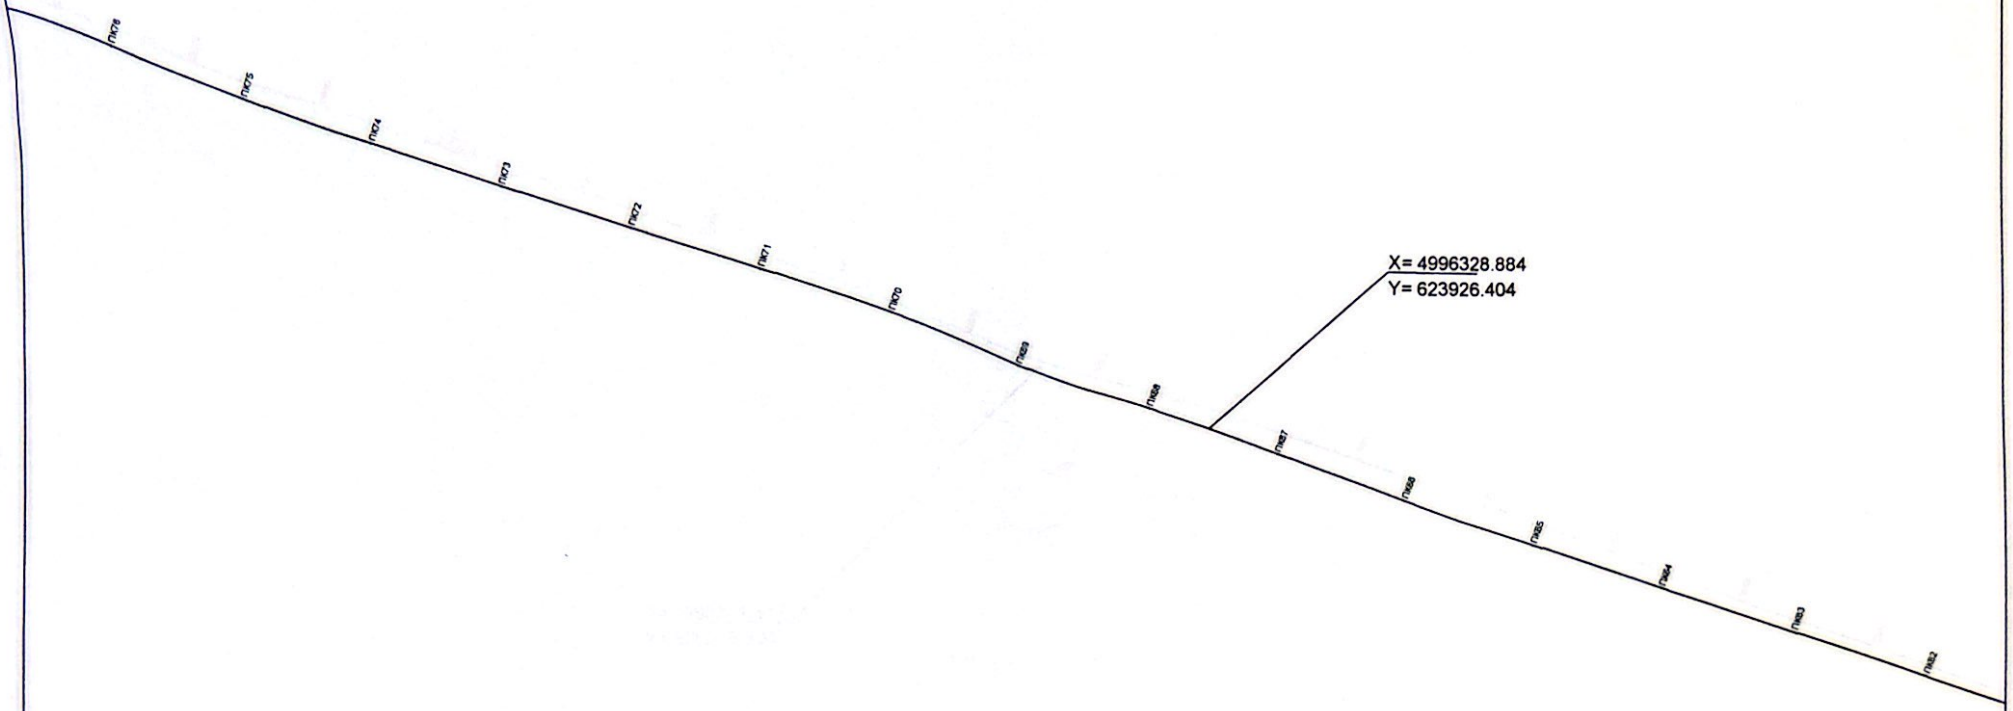

Изм.	Кол.уч.	Лист	№ док.	Подп.	Дата	«Строительство подводящего газопровода и газораспределительных сетей в населенный пункт Шаменова, Жалагашского района, Кызылординской области			
						Наружное газоснабжение.	Стадия	Лист	Листов
							ИТД	5	12
						Исполнительная схема	ТОО "AЭS and Limited"		

Scanned with CamScanner

Исполнительная схема высокого давления.

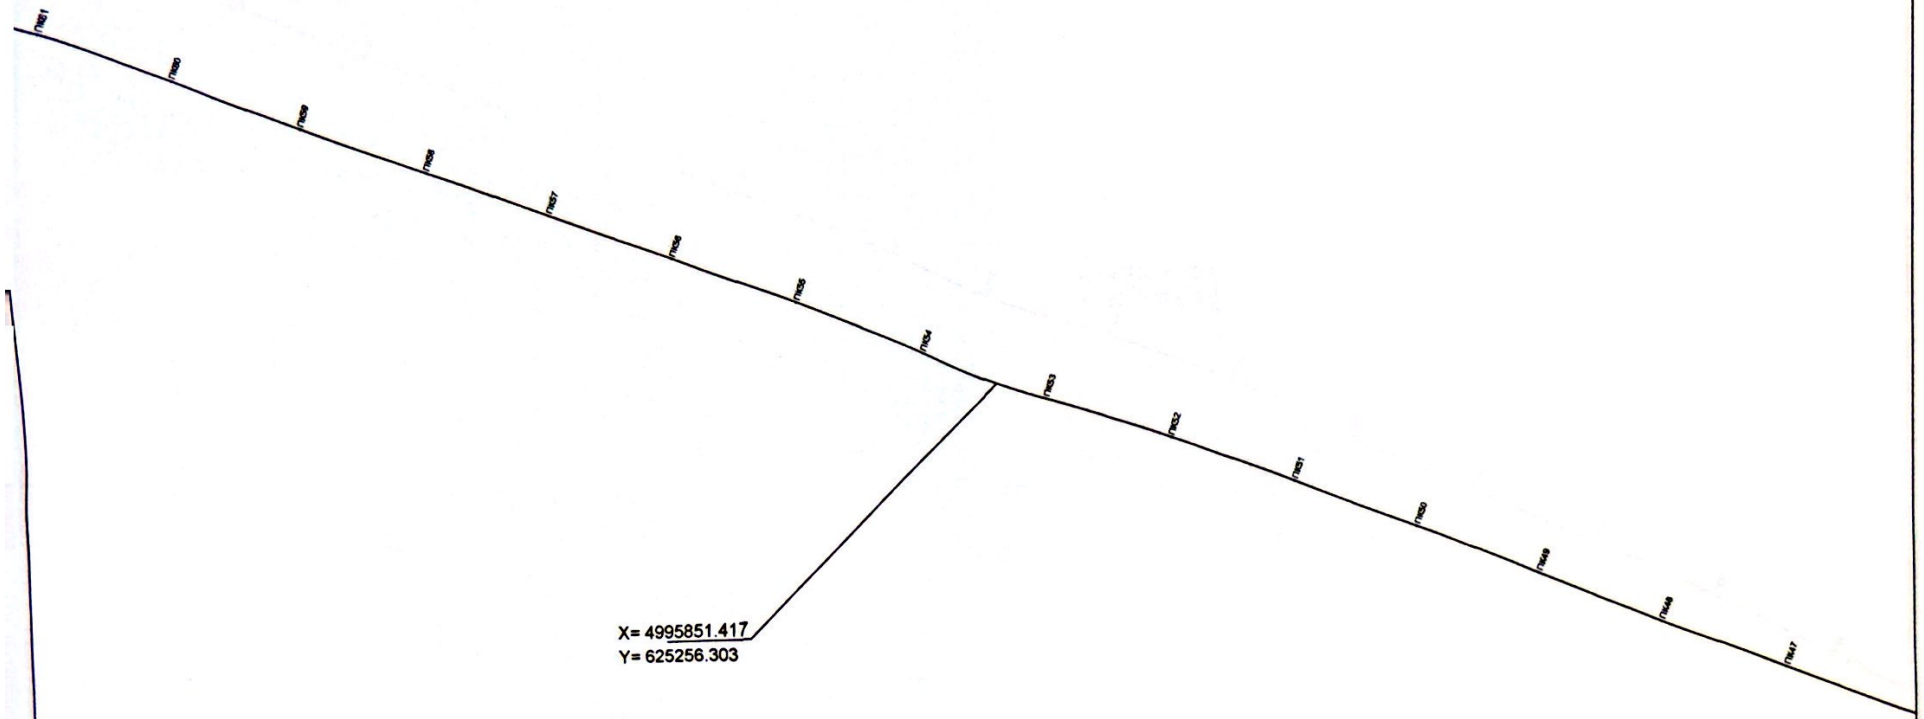

Изм.	Кол.уч.	Лист	№ док.	Подп.	Дата	«Строительство подводящего газопровода и газораспределительных сетей в населенный пункт Шаменова, Жалагашского района, Кызылординской области		
						Наружное газоснабжение.	Стадия	Лист	Листов
							ИТД	4	12
						Исполнительная схема	ТОО "AЭS and Limited"		

Scanned with CamScanner

Исполнительная схема высокого давления.

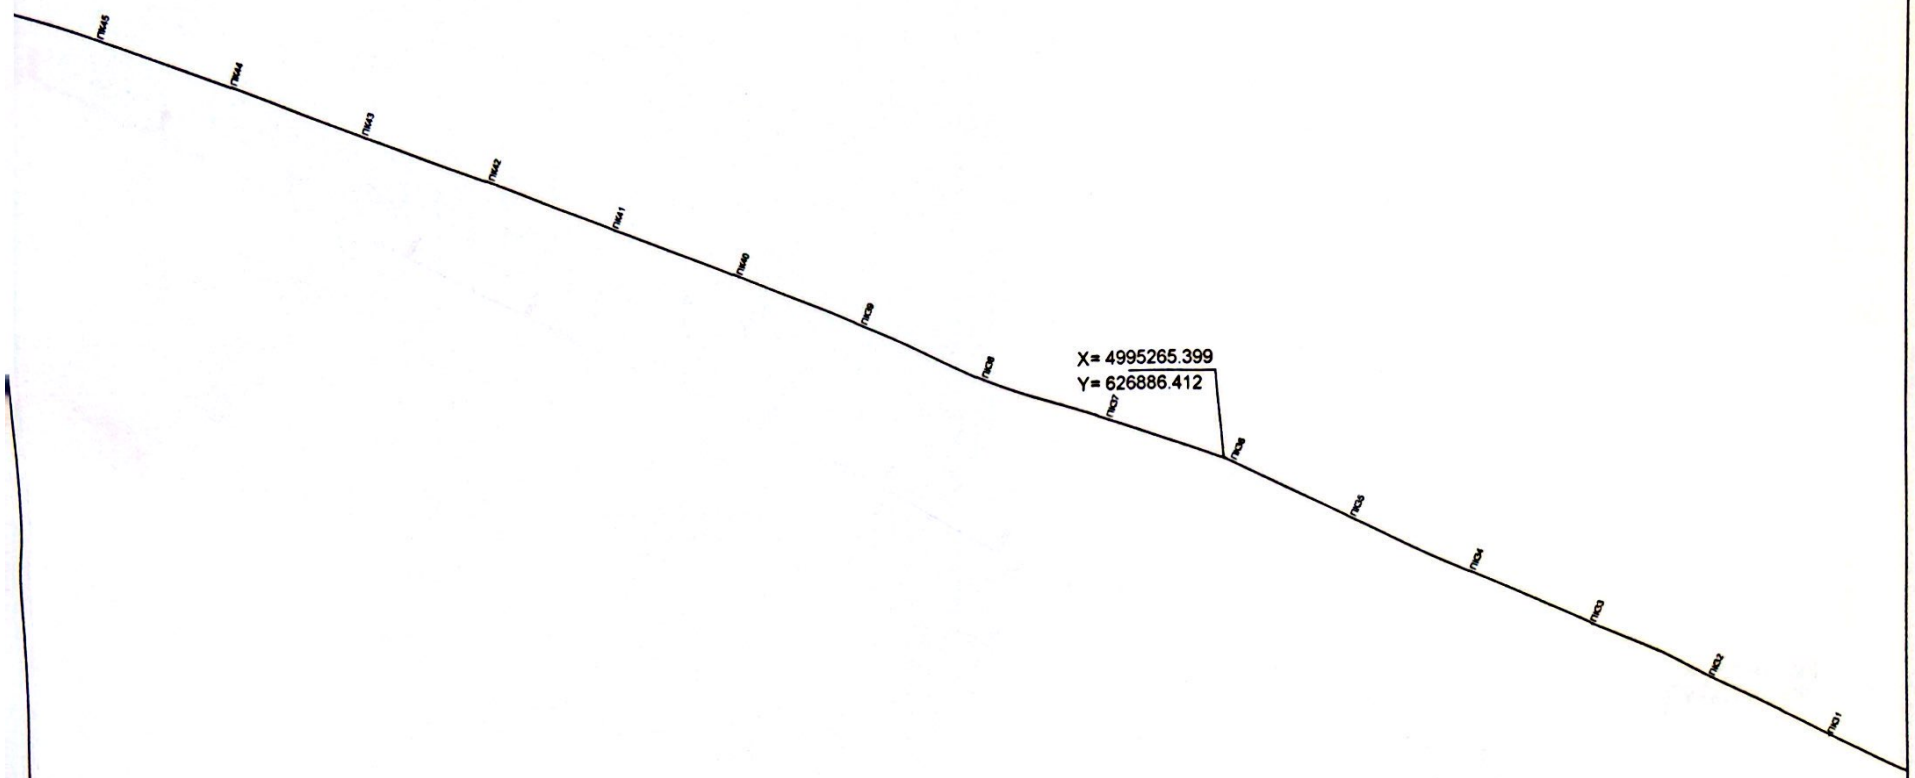

Изм.	Кол.уч.	Лист	№ док.	Подп.	Дата	«Строительство подводящего газопровода и газораспределительных сетей в населенный пункт Шаменова, Жалагашского района, Кызылординской области			
						Наружное газоснабжение.	Стадия	Лист	Листов
							ИТД	3	12
						Исполнительная схема	ТОО "AЭS and Limited"		

Scanned with CamScanner

Исполнительная схема высокого давления.

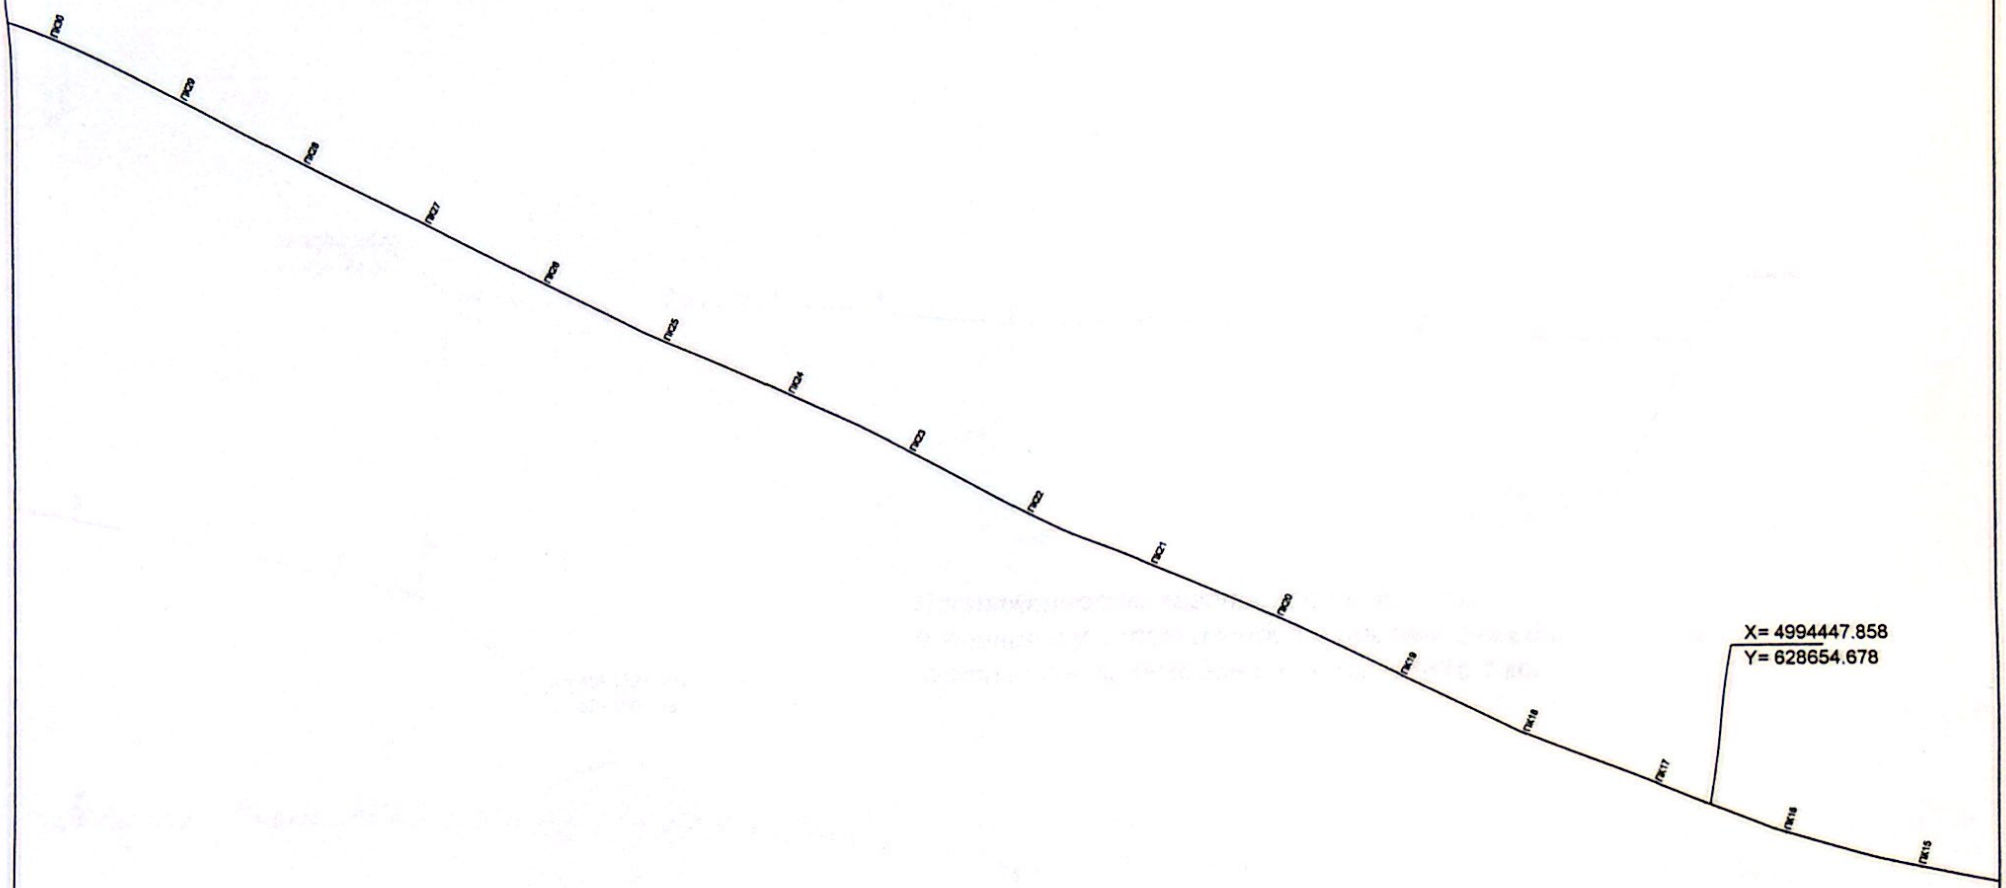

Изм.	Кол.уч.	Лист	№ док.	Подп.	Дата	«Строительство подводящего газопровода и газораспределительных сетей в населенный пункт Шаменова, Жалагашского района, Кызылординской области			
						Наружное газоснабжение.	Стадия	Лист	Листов
							ИТД	2	12
						Исполнительная схема	ТОО "AЭS and Limited"		

Scanned with CamScanner

Исполнительная схема высокого давления.

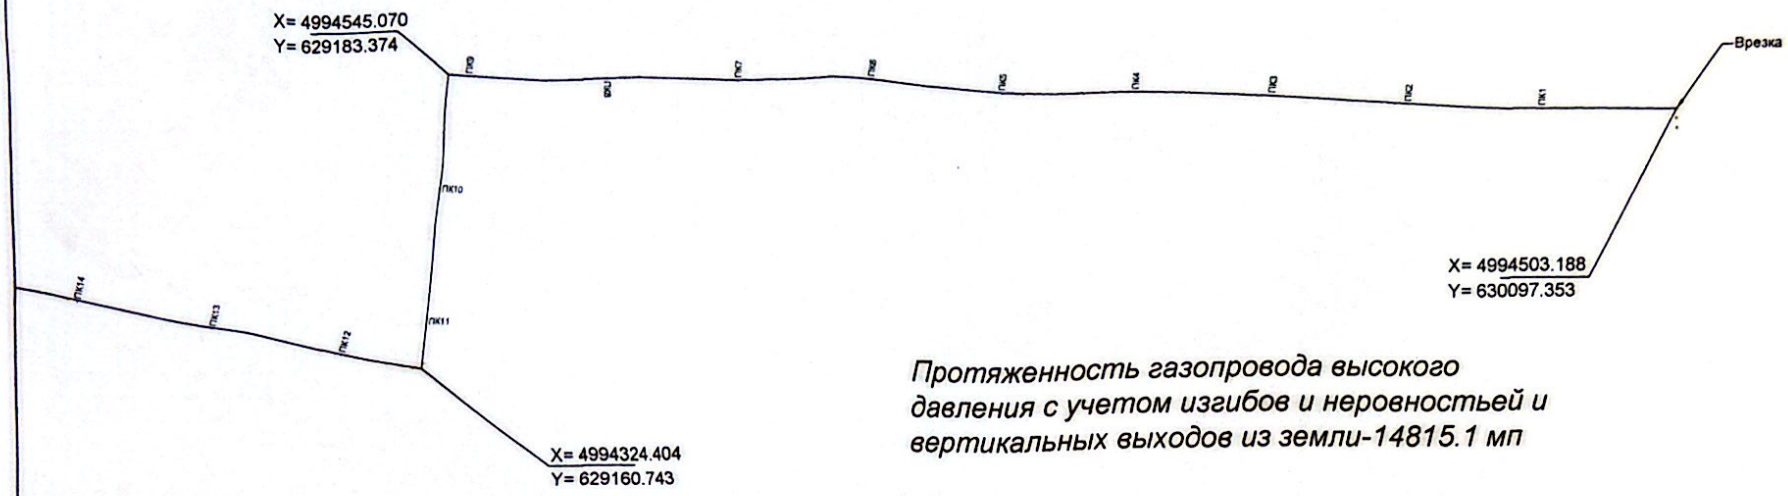

Протяженность газопровода высокого давления с учетом изгибов и неровностьей и вертикальных выходов из земли-14815.1 мп

Заказчик. Отдел ЖКХ, ПТ и ... Ербол

Нач. участка ТОО „AES and Limited" Балкешев Е

Авторский надзор ТОО „Жамбылгрогзпроект" ...

«ЕЛЕМАЛАҚ(РЕНЫЛЫСТЫРУ» ШАРУАШЫЛЫҚ ЖҮРГІЗУ ҚҰҚЫҒЫНДАҒЫ РЕСПУБЛИКАЛЫҚ МЕМЛЕКЕТТІК КӘСІПОРНЫНЫҢ ҚЫЗЫЛОРДАДАҒЫ ФИЛИАЛЫ
ДЕРЕКТЕР ҚОРЫНА ЕНГІЗІЛДІ
№ 754
2024 ж. «11» 09

Изм.	Кол.уч.	Лист	№ док.	Подп.	Дата	«Строительство подводящего газопровода и газораспределительных сетей в населенный пункт Шаменова, Жалагашского района, Кызылординской области			
						Наружное газоснабжение.	Стадия	Лист	Листов
							ИТД	1	12
						Исполнительная схема	ТОО "AES and Limited"		

Исполнительная схема низкого давления.

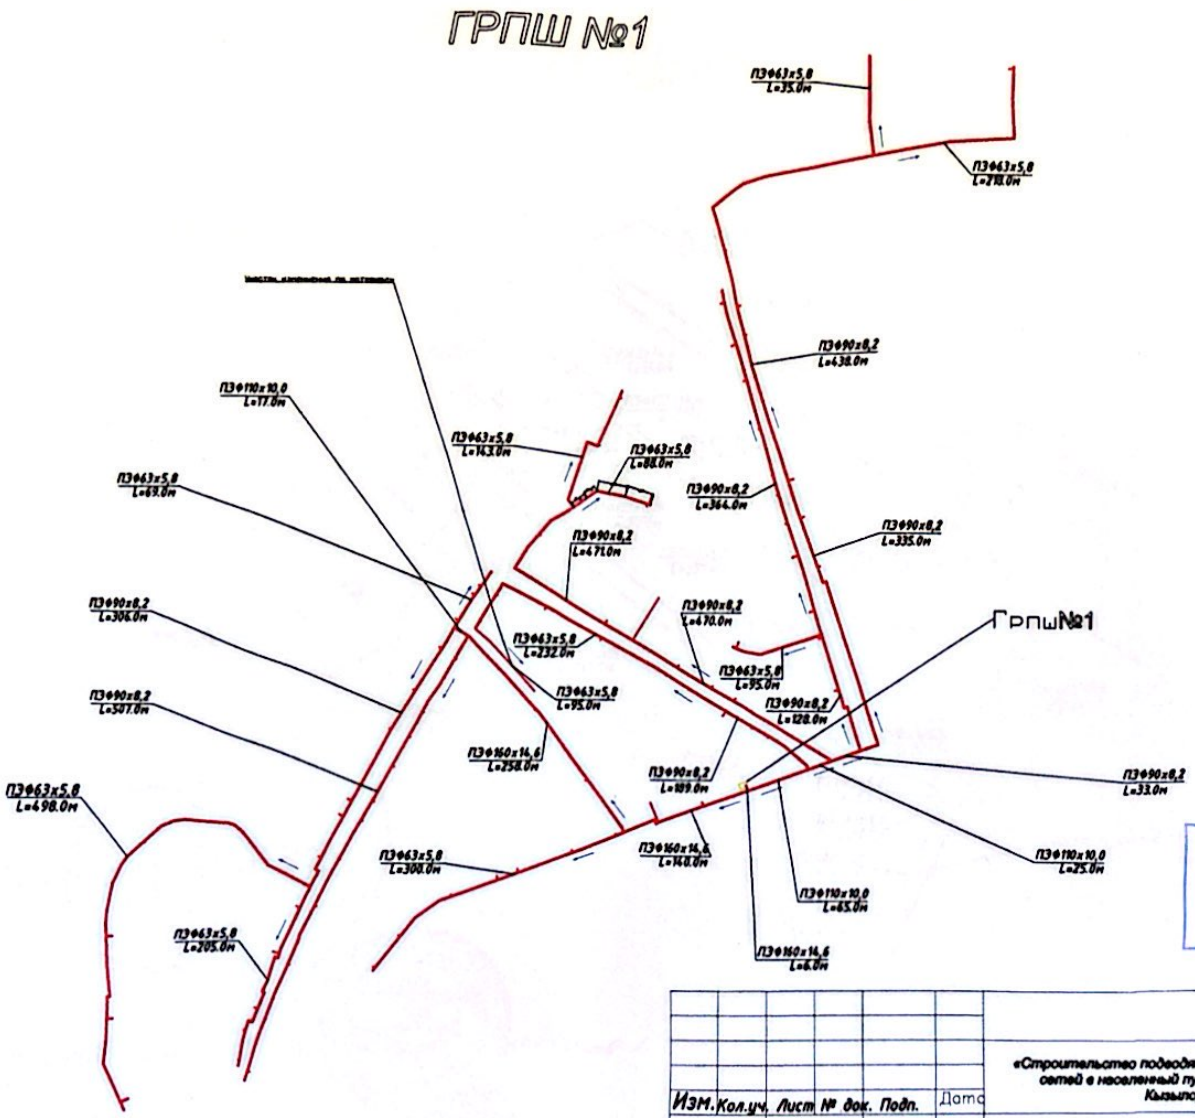

РЕСПУБЛИКАЛЫҚ МЕМЛЕКЕТТІК ТЕХНИКАЛЫҚ БАҚЫЛАУ ҚЫЗЫЛОРДАДАҒЫ ФИЛИАЛЫ
ДЕРЕКТЕР ҚОРЫНА ЕНГІЗІЛДІ
№ 454
2024 ж. « 11 » 09

Изм.	Кол.уч.	Лист	№ док.	Подп.	Дата

«Строительство подводящего газопровода и газораспределительных сетей в населенный пункт Шаменова, Жалагашского района, Кызылординской области

Наружное газоснабжение.	Стадия	Лист	Листов
	ИТД	12	12
Исполнительная схема	ТОО "AES and Limited"		

Scanned with CamScanner

Исполнительная схема низкого давления.

ГРПШ №2

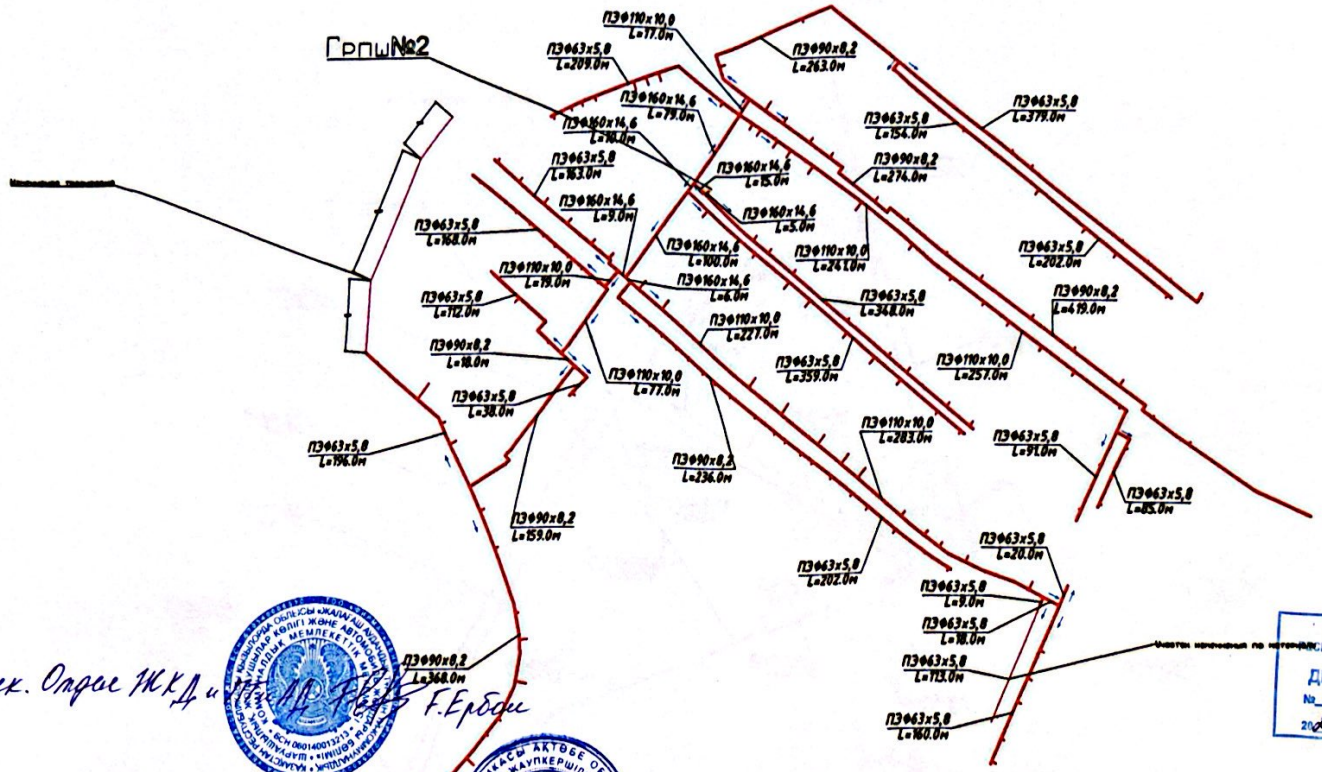

Заказчик. Отдел ЖКД и [illegible] Г.Ербол

Начальник участка. ТОО „A3S and Limited" [illegible]лекешов Е

Авторский надзор. ТОО „Жамбылгрогазпроект" [illegible]ттаров П.

ШАРУАШЫЛЫҚ ЖҮРГІЗУ ҚҰҚЫҒЫНДАҒЫ РЕСПУБЛИКАЛЫҚ МЕМЛЕКЕТТІК КӘСІПОРНЫНЫҢ ҚЫЗЫЛОРДАДАҒЫ ФИЛИАЛЫ
ДЕРЕКТЕР ҚОРЫНА ЕНГІЗІЛДІ
№ 757
2024 ж. 11. 09

Изм.	Кол.уч.	Лист	№ док.	Подп.	Дата	«Строительство подводящего газопровода и газораспределительных сетей в населенный пункт Шаменова, Жалагашского района, Кызылординской области»			
						Наружное газоснабжение.	Стадия	Лист	Листов
							ИТД	12	12
						Исполнительная схема	ТОО "A3S and Limited"		