Приложение 3
к приказу Министра
по инвестициям и развитию
Республики Казахстан
от 24 апреля 2017 года № 235
форма

Декларация о соответствии

Сноска. Форма в редакции приказа Министра индустрии и инфраструктурного развития РК от 09.08.2019 № 632 (вводится в действие по истечении десяти календарных дней после дня его первого официального опубликования); с изменениями, внесенными приказом Министра индустрии и инфраструктурного развития РК от 08.02.2021 № 53 (вводится в действие по истечении десяти календарных дней после дня его первого официального опубликования).

" 23 " января 2026года

Подрядчик (генеральный подрядчик): **Товарищество с ограниченной ответственностью "Р и А Сервис ЛТД", РК., КЫЗЫЛОРДИНСКАЯ ОБЛАСТЬ, ГОРОД КЫЗЫЛОРДА, А. ;Жанхожа Батыр , №82,36. БИН 060440007369. Тел.: 87778815555.**
наименование организации, юридический адрес

в лице **Директор Алтынбекулы Ардак**

фамилия, имя, отчество (при наличии) руководителя организации

по объекту **«Строительство пяти 50-ти квартирного жилых домов в городе Байконыр Кызылординской области» Электроснабжение»**
(наименование и местонахождение объекта)

заказчиком которого является **Коммунальное государственное учреждение "Отдел строительства, архитектуры и градостроительства Кармакшинского района" БИН 020340001339. И.о. руководитель Қабақов С.Е.**

(наименование организации, фамилия, имя, отчество (при наличии) руководителя)

удостоверяет, что:

1. Строительно – монтажные работы на объекте выполнены в соответствии с утвержденным проектом (проектно – сметной документацией), государственными нормативами в сфере архитектурной, градостроительной и строительной деятельности;

2. Субподрядными организациями:

1) ТОО "Құрылыс Контроль LTD" директор Зада А., №25005825 от 21.02.2025г., БИН 211140014029
2)ТОО "СК Казстрой Групп" директор ЖАППАРБЕРГЕНОВА Г.Н. Лицензия 17-ГСЛ№005155 от 21.06.2019г., БИН: 061040001863
3) ТОО "Region-ORDA" №25031996 от 15.09.2025г., директор Бектибаев Н.А.;БИН:180440001423
4) ТОО "АксарСтрой" №20008209 от 11.06.2020г., директор Таукеев Н.У.;БИН:050640007865

(наименование организации, № лицензии и дата получения ,фамилия, имя, отчество (при наличии) руководителя)

3. проекта (проектно-сметной документации) **Товарищество с ограниченной ответственностью "Проект Сервис" №18001209 от 23.01.2018г..,Рабочий Проект.**

(наименование проектной организации, номер проекта)

утвержденного(й) **№ 142-НҚ от 21.11.2024 года, Коммунальное государственное учреждение "Отдел строительства, архитектуры и градостроительства Кармакшинского района"**
(дата и номер проекта, наименование организации утвердившей (переутвердившей) проект и дата утверждения)

4. Объект (комплекс) имеет следующие основные технико-экономические показатели (мощность, производительность, производственная площадь, протяженность, вместимость, объем, пропускная способность, провозная способность, число рабочих мест и тому подобное, заполняется по всем объектам (кроме жилых домов) в единицах измерения соответственно целевой продукции или основным видам услуг):

Мощность, производительность и так далее	Единица измерения	По проекту		Фактически	
		общая (с учетом ранее принятых)	в том числе пускового комплекса или очереди	общая (с учетом ранее принятых)	в том числе пускового комплекса или очереди
Наружное освещение терриории объекта	кВт	0,72		0,72	
Подстанция комплектная трансформаторная, без силовых трансформаторов, наружной установки тупиковая, номинальное напряжение на стороне ВН 6; 10 кВ, номинальное напряжение на стороне НН 0,4 кВ типа		1		1	

КТПН-630 кВА, мощность силового трансформатора 630 кВА, исполнение по вводу - воздушный, исполнение по выводу - воздушный	шт				
Камера КРУ К-26: на выкатном тележке с вакуумным выключателем BB/TEL-10-20 630А, трансформатор тока ТОЛ-10 2х150/5А, счетчиком Меркурий 234 ARTMX2 PBR.G, микропроцессор БМРЗ-101 и сборными шинами.	комп	1		1	

Выпуск продукции (оказания услуг), предусмотренной проектом в объеме, соответствующем нормам освоения проектных мощностей в начальный период_ **не предусматривается**

(*факт начала выпуска продукции с указанием объема)*

Показатели	Единица измерения	По проекту	Фактически
Площадь участка	м2		
Число этажей	этаж		
Общий строительный объем	$м^3$		
В том числе подземной части	$м^3$	-	
Площадь встроенных, встроенно-пристроенных и пристроенных помещений	$м^2$	-	

Показатели	По проекту			Фактически		
	число квартир	площадь квартир, $м^2$		число квартир	площадь квартир, $м^2$	
		общая	Жилая		общая	жилая
Кабинеты здание						

5. Технологические и архитектурно-строитсльные решения по объекту характеризуется следующими данными: **«Строительство пяти 50-ти квартирного жилых домов в городе Байконыр Кызылординской области» Электроснабжение» Электроснабжение проектируемого объекта выполнено согласно техническим условиям. По степени надежности электроснабжения электроприемники объекта относятся к потребителям III (жилые дома) и II категории (котельная, КНС). Установленная мощность 50 квартирных жилых домов (5шт по 88,5 кВт)=442,5 кВт. Котельная -30 кВт,КНС-3,0 кВт. Наружное освещение территории объекта-0,72кВт Расчетная мощность 50 квартирных жилых домов (5шт по 88,5 кВт) = 442,5 кВт. Котельная -21,0 кВт, КНС-3,0 кВт. Наружное освещение территории объекта-0,72кВт. Для электроснабжения объекта предусмотрены: выполнение переноса четырех кабельных линии 6 кВ от ПС-106 ячеек №37 и №38 до ЦРП-7, проложенных кабелями марки ААБ 3х150 и проходящих на выделенном участке; установка двухтрансформаторной типа КТПН-6/0,4 кВ мощностью каждого трансфор - мотора 630 кВА. выполнение схемы РУ-6 кВ и РУ-0,4 кВ двухсекционными с секционирующими аппаратами. Комплектация ячейки РУ-6 кВ выключателями нагрузки, комплектация отходящих панели РУ-0,4 кВ рубильниками РПС-2 с блоком предохранителей.**

краткие технические характеристики по особенностям его размещения, по основным материалам и конструкциям, инженерному и технологическому оборудованию

6. На объекте установлено предусмотренное проектом оборудование в количестве согласно актам о его приемке после индивидуального испытания и комплексного опробования;

7. Мероприятия по охране труда, обеспечению взрывобезопасности, пожаробезопасности, охране окружающей природной среды и антисейсмические мероприятия, редусмотренные проектом выполнены;

8. Строительно-монтажные работы осуществлены в сроки:

начало работ **25.11.2025 года;**
(*месяц, год)*

окончание работ **23.01.2026года;**
(*месяц, год)*

при продолжительности строительства, месяц: _1_____; по норме или по проекту организации строительства, месяц:__1_____; фактически, месяц:_____;

9. Примененные строительные материалы, конструкции, оборудование и изделия соответствуют требованиям проекта и государственных нормативов;
9-1. Доля местного содержания предусмотрена в проектно-сметной документации 100__% и фактически применено _100__% (на объектах финансируемых за счет государственных инвестиций и средств свази государственного сектора);
10. Исполнительная геодезическая съемка фактического положения подземных инженерных сетей и/или зданий (сооружений) выполнена (обязательное приложение к декларации о соответствии);
10-1. Исполнительная техническая документация имеется в полном объеме, в том числе в электронном модуле;
11. Наружные инженерные коммуникации (холодное и горячее водоснабжение, канализация, теплоснабжение, газоснабжение, электроснабжение и связь) обеспечивают нормальную эксплуатацию объекта, что подтверждается поставщиками услуг по инженерному и коммунальному обеспечению.
Поставщики услуг по инженерному и коммунальному обеспечению:

_____
наименование организации, фамилия, имя, отчество(при наличии), подпись руководителя, дата Место печати(при наличии)

_____
наименование организации, фамилия, имя, отчество(при наличии), подпись руководителя, дата Место печати(при наличии)

12. Шумоизоляция здания соответствует проекту и подтверждается экспертным заключением выдаваемым государственной организацией осуществляющей санитарно-эпидемиологическую экспертизу по результатам лабораторных замеров проведенных аккредитованными испытательными лабораториями (центрами) (экспертное заключение прилагается);
13. Обеспечен доступ для маломобильных групп населения, что подтверждается органами социальной защиты населения_____**не требуется**_____;
фамилия, имя, отчество (при наличии), подпись руководителя, дата Место печати (при наличии)
Подрядчик (генеральный подрядчик) считает объект: **«Строительство пяти 50-ти квартирного жилых домов в городе Байконыр Кызылординской области» Электроснабжение»**
__*наименование объекта (комплекса)*
готовым к приемке в эксплуатацию,и гарантирует качество выполненных строительно-монтажных и специальных работ, и принимает на себя обязательство устранять дефекты, возникшие по его вине при строительстве объекта согласно гарантийного срока в соответствии с законодательством Республики Казахстан.

Подрядчик (генеральный подрядчик)
Товарищество с ограниченной ответственностью "Р и А Сервис ЛТД", БИН 060440007369.
Директор Алтынбекулы Ардак

фамилия, имя, отчество (при наличии) руководителя, подпись, дата

Место печати (при наличии)

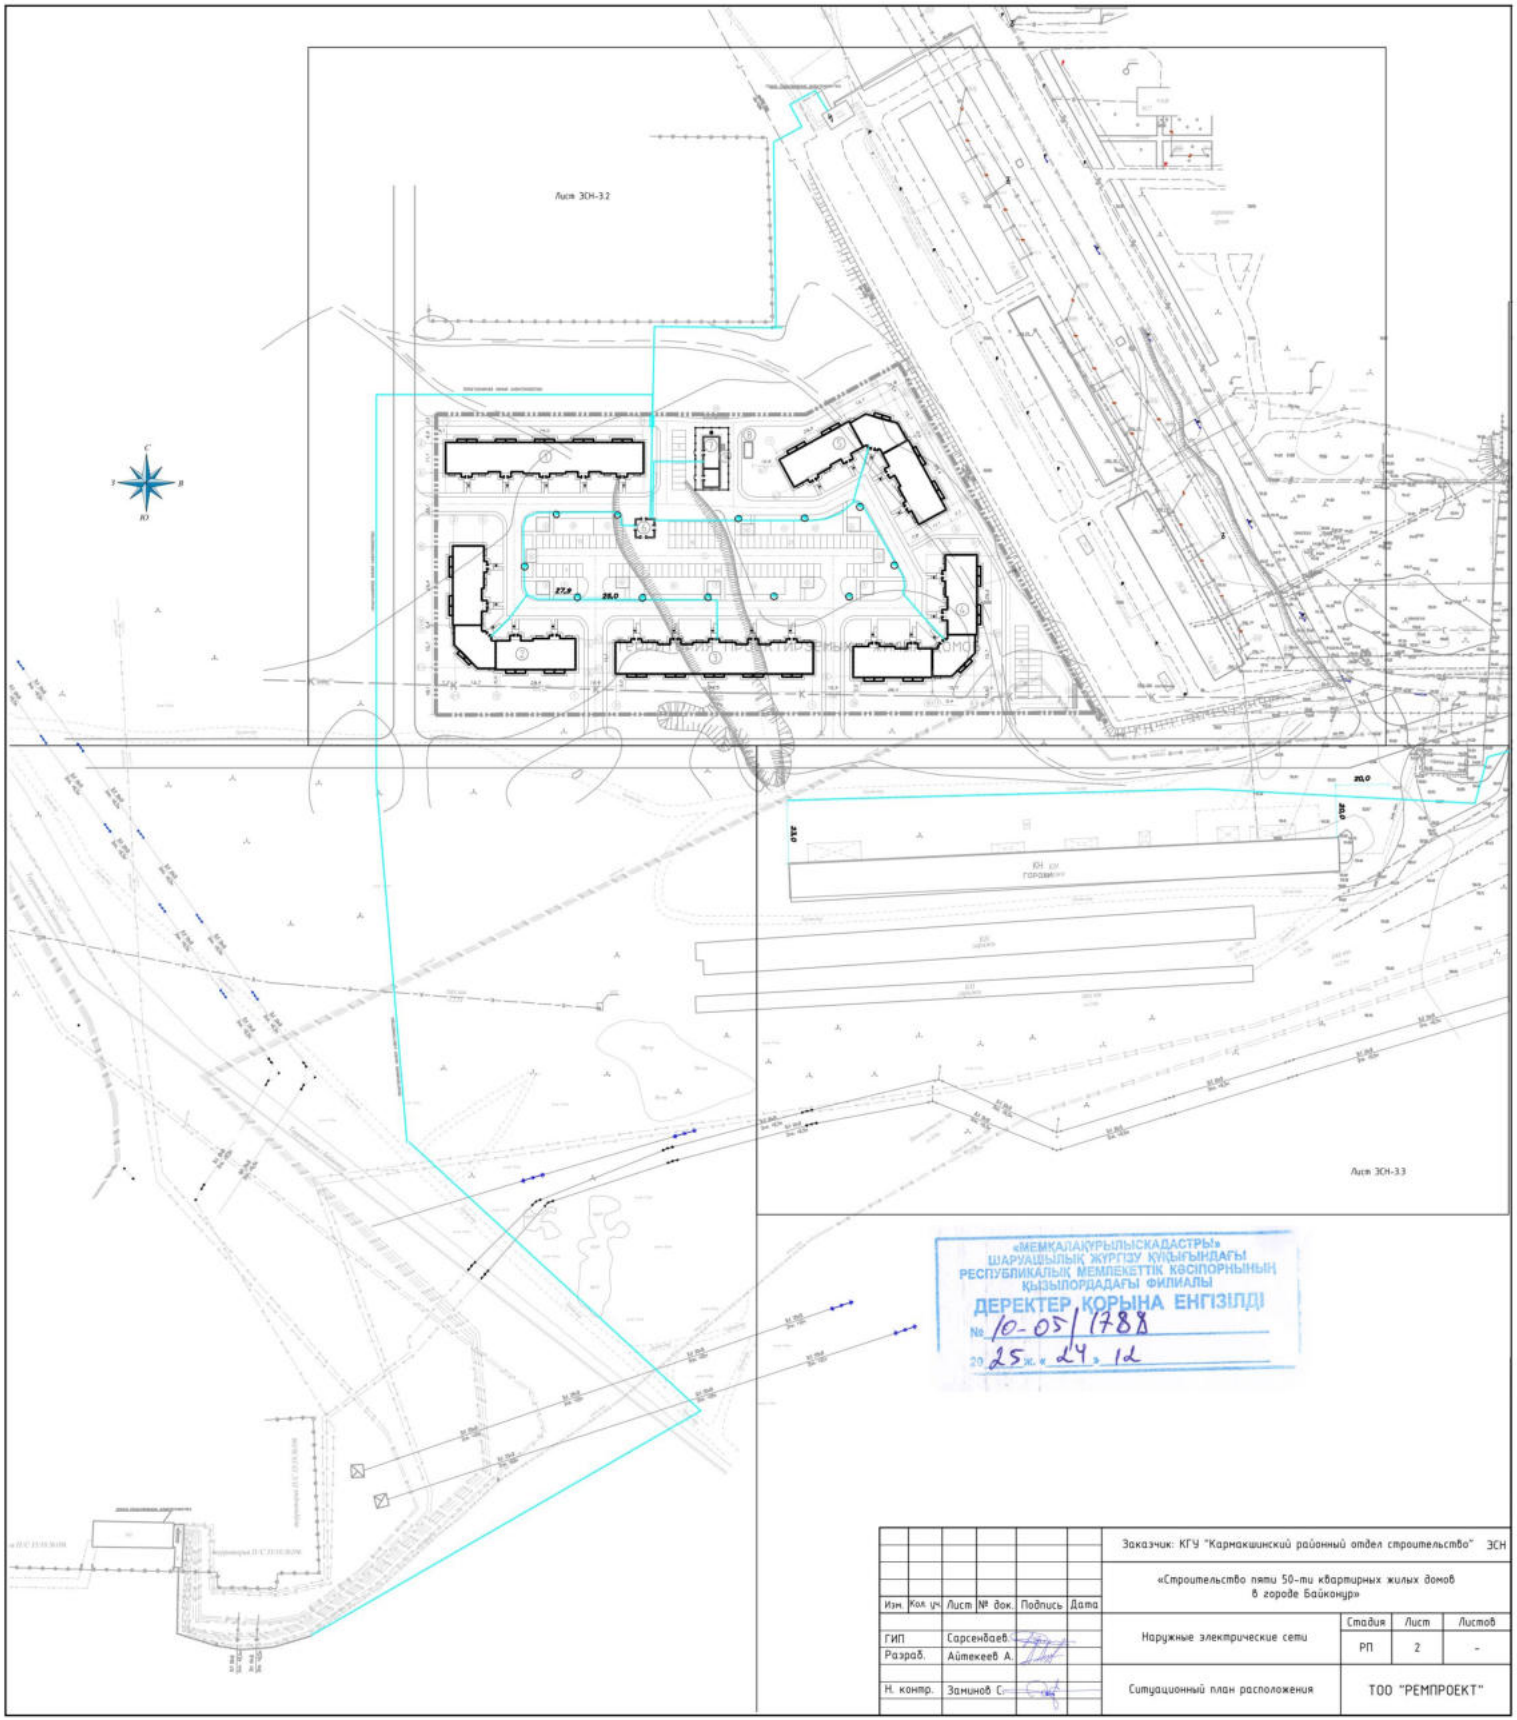

«МЕМҚАЛАҚҰРЫЛЫСКАДАСТРЫ»
ШАРУАШЫЛЫҚ ЖҮРГІЗУ ҚҰҚЫҒЫНДАҒЫ
РЕСПУБЛИКАЛЫҚ МЕМЛЕКЕТТІК КӘСІПОРНЫНЫҢ
ҚЫЗЫЛОРДАДАҒЫ ФИЛИАЛЫ
ДЕРЕКТЕР ҚОРЫНА ЕНГІЗІЛДІ
№ 10-05/1788
20 25 ж. « 24 » 12

						Заказчик: КГУ "Кармакшинский районный отдел строительства"	ЭСН
						«Строительство пяти 50-ти квартирных жилых домов в городе Байконур»	
Изм.	Кол. уч.	Лист	№ док.	Подпись	Дата		
ГИП		Сарсенбаев				Наружные электрические сети	Стадия: РП; Лист: 2; Листов: -
Разраб.		Айтекеев А.					
Н. контр.		Заминов С.				Ситуационный план расположения	ТОО "РЕМПРОЕКТ"