Приложение 2
к приказу Министра
индустрии и инфраструктурного
развития
Республики Казахстан
от 9 августа 2019 года № 632

Декларация о соответствии

"25" 08 2020 года

Подрядчик (генеральный подрядчик) – ТОО «Компания НурайСтрой», Республика Казахстан, Акмолинская область, Целиноградский район, а.Косшы, квартал 016, уч. 4340

(наименование организации, юридический адрес)

в лице директора – Акмагамбетова Жаната Канатовича

(фамилия, имя, отчество (при наличии) руководителя организации)

по объекту: «Строительство инженерной инфраструктуры курортной зоны озера Боровое»;

(наименование, местонахождения объекта)

заказчиком которого является ГУ "Управление Делами Президента Республики Казахстан", заместитель управляющего – Хорошун С.М.

(наименование организации, фамилия, имя, отчество (при наличии) руководителя)

удостоверяет, что:

1. Строительно–монтажные работы на объекте выполнены в соответствии с утвержденным проектом (проектно–сметной документацией), государственными нормативами в сфере архитектурной, градостроительной и строительной деятельности;
2. Субподрядные организации: ТОО «АкНұр-Астана 2005», ТОО «Азия Строй KZ», ТОО «Самрук Сервис Строй», ТОО "Аламак Строй", ТОО «KazConstruction-NS», ТОО «БайтерекТрубПром»

(наименование организации)

3. Проект (проектно-сметная документация): ТОО "G.T.P.", проект 22-02/18;

(наименование проектной организации, номер проекта)

утвержден(а) приказом ГУ "Управление Делами Президента Республики Казахстан", №10/171 от 24 августа 2018 года;

(наименование организации утвердившей (переутвердившей) проект и дата утверждения)

4. Объект (комплекс) имеет следующие основные технико-экономические показатели (мощность, производительность, производственная площадь, протяженность, вместимость, объем, пропускная способность, провозная способность, число рабочих мест и тому подобное, заполняется по всем объектам (кроме жилых домов) в единицах измерения соответственно целевой продукции или основным видам услуг):

Мощность, производительность и так далее	Единица измерения	По проекту		Фактически	
		общая (с учетом ранее принятых)	в том числе пускового комплекса или очереди	общая (с учетом ранее принятых)	в том числе пускового комплекса или очереди
Район поляны Абылайхана до ГКНС					
Насосная установка Grundfos Hydro Multi-E 3 CRE20-7	компл.	1 (2 раб. 1 рез.)		1 (2 раб. 1 рез.)	
Дренажный насос ГНОМ 7-7	шт.	2		2	
Сети водоснабжения с 2-мя кабель-каналами ПНД ПЭ100 SDR17 160/225	п.м.	1921		1780	
Сети водоснабжения с кабель каналом ПНД ПЭ100 SDR17 90/160	п.м.	2453		2036	
В1 ППУ ОЦ 90/200	п.м.			391	
В1 ПЭ100 SDR17 Ø160х9,5	п.м.	67		0	
Труба с электрообогревом Ст.159/32-1-ОК-АП-ППУ-ОЦ	п.м.	908		0	
Сети водоснабжения с кабель каналом ОЦ ПЭ100 SDR17 160/315				1155	
НС III категории для подачи воды хоз. питьевого назначения Q=12.36 л/с, Н=105,0м.	шт.	1		1	
Сети канализации с 2-мя кабель-каналами ПНД ПЭ100 SDR17 160/225	п.м.	3632		3302	
Сети канализации с кабель-каналом ПНД ПЭ100 SDR17 110/180	п.м.	6808		5432	
К1 ПЭ100 SDR17 Ø160х9,5	п.м.	2200		2200	
К1Н Труба с электрообогревом Ст.159/32-1-ОК-АП-ППУ-ОЦ	п.м.	1814		0	
Сети канализации с кабель каналом ОЦ ПЭ100 SDR17 160/315				1780	
Сети водоснабжения с кабель каналом ОЦ ПЭ100 SDR17 110/250				1312	
Сети канализации	п.м.	573		508	

полиэтиленовые безнапорные гофрированные с раструбом SN8 DN200					
Сети канализации полиэтиленовые безнапорные гофрированные с раструбом SN8 DN160	п.м.	93		93	
КНС I категории для перекачки хоз. бытовых отходов КНС1 Q=7.1л/с, Н=24м; КНС2 Q=15л/с, Н=60м; КНС4 Q=15л/с, Н=60м; КНС3 Q=18,76л/с, Н=30м;	шт.	4		4	
Общая протяженность сетей электроснабжения КЛ-0,4кВ	м	18472		17092,4	
Общая протяженность сетей электроснабжения КЛ-10кВ	м	6911		6750	
КТП 10/0,4 кВ мощностью 2х250 кВА	шт.	1		1	
Слаботочные сети	м	5100		5369	
КИС-В 2х2х0.60	м			6200	
Район микрорайона Коркем					
Сети водоснабжения с кабель-каналам ПНД ПЭ100 SDR17 63/140	п.м.	1413		1481	
Сети водоснабжения с кабель каналом ПНД ПЭ100 SDR17 110/180	п.м.	2258		3207	
В1 ПЭ100 SDR17 Ø110х6,6	п.м.	2922		2352	
Сети канализации с кабель-каналам ПНД ПЭ100 SDR17 90/160	п.м.	2652		3365	
К1 ПНД ПЭ100 SDR17 Ø90х5,4	п.м.	2340		1716	
Сети канализации полиэтиленовые безнапорные гофрированные с раструбом SN8 DN200	п.м.	517		522	
Сети канализации полиэтиленовые безнапорные гофрированные с раструбом SN8 DN160	п.м.	773		715	

КНС I категории для перекачки хоз. бытовых отходов КНС1 Q=3,0л/с, H=30м; КНС2 Q=4,1л/с, H=25м;	шт.	2		2	
Общая протяженность сетей электроснабжения КЛ-0,4кВ	м	9137		9137	
Общая протяженность сетей электроснабжения КЛ-10кВ	м	491		491	
КТП 10/0,4 кВ мощностью 2/630 кВА	шт.	1		1	
Протяженность кабеля связи 10х2х0,5мм ТППзПЗ	м	2000		0	

Жилой дом имеет следующие показатели:

Показатели	Единица измерения	По проекту	Факти-чески
Общая площадь	метр в квадрате (далее–м2)		
Число этажей	этаж		
Общий строительный объем	метр в кубе (далее–м3)		
В том числе подземной части	м3		
Площадь встроенных, встроенно- пристроенных и пристроенных помещений	м2		

Показатели	По проекту			Фактически		
	число квартир	площадь квартир, м2		число квартир	площадь квартир, м2	
		общая	жилая		общая	жилая
Всего квартир, в том числе: однокомнатных двухкомнатных трехкомнатных четырехкомнатных и более						

5. Технологические и архитектурно-строительные решения по объекту характеризуется следующими данным;_____

(краткие технические характеристики по особенностям его размещения, по основным материалам и конструкциям, инженерному и технологическому оборудованию)

Целью проекта является подвод хоз.питьевой воды и отвод сточных вод хоз.бытового назначения от потребителей.

Данным проектом предусмотрено строительство новых сетей, с установкой колодцев для подключения потребителей.

Обеспечение водой осуществляется от водопровода Ø150мм.

Трубопровод выполнен из:

Район поляны Абылайхана до ГКНС.

Трубопровод выполнен из:

- ПНД ПЭ100 SDR17 160/225 с 2-мя кабель-каналами – 1780 п.м.
- ПНД ПЭ100 SDR17 90/160 с кабель-каналам – 2036 п.м.

-ППУ ОЦ 90/200 кабель-каналам – 391 п.м.

-Сети водоснабжения с кабель каналом ОЦ ПЭ100 SDR17 160/315 – 1155 п.м.

Данным проектом предусмотрено строительство новой насосной станции подкачки. НС подкачки Q=12.36л/с, Н=105,0м.

Водоотведение выполнено из:

- ПНД ПЭ100 SDR17 160/225 с 2-мя кабель-каналами – 3302 п.м.
- ПНД ПЭ100 SDR17 110/180 с кабель-каналам – 5432 п.м.

-Сети канализации с кабель каналом ОЦ ПЭ100 SDR17 160/315 – 1780 п.м.

-Сети водоснабжения с кабель каналом ОЦ ПЭ100 SDR17 110/250 –1312 п.м.

- Труба полиэтиленовая ПЭ100 SDR17 - Ø160х9,5 техническая по ГОСТ 18599-2001 – 2200 п.м.
- Трубы полиэтиленовые безнапорные гофрированные для наружных сетей канализации с раструбом SN8 ГОСТ Р 54475-2011: DN200 –508,0 п.м., DN160 – 93,0 п.м.

КНС, производительностью КНС1 Q=7.1л/с, Н=24м; КНС2 Q=15л/с, Н=60м; КНС4 Q=15л/с, Н=60м; КНС3 Q=18,76л/с, Н=30м;

Район микрорайона Коркем:

-Сети водоснабжения с кабель-каналам ПНД ПЭ100 SDR17 63/140 – 1481 п.м.

-Сети водоснабжения с кабель каналом ПНД ПЭ100 SDR17 110/180 – 3207 п.м.

-В1 ПЭ100 SDR17 Ø110х6,6 – 2352 п.м.

-Сети канализации с кабель-каналам ПНД ПЭ100 SDR17 90/160 – 3365 п.м.

-К1 ПНД ПЭ100 SDR17 Ø90х5,4 – 1716 п.м.

- Трубы полиэтиленовые безнапорные гофрированные для наружных сетей канализации с раструбом SN8 ГОСТ Р 54475-2011: DN200 –522,0 п.м., DN160 – 715,0 п.м.

КНС I категории для перекачки хоз. бытовых отходов КНС1 Q=3,0л/с, Н=30м; КНС2 Q=4,1л/с, Н=25м;

Сети электроснабжения.

Для электроснабжения данного объекта предусмотрено строительство кабельных линий 10/0,4кВ расчетного сечения, двух трансформаторной КТПГ и шкафов обогрева (ПО) в количестве 62 шт.

6. На объекте установлено предусмотренное проектом оборудование в количестве согласно актам о его приемке после индивидуального испытания и комплексного опробования;

7. Мероприятия по охране труда, обеспечению взрывобезопасности, пожаробезопасности, охране окружающей природной среды и антисейсмические мероприятия, предусмотренные, проектом выполнены;

8. Строительно-монтажные работы осуществлены в сроки:

начало работ март 2019года;

месяц, год

окончание работ сентябрь 2020 года;

месяц, год

при продолжительности строительства, месяц:

по норме или по проекту организации строительства: 21 месяцев;

фактически, месяц: 19 месяцев;

9. Примененные строительные материалы, конструкции, оборудование и изделия соответствуют требованиям проекта и государственных нормативов;

10. Исполнительная геодезическая съемка фактического положения подземных инженерных сетей и/или зданий (сооружений) выполнена (обязательное приложение к декларации о соответствии);

11. Наружные инженерные коммуникации (холодное и горячее водоснабжение, канализация, теплоснабжение, газоснабжение, электроснабжение и связь) обеспечивают нормальную

эксплуатацию объекта, что подтверждается поставщиками услуг по инженерному и коммунальному обеспечению.

Поставщики услуг по инженерному и коммунальному обеспечению:

ГУ «ОтделЖКХ, ПТ, АД и ЖИ Бурабайского района» Рахимжанов А.Б.

(наименование организации, фамилия, имя, отчество (при наличии), подпись руководителя, дата)

Место печати (при наличии)

ТОО «Кокшетау Энерго» Улеков М.Ш.

(наименование организации, фамилия, имя, отчество (при наличии), подпись руководителя, дата)

Место печати (при наличии)

Щучинский ЛТУ Акмолинского ТУМС Центральной РДТ Устименко О.Л.

(наименование организации, фамилия, имя, отчество (при наличии), подпись руководителя, дата)

Место печати (при наличии)

Акмолинский ОФ АО «НК«КазАвтоЖол» А. Темирханов.

(наименование организации, фамилия, имя, отчество (при наличии), подпись руководителя, дата)

Место печати (при наличии)

12. Шумоизоляция здания соответствует проекту и подтверждается экспертным заключением выдаваемым государственной организацией осуществляющей санитарно-эпидемиологическую экспертизу по результатам лабораторных замеров проведенных аккредитованными испытательными лабораториями (центрами) (экспертное заключение прилагается);

13. Обеспечен доступ для маломобильных групп населения, что подтверждается органами социальной защиты населения _____;

фамилия, имя, отчество (при наличии), подпись руководителя, дата

Место печати (при наличии)

Подрядчик (генеральный подрядчик) считает объект «Строительство инженерной инфраструктуры курортной зоны озера Боровое»;

(наименование объекта (комплекса))

готовым к приемке в эксплуатацию, гарантирует качество выполненных строительно-монтажных и специальных работ, и принимает на себя обязательство устранять дефекты, возникшие по его вине при строительстве объекта согласно гарантийного срока в соответствии с законодательством Республики Казахстан.

Подрядчик (генеральный подрядчик) директор ТОО «Компания НурайСтрой»

Акмагамбетова Ж.К.

(фамилия, имя, отчество (при наличии) руководителя, подпись, дата)

Место печати (при наличии)

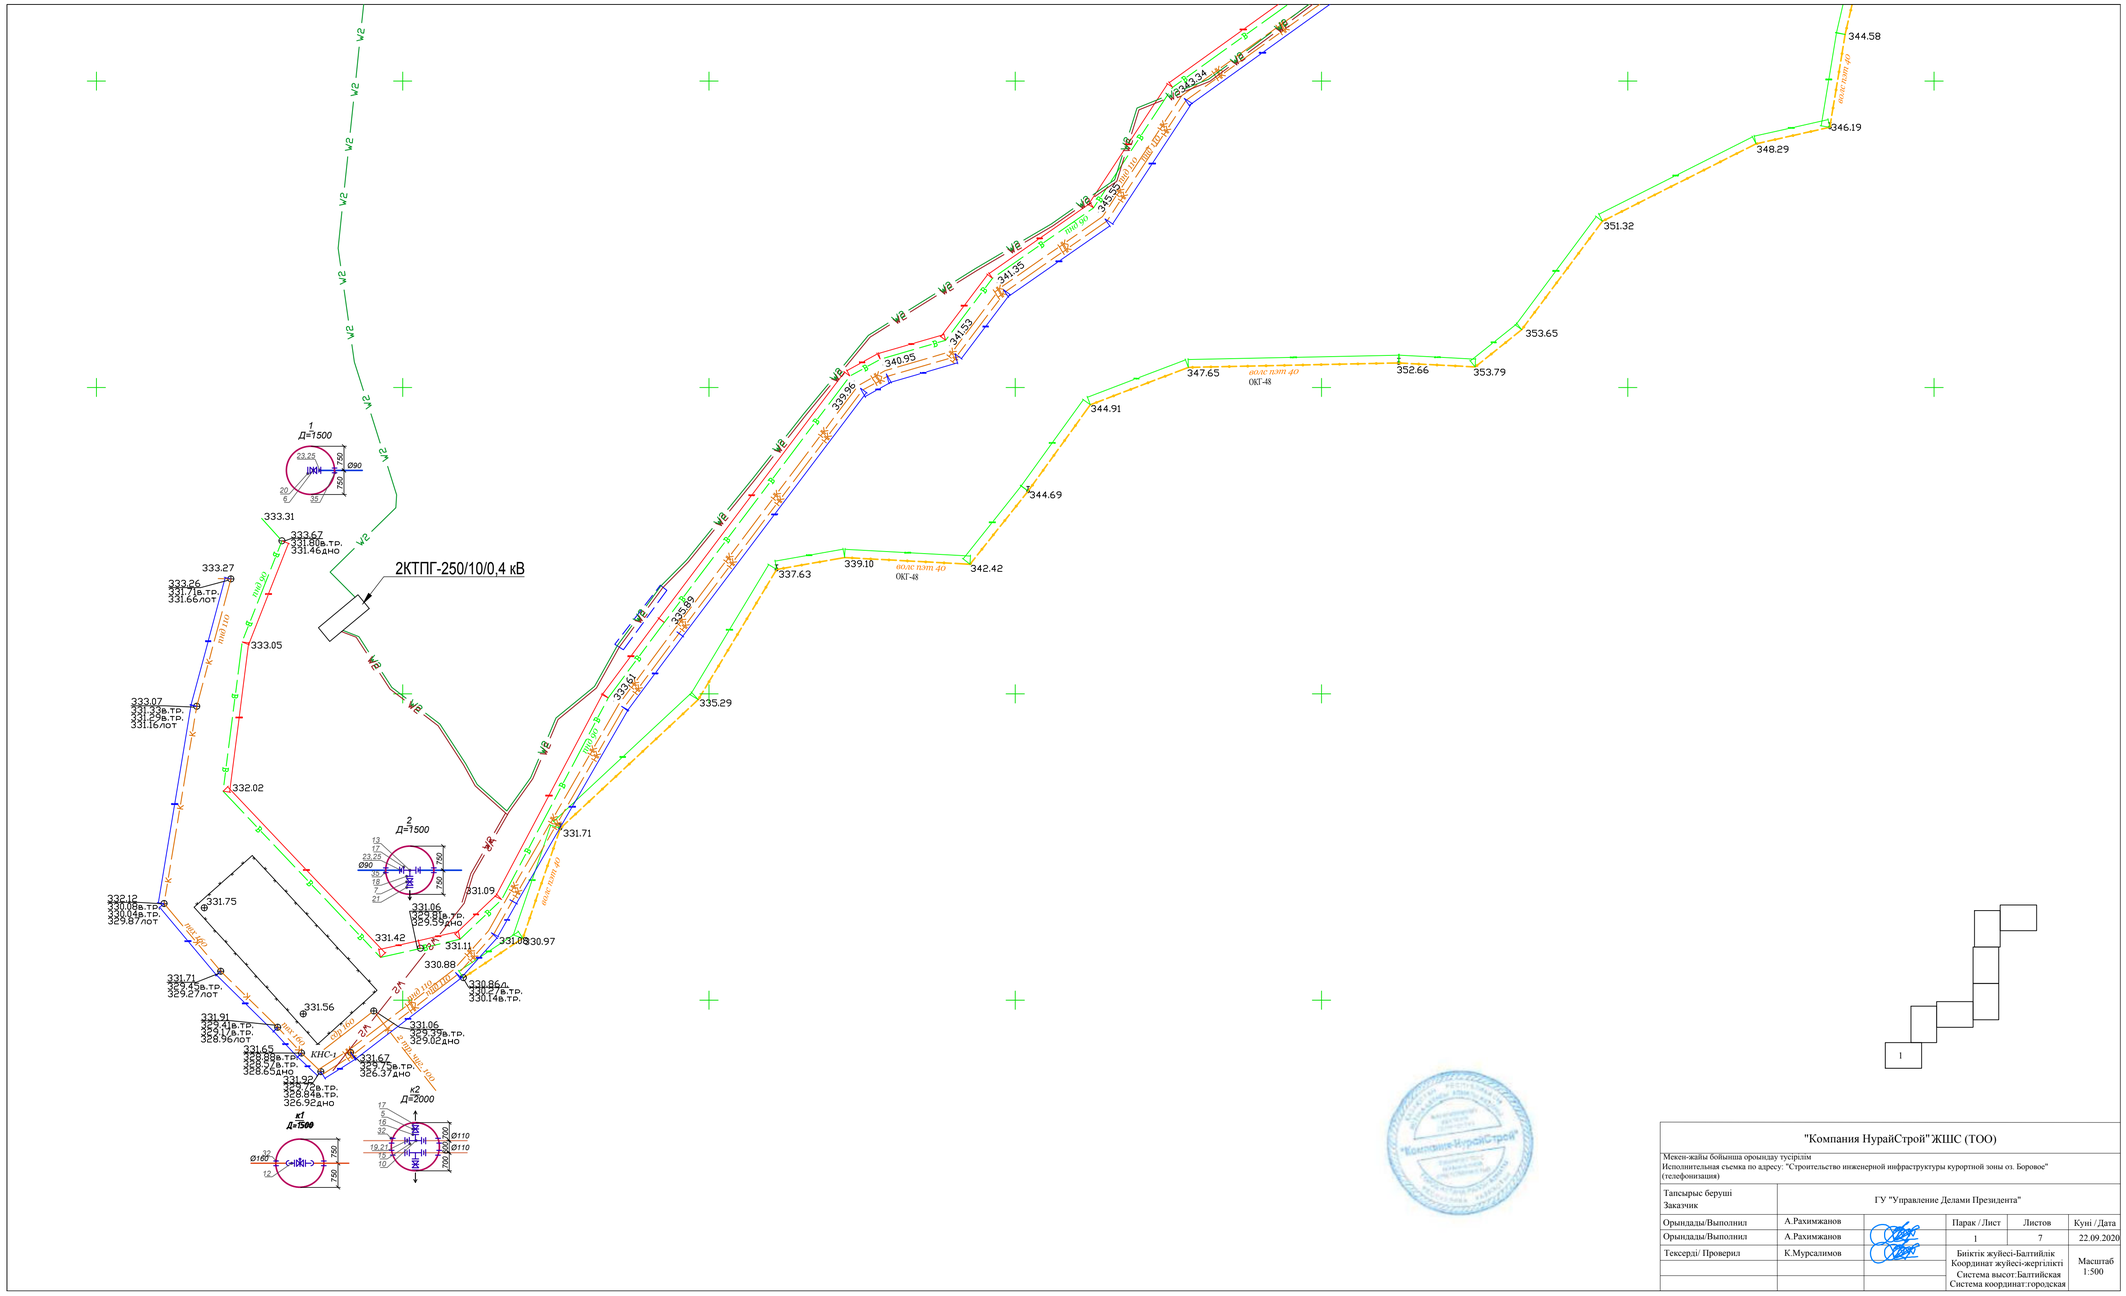

"Компания НурайСтрой" ЖШС (ТОО)

Мекен-жайы бойынша ороындау тусірілім
Исполнительная съемка по адресу: "Строительство инженерной инфраструктуры курортной зоны оз. Боровое" (телефонизация)

Тапсырыс беруші Заказчик	ГУ "Управление Делами Президента"				
Орындады/Выполнил	А.Рахимжанов		Парак / Лист	Листов	Куні / Дата
Орындады/Выполнил	А.Рахимжанов		1	7	22.09.2020
Тексерді/ Проверил	К.Мурсалимов		Биіктік жүйесі-Балтийлік Координат жүйесі-жергілікті Система высот:Балтийская Система координат:городская		Масштаб 1:500

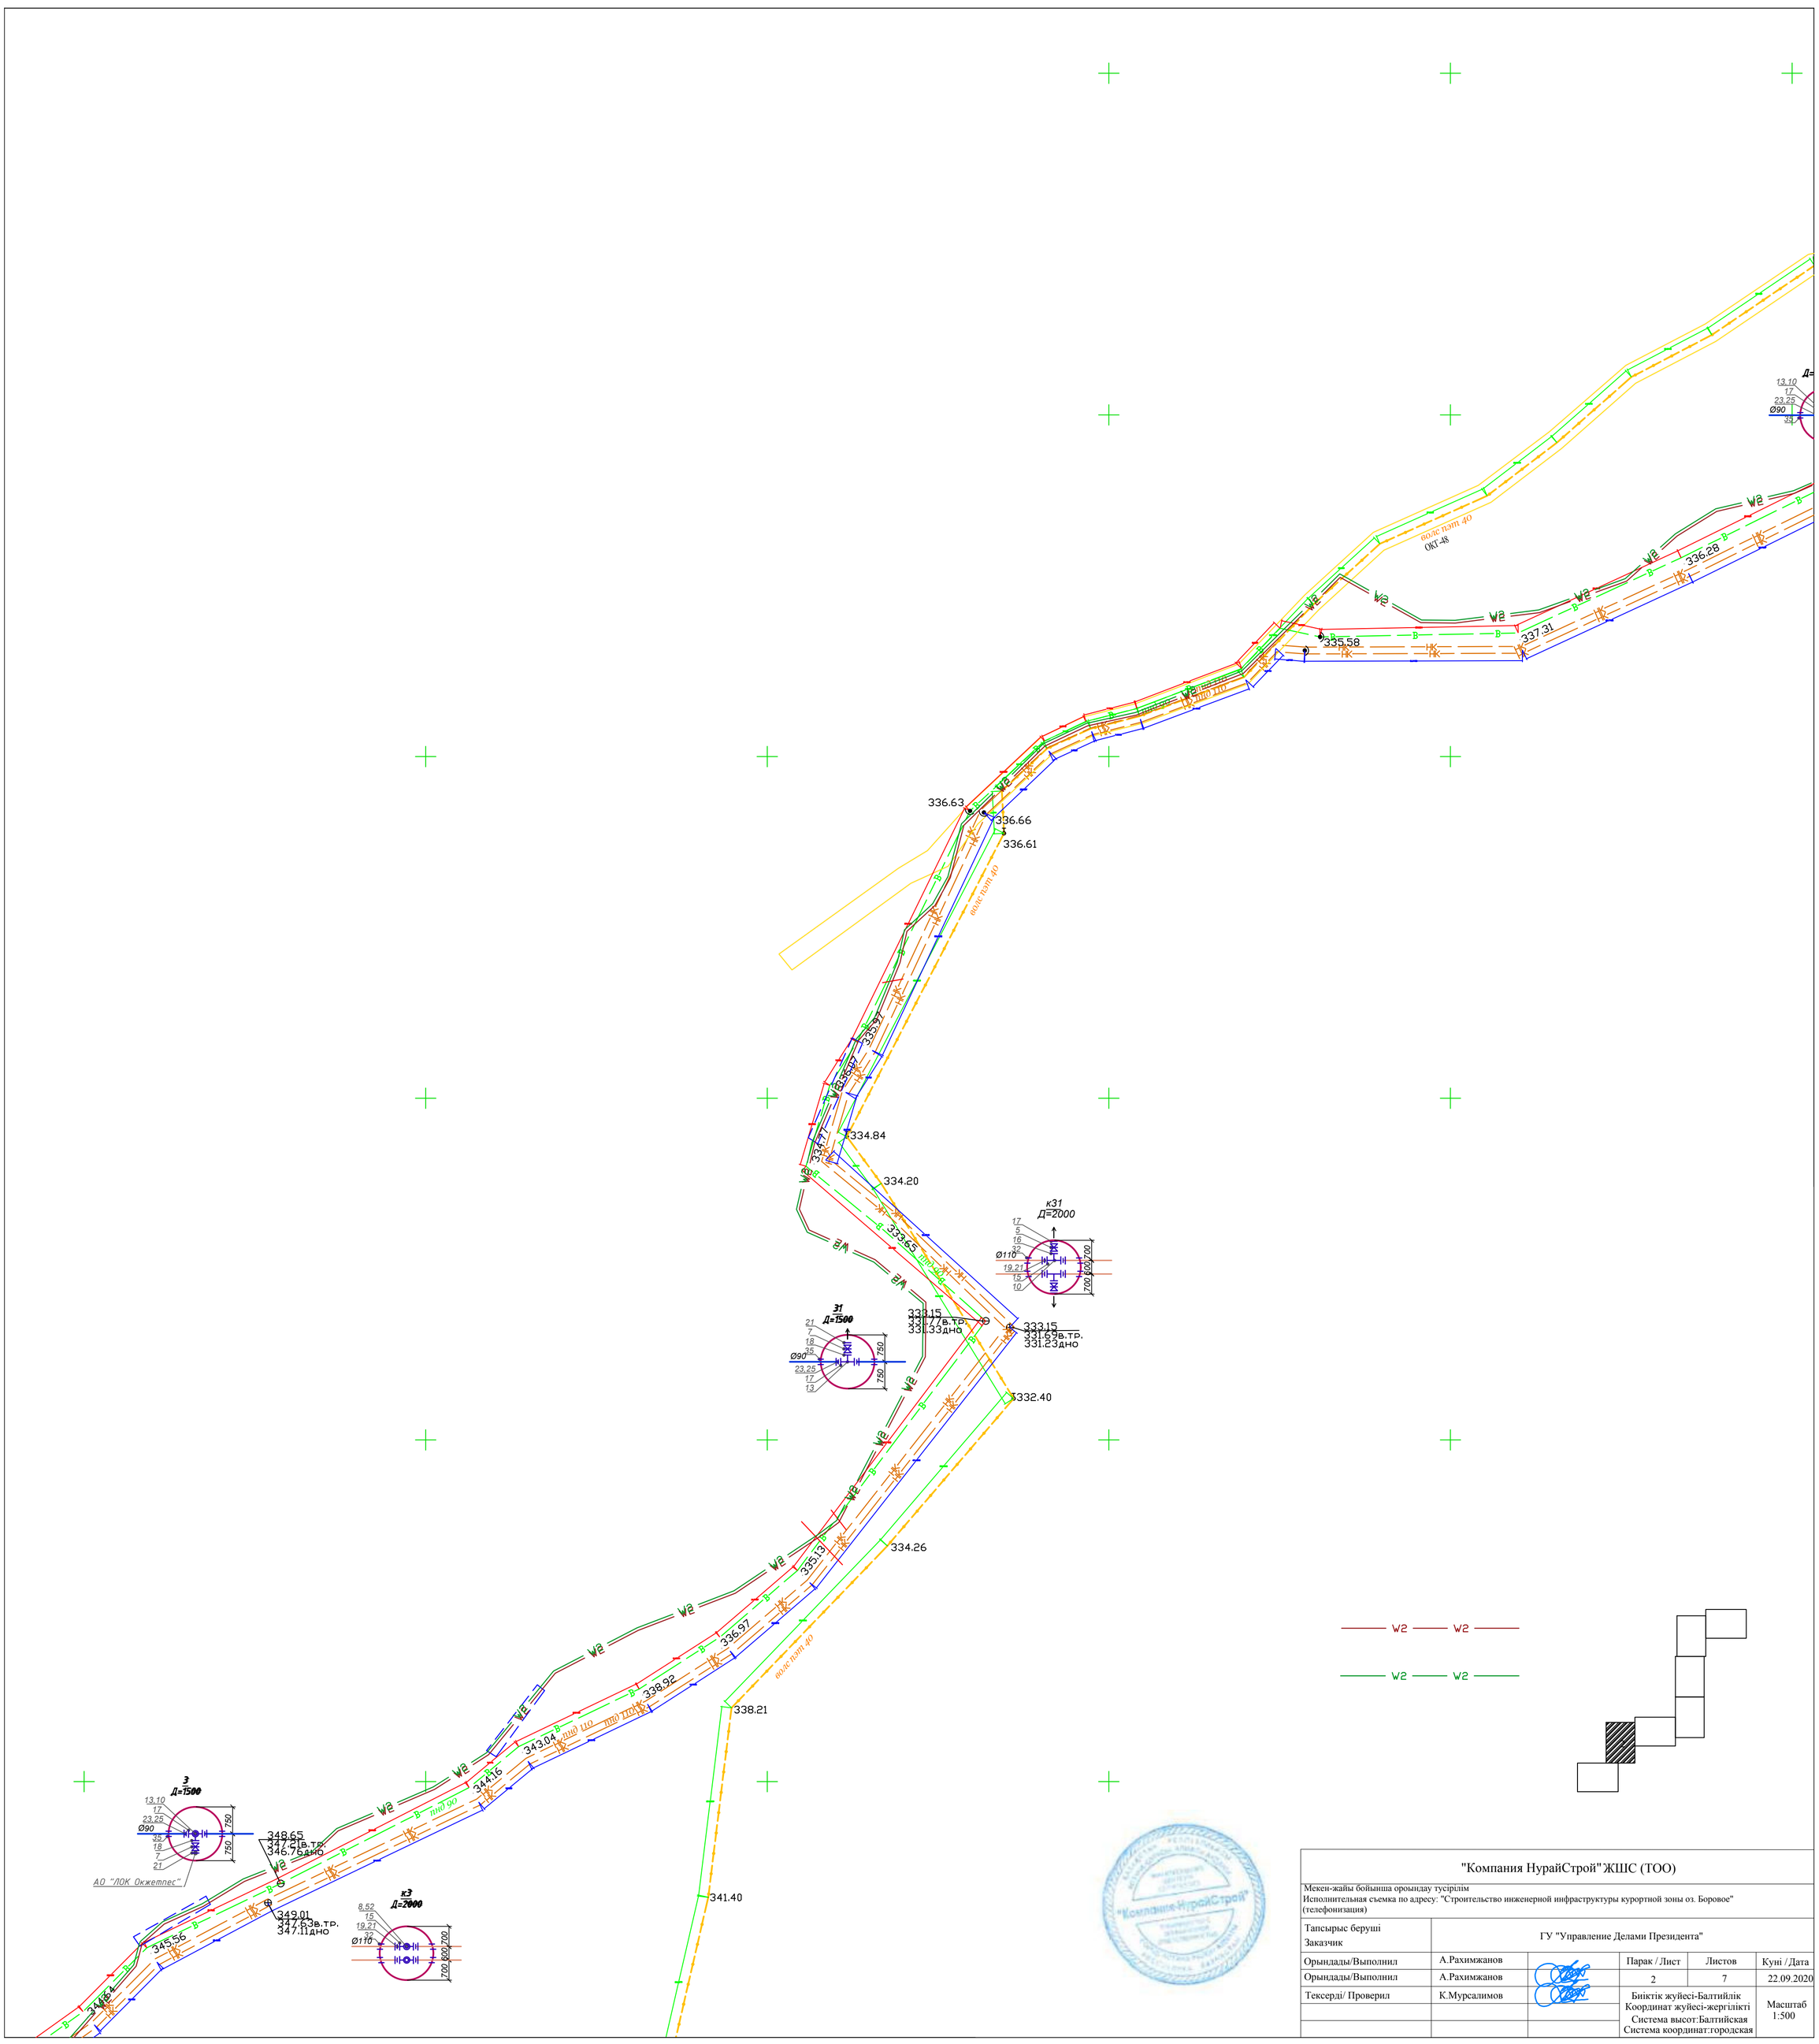

"Компания НурайСтрой" ЖШС (ТОО)

Мекен-жайы бойынша орындау тусіріліm
Исполнительная съемка по адресу: "Строительство инженерной инфраструктуры курортной зоны оз. Боровое" (телефонизация)

Тапсырыс беруші Заказчик	ГУ "Управление Делами Президента"				
Орындады/Выполнил	А.Рахимжанов		Парак / Лист	Листов	Куні / Дата
Орындады/Выполнил	А.Рахимжанов		2	7	22.09.2020
Тексерді/ Проверил	К.Мурсалимов		Биктік жүйесі-Балтийлік Координат жүйесі-жергілікті Система высот:Балтийская Система координат:городская		Масштаб 1:500

"Компания НурайСтрой" ЖШС (ТОО)				
Мекен-жайы бойынша ороындау тусірілім Исполнительная съемка по адресу: "Строительство инженерной инфраструктуры курортной зоны оз. Боровое" (телефонизация)				
Тапсырыс беруші Заказчик	ГУ "Управление Делами Президента"			
Орындады/Выполнил	А.Рахимжанов	Парак / Лист	Листов	Куні / Дата
Орындады/Выполнил	А.Рахимжанов	3	7	22.09.2020
Тексерді/ Проверил	К.Мурсалимов	Биіктік жуйесі-Балтийлік Координат жуйесі-жергілікті Система высот:Балтийская Система координат:городская		Масштаб 1:500

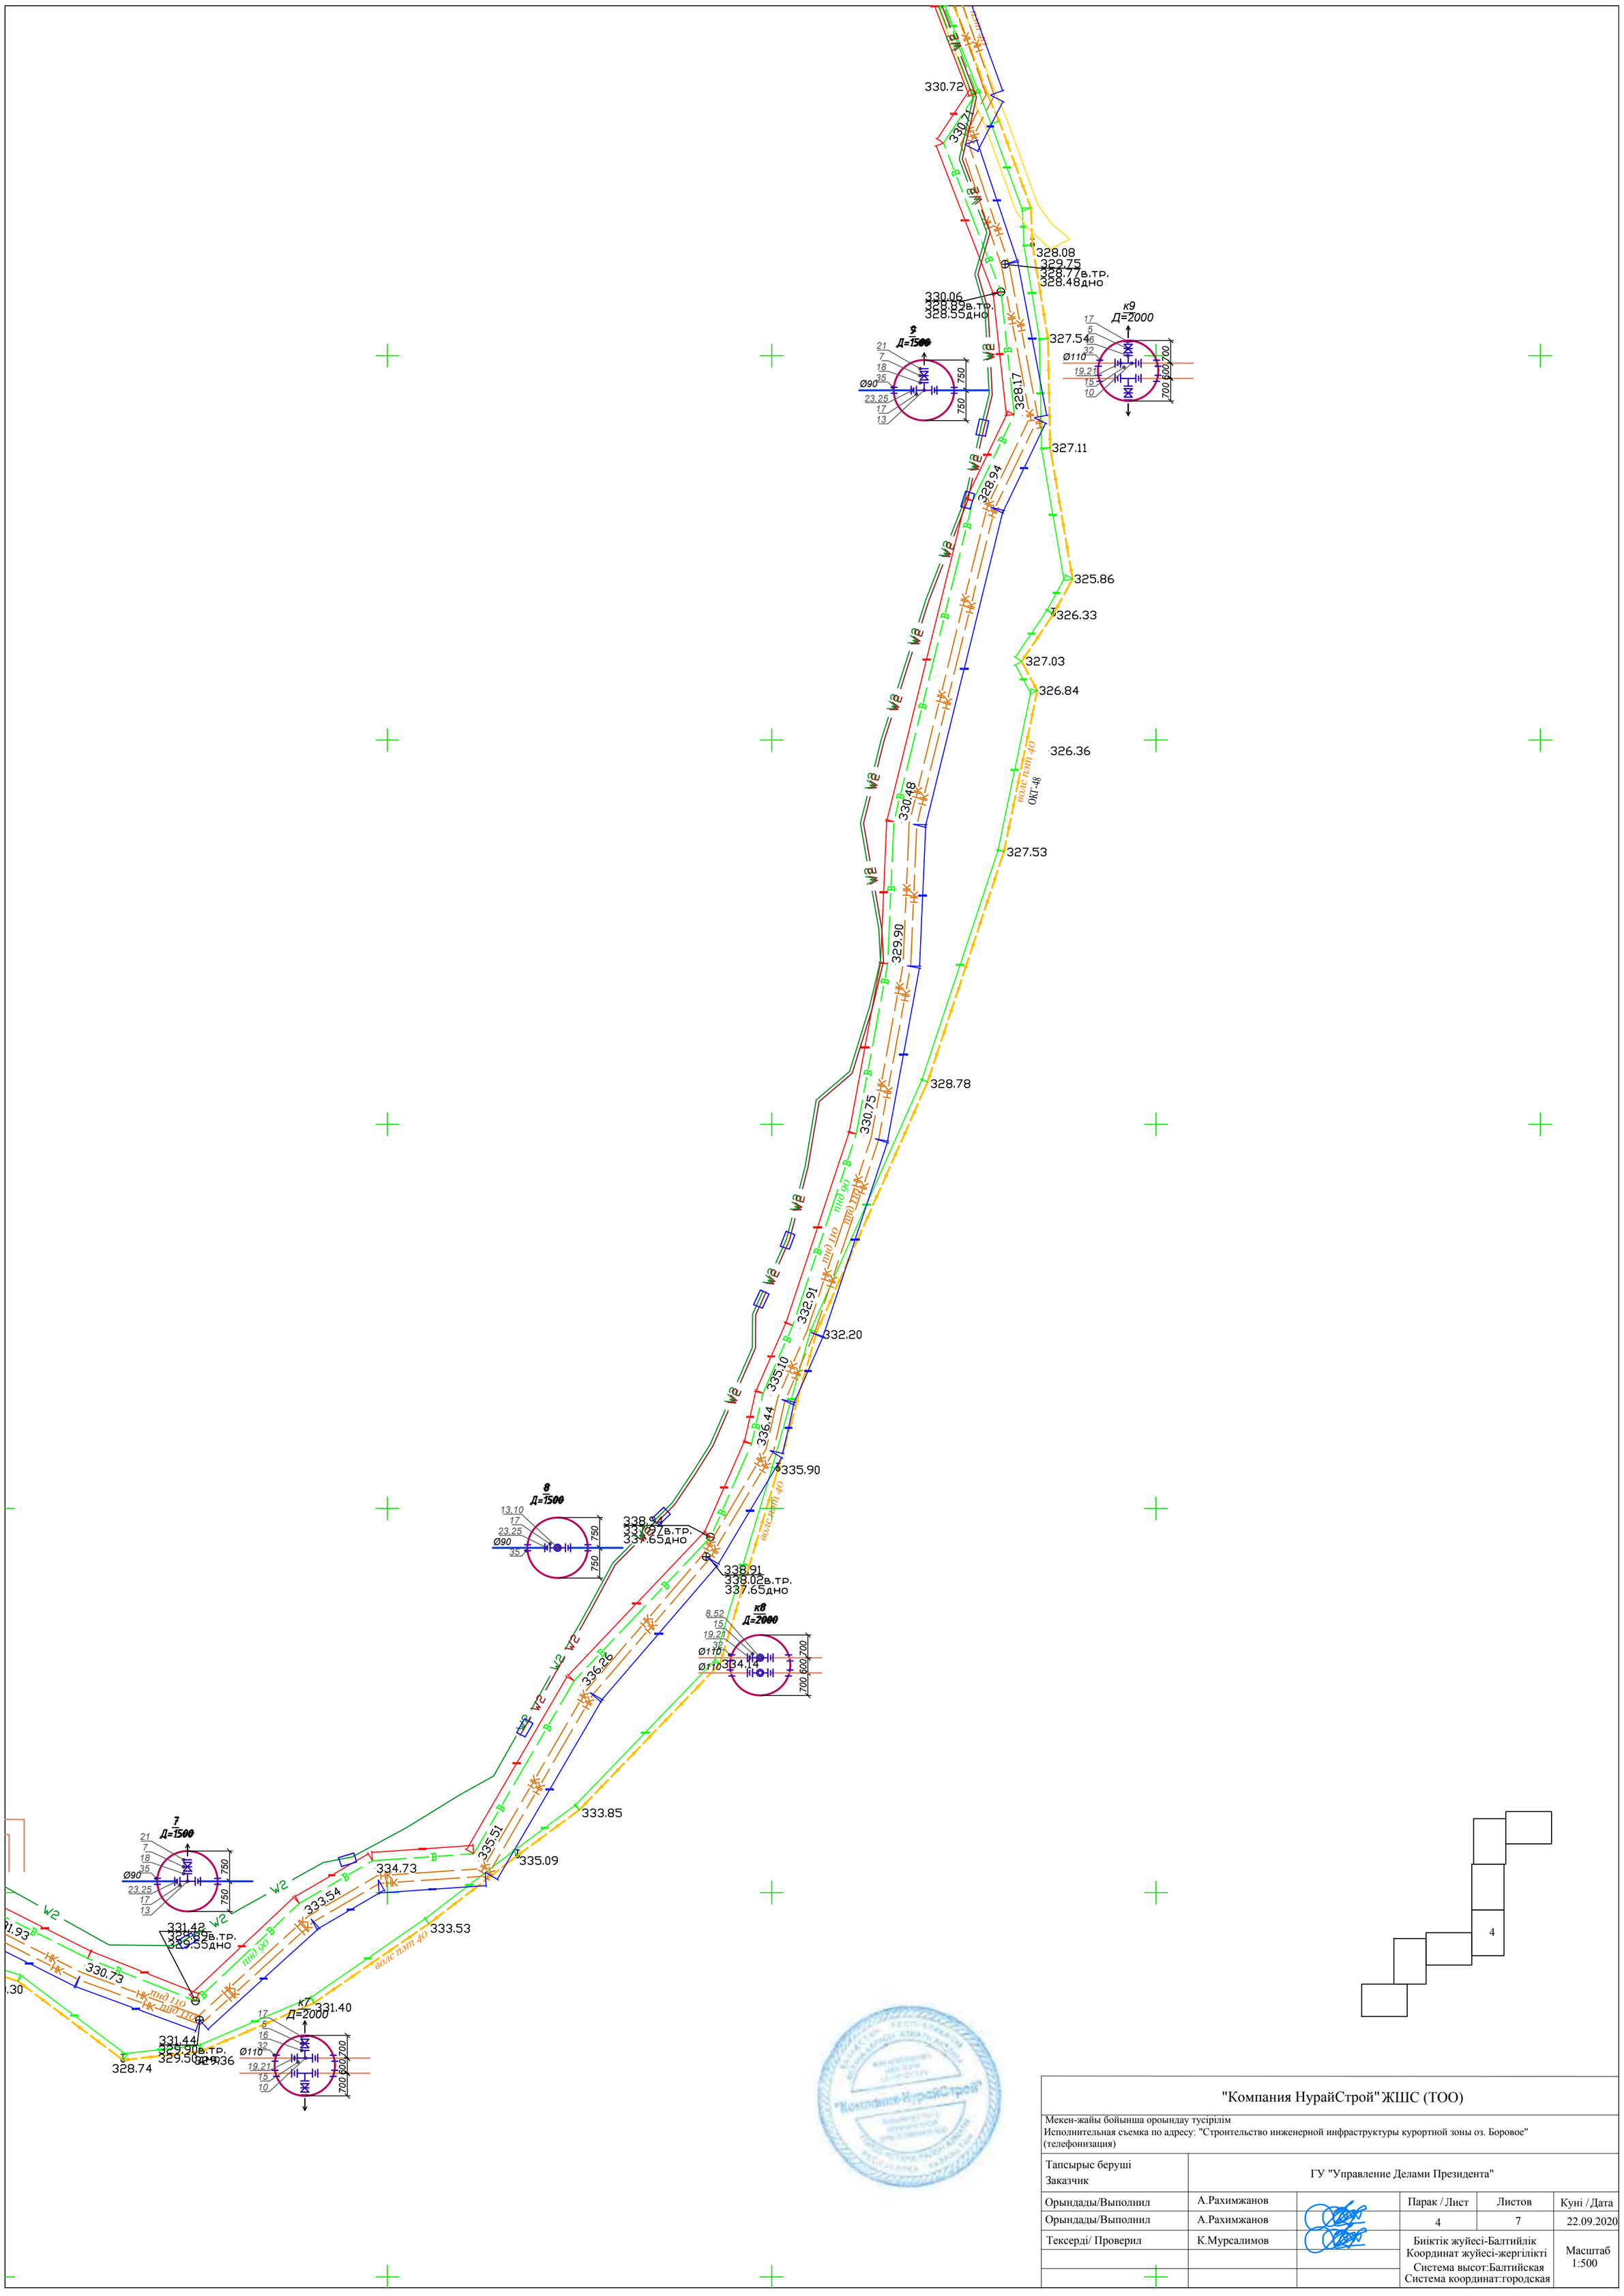

"Компания НурайСтрой" ЖШС (ТОО)

Мекен-жайы бойынша ороындау тусірілім
Исполнительная съемка по адресу: "Строительство инженерной инфраструктуры курортной зоны оз. Боровое" (телефонизация)

Тапсырыс беруші Заказчик	ГУ "Управление Делами Президента"				
Орындады/Выполнил	А.Рахимжанов		Парак / Лист	Листов	Куні / Дата
Орындады/Выполнил	А.Рахимжанов		4	7	22.09.2020
Тексерді/ Проверил	К.Мурсалимов		Биіктік жуйесі-Балтийлік Координат жуйесі-жергілікті Система высот:Балтийская Система координат:городская		Масштаб 1:500

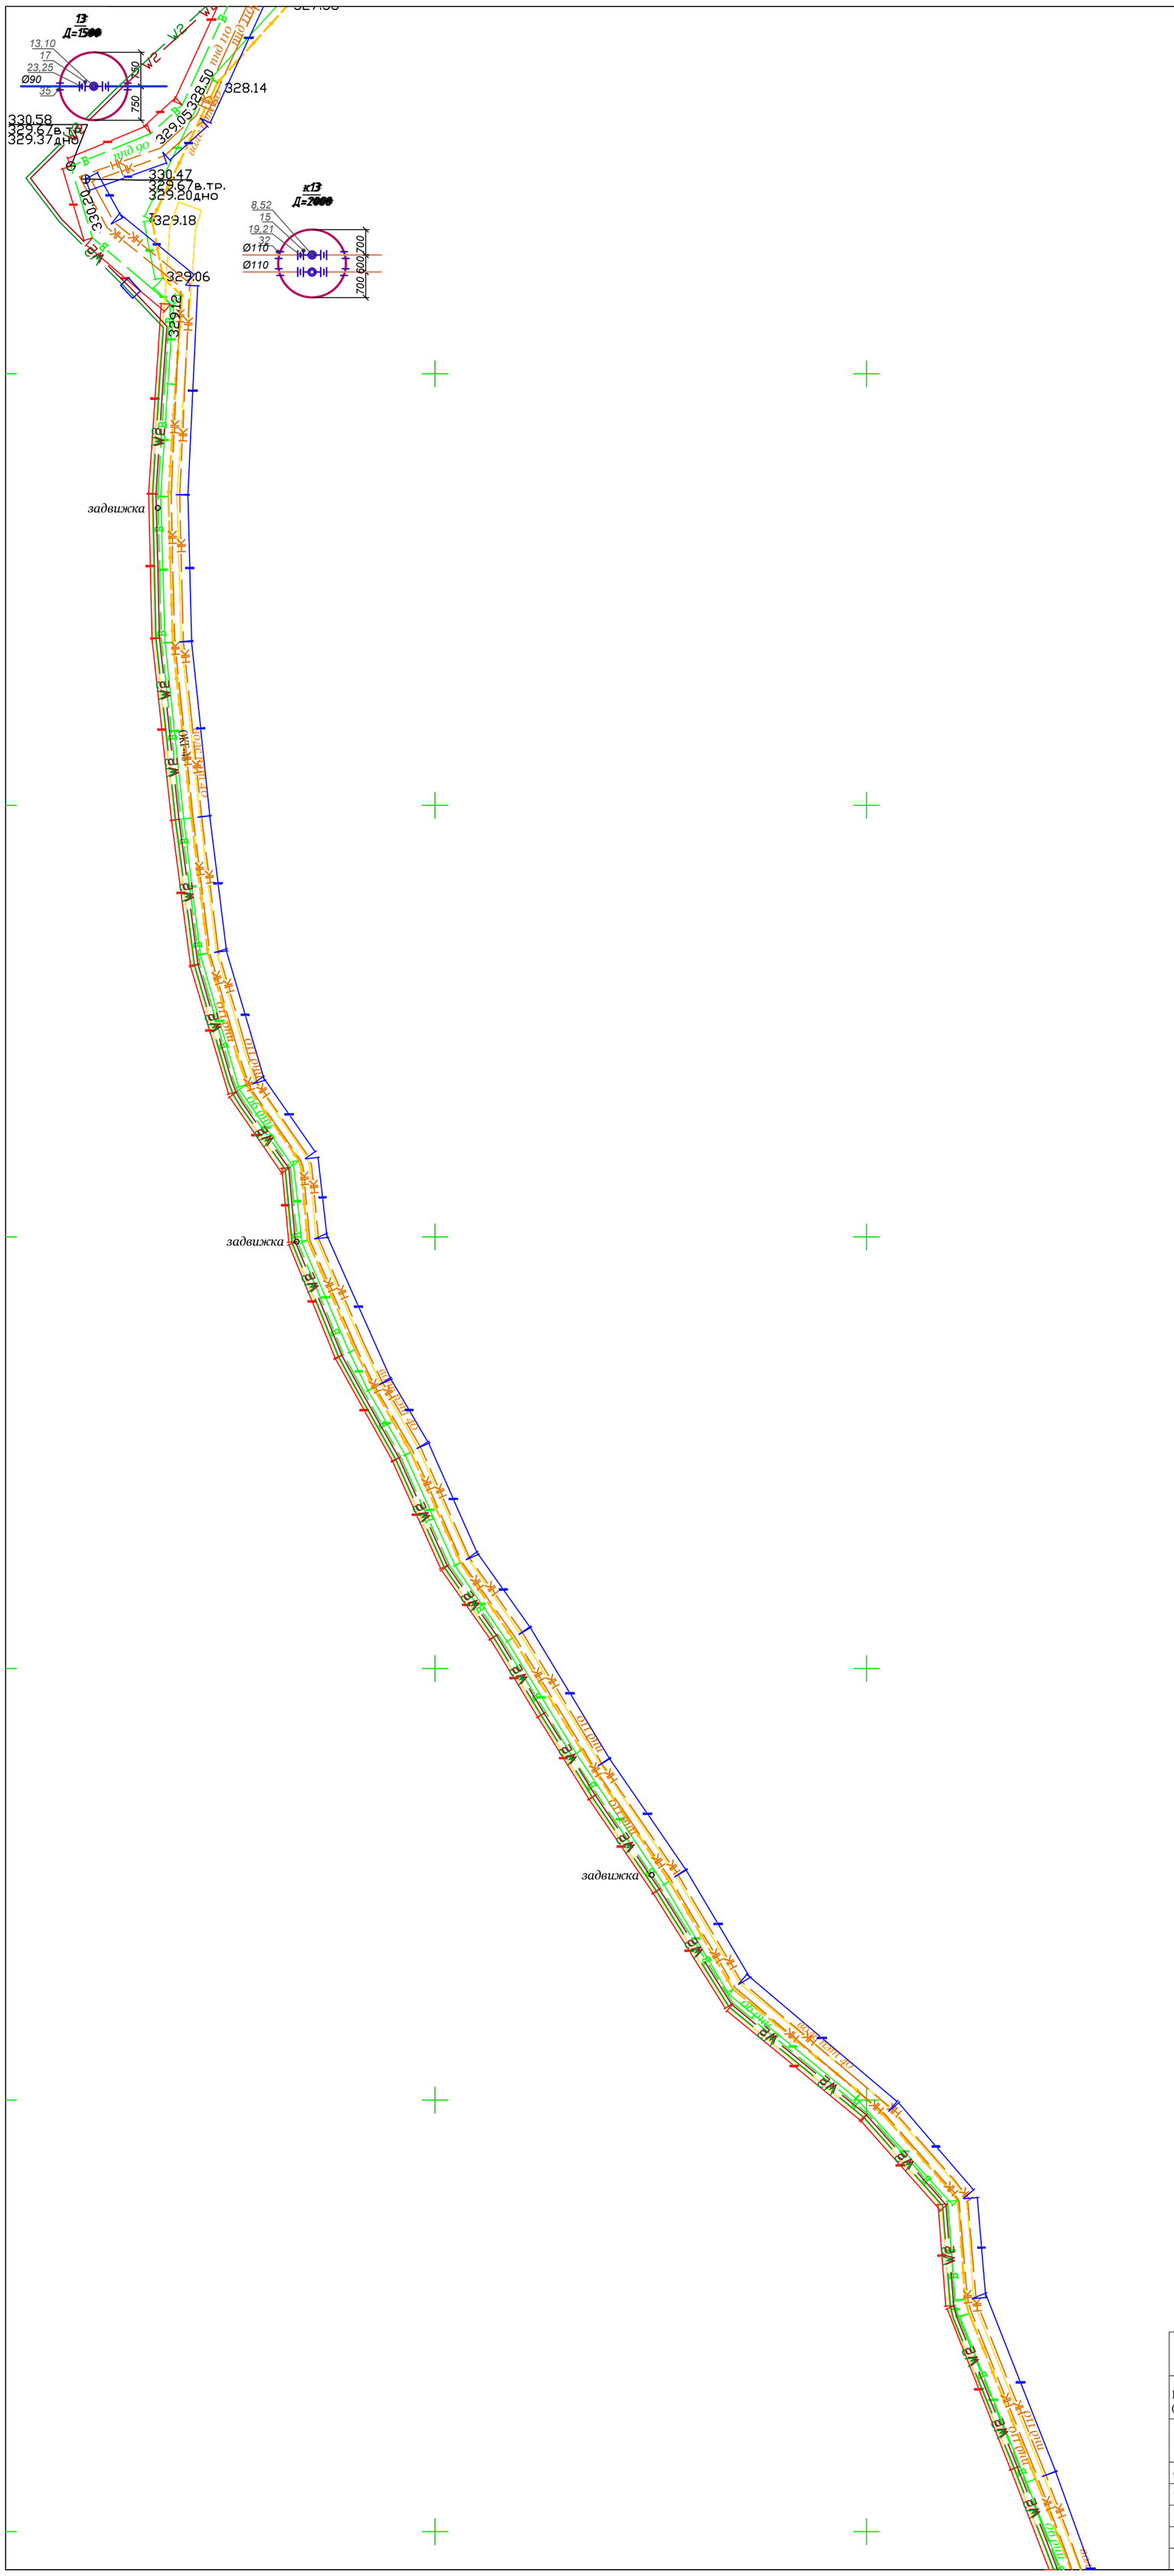

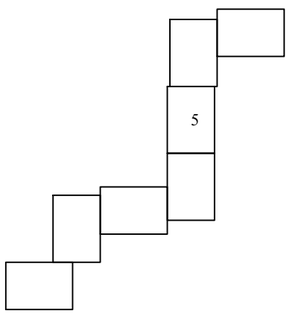

"Компания НурайСтрой" ЖШС (ТОО)					
Мекен-жайы бойынша ороындау тусірілім Исполнительная съемка по адресу: "Строительство инженерной инфраструктуры курортной зоны оз. Боровое" (телефонизация)					
Тапсырыс беруші Заказчик	ГУ "Управление Делами Президента"				
Орындады/Выполнил	А.Рахимжанов		Парак / Лист	Листов	Куні / Дата
Орындады/Выполнил	А.Рахимжанов		5	7	22.09.2020
Тексерді/ Проверил	К.Мурсалимов		Биіктік жуйесі-Балтийлік Координат жуйесі-жергілікті Система высот:Балтийская Система координат:городская		Масштаб 1:500

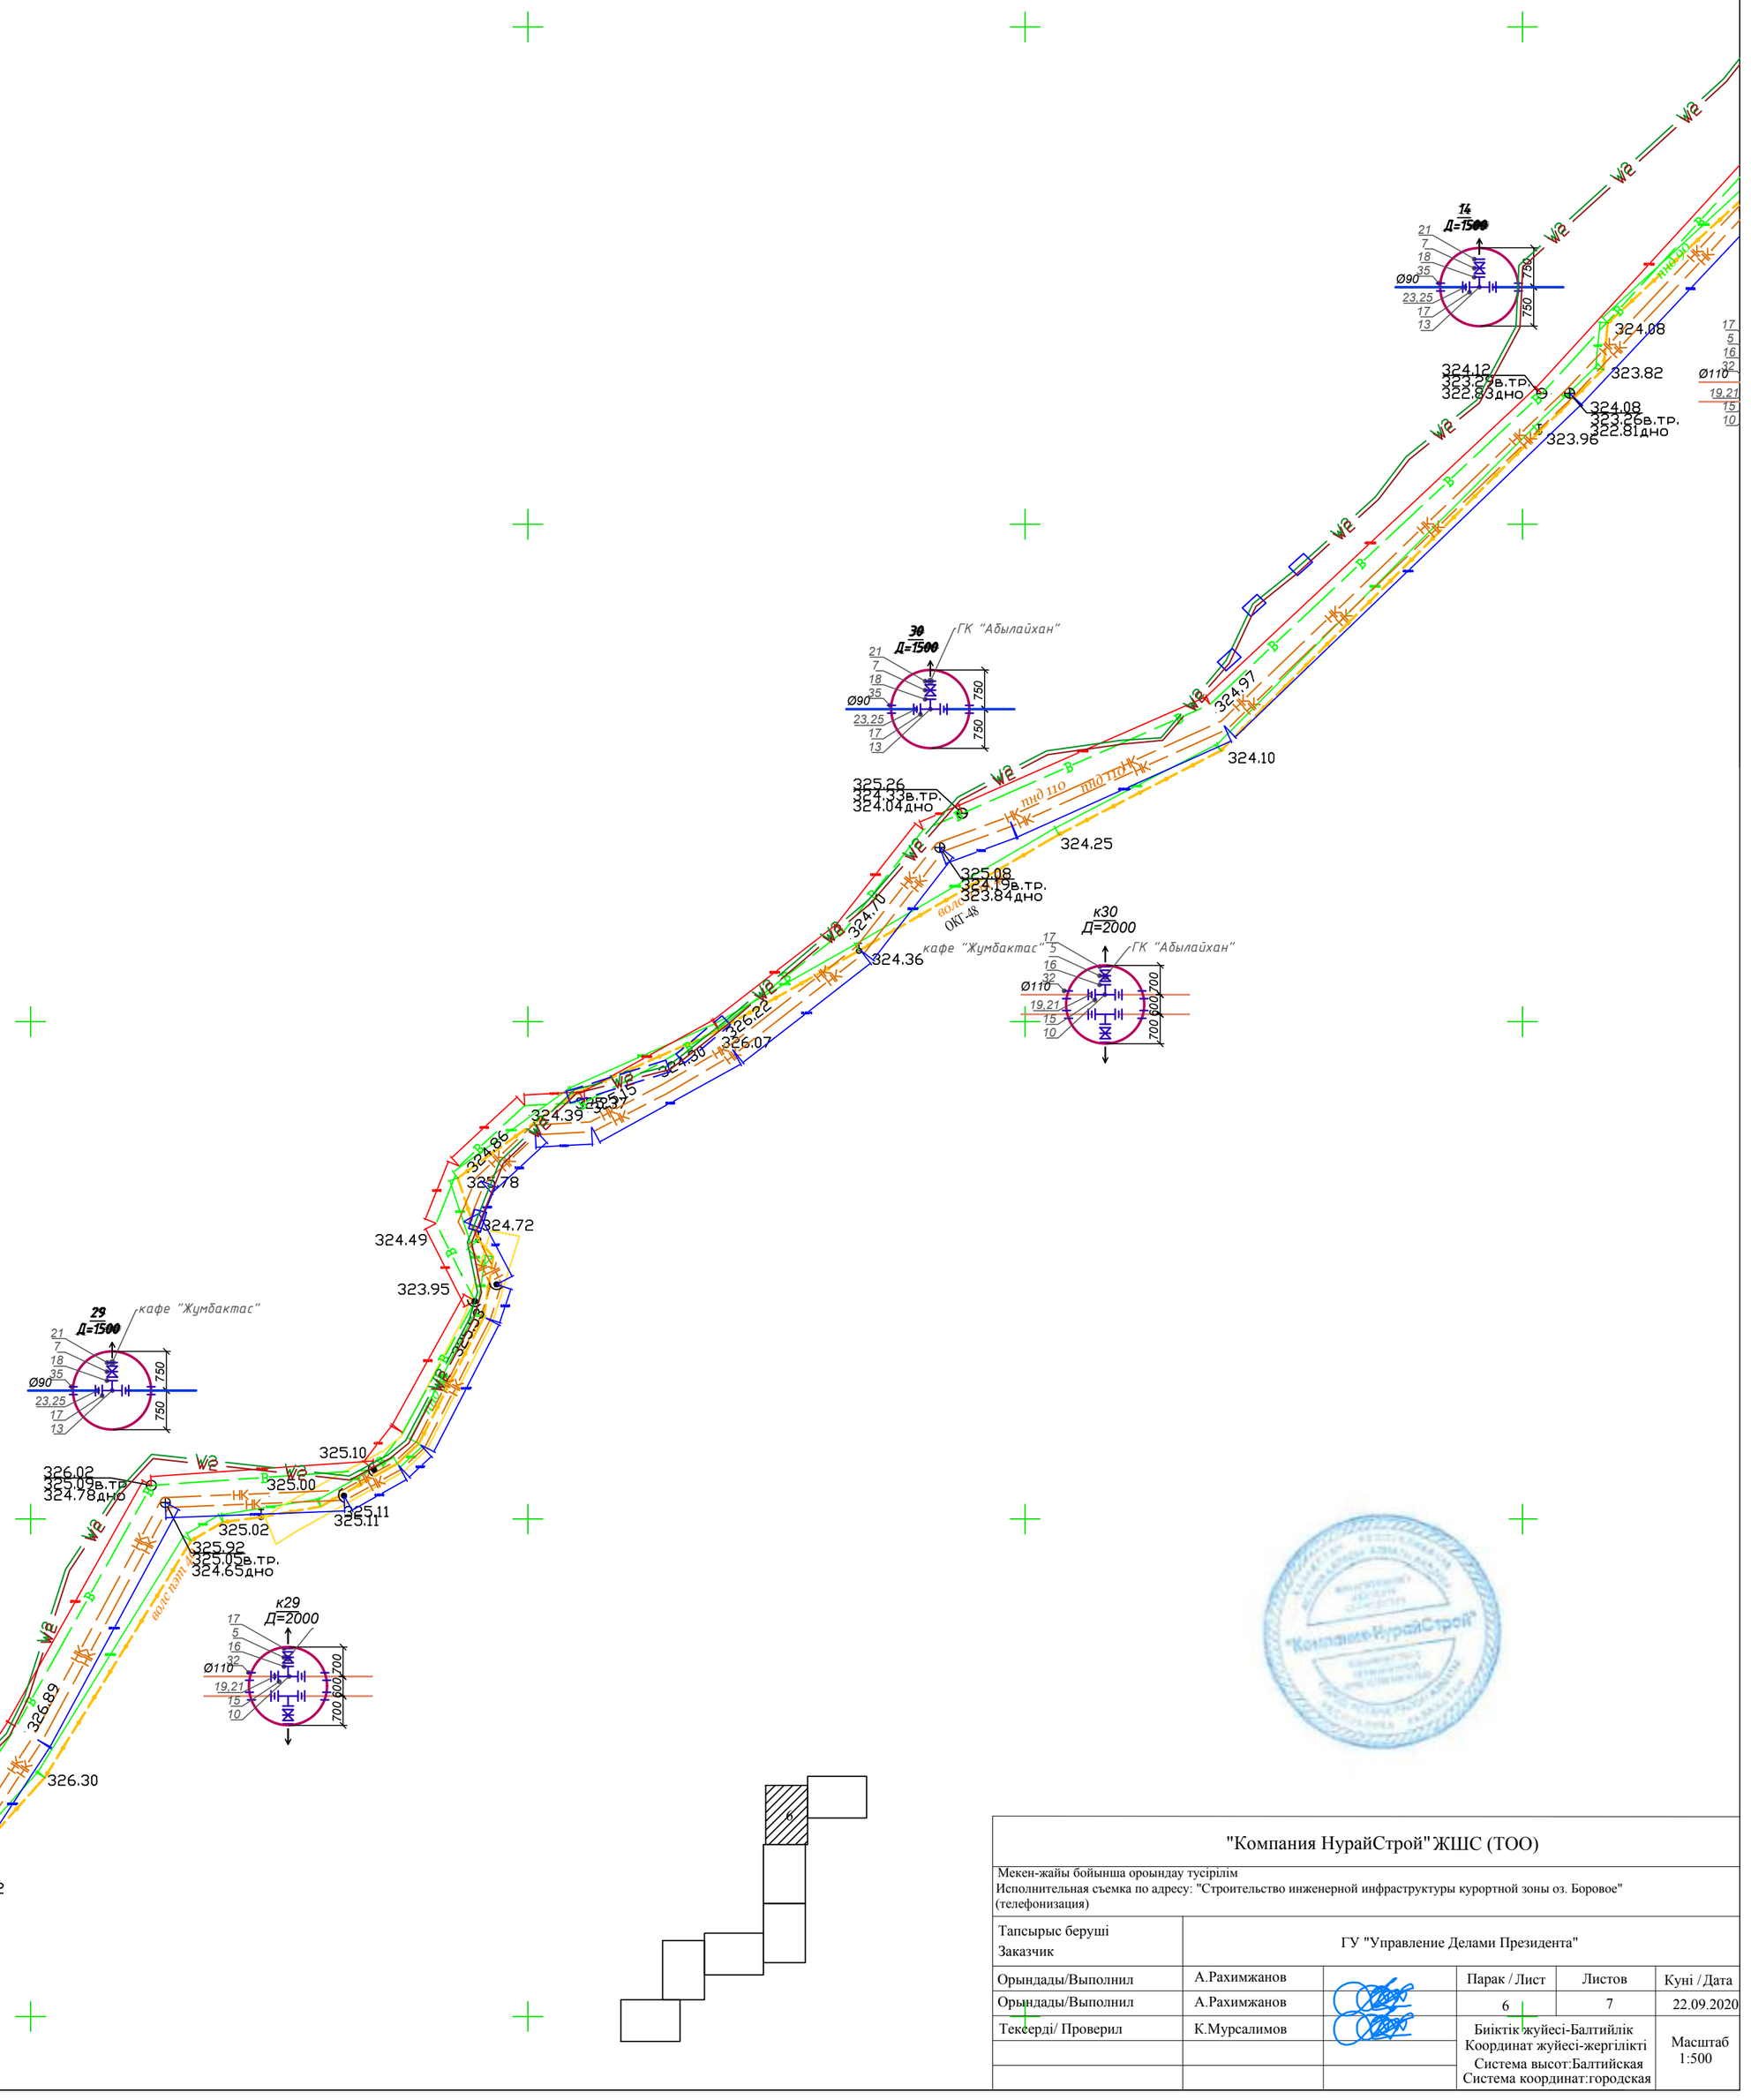

"Компания НурайСтрой" ЖШС (ТОО)					
Мекен-жайы бойынша оройндау тусірілім Исполнительная съемка по адресу: "Строительство инженерной инфраструктуры курортной зоны оз. Боровое" (телефонизация)					
Тапсырыс беруші Заказчик	ГУ "Управление Делами Президента"				
Орындады/Выполнил	А.Рахимжанов		Парак / Лист	Листов	Куні / Дата
Орындады/Выполнил	А.Рахимжанов		6	7	22.09.2020
Тексерді/ Проверил	К.Мурсалимов		Биіктік жуйесі-Балтийлік Координат жуйесі-жергілікті Система высот:Балтийская Система координат:городская		Масштаб 1:500

"Компания НурайСтрой" ЖШС (ТОО)

Мекен-жайы бойынша оролындау тусірілім
Исполнительная съемка по адресу: "Строительство инженерной инфраструктуры курортной зоны оз. Боровое" (телефонизация)

Тапсырыс беруші Заказчик	ГУ "Управление Делами Президента"				
Орындады/Выполнил	А.Рахимжанов		Парак / Лист	Листов	Куні / Дата
Орындады/Выполнил	А.Рахимжанов		7	7	22.09.2020
Тексерді/ Проверил	К.Мурсалимов		Биіктік жүйесі-Балтийлік Координат жүйесі-жергілікті Система высот:Балтийская Система координат:городская		Масштаб 1:500

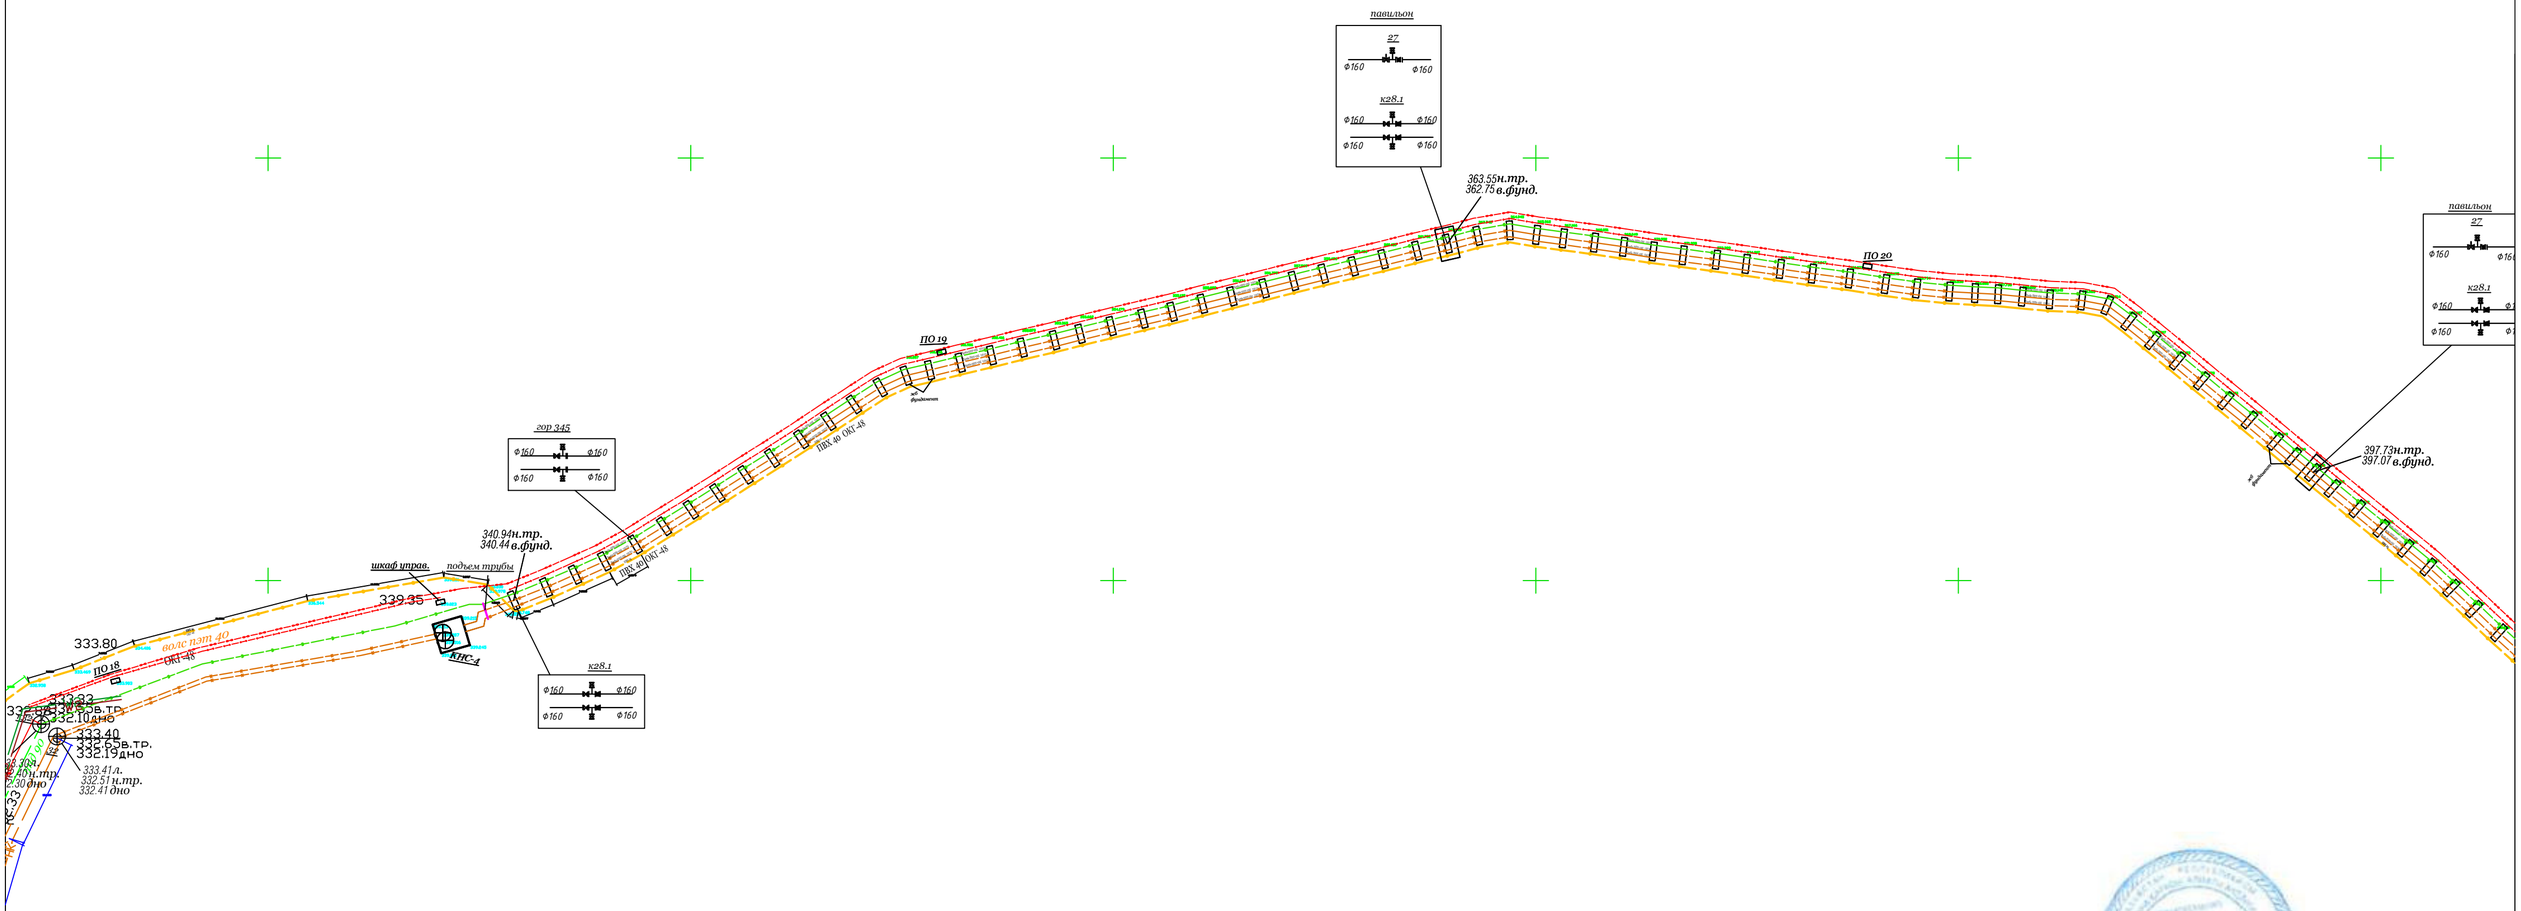

"Компания НурайСтрой" ЖШС (ТОО)

Мекен-жайы бойынша оролдау тусірілім
Исполнительная съемка по адресу: "Строительство инженерной инфраструктуры курортной зоны оз. Боровое"
(телефонизация)

Тапсырыс беруші Заказчик	ГУ "Управление Делами Президента"				
Орындады/Выполнил	А.Рахимжанов		Парак / Лист	Листов	Куні / Дата
Орындады/Выполнил	А.Рахимжанов		1	8	22.09.2020
Тексерді/ Проверил	К.Мурсалимов		Биіктік жүйесі-Балтийлік Координат жүйесі-жергілікті Система высот:Балтийская Система координат:городская		Масштаб 1:500

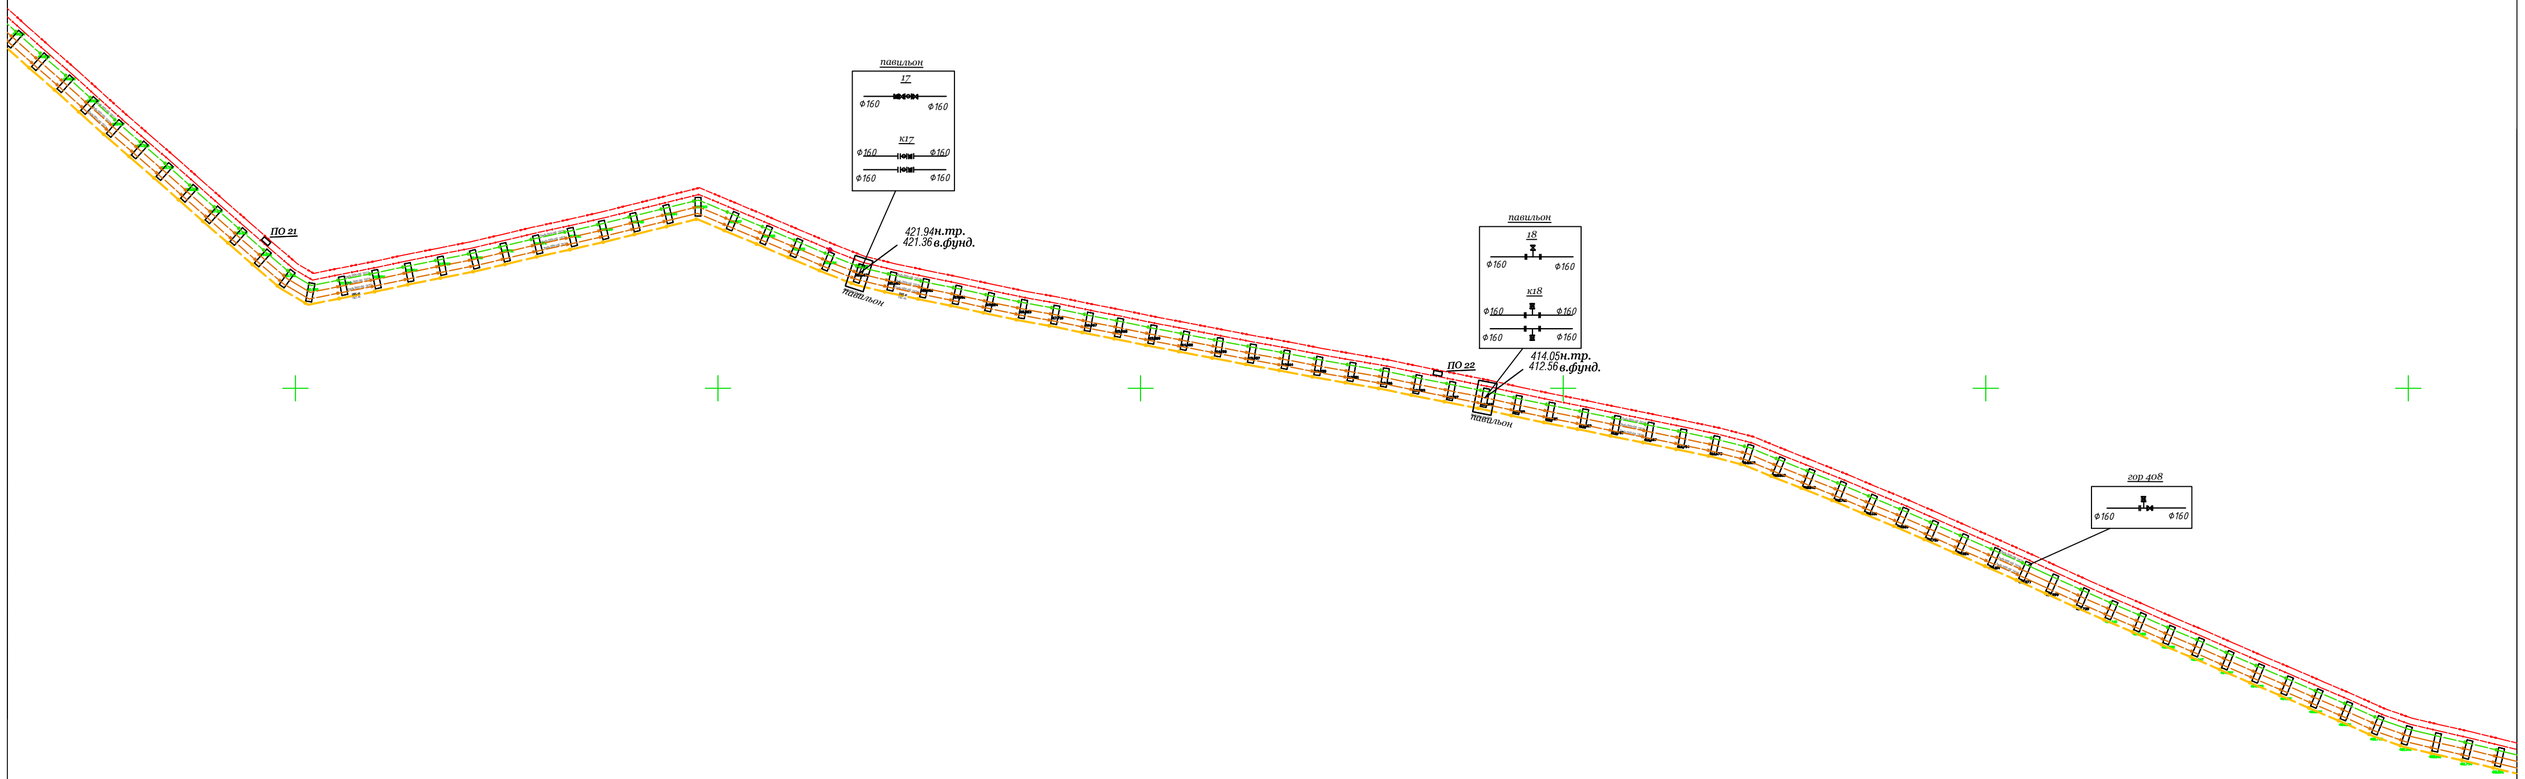

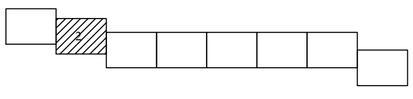

"Компания НурайСтрой" ЖШС (ТОО)

Мекен-жайы бойынша оронындау тусірілім
Исполнительная съемка по адресу: "Строительство инженерной инфраструктуры курортной зоны оз. Боровое"
(телефонизация)

Тапсырыс беруші Заказчик	ГУ "Управление Делами Президента"				
Орындады/Выполнил	А.Рахимжанов		Парак / Лист	Листов	Куні / Дата
Орындады/Выполнил	А.Рахимжанов		2	8	22.09.2020
Тексерді/ Проверил	К.Мурсалимов		Биіктік жүйесі-Балтийлік Координат жүйесі-жергілікті Система высот:Балтийская Система координат:городская		Масштаб 1:500

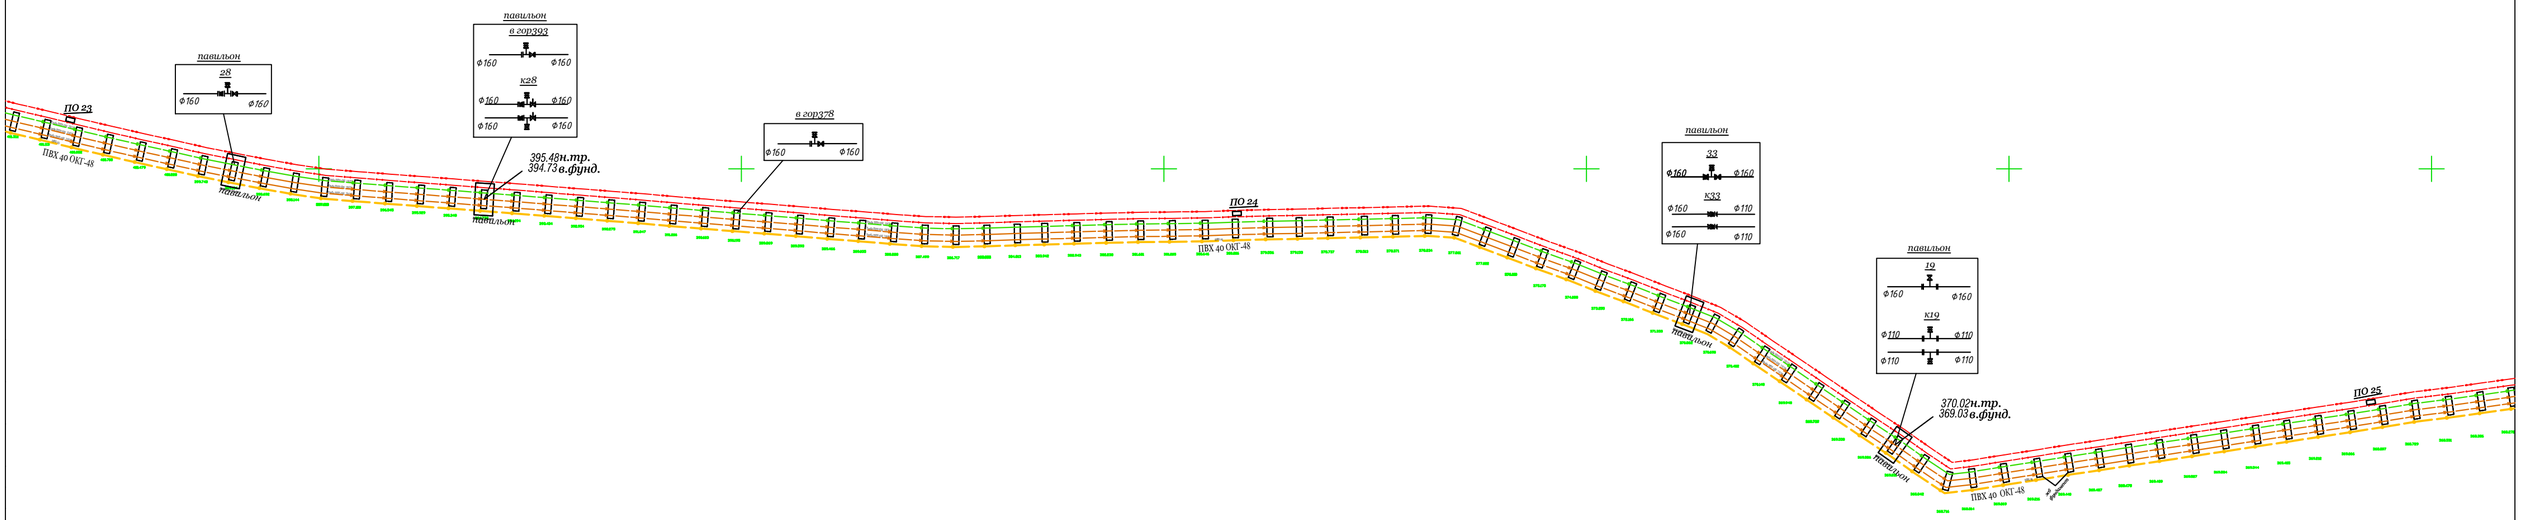

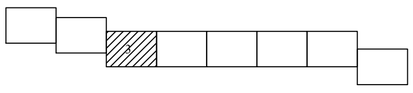

"Компания НурайСтрой" ЖШС (ТОО)

Мекен-жайы бойынша орындау тусірілім
Исполнительная съемка по адресу: "Строительство инженерной инфраструктуры курортной зоны оз. Боровое" (телефонизация)

Тапсырыс беруші Заказчик	ГУ "Управление Делами Президента"				
Орындады/Выполнил	А.Рахимжанов		Парак / Лист	Листов	Куні / Дата
Орындады/Выполнил	А.Рахимжанов		3	8	22.09.2020
Тексерді/ Проверил	К.Мурсалимов		Биіктік жүйесі-Балтийлік Координат жүйесі-жергілікті Система высот:Балтийская Система координат:городская		Масштаб 1:500

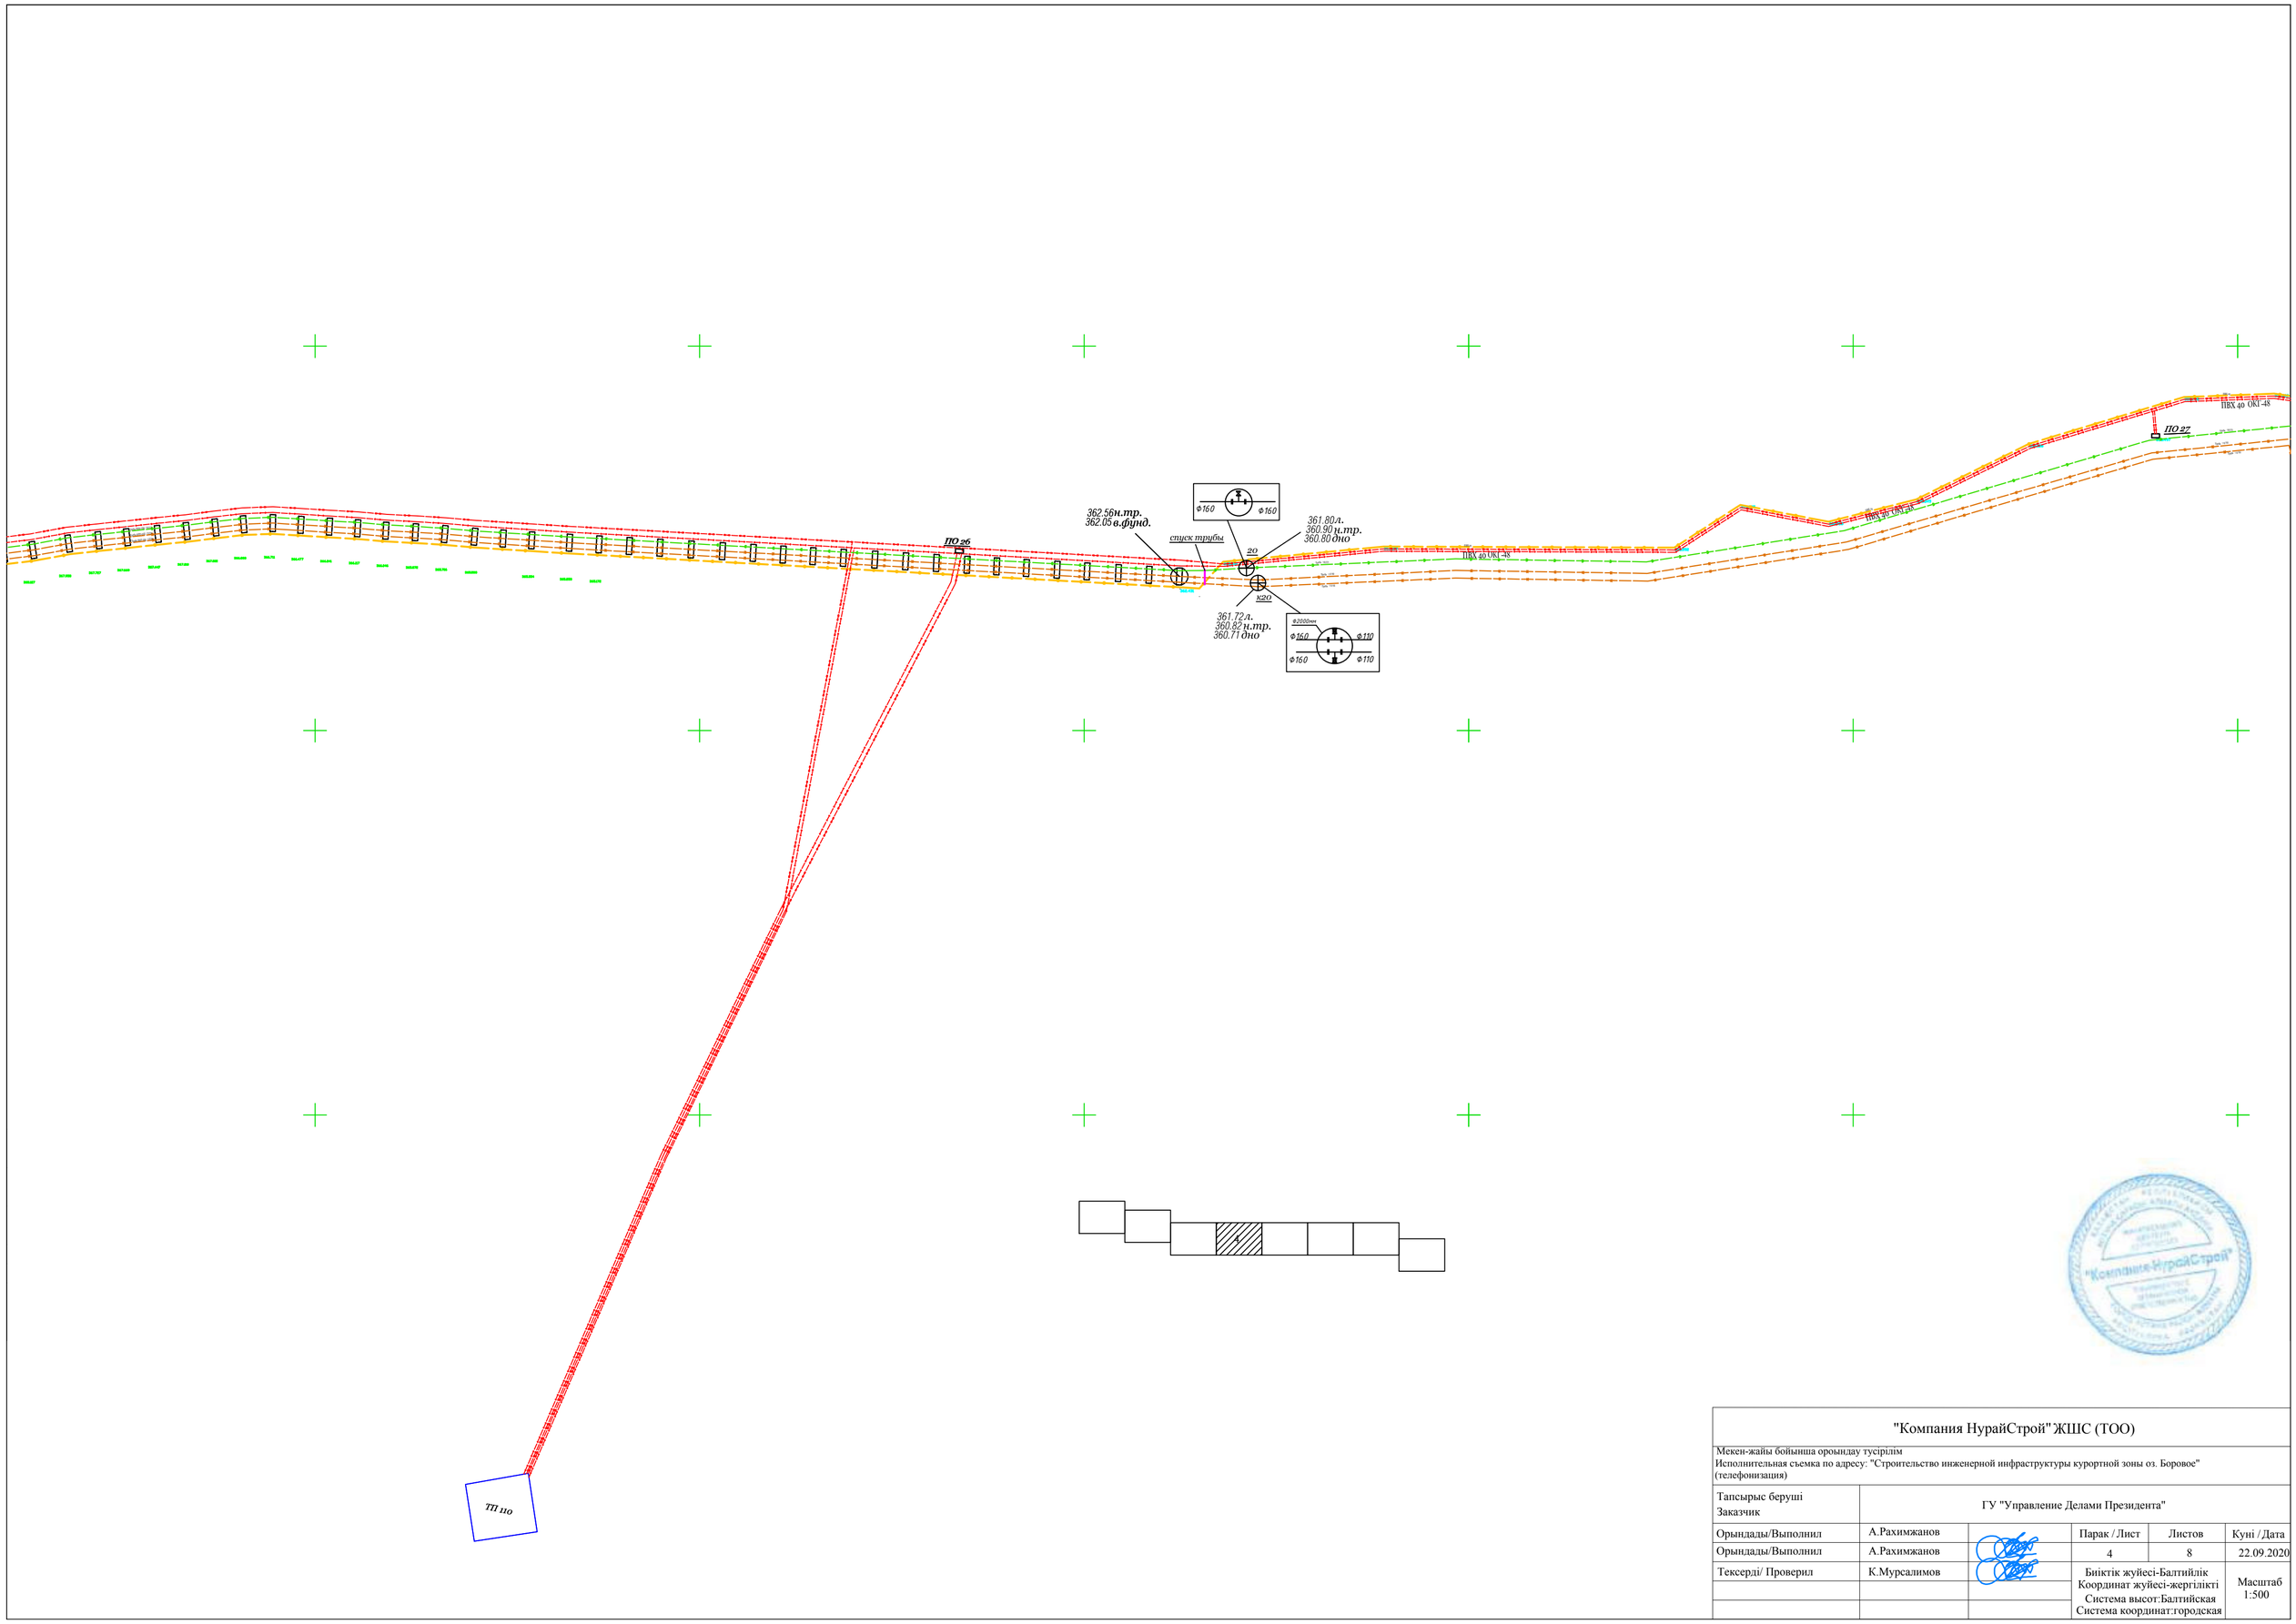

"Компания НурайСтрой" ЖШС (ТОО)					
Мекен-жайы бойынша ороындау тусірілім Исполнительная съемка по адресу: "Строительство инженерной инфраструктуры курортной зоны оз. Боровое" (телефонизация)					
Тапсырыс беруші Заказчик	ГУ "Управление Делами Президента"				
Орындады/Выполнил	А.Рахимжанов		Парак / Лист	Листов	Куні / Дата
Орындады/Выполнил	А.Рахимжанов		4	8	22.09.2020
Тексерді/ Проверил	К.Мурсалимов		Биіктік жуйесі-Балтийлік Координат жуйесі-жергілікті Система высот:Балтийская Система координат:городская		Масштаб 1:500

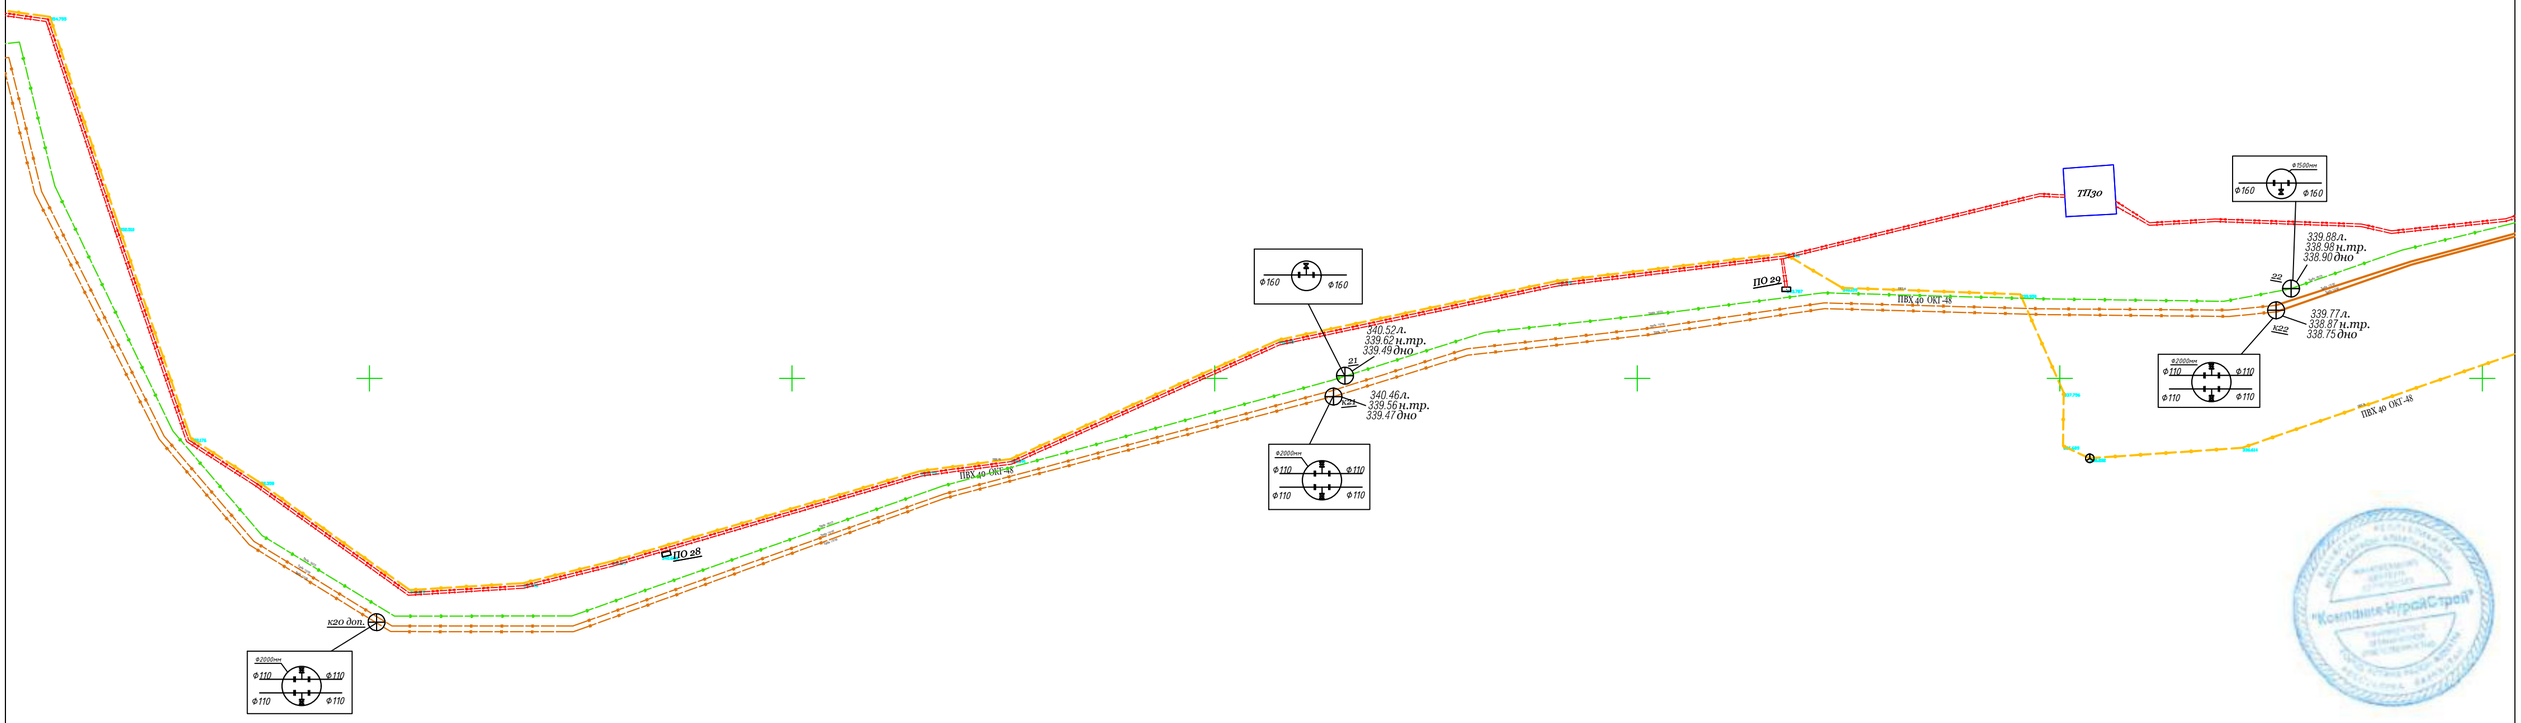

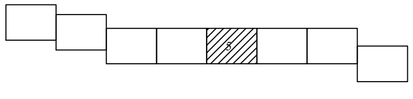

"Компания НурайСтрой" ЖШС (ТОО)					
Мекен-жайы бойынша оройндау тусірілім Исполнительная съемка по адресу: "Строительство инженерной инфраструктуры курортной зоны оз. Боровое" (телефонизация)					
Тапсырыс беруші Заказчик	ГУ "Управление Делами Президента"				
Орындады/Выполнил	А.Рахимжанов		Парак / Лист	Листов	Куні / Дата
Орындады/Выполнил	А.Рахимжанов		5	8	22.09.2020
Тексерді/ Проверил	К.Мурсалимов		Биіктік жүйесі-Балтийлік Координат жүйесі-жергілікті Система высот:Балтийская Система координат:городская		Масштаб 1:500

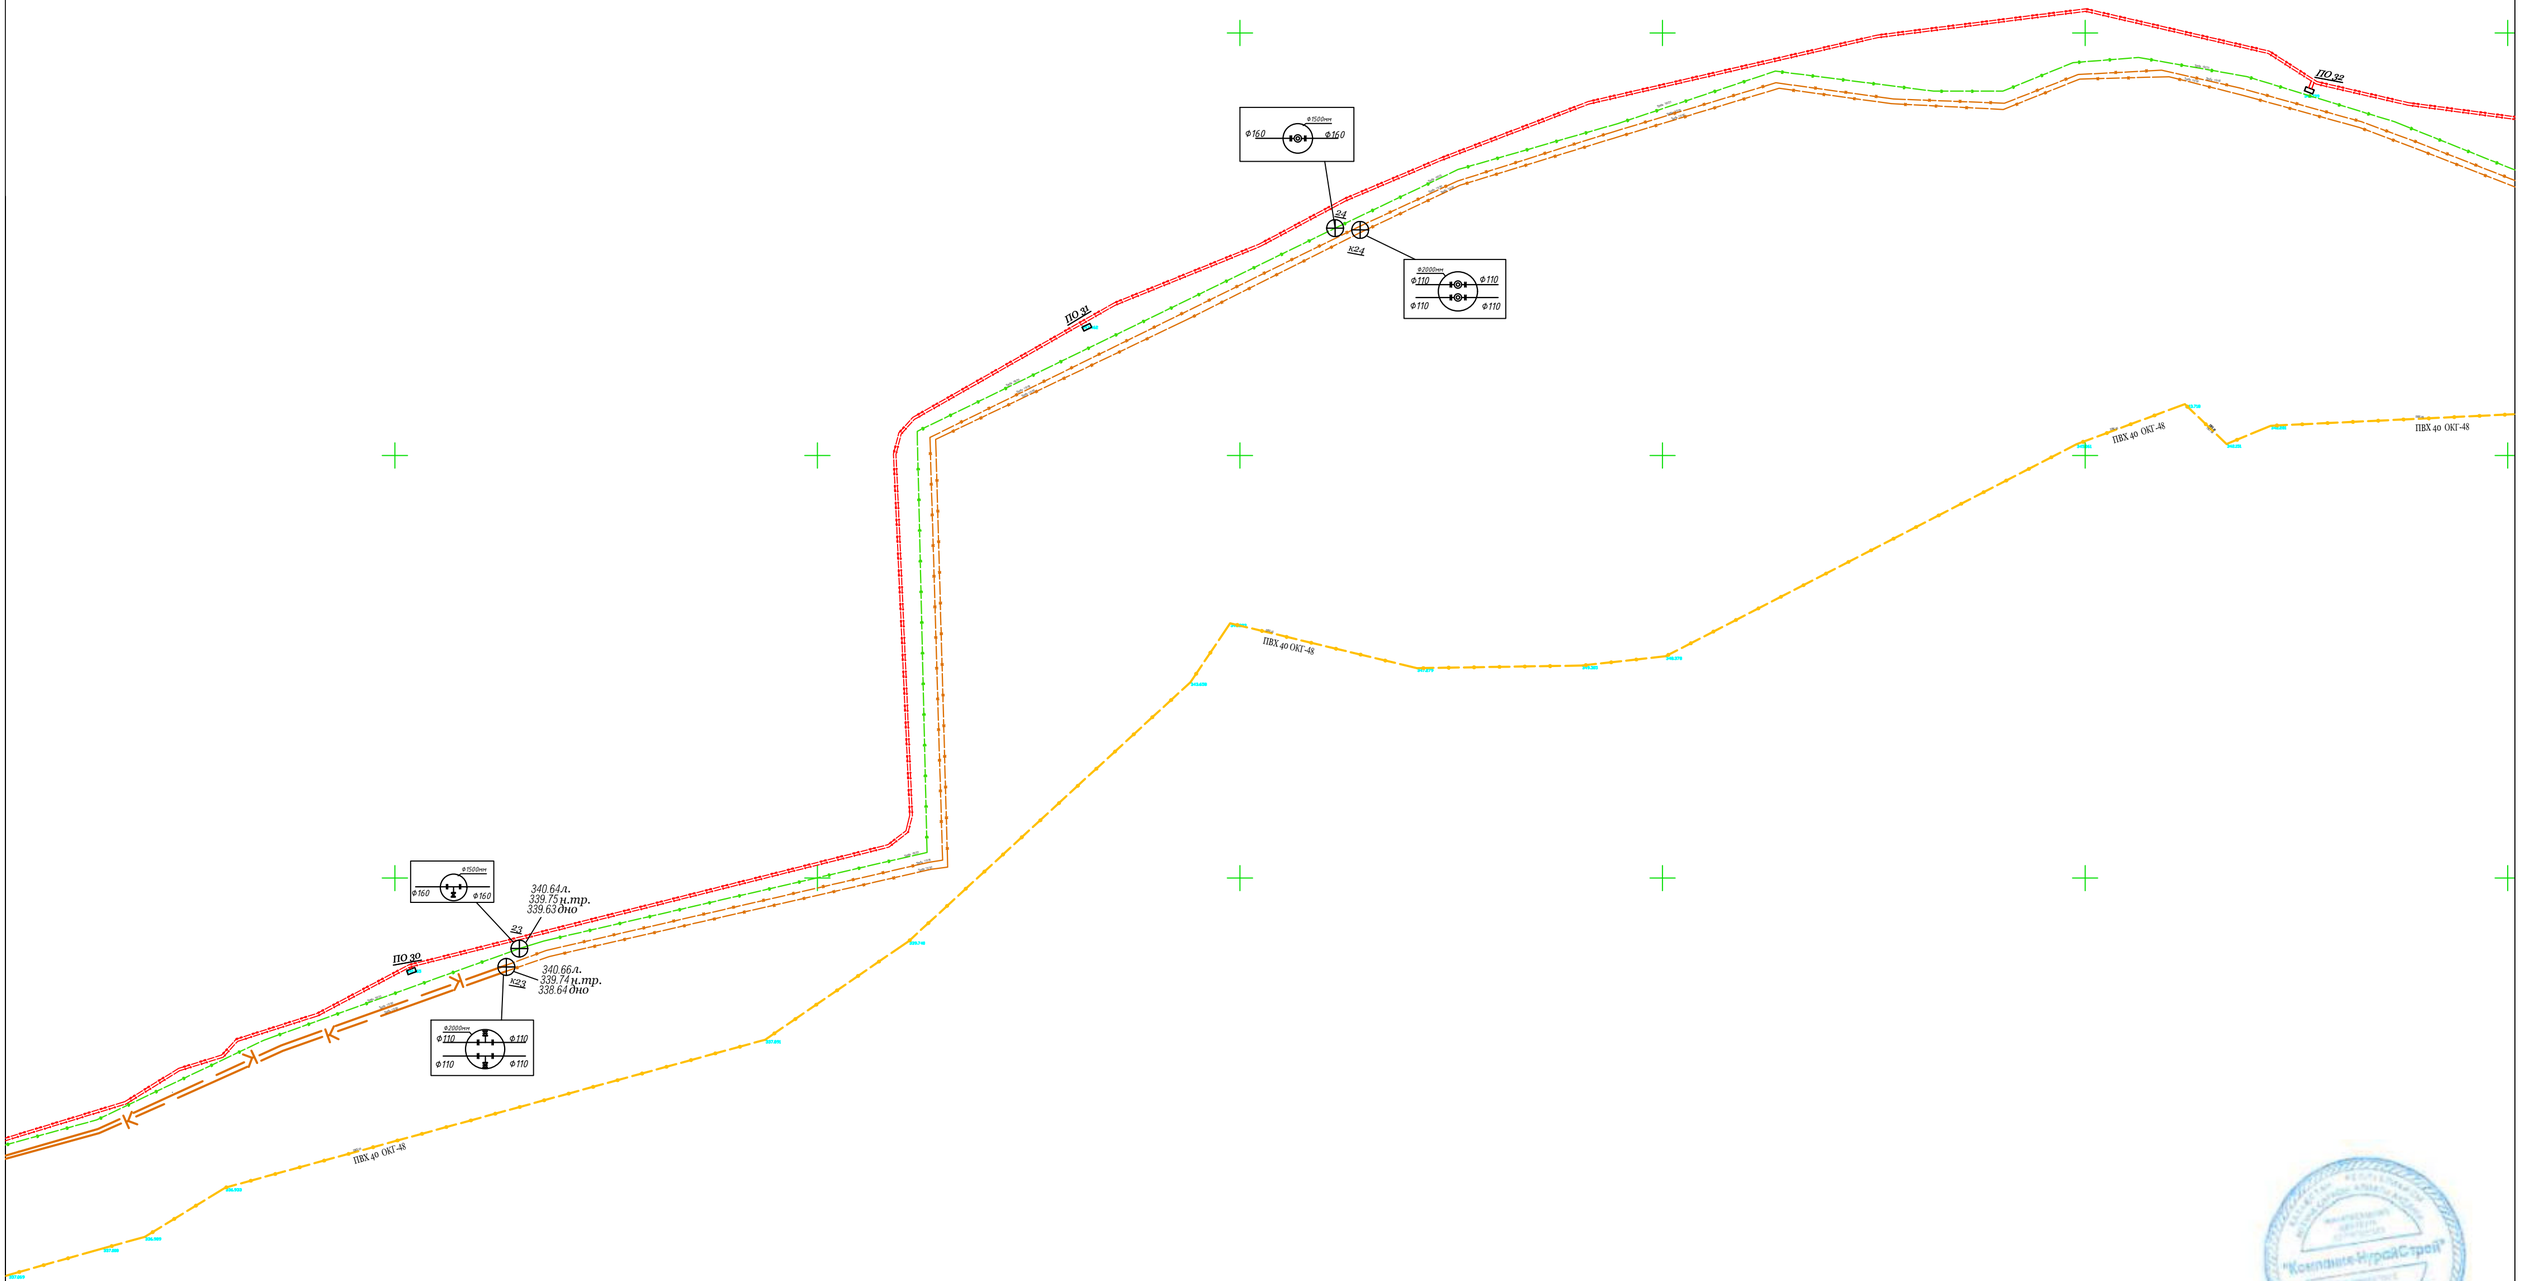

"Компания НурайСтрой" ЖШС (ТОО)

Мекен-жайы бойынша орындау түсірілім
Исполнительная съемка по адресу: "Строительство инженерной инфраструктуры курортной зоны оз. Боровое"
(телефонизация)

Тапсырыс беруші Заказчик	ГУ "Управление Делами Президента"				
Орындады/Выполнил	А.Рахимжанов		Парак / Лист	Листов	Куні / Дата
Орындады/Выполнил	А.Рахимжанов		6	8	22.09.2020
Тексерді/ Проверил	К.Мурсалимов		Биіктік жүйесі-Балтийлік Координат жүйесі-жергілікті Система высот:Балтийская Система координат:городская		Масштаб 1:500

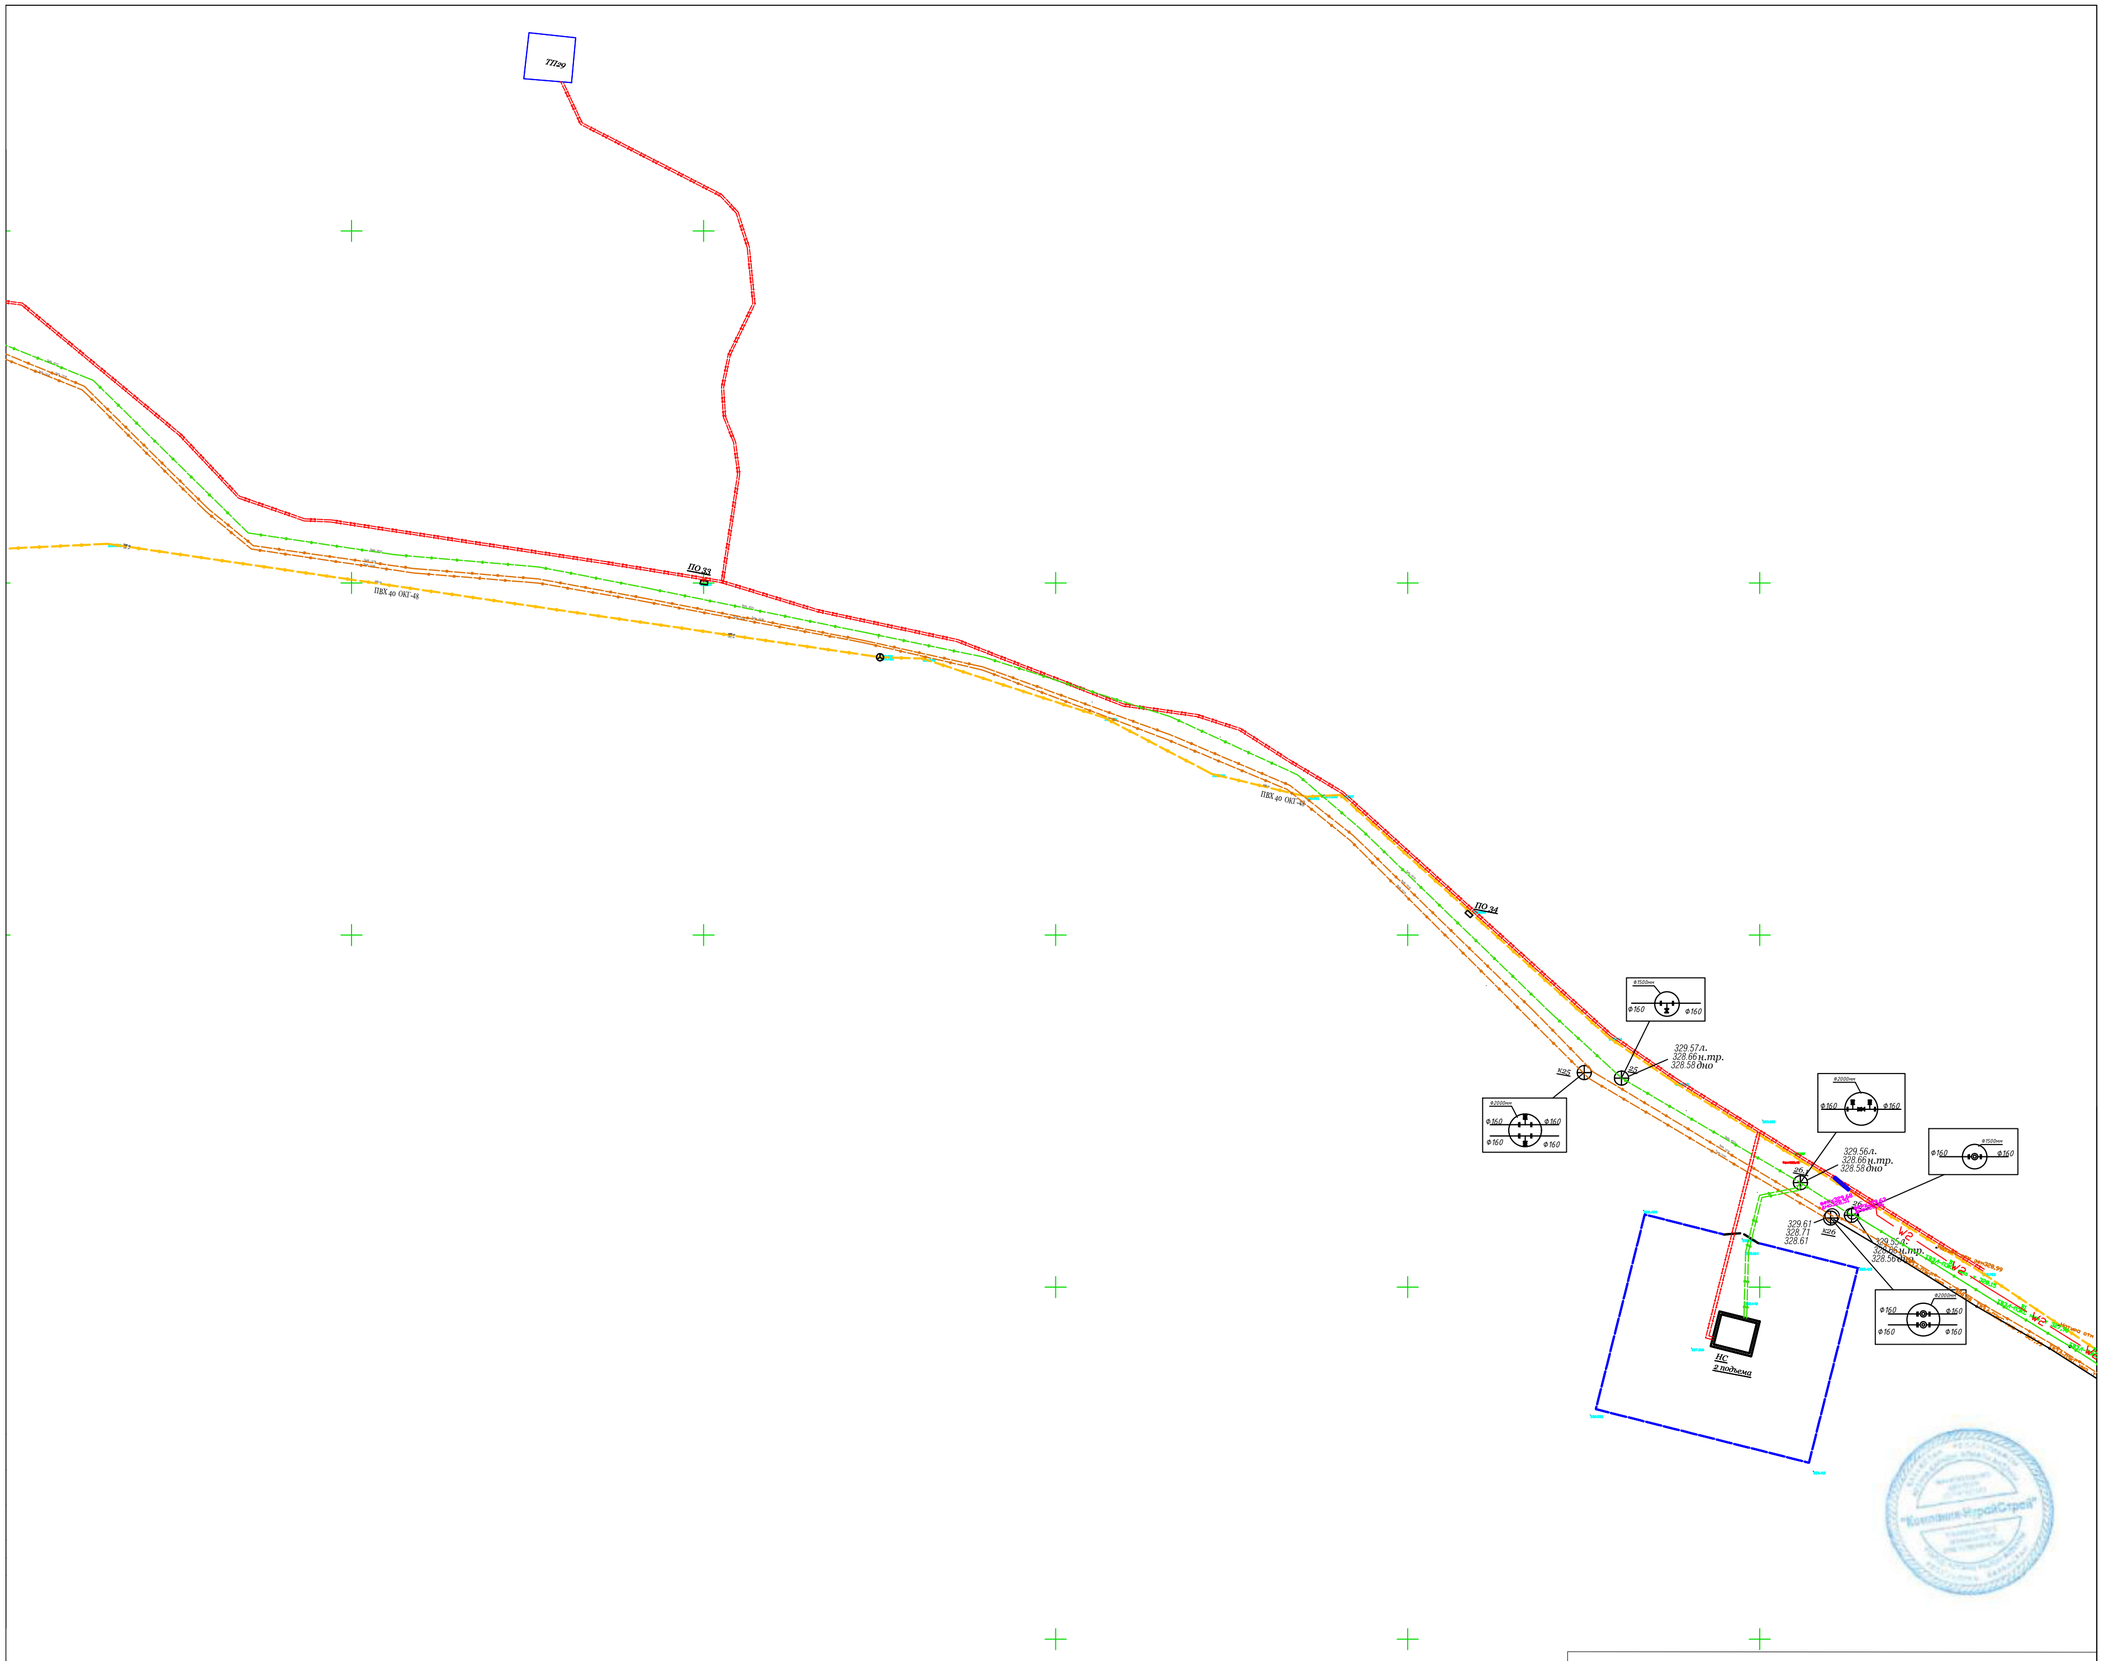

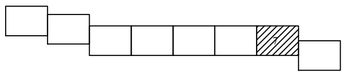

"Компания НурайСтрой" ЖШС (ТОО)					
Мекен-жайы бойынша ороындау тусірілім Исполнительная съемка по адресу: "Строительство инженерной инфраструктуры курортной зоны оз. Боровое" (телефонизация)					
Тапсырыс беруші Заказчик	ГУ "Управление Делами Президента"				
Орындады/Выполнил	А.Рахимжанов		Парак / Лист	Листов	Куні / Дата
Орындады/Выполнил	А.Рахимжанов		7	8	22.09.2020
Тексерді/ Проверил	К.Мурсалимов		Биіктік жуйесі-Балтийлік Координат жуйесі-жергілікті Система высот:Балтийская Система координат:городская		Масштаб 1:500

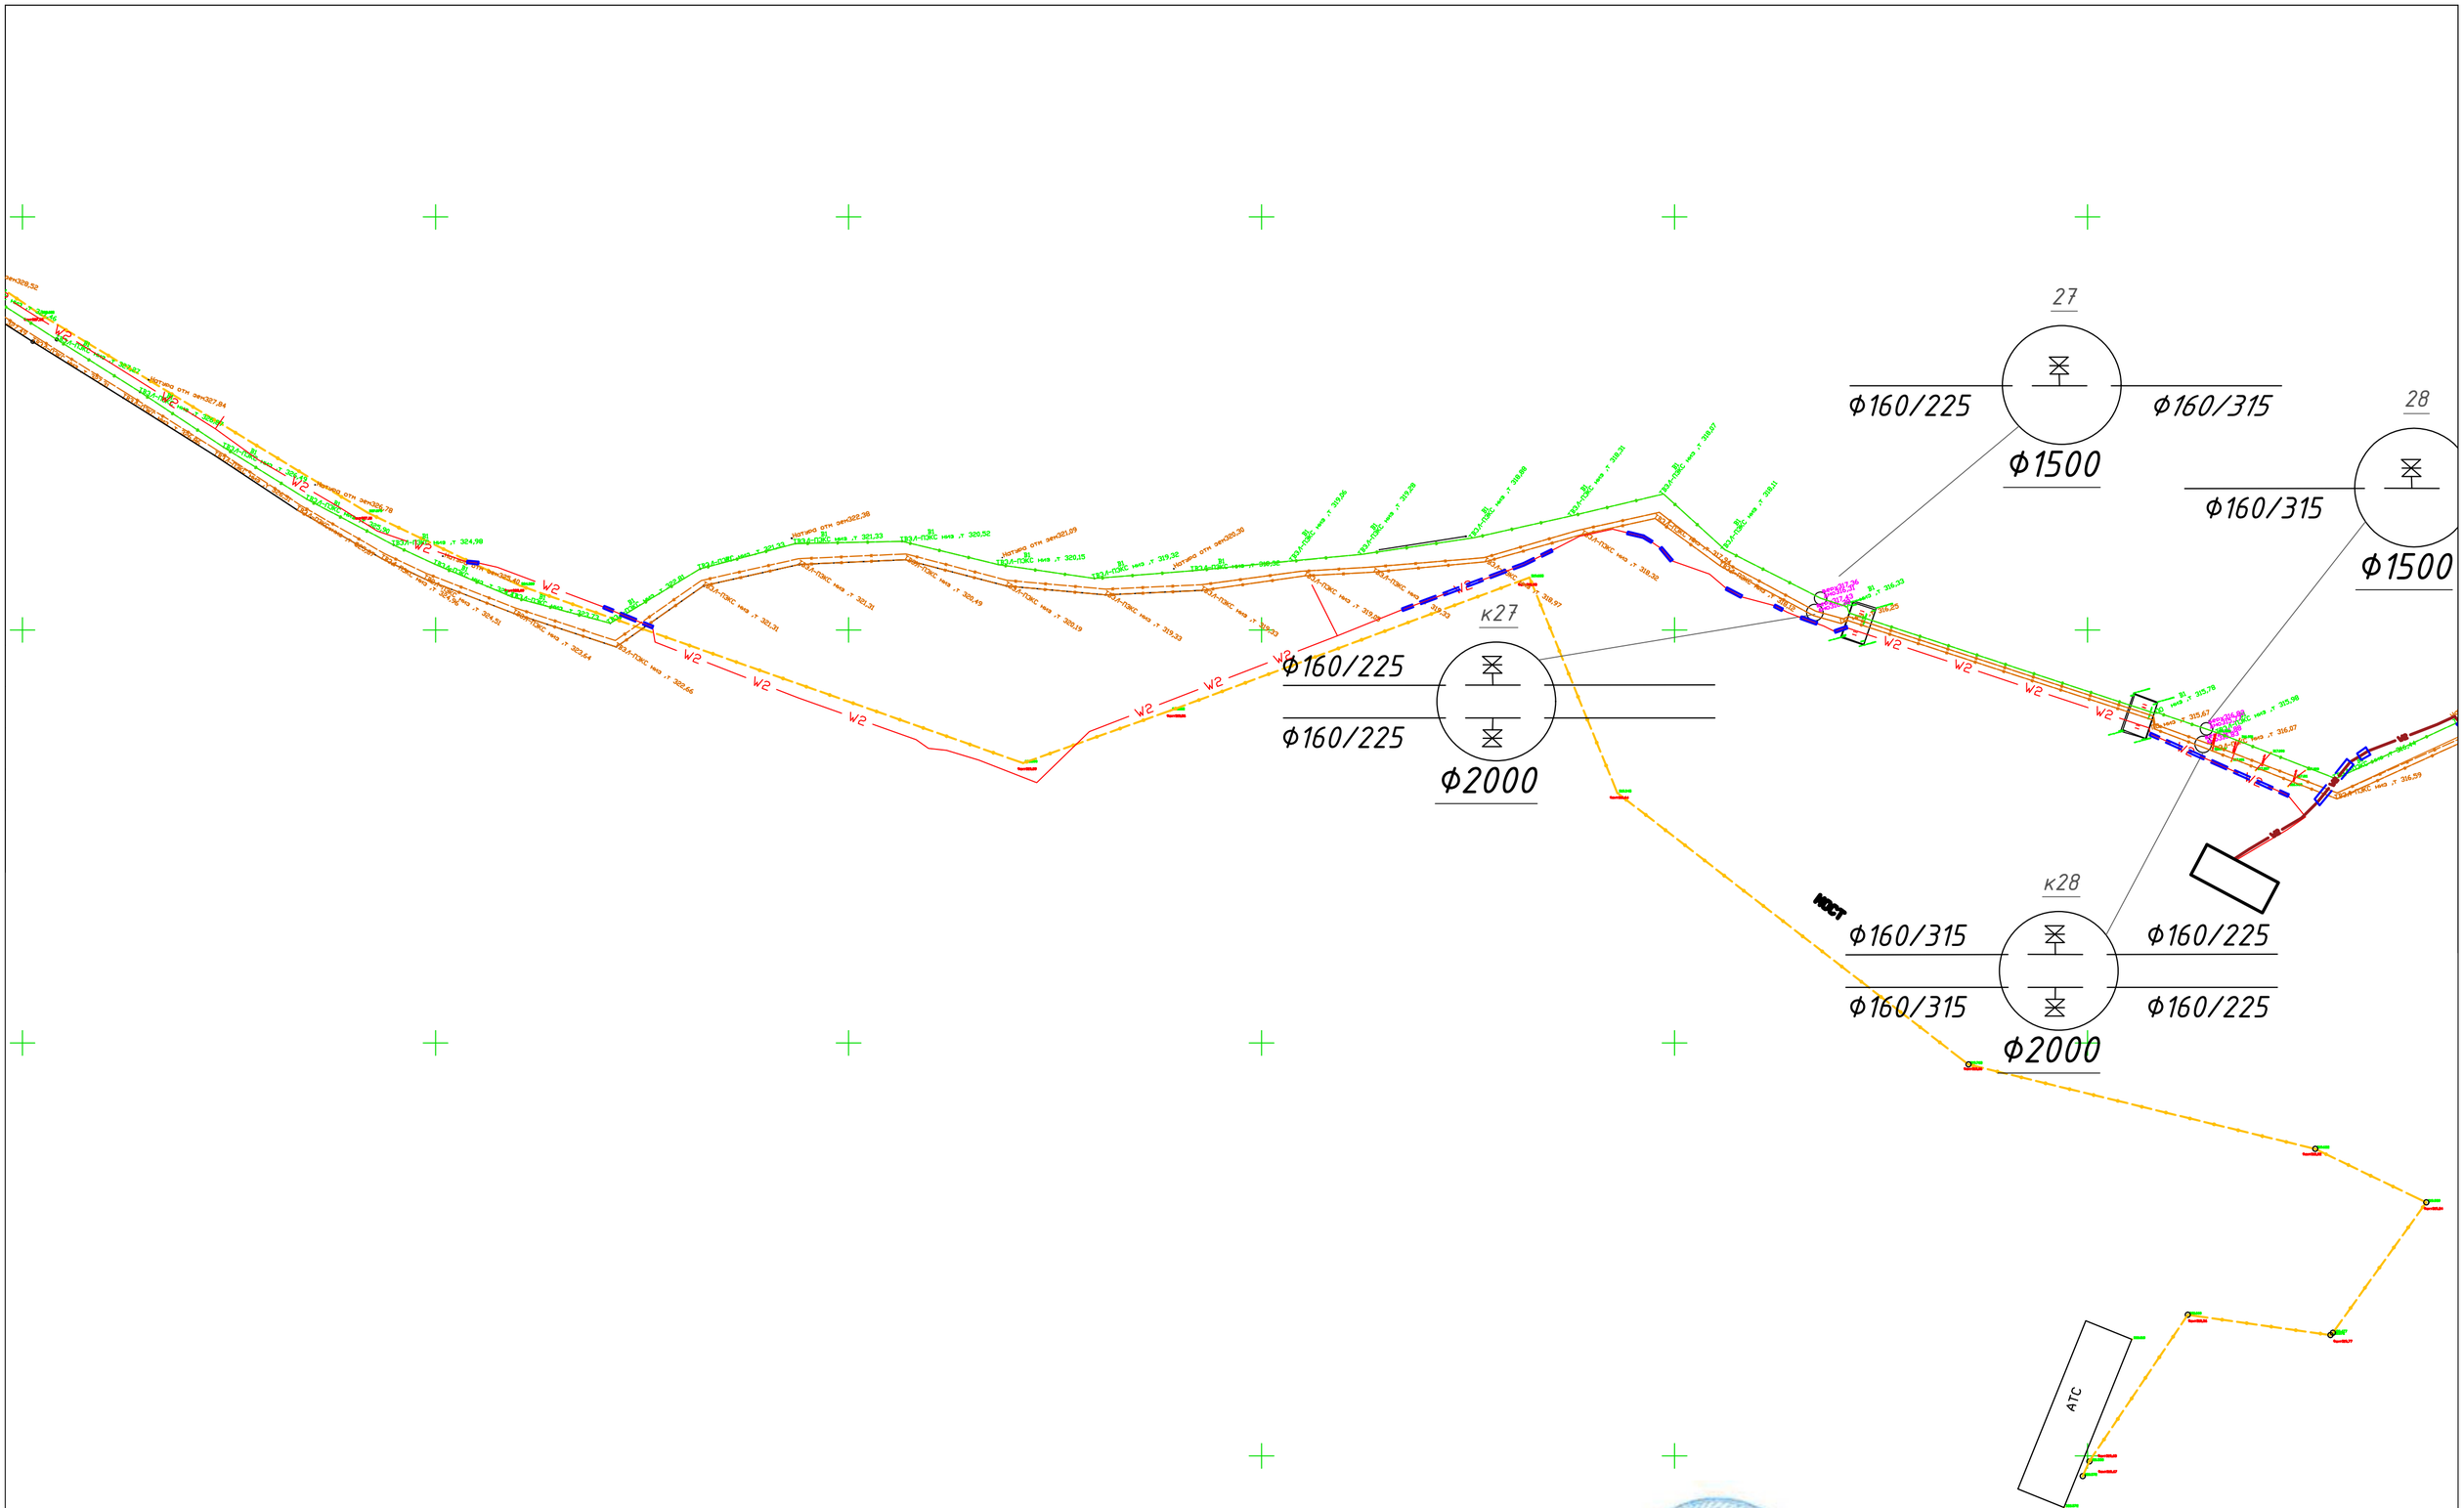

"Компания НурайСтрой" ЖШС (ТОО)					
Мекен-жайы бойынша орындау түсірілім Исполнительная съемка по адресу: "Строительство инженерной инфраструктуры курортной зоны оз. Боровое" (телефонизация)					
Тапсырыс беруші Заказчик	ГУ "Управление Делами Президента"				
Орындады/Выполнил	А.Рахимжанов		Парак / Лист	Листов	Куні / Дата
Орындады/Выполнил	А.Рахимжанов		8	8	22.09.2020
Тексерді/ Проверил	К.Мурсалимов		Биіктік жүйесі-Балтийлік Координат жүйесі-жергілікті Система высот:Балтийская Система координат:городская		Масштаб 1:500

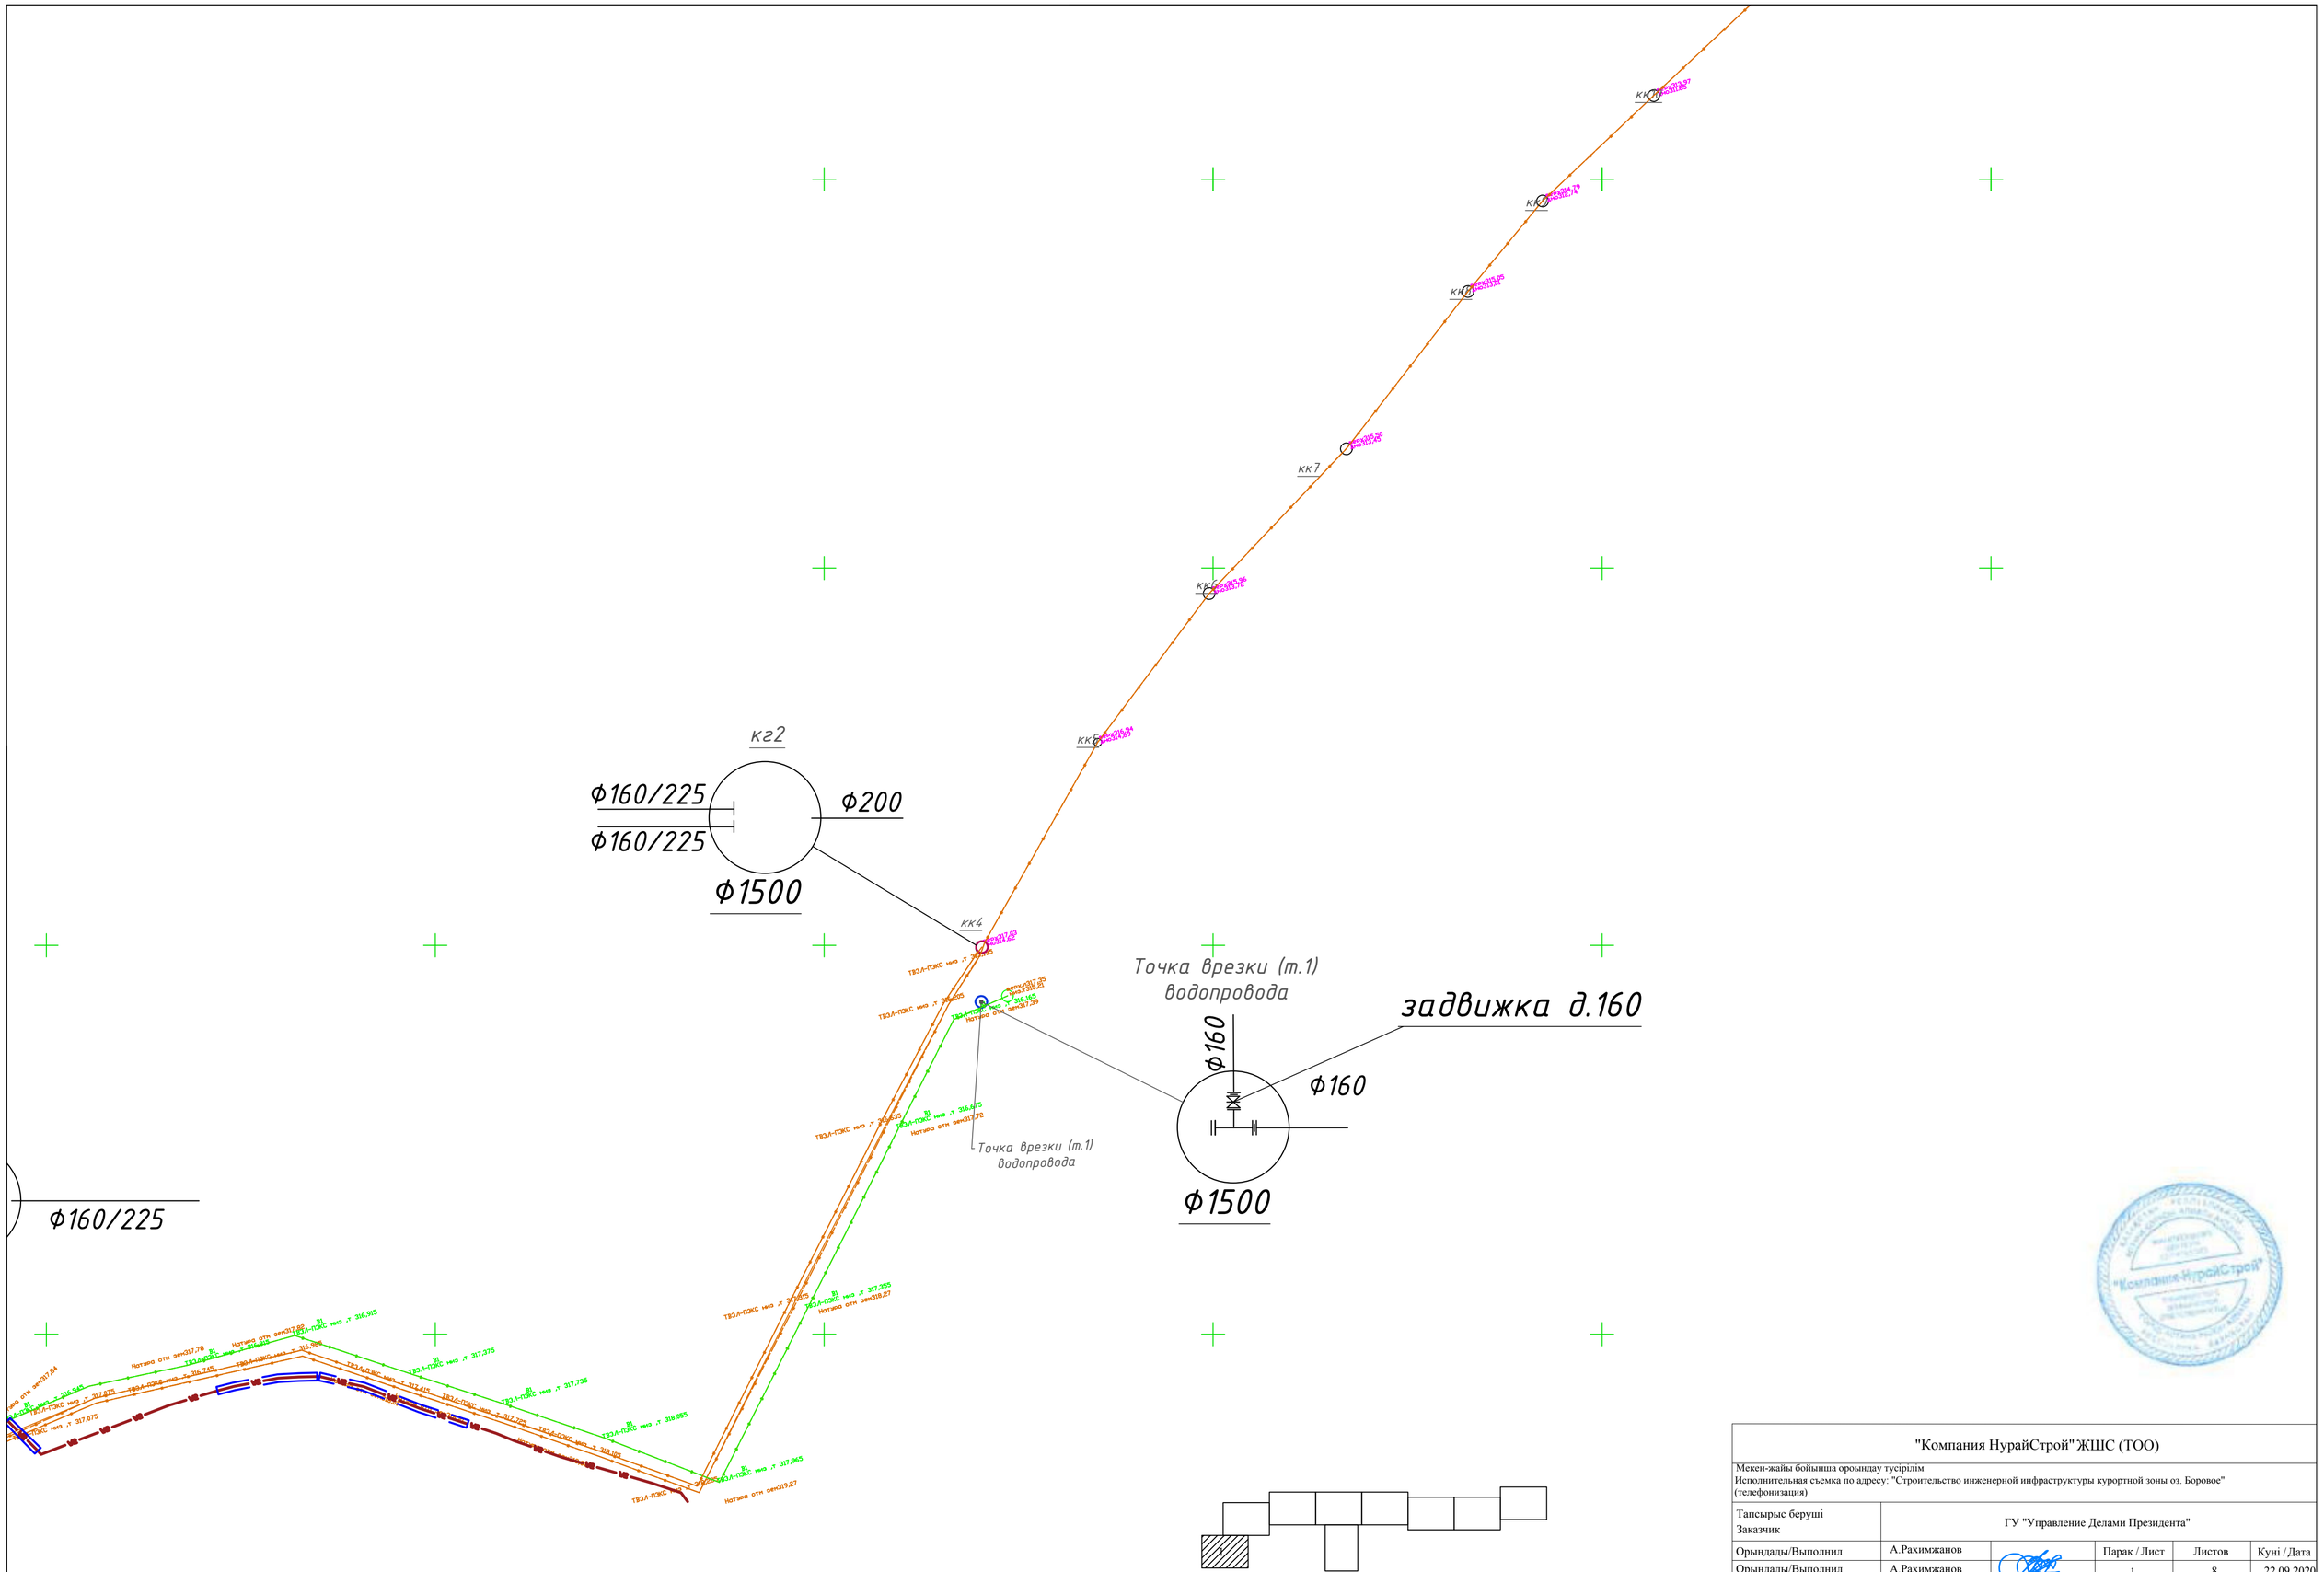

"Компания НурайСтрой" ЖШС (ТОО)					
Мекен-жайы бойынша оройындау тусірілім Исполнительная съемка по адресу: "Строительство инженерной инфраструктуры курортной зоны оз. Боровое" (телефонизация)					
Тапсырыс беруші Заказчик	ГУ "Управление Делами Президента"				
Орындады/Выполнил	А.Рахимжанов		Парак / Лист	Листов	Куні / Дата
Орындады/Выполнил	А.Рахимжанов		1	8	22.09.2020
Тексерді/ Проверил	К.Мурсалимов		Биіктік жүйесі-Балтийлік Координат жүйесі-жергілікті Система высот:Балтийская Система координат:городская		Масштаб 1:500

кк6,кк7,кк8,кк9,кк10,кк16,кк21,к22,кк23,кк24,к25

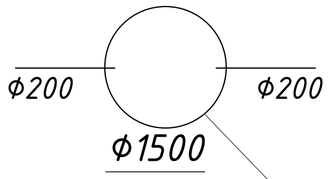

кк5,кк11,кк12,кк13,кк14,кк15,кк17,к18,кк19,кк20,к25,кк31,кк32

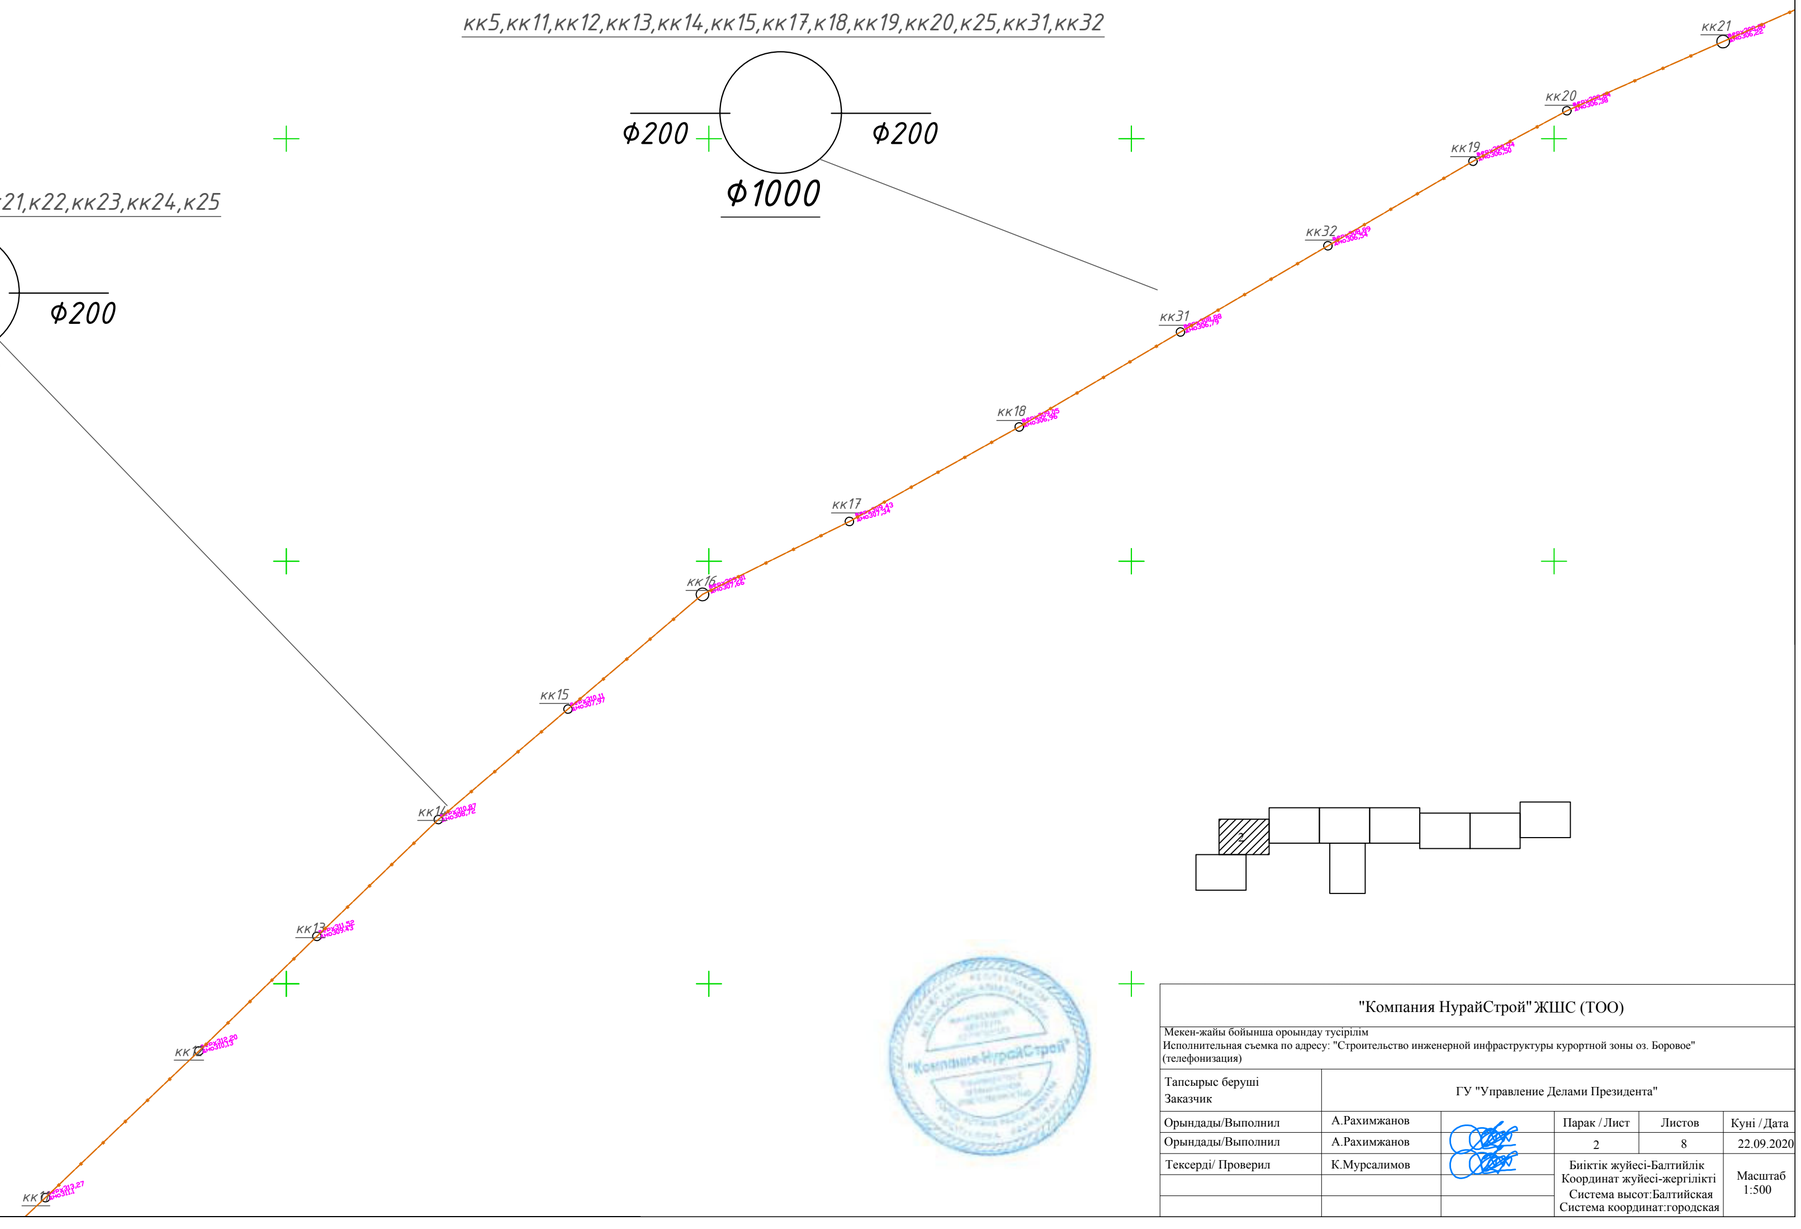

"Компания НурайСтрой" ЖШС (ТОО)					
Мекен-жайы бойынша орындау тусірілім Исполнительная съемка по адресу: "Строительство инженерной инфраструктуры курортной зоны оз. Боровое" (телефонизация)					
Тапсырыс беруші Заказчик	ГУ "Управление Делами Президента"				
Орындады/Выполнил	А.Рахимжанов		Парак / Лист	Листов	Куні / Дата
Орындады/Выполнил	А.Рахимжанов		2	8	22.09.2020
Тексерді/ Проверил	К.Мурсалимов		Биіктік жүйесі-Балтийлік Координат жүйесі-жергілікті Система высот:Балтийская Система координат:городская		Масштаб 1:500

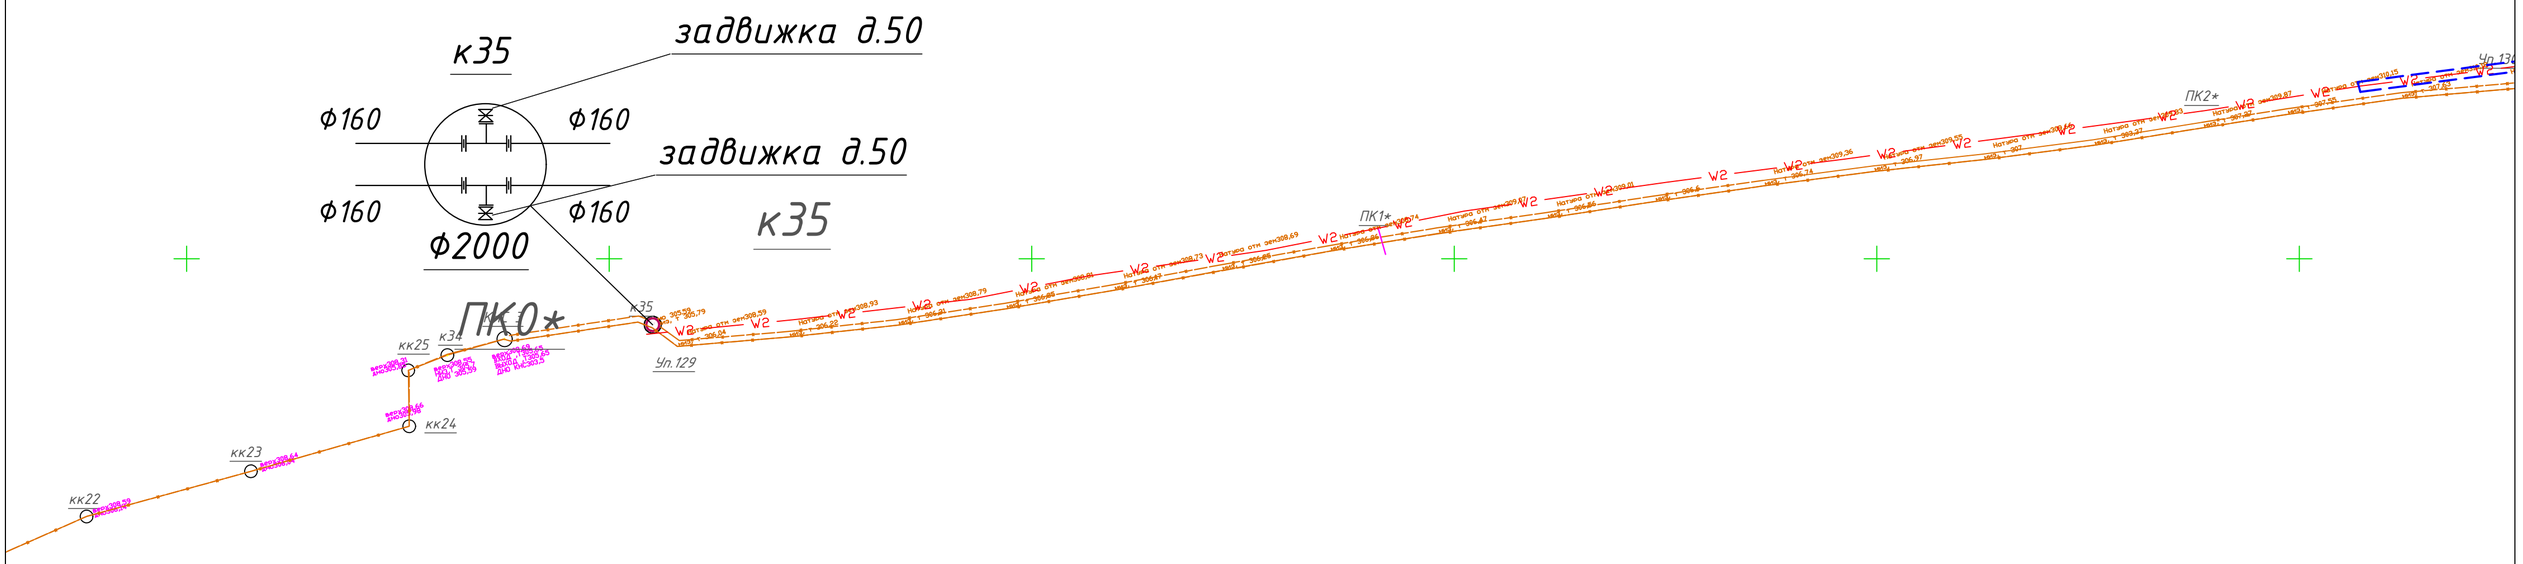

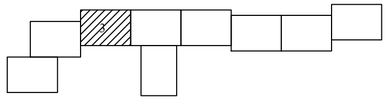

"Компания НурайСтрой" ЖШС (ТОО)					
Мекен-жайы бойынша орындау түсірілім Исполнительная съемка по адресу: "Строительство инженерной инфраструктуры курортной зоны оз. Боровое" (телефонизация)					
Тапсырыс беруші Заказчик	ГУ "Управление Делами Президента"				
Орындады/Выполнил	А.Рахимжанов		Парак / Лист	Листов	Күні / Дата
Орындады/Выполнил	А.Рахимжанов		3	8	22.09.2020
Тексерді/ Проверил	К.Мурсалимов		Биіктік жүйесі-Балтийлік Координат жүйесі-жергілікті Система высот:Балтийская Система координат:городская		Масштаб 1:500

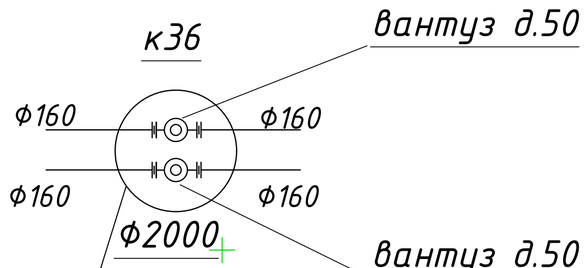

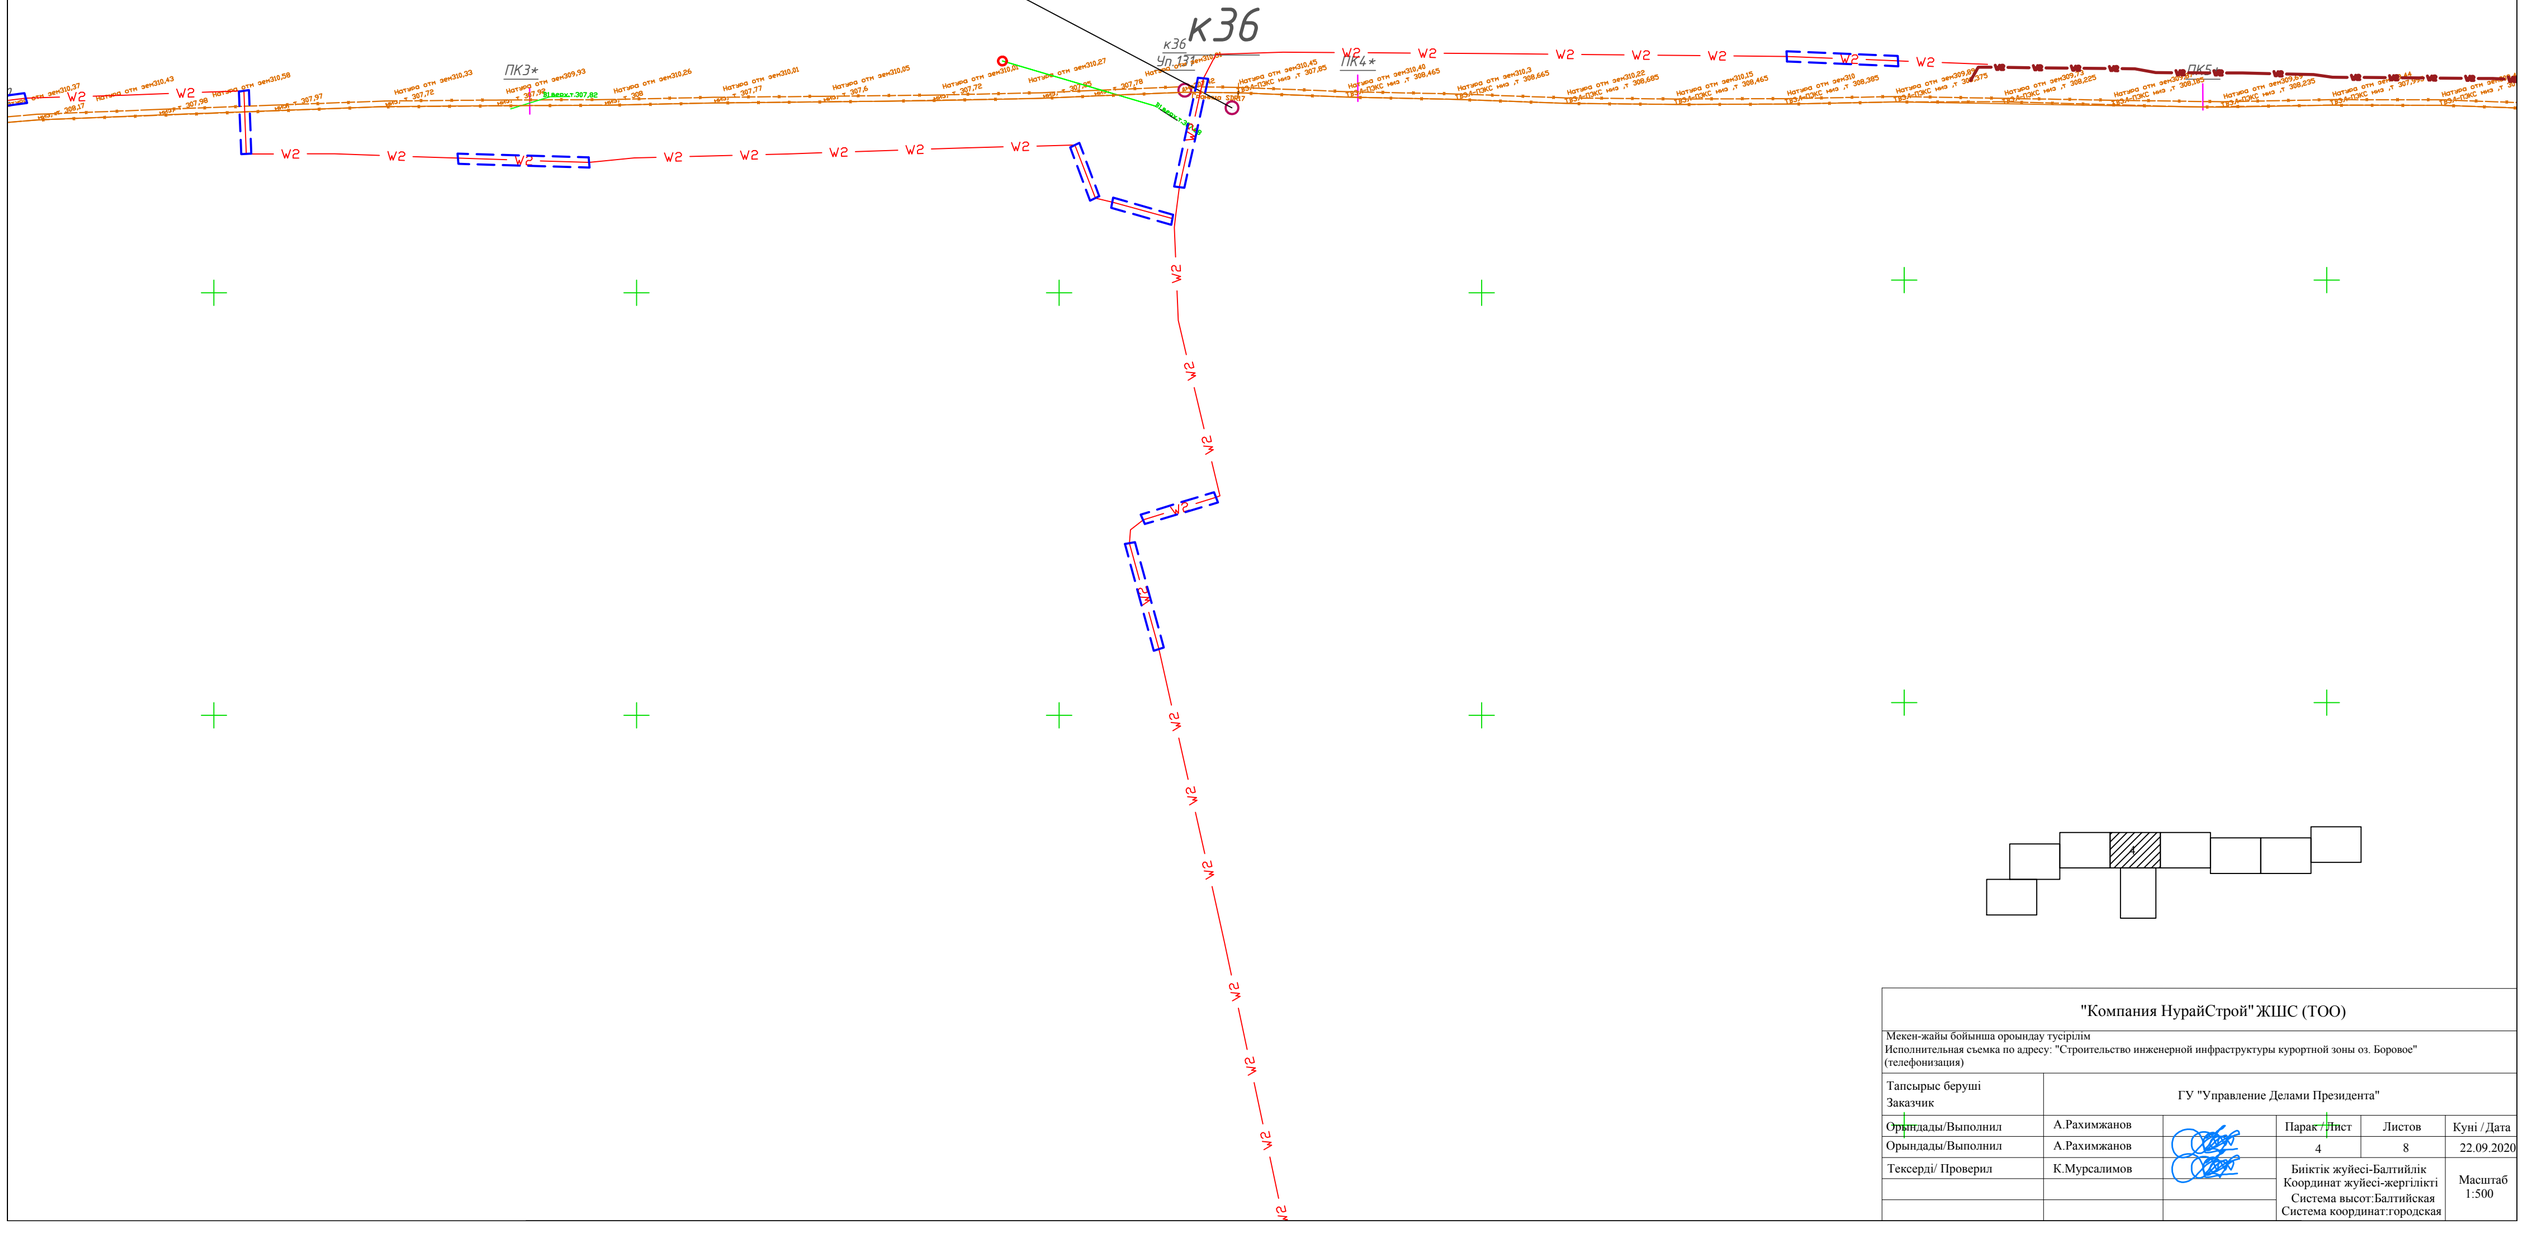

"Компания НурайСтрой" ЖШС (ТОО)					
Мекен-жайы бойынша оромдау тусірілім Исполнительная съемка по адресу: "Строительство инженерной инфраструктуры курортной зоны оз. Боровое" (телефонизация)					
Тапсырыс беруші Заказчик	ГУ "Управление Делами Президента"				
Орындады/Выполнил	А.Рахимжанов		Парак / Лист	Листов	Куні / Дата
Орындады/Выполнил	А.Рахимжанов		4	8	22.09.2020
Тексерді/ Проверил	К.Мурсалимов		Биіктік жүйесі-Балтийлік Координат жүйесі-жергілікті Система высот:Балтийская Система координат:городская		Масштаб 1:500

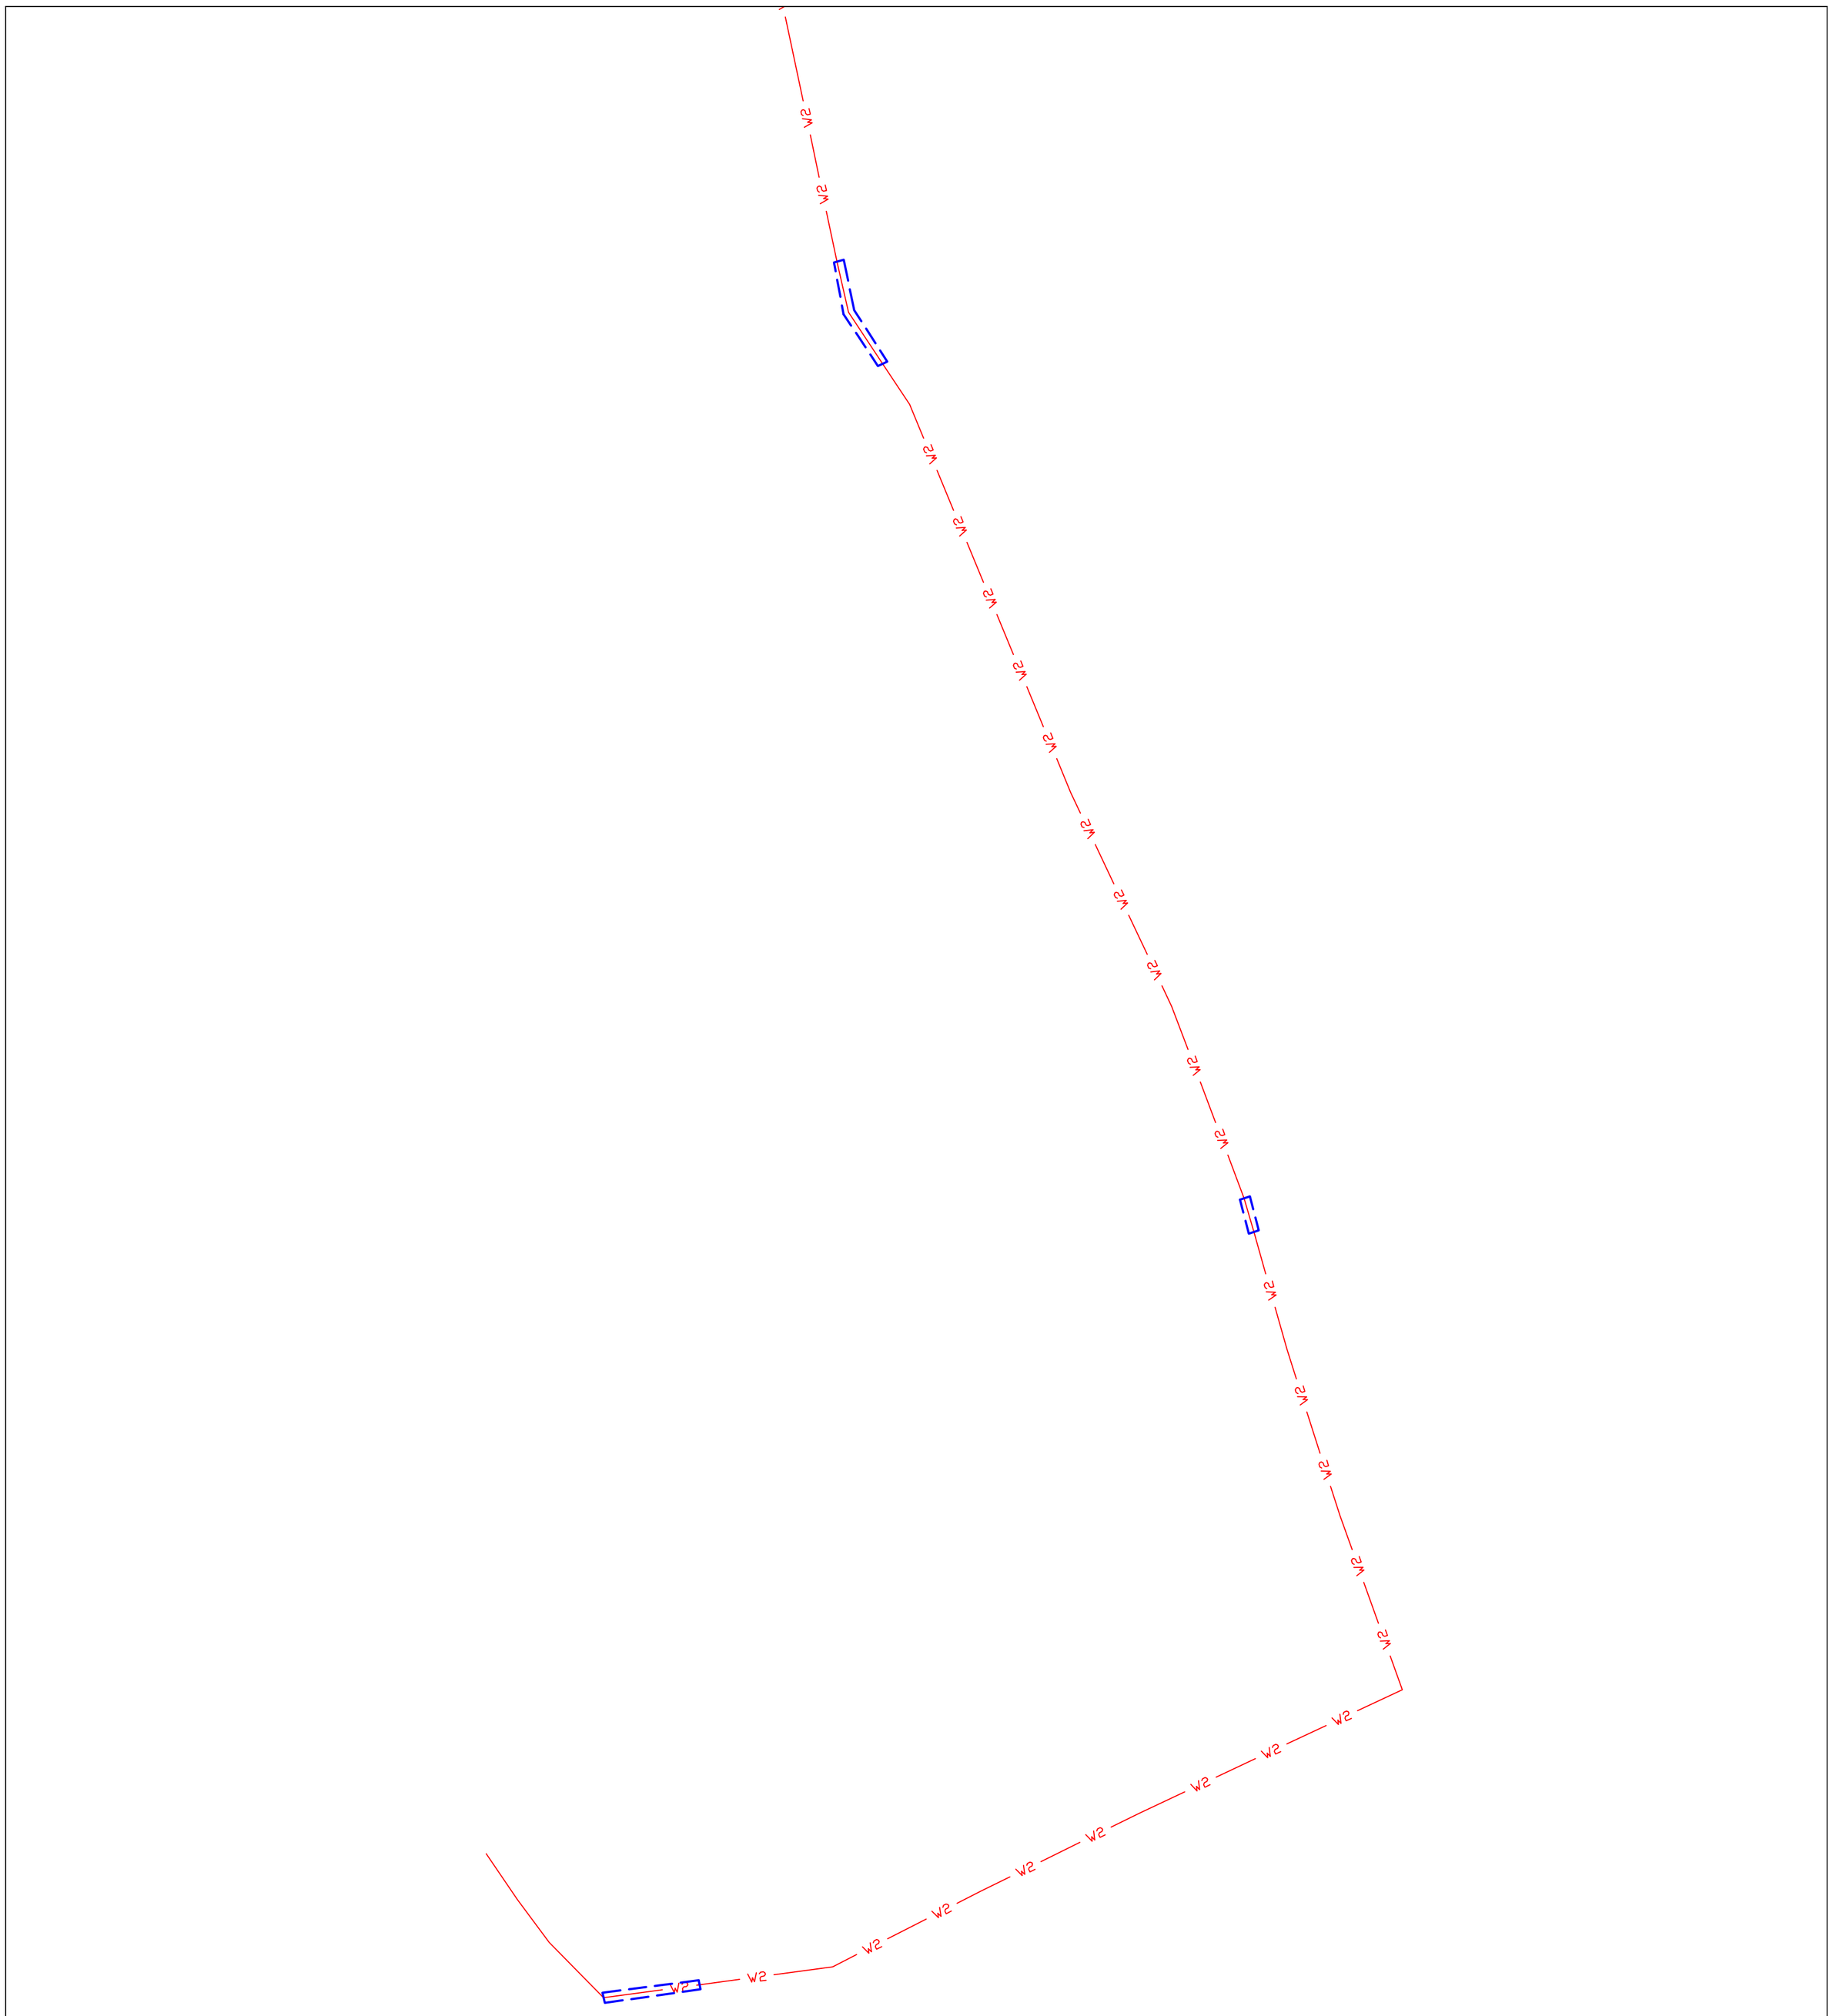

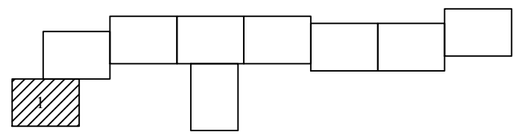

"Компания НурайСтрой" ЖШС (ТОО)					
Мекен-жайы бойынша ороындау түсірілім Исполнительная съемка по адресу: "Строительство инженерной инфраструктуры курортной зоны оз. Боровое" (телефонизация)					
Тапсырыс беруші Заказчик	ГУ "Управление Делами Президента"				
Орындады/Выполнил	А.Рахимжанов		Парак / Лист	Листов	Куні / Дата
Орындады/Выполнил	А.Рахимжанов		4/1	8	22.09.2020
Тексерді/ Проверил	К.Мурсалимов		Биіктік жүйесі-Балтийлік Координат жүйесі-жергілікті Система высот:Балтийская Система координат:городская		Масштаб 1:500

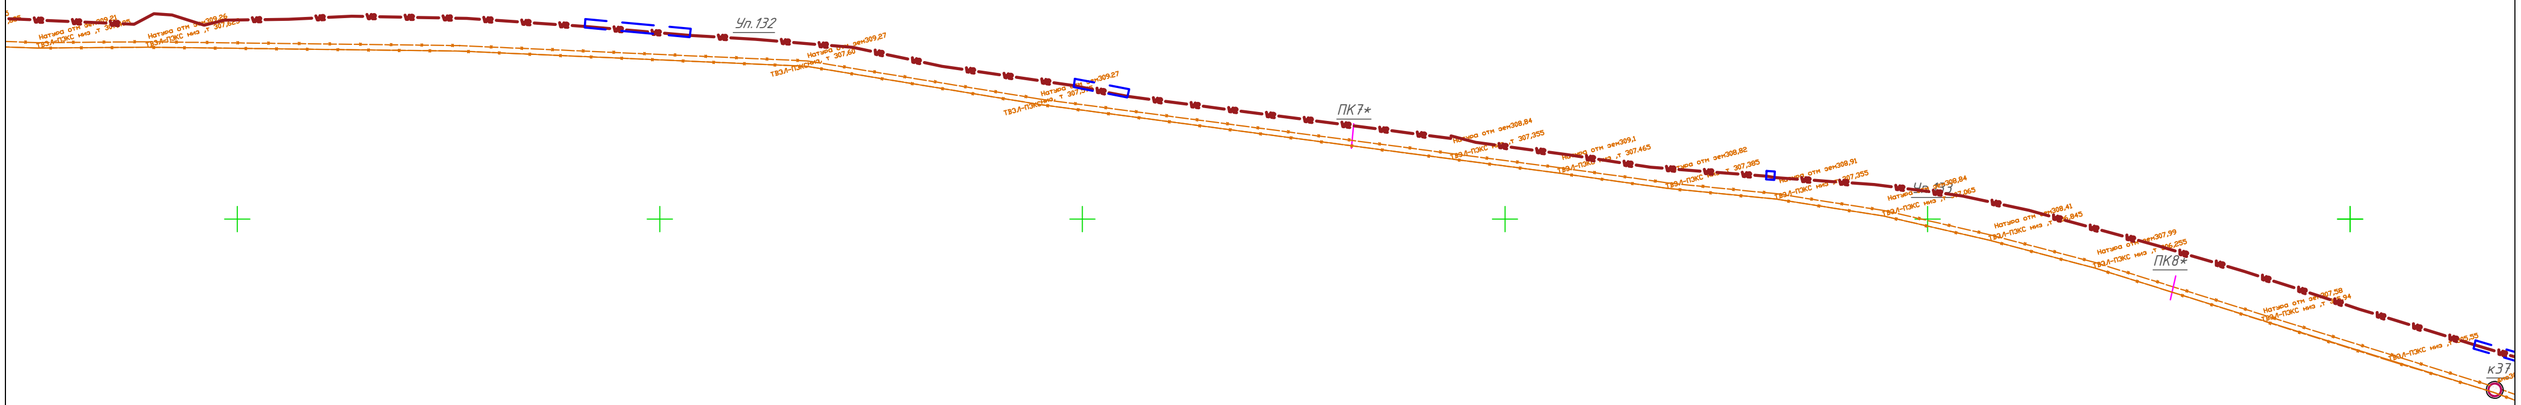

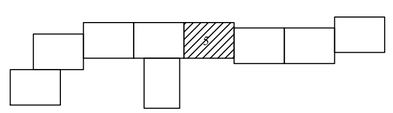

"Компания НурайСтрой" ЖШС (ТОО)

Мекен-жайы бойынша оройндау тусірілім
Исполнительная съемка по адресу: "Строительство инженерной инфраструктуры курортной зоны оз. Боровое" (телефонизация)

Тапсырыс беруші Заказчик	ГУ "Управление Делами Президента"				
Орындады/Выполнил	А.Рахимжанов		Парак / Лист	Листов	Куні / Дата
Орындады/Выполнил	А.Рахимжанов		5	8	22.09.2020
Тексерді/ Проверил	К.Мурсалимов		Биіктік жүйесі-Балтийлік Координат жүйесі-жергілікті Система высот:Балтийская Система координат:городская		Масштаб 1:500

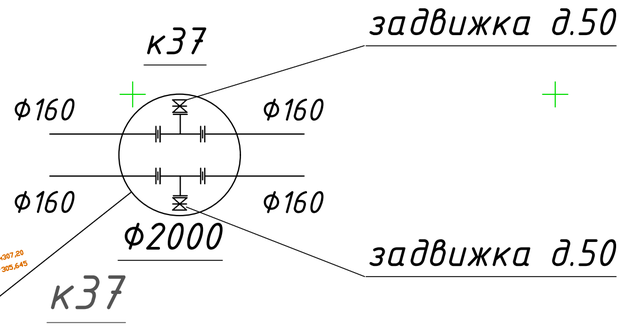

35800

28050

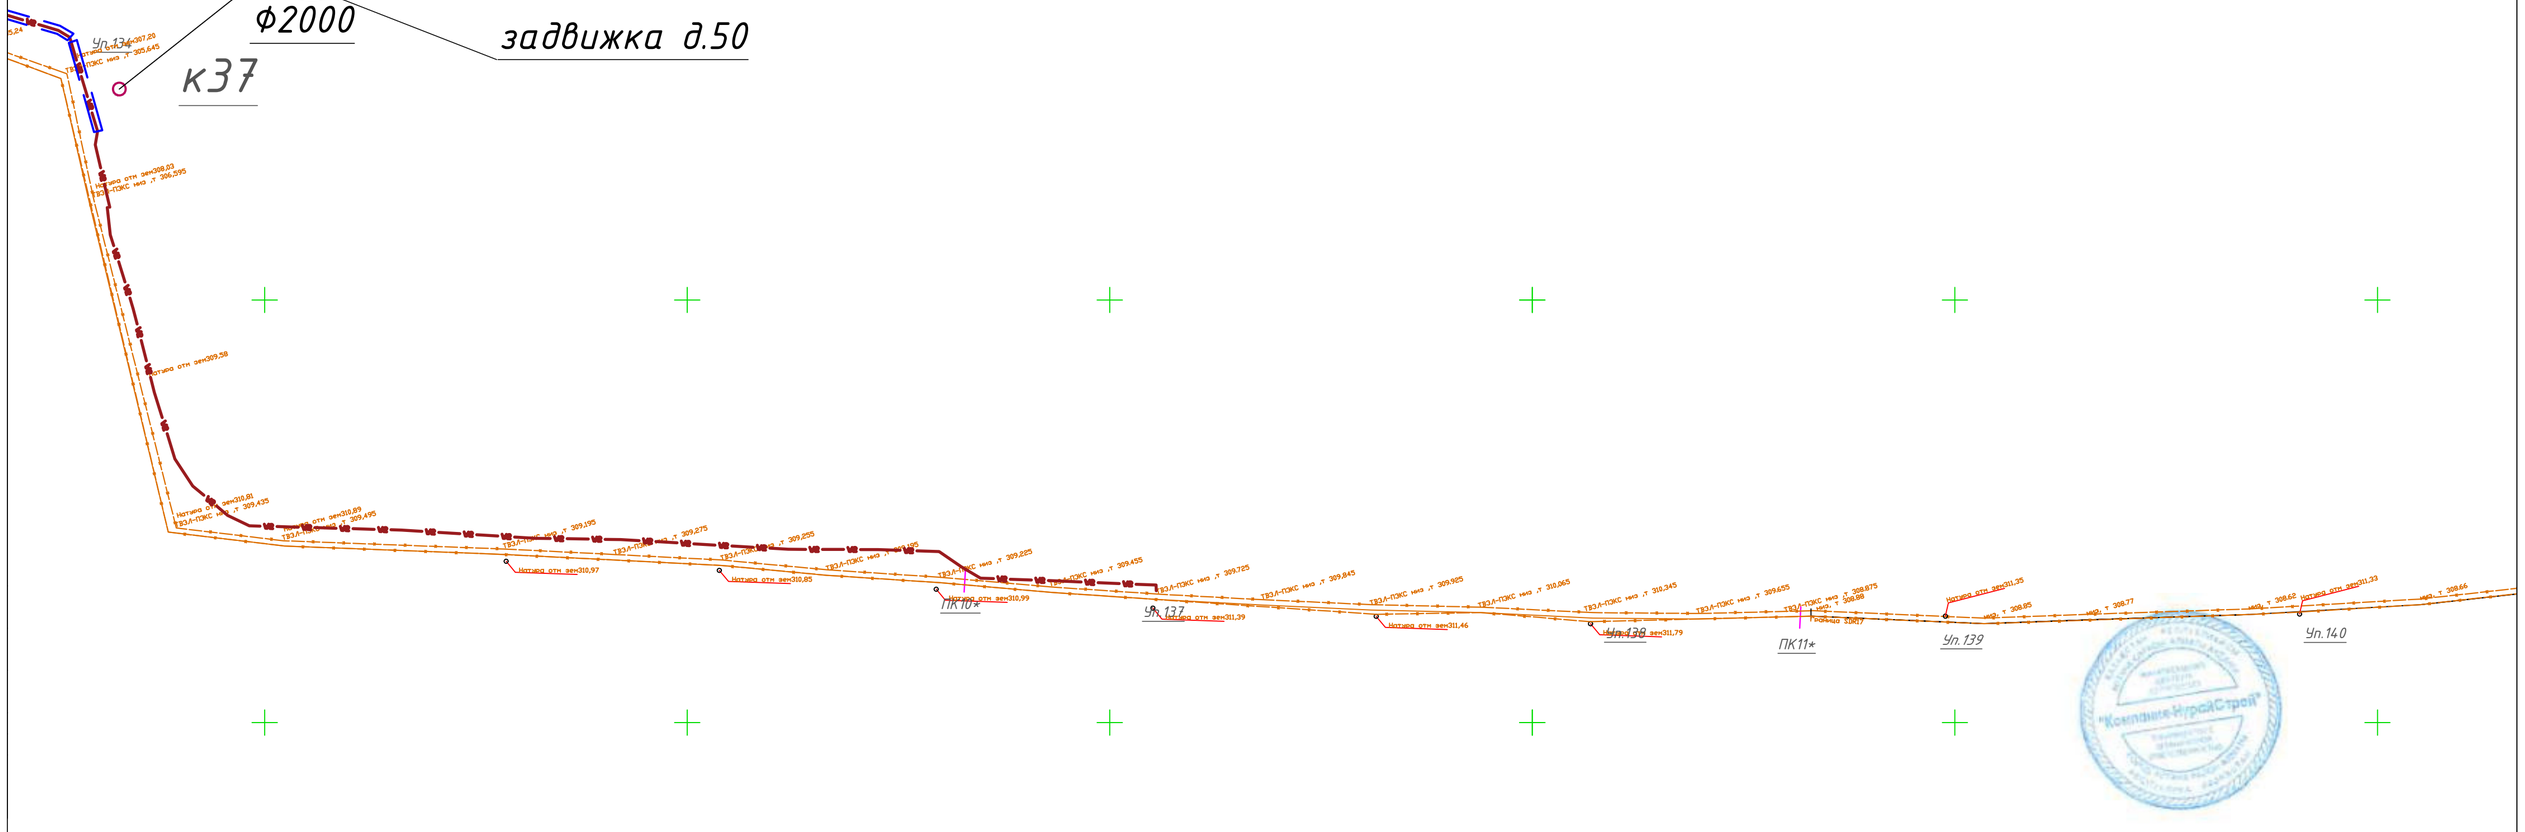

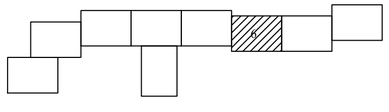

"Компания НурайСтрой" ЖШС (ТОО)					
Мекен-жайы бойынша орындау түсірілім Исполнительная съемка по адресу: "Строительство инженерной инфраструктуры курортной зоны оз. Боровое" (телефонизация)					
Тапсырыс беруші Заказчик	ГУ "Управление Делами Президента"				
Орындады/Выполнил	А.Рахимжанов		Парак / Лист	Листов	Куні / Дата
Орындады/Выполнил	А.Рахимжанов		6	8	22.09.2020
Тексерді/ Проверил	К.Мурсалимов		Биіктік жүйесі-Балтийлік Координат жүйесі-жергілікті Система высот:Балтийская Система координат:городская		Масштаб 1:500

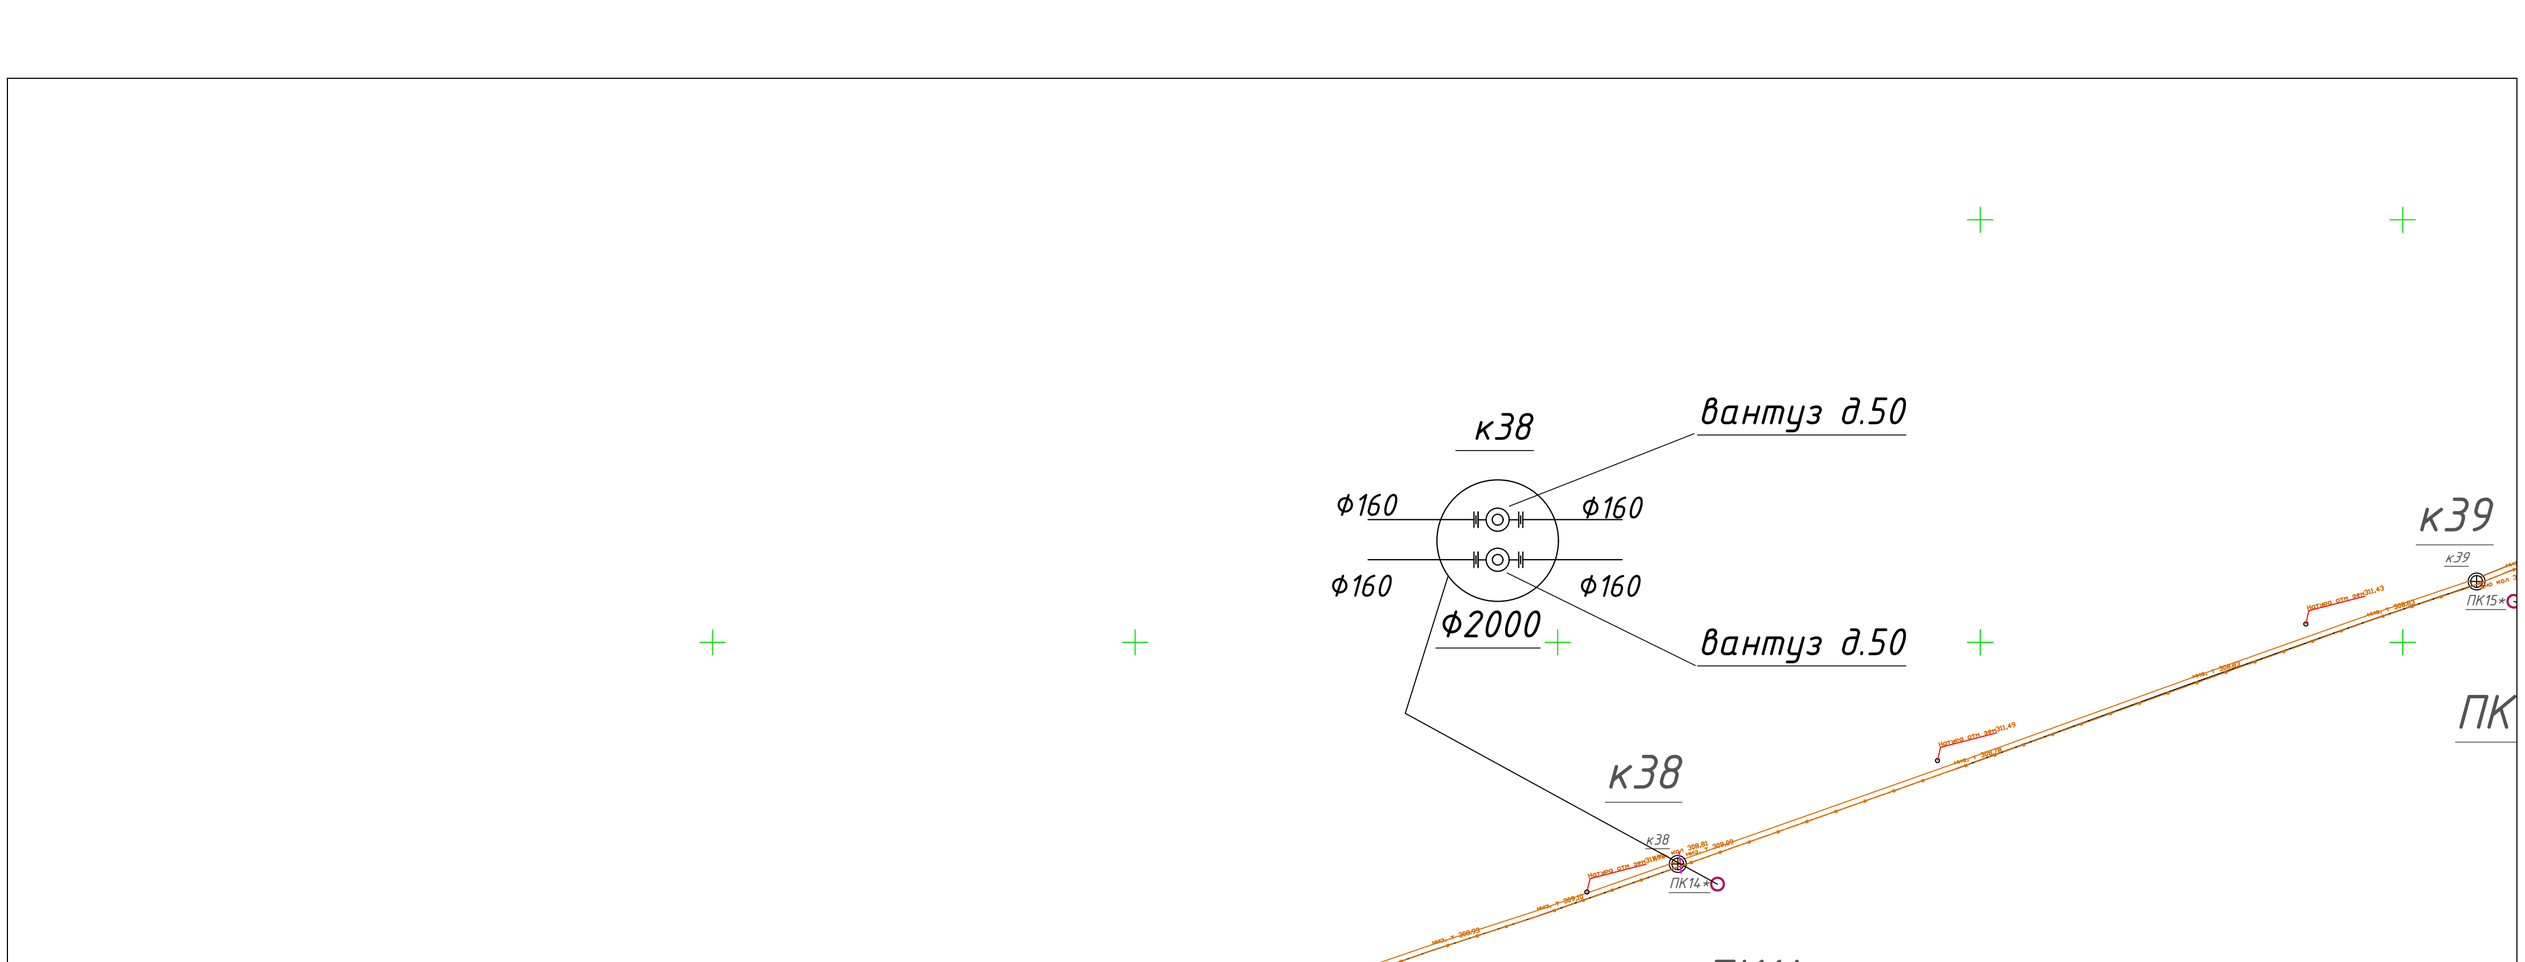

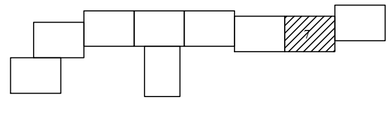

"Компания НурайСтрой" ЖШС (ТОО)					
Мекен-жайы бойынша орындау түсірілім Исполнительная съемка по адресу: "Строительство инженерной инфраструктуры курортной зоны оз. Боровое" (телефонизация)					
Тапсырыс беруші Заказчик	ГУ "Управление Делами Президента"				
Орындады/Выполнил	А.Рахимжанов		Парак / Лист	Листов	Куні / Дата
Орындады/Выполнил	А.Рахимжанов		7	8	22.09.2020
Тексерді/ Проверил	К.Мурсалимов		Биіктік жүйесі-Балтийлік Координат жүйесі-жергілікті Система высот:Балтийская Система координат:городская		Масштаб 1:500

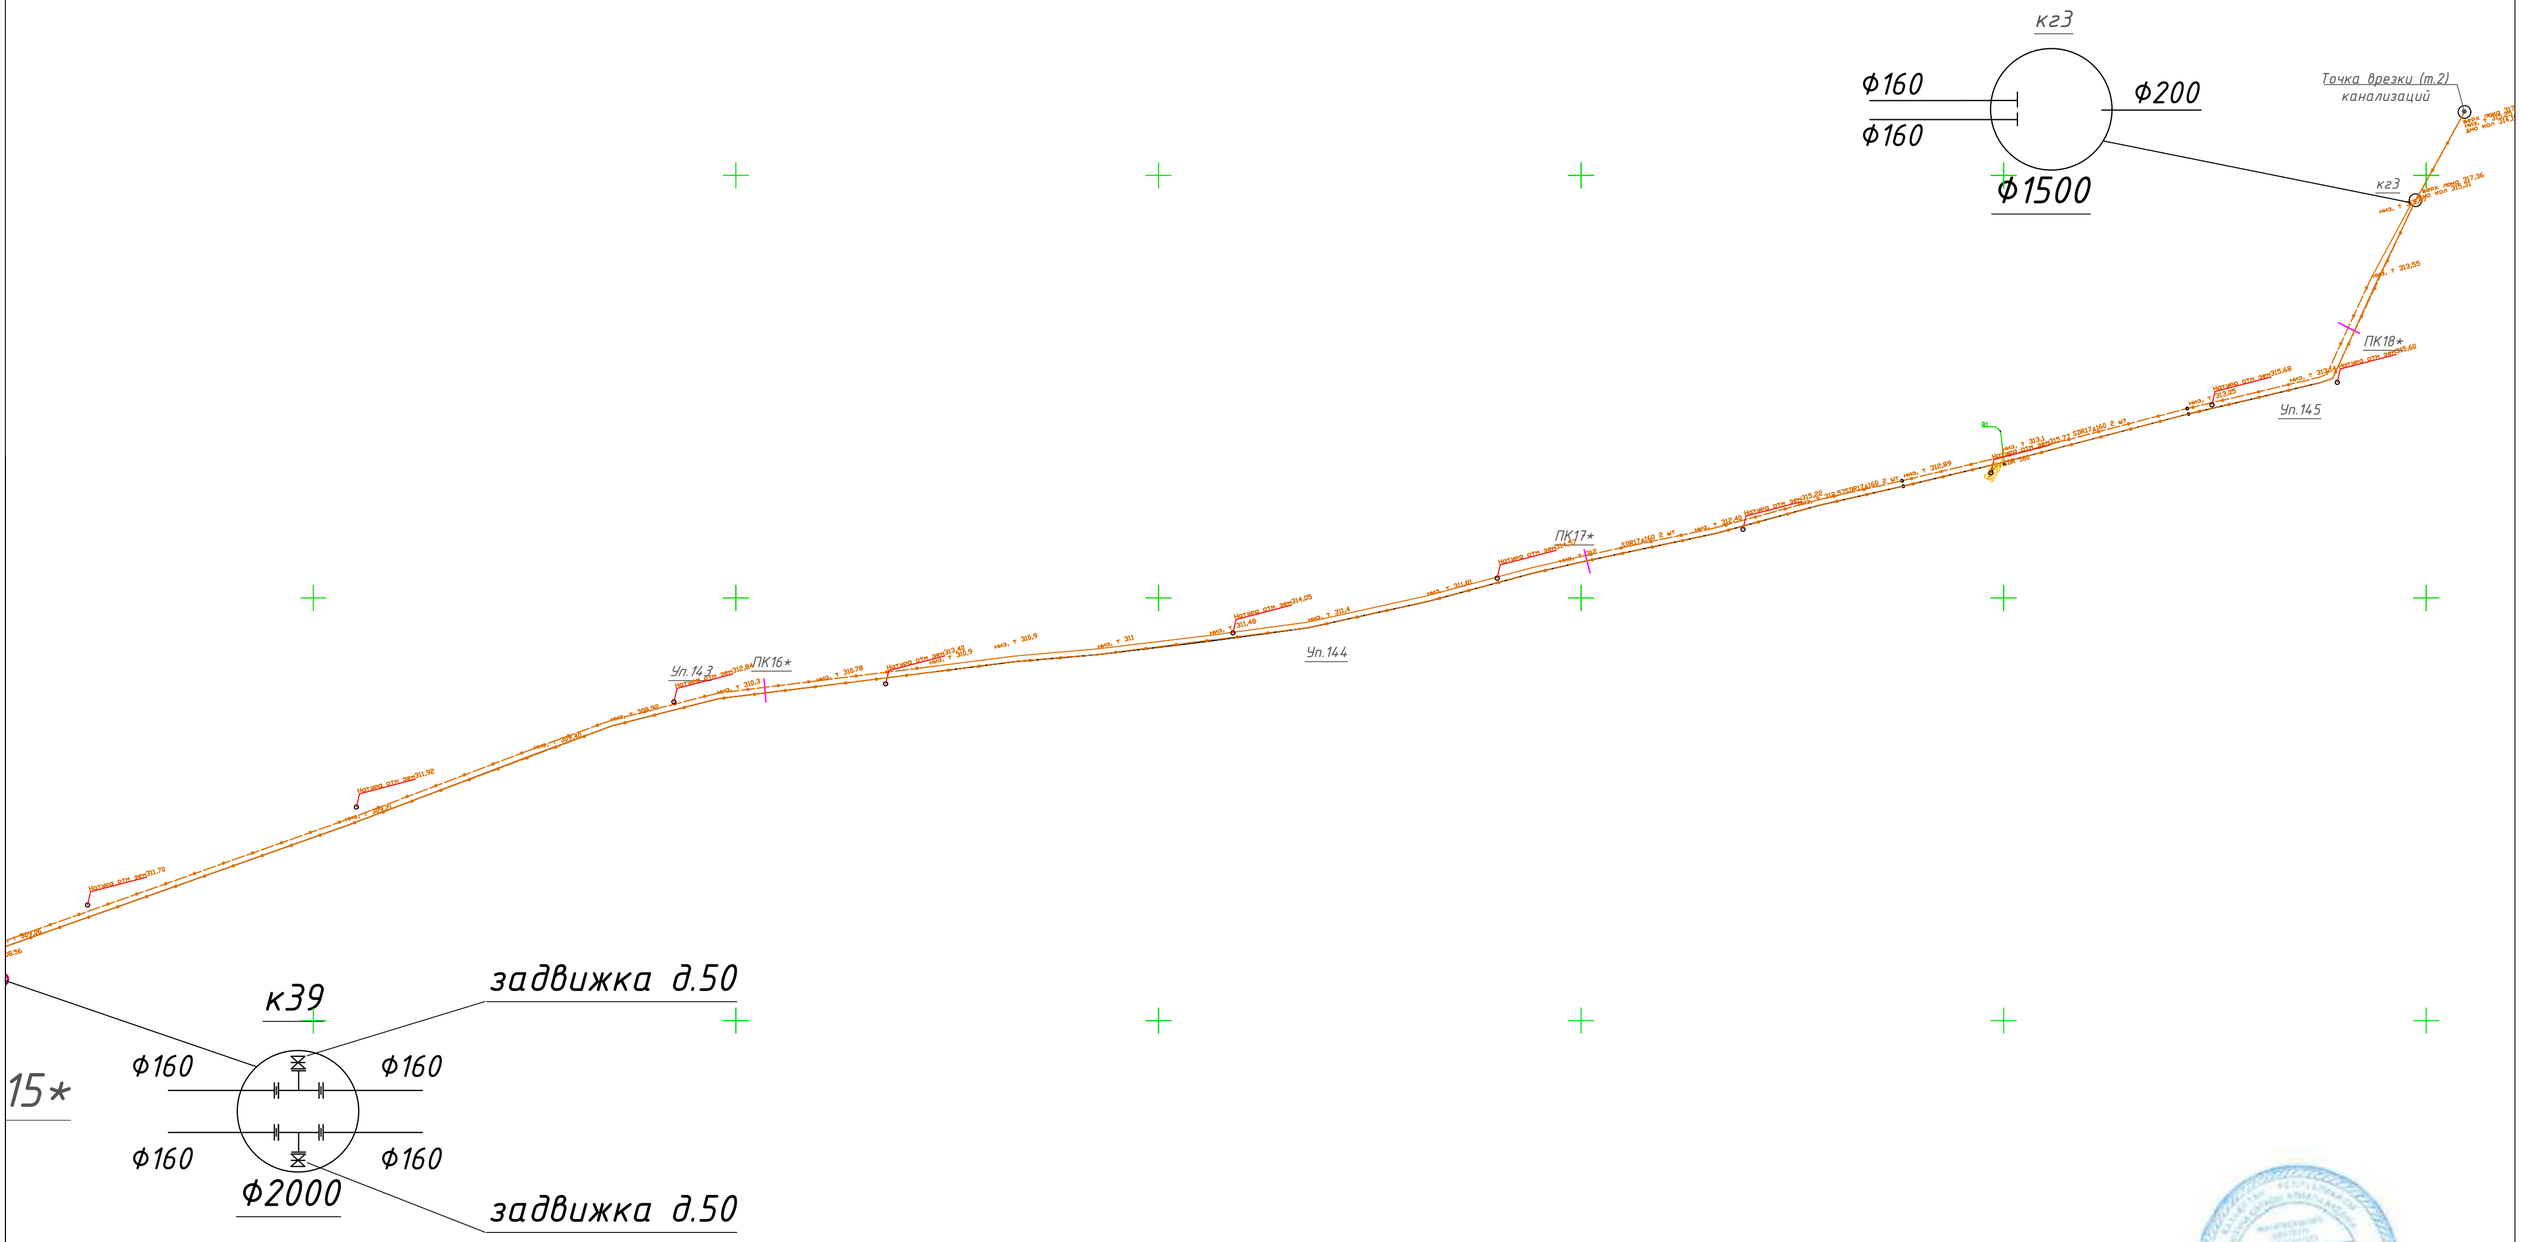

"Компания НурайСтрой" ЖШС (ТОО)					
Мекен-жайы бойынша орындау тусірілім Исполнительная съемка по адресу: "Строительство инженерной инфраструктуры курортной зоны оз. Боровое" (телефонизация)					
Тапсырыс беруші Заказчик	ГУ "Управление Делами Президента"				
Орындады/Выполнил	А.Рахимжанов		Парак / Лист	Листов	Куні / Дата
Орындады/Выполнил	А.Рахимжанов		8	8	22.09.2020
Тексерді/ Проверил	К.Мурсалимов		Биіктік жүйесі-Балтийлік Координат жүйесі-жергілікті Система высот:Балтийская Система координат:городская		Масштаб 1:500

2хПВХ ⌀110мм
L=6м

КНС 1

П01

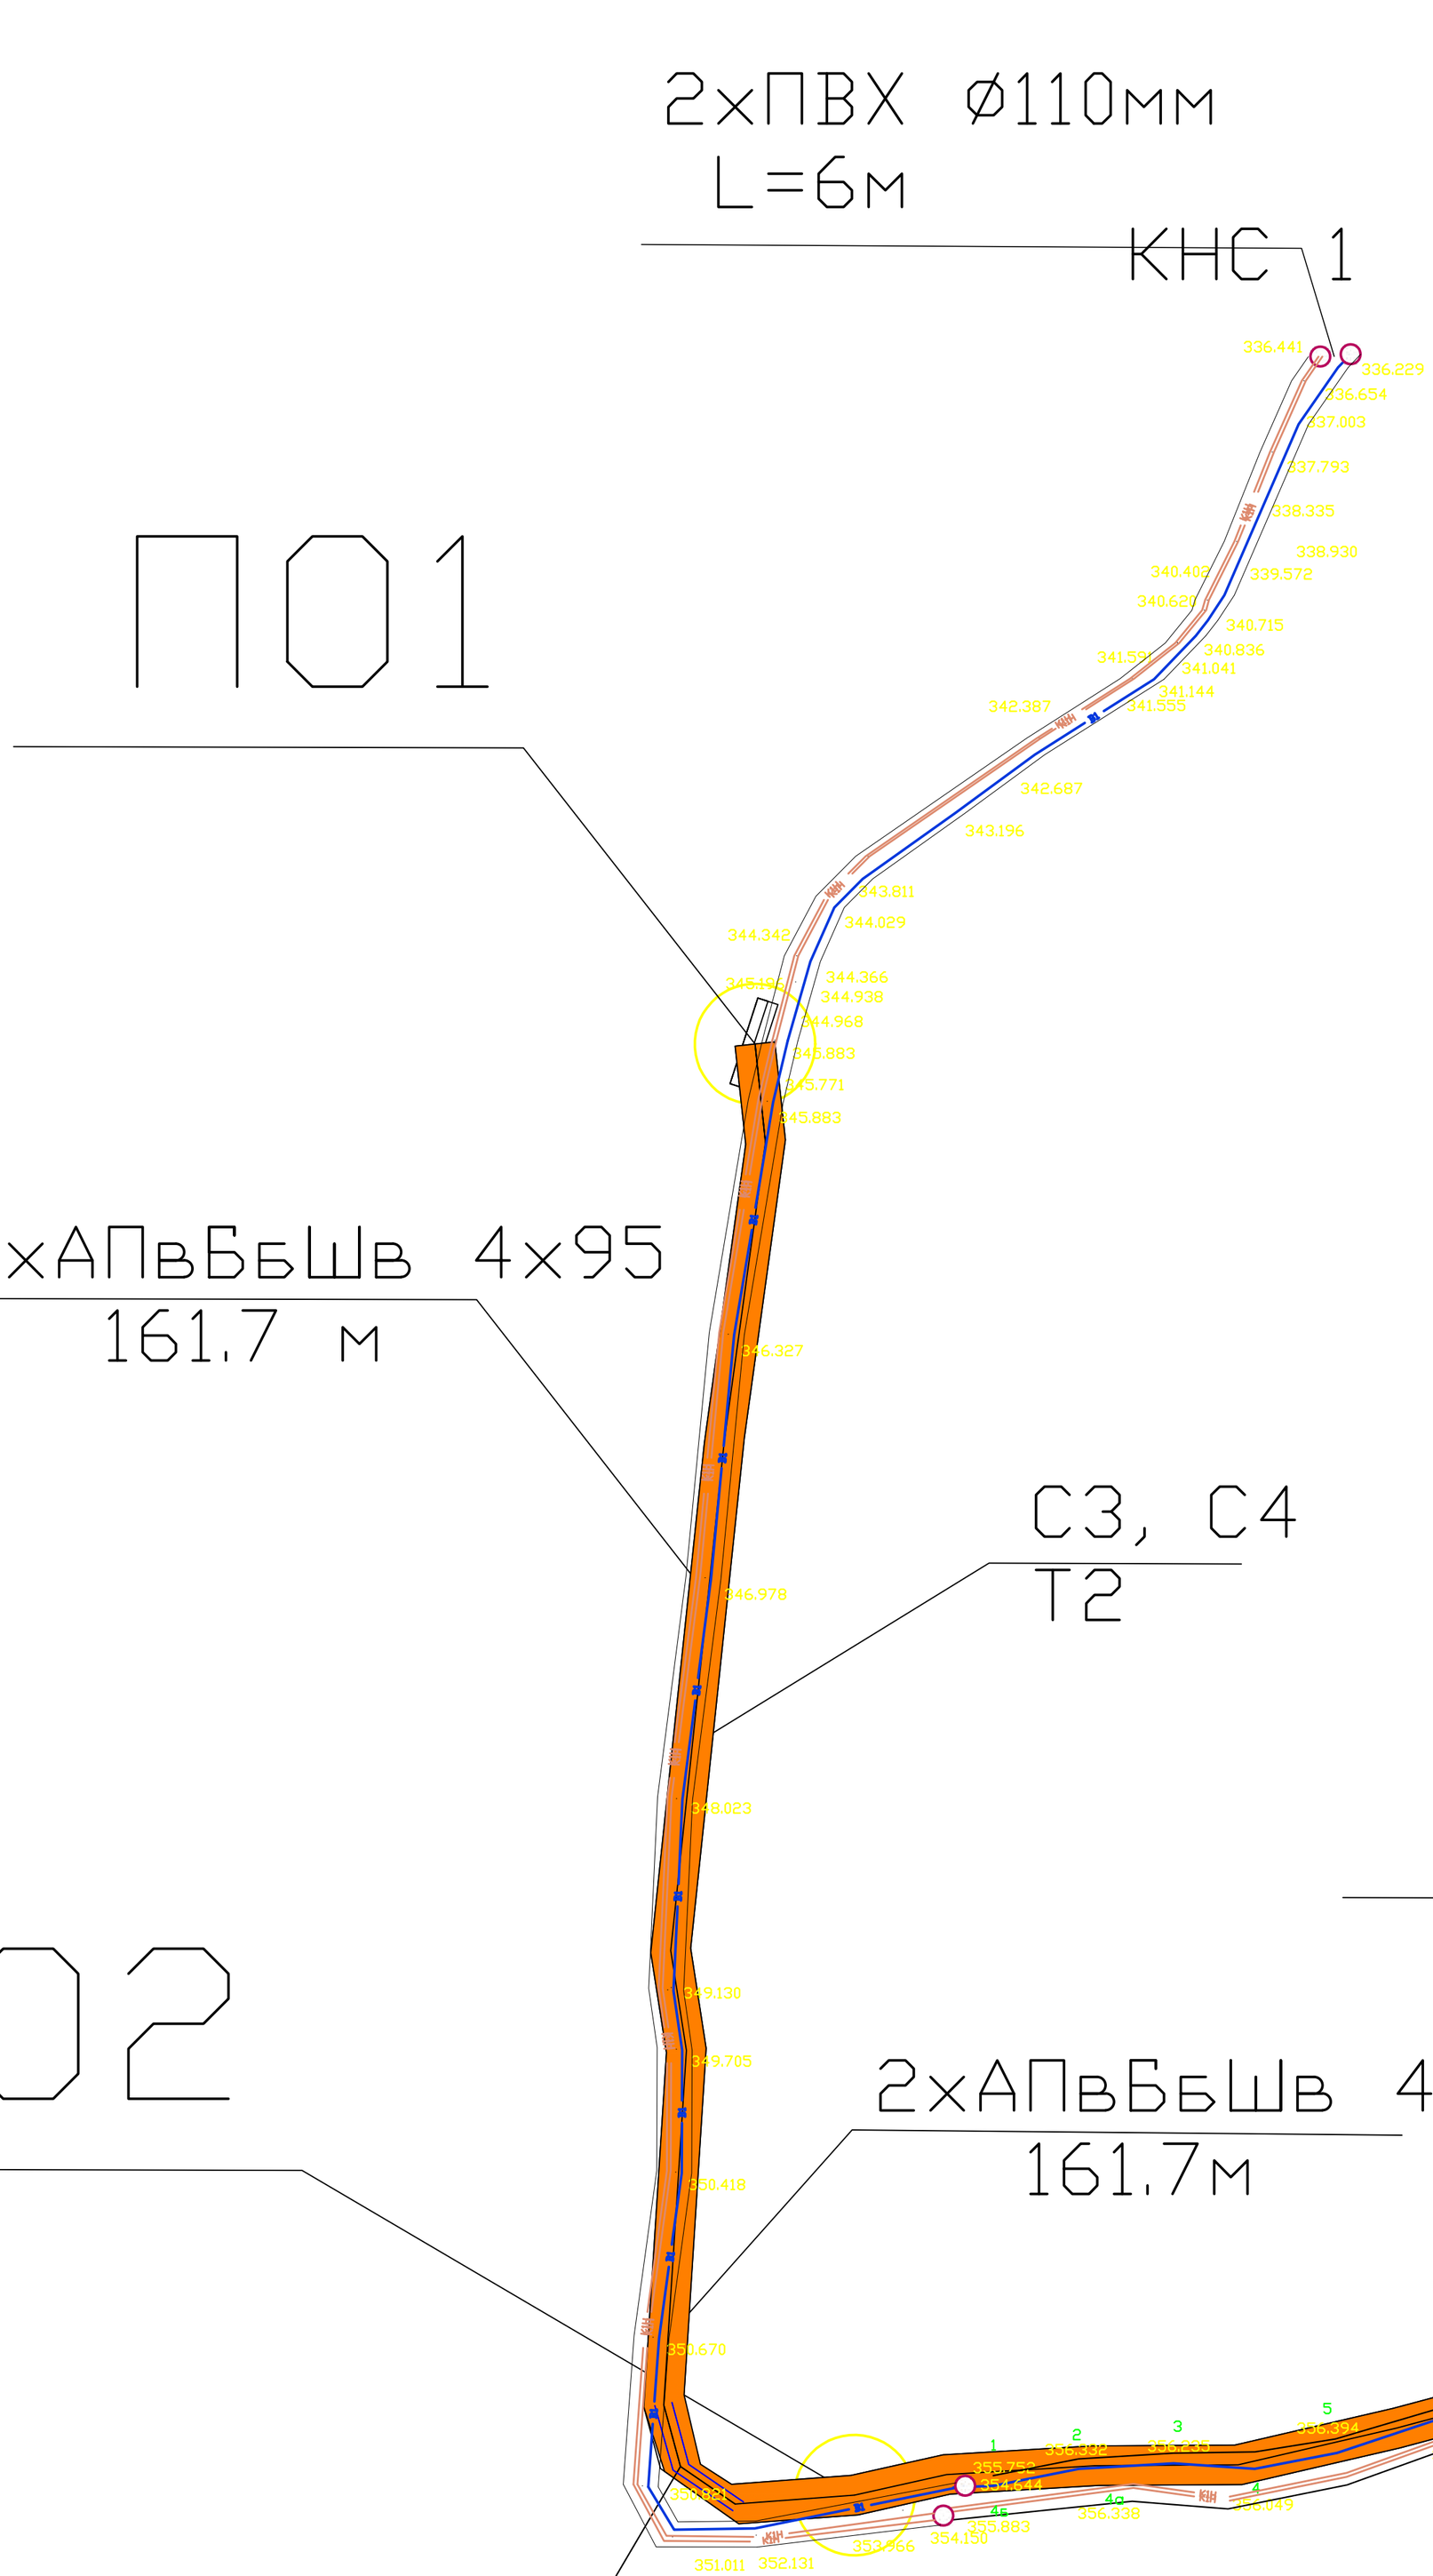

2хАПвБбШв 4х95
161.7 м

С3, С4
Т2

П

П02

2хАПвБбШв 4х95
161.7м

ПЭ в трубе ⌀110 мм
L-13м

"Компания НурайСтрой"ЖШС (ТОО)					2
Мекен-жайы бойынша ороындау тусірілім Исполнительная съемка по адресу: "Строительство инженерной инфраструктуры курортной зоны оз. Боровое" (телефонизация)					
Тапсырыс беруші Заказчик	ГУ "Управление Делами Президента"				
Орындады/Выполнил	А.Рахимжанов		Парак / Лист	Листов	Куні / Дата
Орындады/Выполнил	А.Рахимжанов		1	13	22.09.2020
Тексерді/ Проверил	К.Мурсалимов		Биіктік жуйесі-Балтийлік Координат жуйесі-жергілікті Система высот:Балтийская Система координат:городская		Масштаб 1:500

03

С3, С4
Т2

П04

2хАПвБбШв 4х95
191.1м

С3, С4
Т2

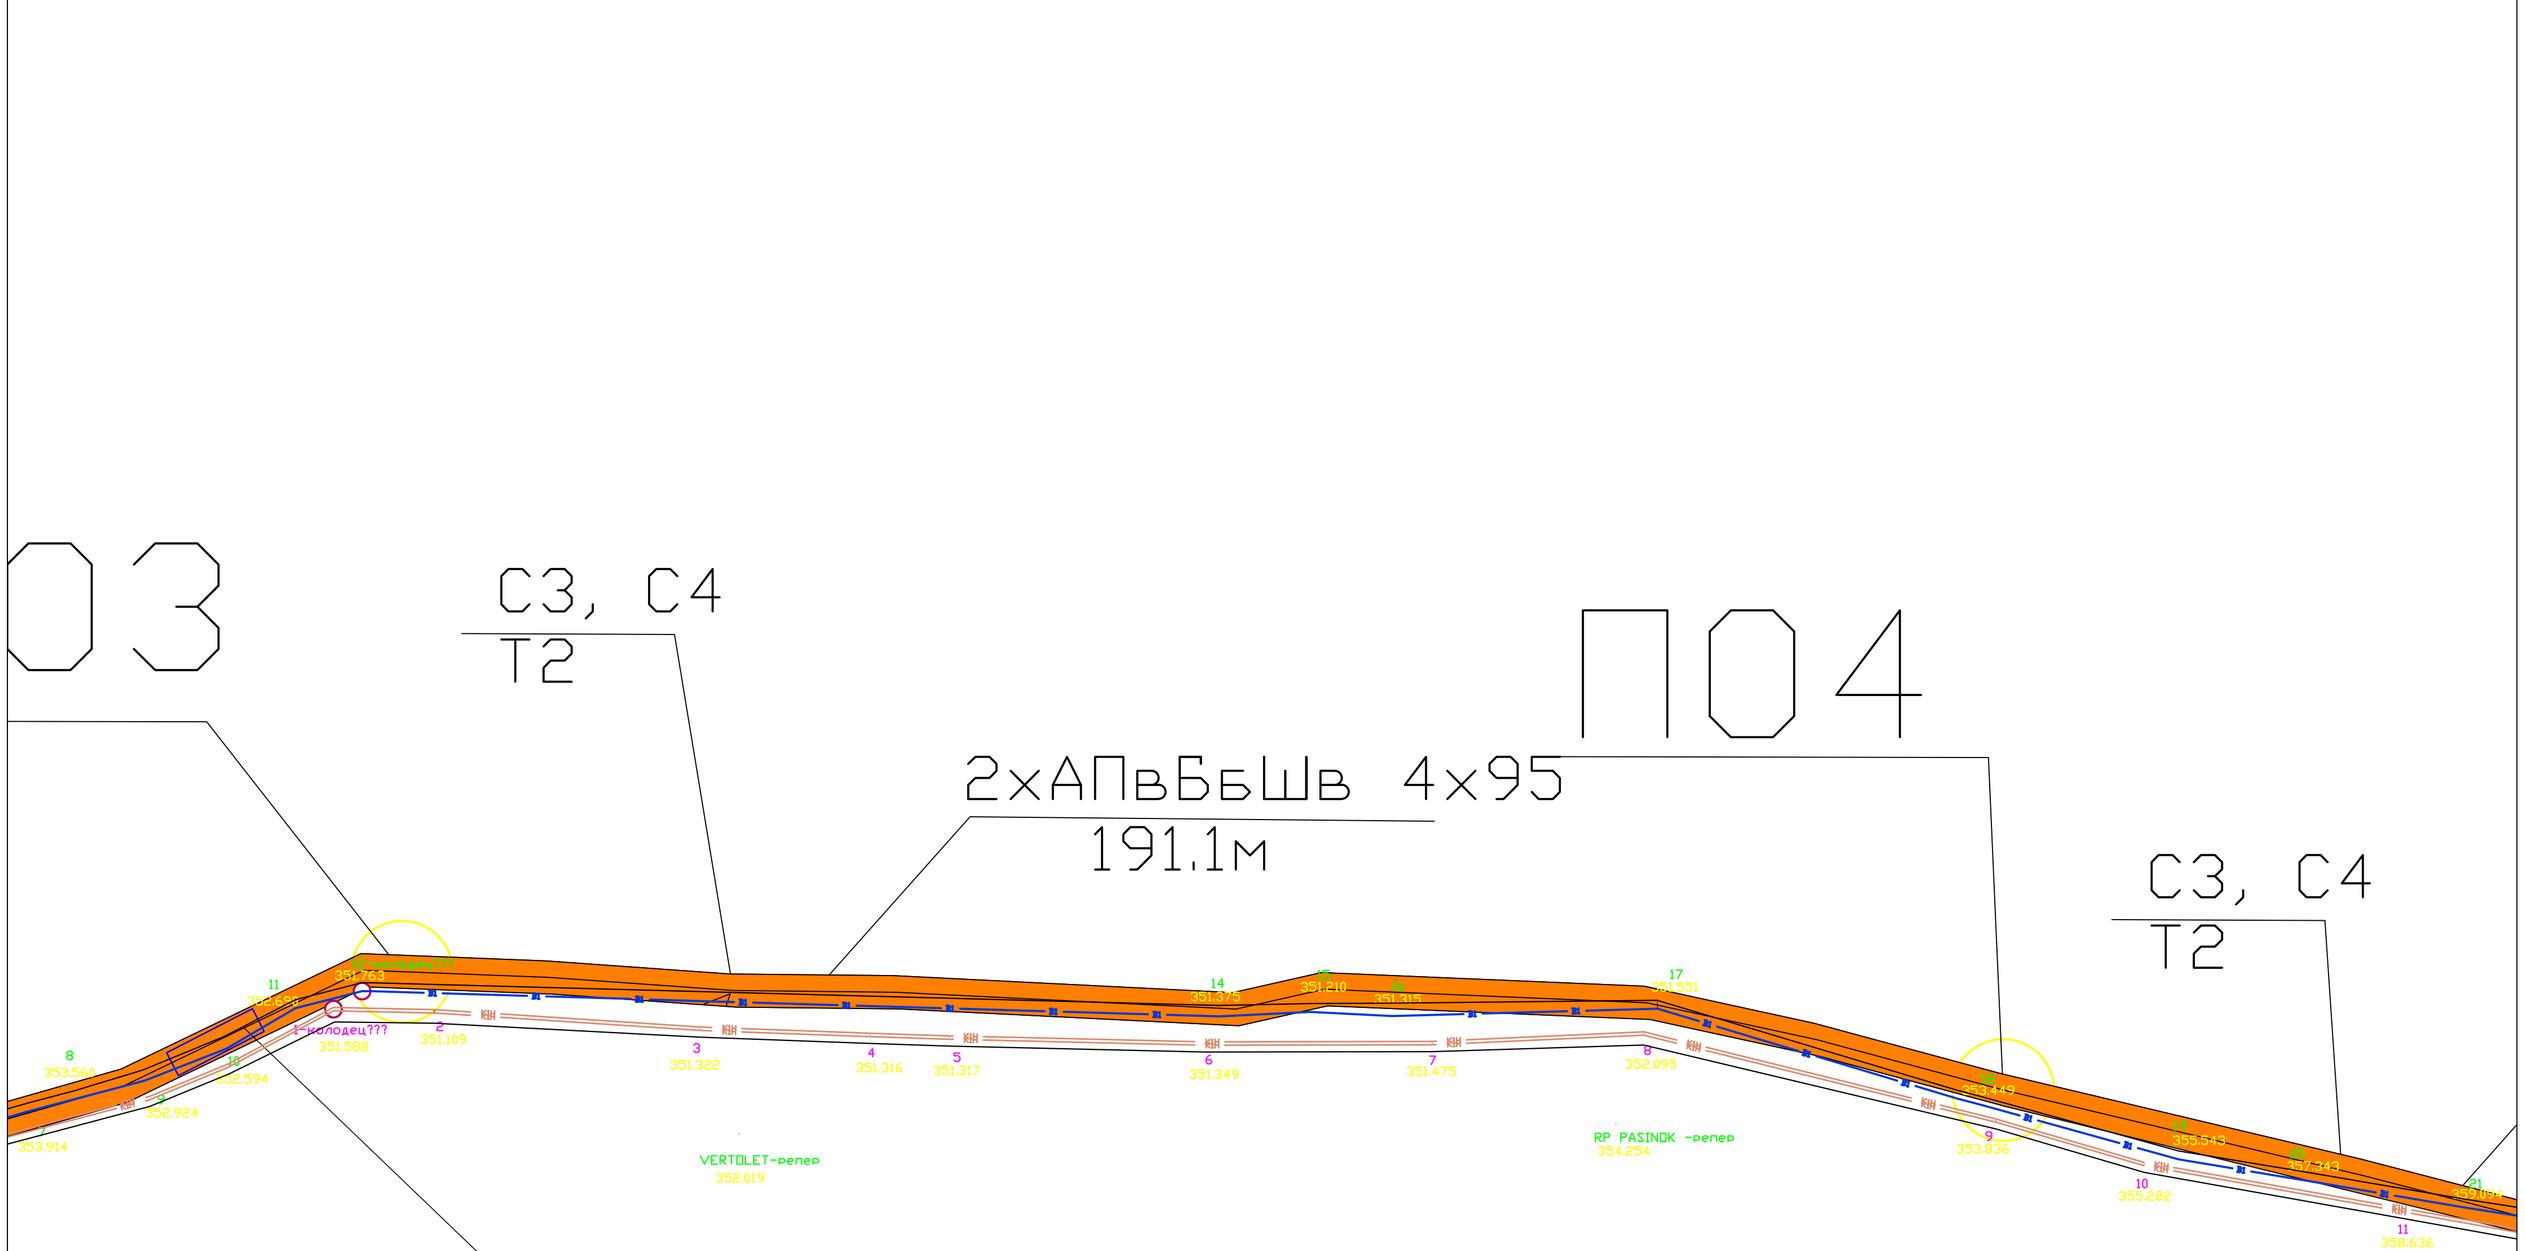

2хПВХ ⌀110мм
L=6м

хАПвБбШв 4х95
128 м

"Компания НурайСтрой" ЖШС (ТОО)					
Мекен-жайы бойынша орындау тусірілім Исполнительная съемка по адресу: "Строительство инженерной инфраструктуры курортной зоны оз. Боровое" (телефонизация)					
Тапсырыс беруші Заказчик	ГУ "Управление Делами Президента"				
Орындады/Выполнил	А.Рахимжанов		Парак / Лист	Листов	Куні / Дата
Орындады/Выполнил	А.Рахимжанов		2	13	22.09.2020
Тексерді/ Проверил	К.Мурсалимов		Биіктік жүйесі-Балтийлік Координат жүйесі-жергілікті Система высот:Балтийская Система координат:городская		Масштаб 1:500

П05

2хАПвБбШв 4х95

159.3 м

П06

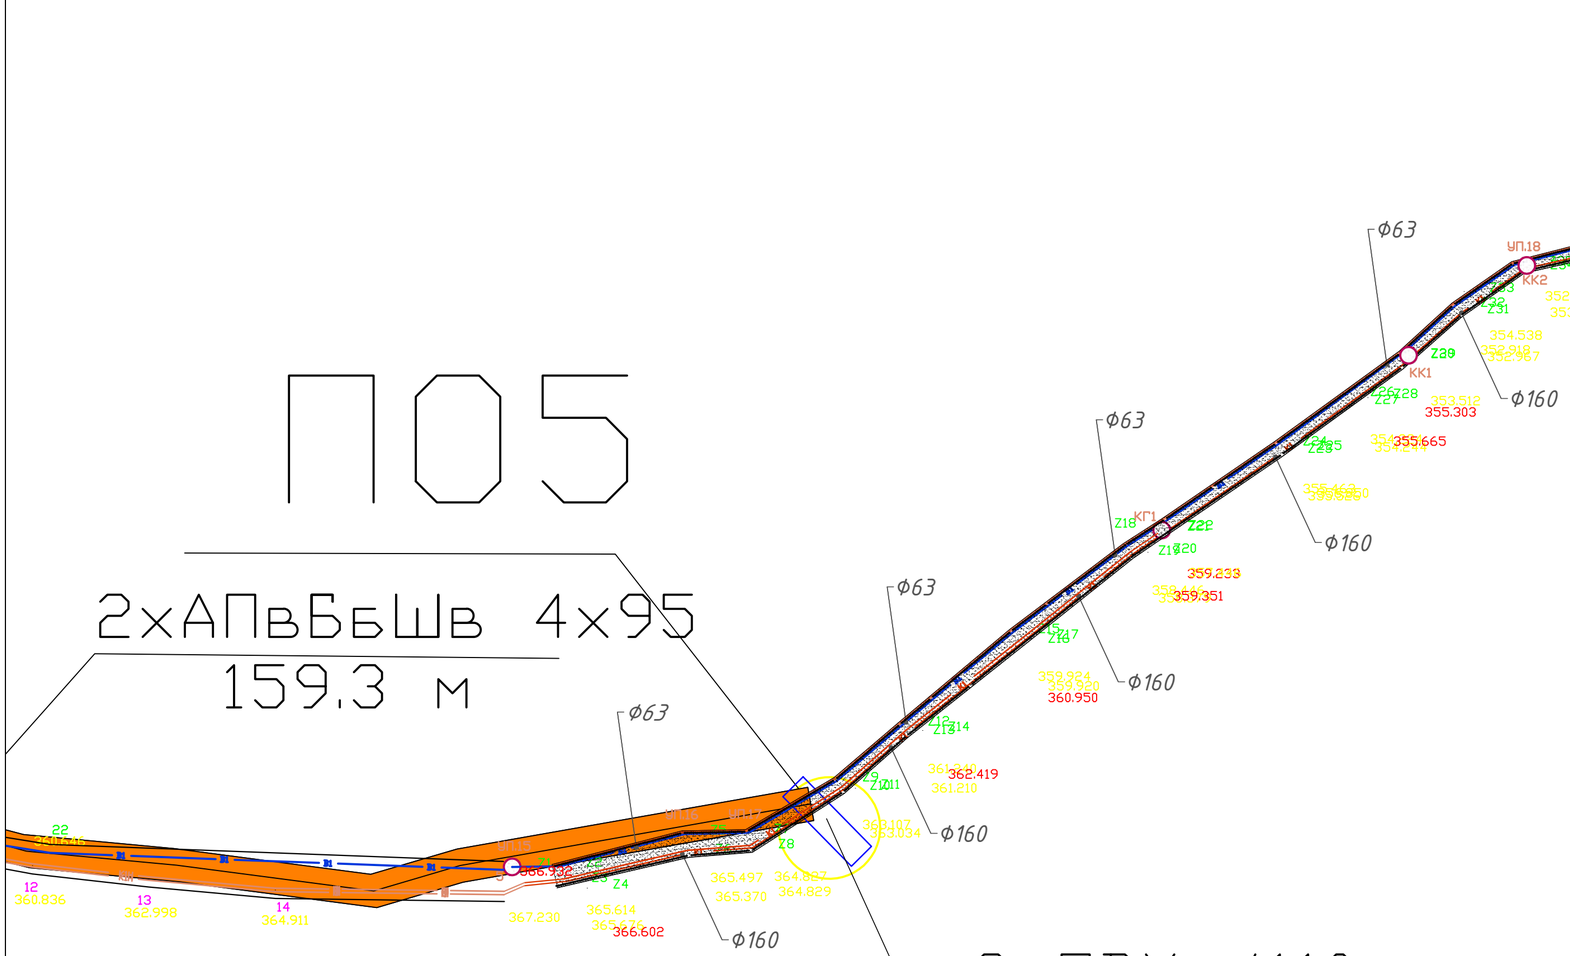

2хПВХ ⌀110мм

L=3м

"Компания НурайСтрой"

"Компания НурайСтрой" ЖШС (ТОО)					
Мекен-жайы бойынша орындау тусірілім Исполнительная съемка по адресу: "Строительство инженерной инфраструктуры курортной зоны оз. Боровое" (телефонизация)					
Тапсырыс беруші Заказчик	ГУ "Управление Делами Президента"				
Орындады/Выполнил	А.Рахимжанов		Парак / Лист	Листов	Куні / Дата
Орындады/Выполнил	А.Рахимжанов		3	13	22.09.2020
Тексерді/ Проверил	К.Мурсалимов		Биіктік жүйесі-Балтийлік Координат жүйесі-жергілікті Система высот:Балтийская Система координат:городская		Масштаб 1:500

П08

2хАПвБбШв 4х25
153.3 м

П07

РПП-5

С5, С6
Т2

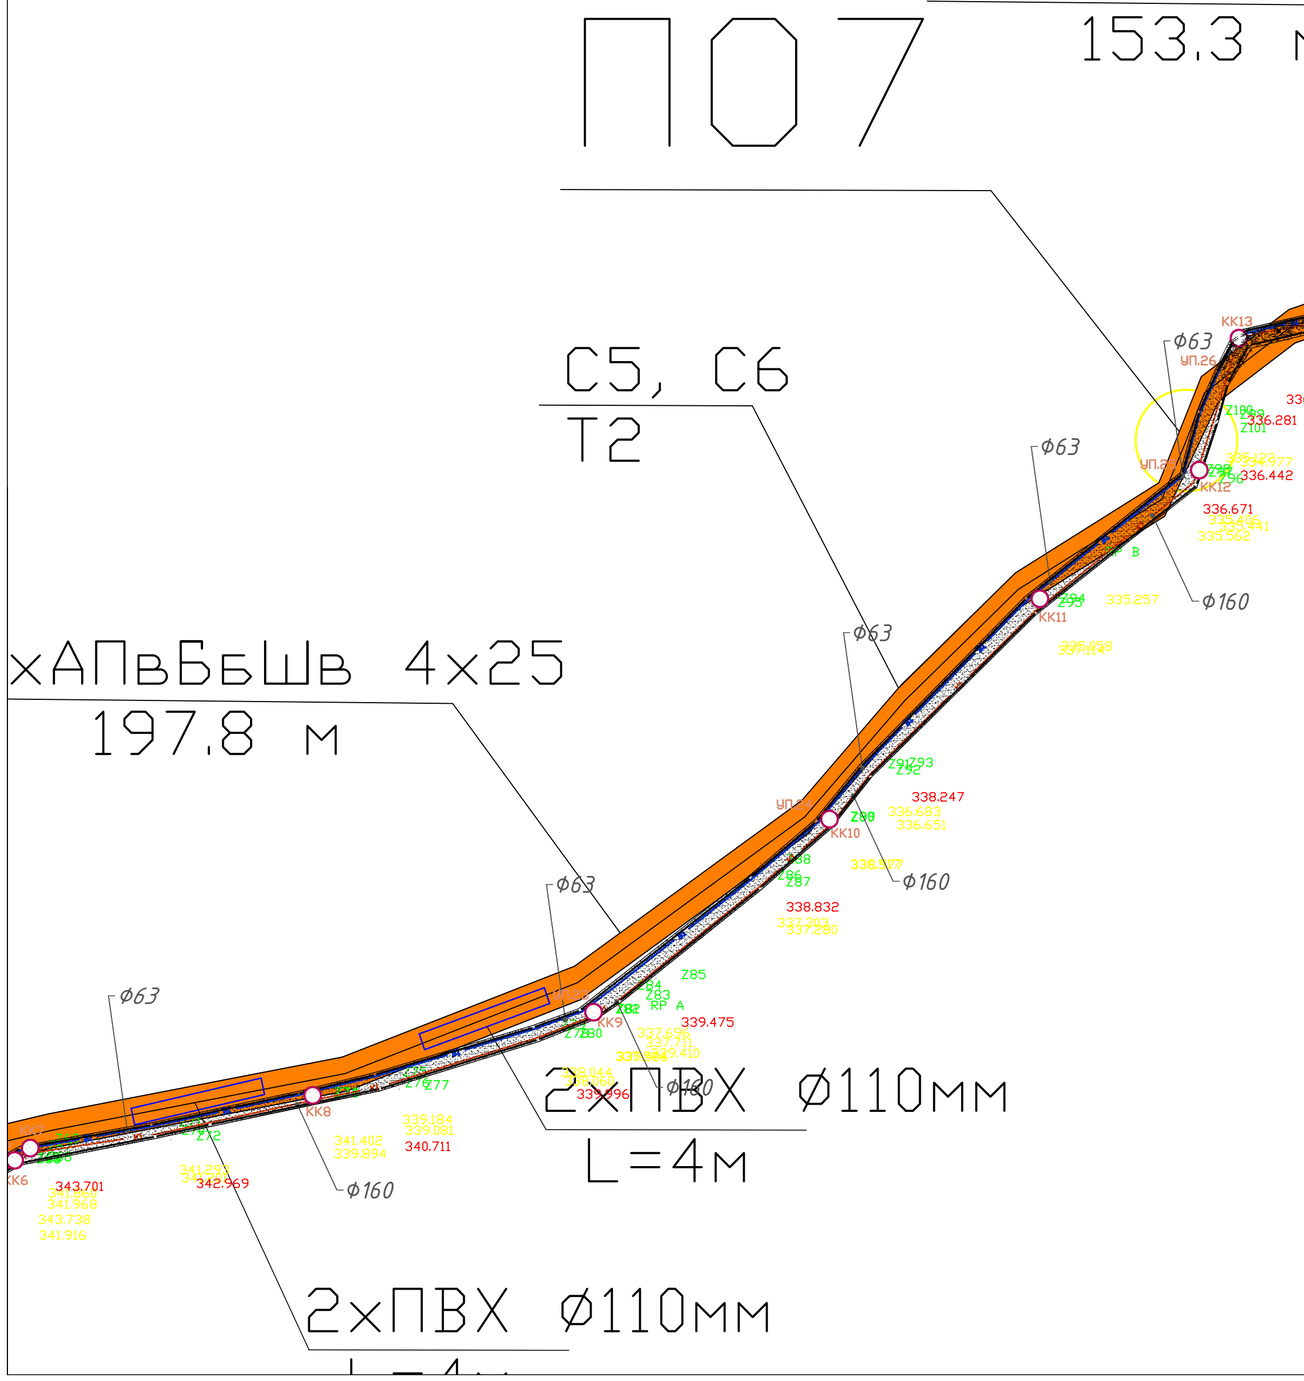

2хАПвБбШв 4х25
197.8 м

2хПВХ ϕ110мм
L=4м

2хПВХ ϕ110мм

Проход под
затяжкой тр
4хПВХ ϕ110мм

"Компания НурайСтрой" ЖШС (ТОО)

Мекен-жайы бойынша оролындау тусірілім
Исполнительная съемка по адресу: "Строительство инженерной инфраструктуры курортной зоны оз. Боровое" (телефонизация)

Тапсырыс беруші Заказчик	ГУ "Управление Делами Президента"				
Орындады/Выполнил	А.Рахимжанов		Парак / Лист	Листов	Куні / Дата
Орындады/Выполнил	А.Рахимжанов		4	13	22.09.2020
Тексерді/ Проверил	К.Мурсалимов		Биіктік жүйесі-Балтийлік Координат жүйесі-жергілікті Система высот:Балтийская Система координат:городская		Масштаб 1:500

П011

2хАПвБбШв 4х25

2хАПвБбШв 4х16
117.8 м

С7-С10
Т6

2хПВХ Ø110мм

П09

2хАПвБбШв 4х25

2хАПвБбШв 4х16
80.6 м

дорогой
уб
L=20м

П010

4хПВХ Ø110мм
L=6м

2хПВХ Ø110мм
7м

2хАПвБбШв

2хАПвБбШв
55 м

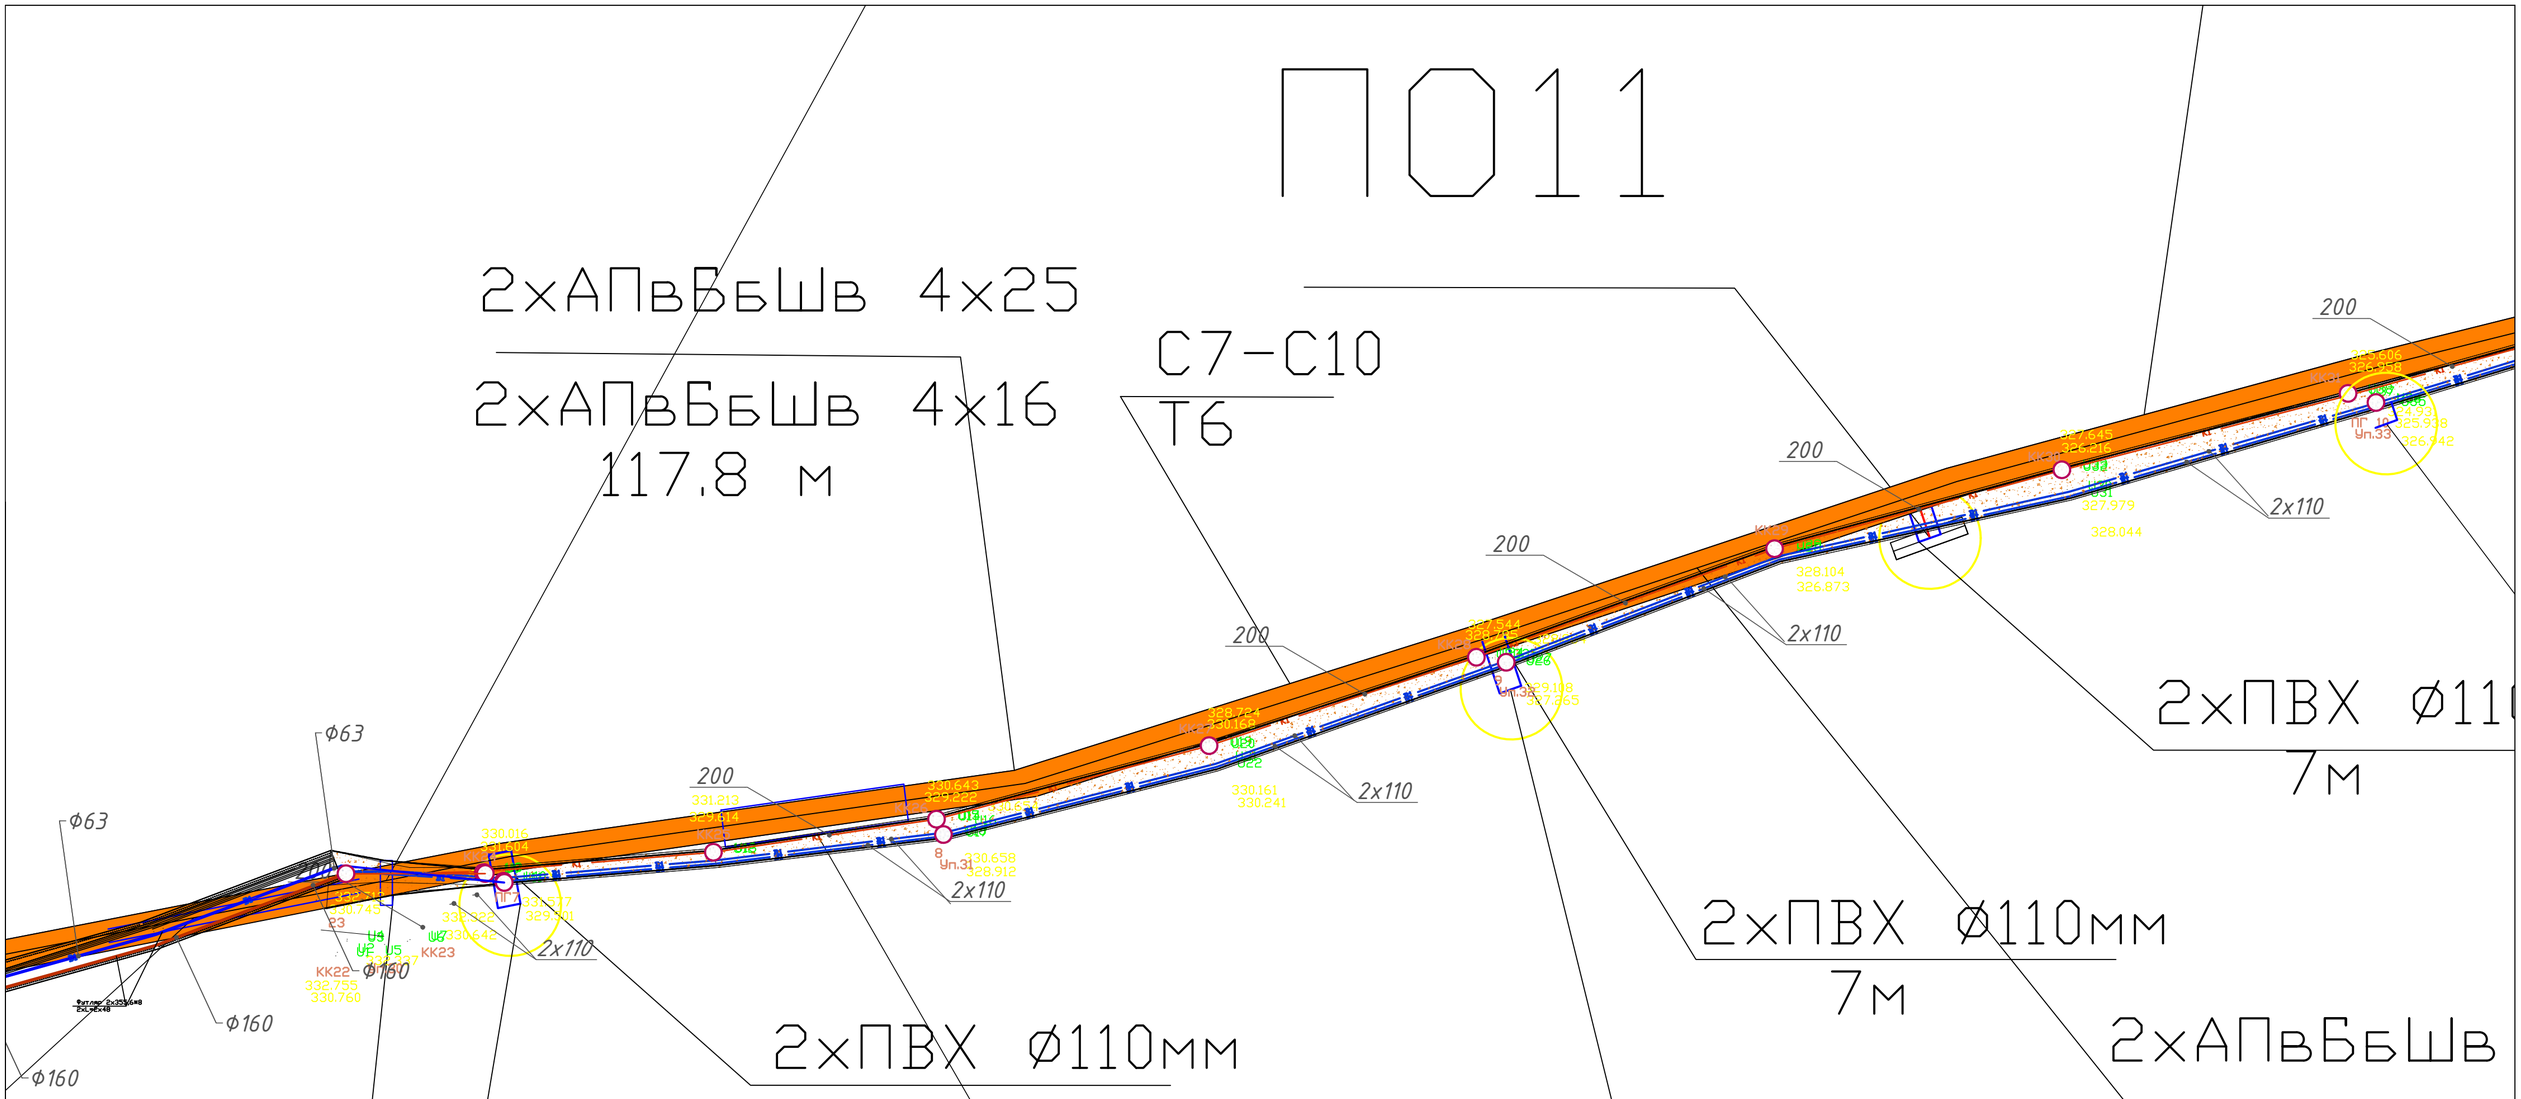

"Компания НурайСтрой" ЖШС (ТОО)

Мекен-жайы бойынша орындау тусірілім
Исполнительная съемка по адресу: "Строительство инженерной инфраструктуры курортной зоны оз. Боровое" (телефонизация)

Тапсырыс беруші Заказчик	ГУ "Управление Делами Президента"				
Орындады/Выполнил	А.Рахимжанов		Парак / Лист	Листов	Куні / Дата
Орындады/Выполнил	А.Рахимжанов		5	13	22.09.2020
Тексерді/ Проверил	К.Мурсалимов		Биіктік жүйесі-Балтийлік Координат жүйесі-жергілікті Система высот:Балтийская Система координат:городская		Масштаб 1:500

П012

С9,С10
Т2

П013

2хАПвБбШв 4х16
84 м

КНС 2

С7-С10
Т6

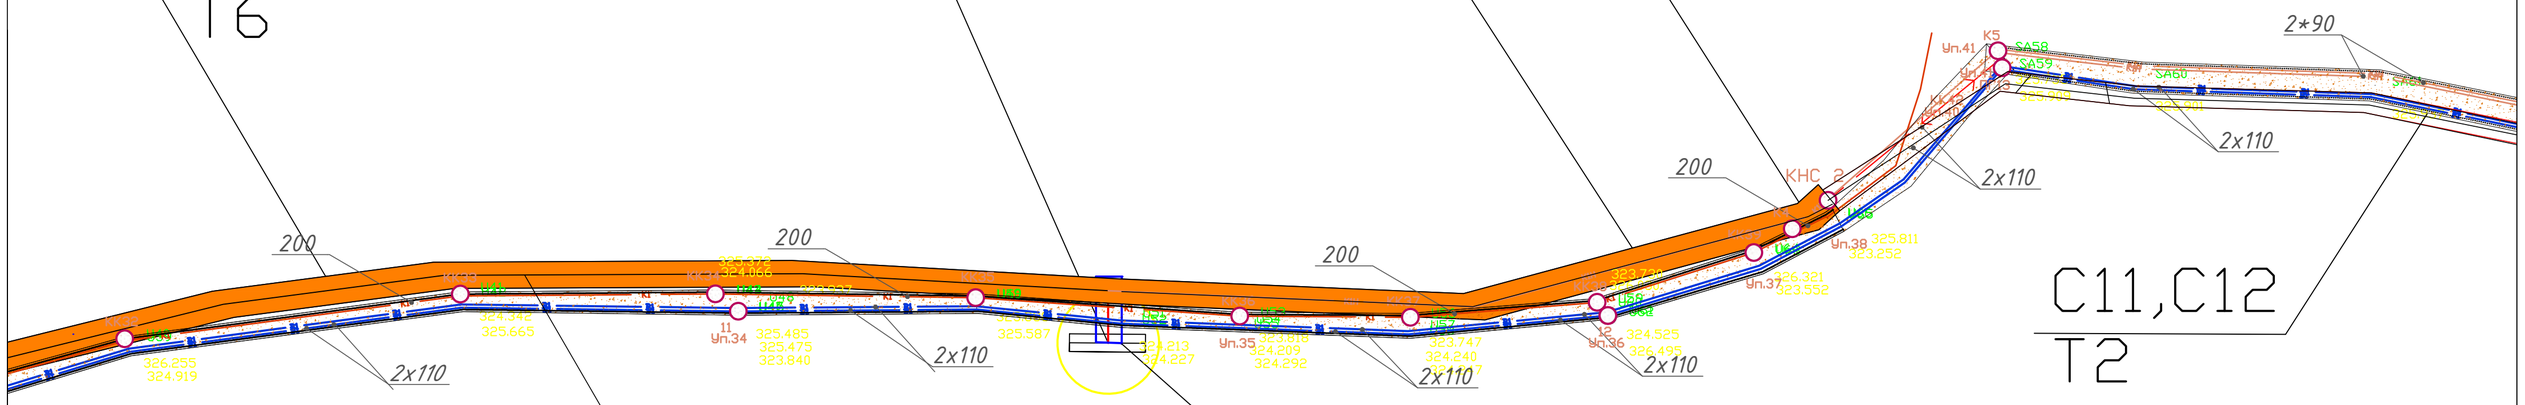

С11,С12
Т2

2хПВХ ⌀110мм
7м

0мм

П0-11А

4х25

4х16

2хАПвБбШв 4х25

2хАПвБбШв 4х16
144,9 м

"Компания НурайСтрой" ЖШС (ТОО)					
Мекен-жайы бойынша орындау тусірілім Исполнительная съемка по адресу: "Строительство инженерной инфраструктуры курортной зоны оз. Боровое" (телефонизация)					
Тапсырыс беруші Заказчик	ГУ "Управление Делами Президента"				
Орындады/Выполнил	А.Рахимжанов		Парак / Лист	Листов	Куні / Дата
Орындады/Выполнил	А.Рахимжанов		6	13	22.09.2020
Тексерді/ Проверил	К.Мурсалимов		Биіктік жүйесі-Балтийлік Координат жүйесі-жергілікті Система высот:Балтийская Система координат:городская		Масштаб 1:500

2хАПвБбШв 4х25
187.4 м

П014

2хАПвБбШв 4х25
137.6 м

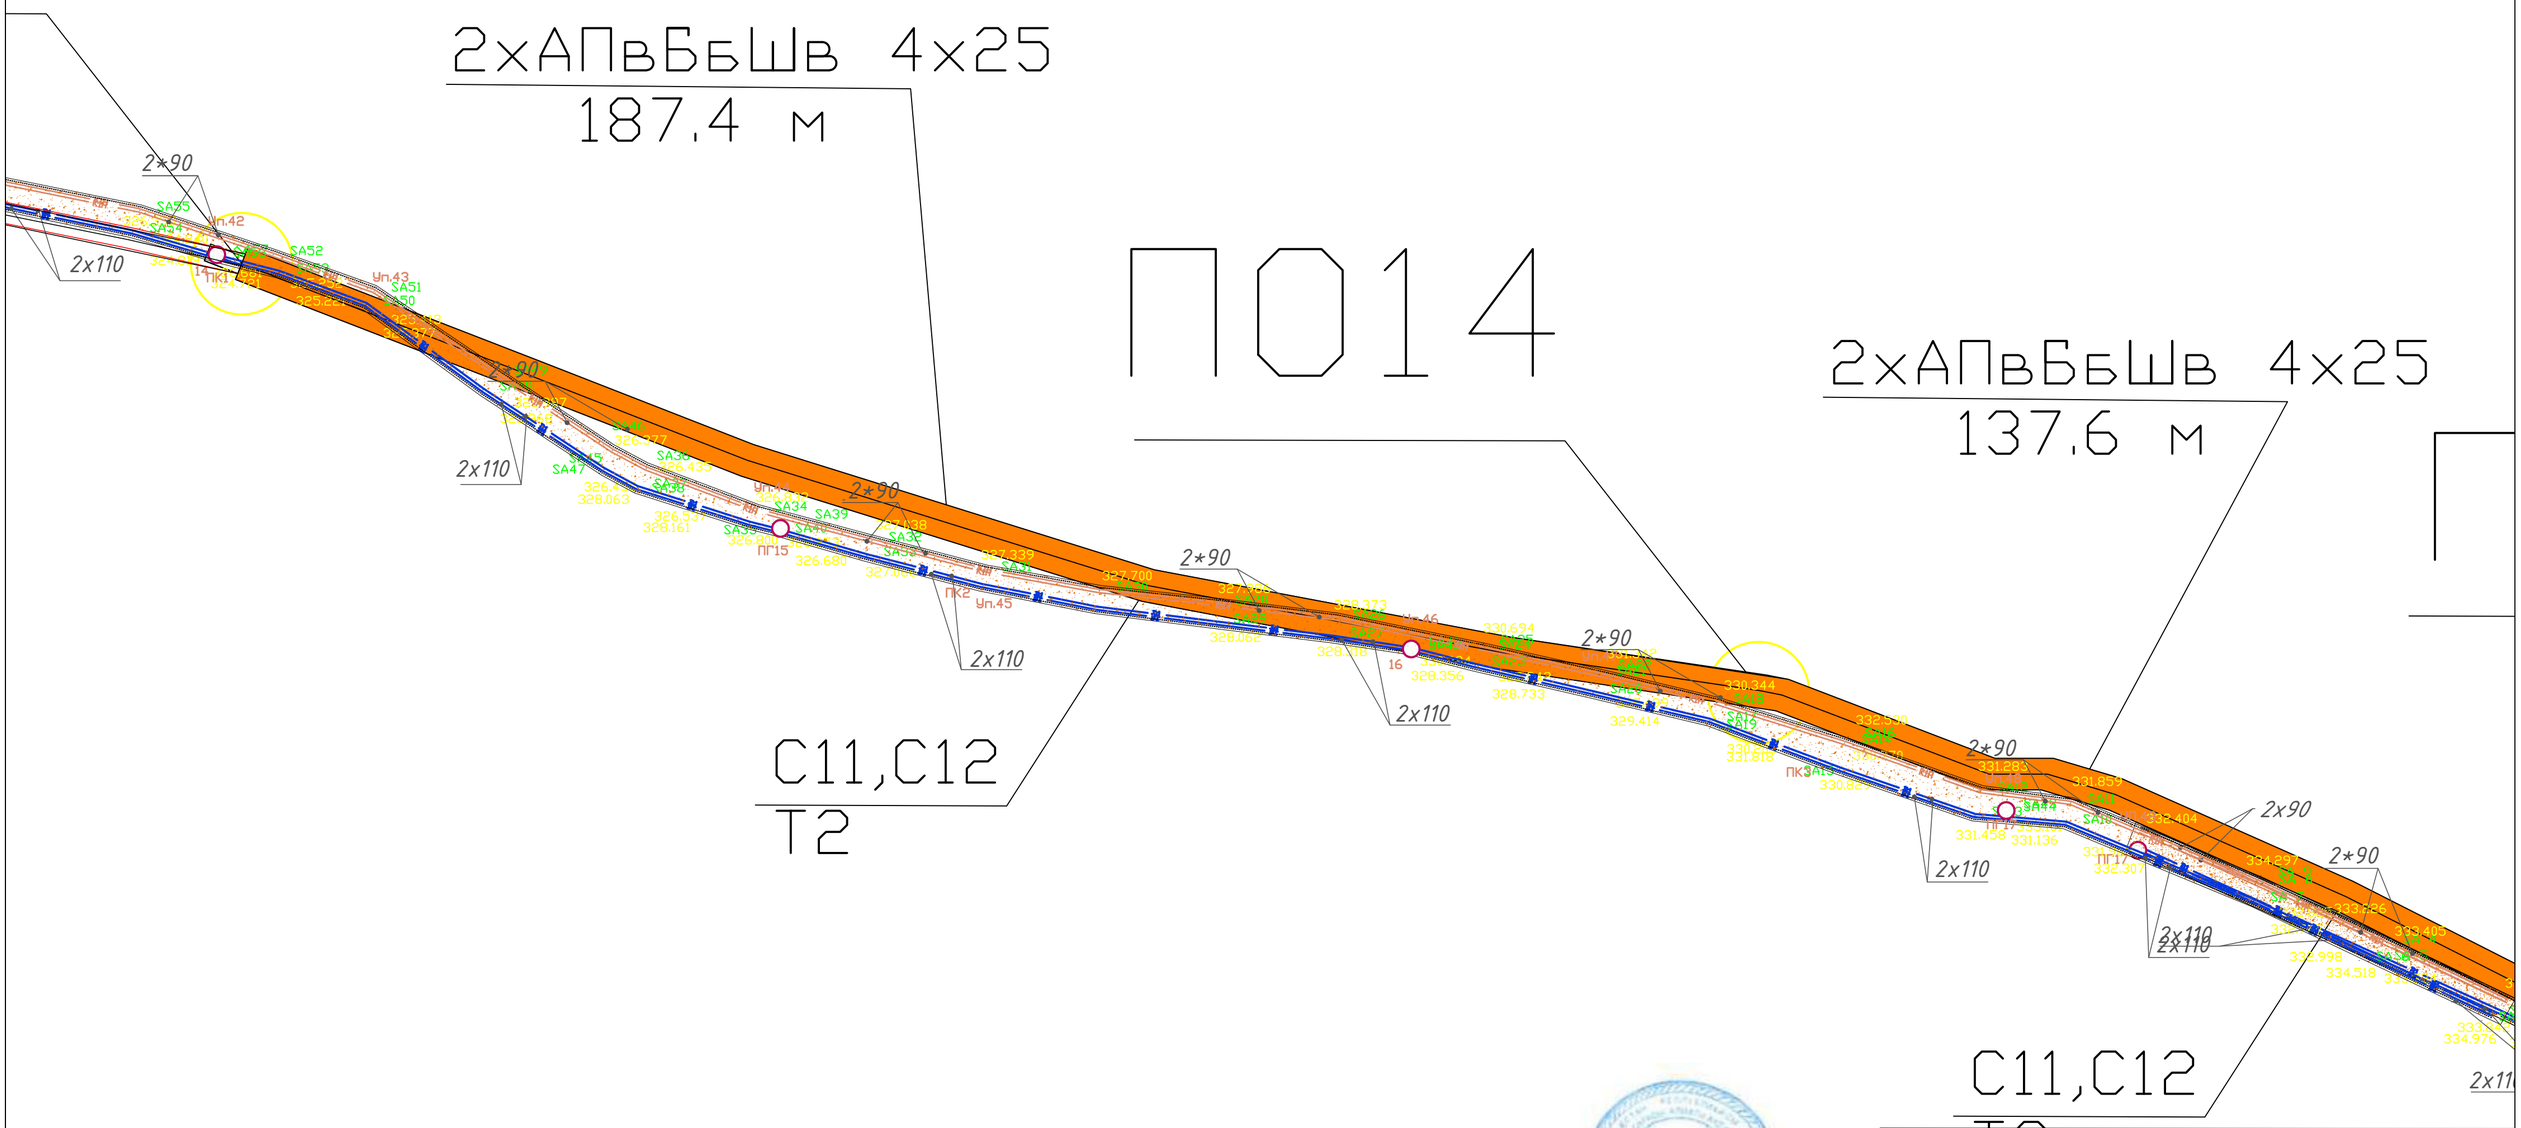

С11,С12
Т2

С11,С12
Т2

"Компания НурайСтрой" ЖШС (ТОО)

Мекен-жайы бойынша орындау тусірілім
Исполнительная съемка по адресу: "Строительство инженерной инфраструктуры курортной зоны оз. Боровое" (телефонизация)

Тапсырыс беруші Заказчик	ГУ "Управление Делами Президента"				
Орындады/Выполнил	А.Рахимжанов		Парак / Лист	Листов	Куні / Дата
Орындады/Выполнил	А.Рахимжанов		7	13	22.09.2020
Тексерді/ Проверил	К.Мурсалимов		Биіктік жүйесі-Балтийлік Координат жүйесі-жергілікті Система высот:Балтийская Система координат:городская		Масштаб 1:500

Проектируемая

П016

015

2хАСБл3х150
193 м

2хАПвБбШв 4х70
С11,С12
В1,В2
Т6

2хАПвБбШв 4х70
192.4 м
С11,С12
В1,В2
Т6

№1

№2

ПК4

К6

УП.49

2x90

2x110

"Компания НурайСтрой" ЖШС (ТОО)					
Мекен-жайы бойынша орындау түсірілім Исполнительная съемка по адресу: "Строительство инженерной инфраструктуры курортной зоны оз. Боровое" (телефонизация)					
Тапсырыс беруші Заказчик	ГУ "Управление Делами Президента"				
Орындады/Выполнил	А.Рахимжанов		Парак / Лист	Листов	Куні / Дата
Орындады/Выполнил	А.Рахимжанов		8	13	22.09.2020
Тексерді/ Проверил	К.Мурсалимов		Биіктік жүйесі-Балтийлік Координат жүйесі-жергілікті Система высот:Балтийская Система координат:городская		Масштаб 1:500

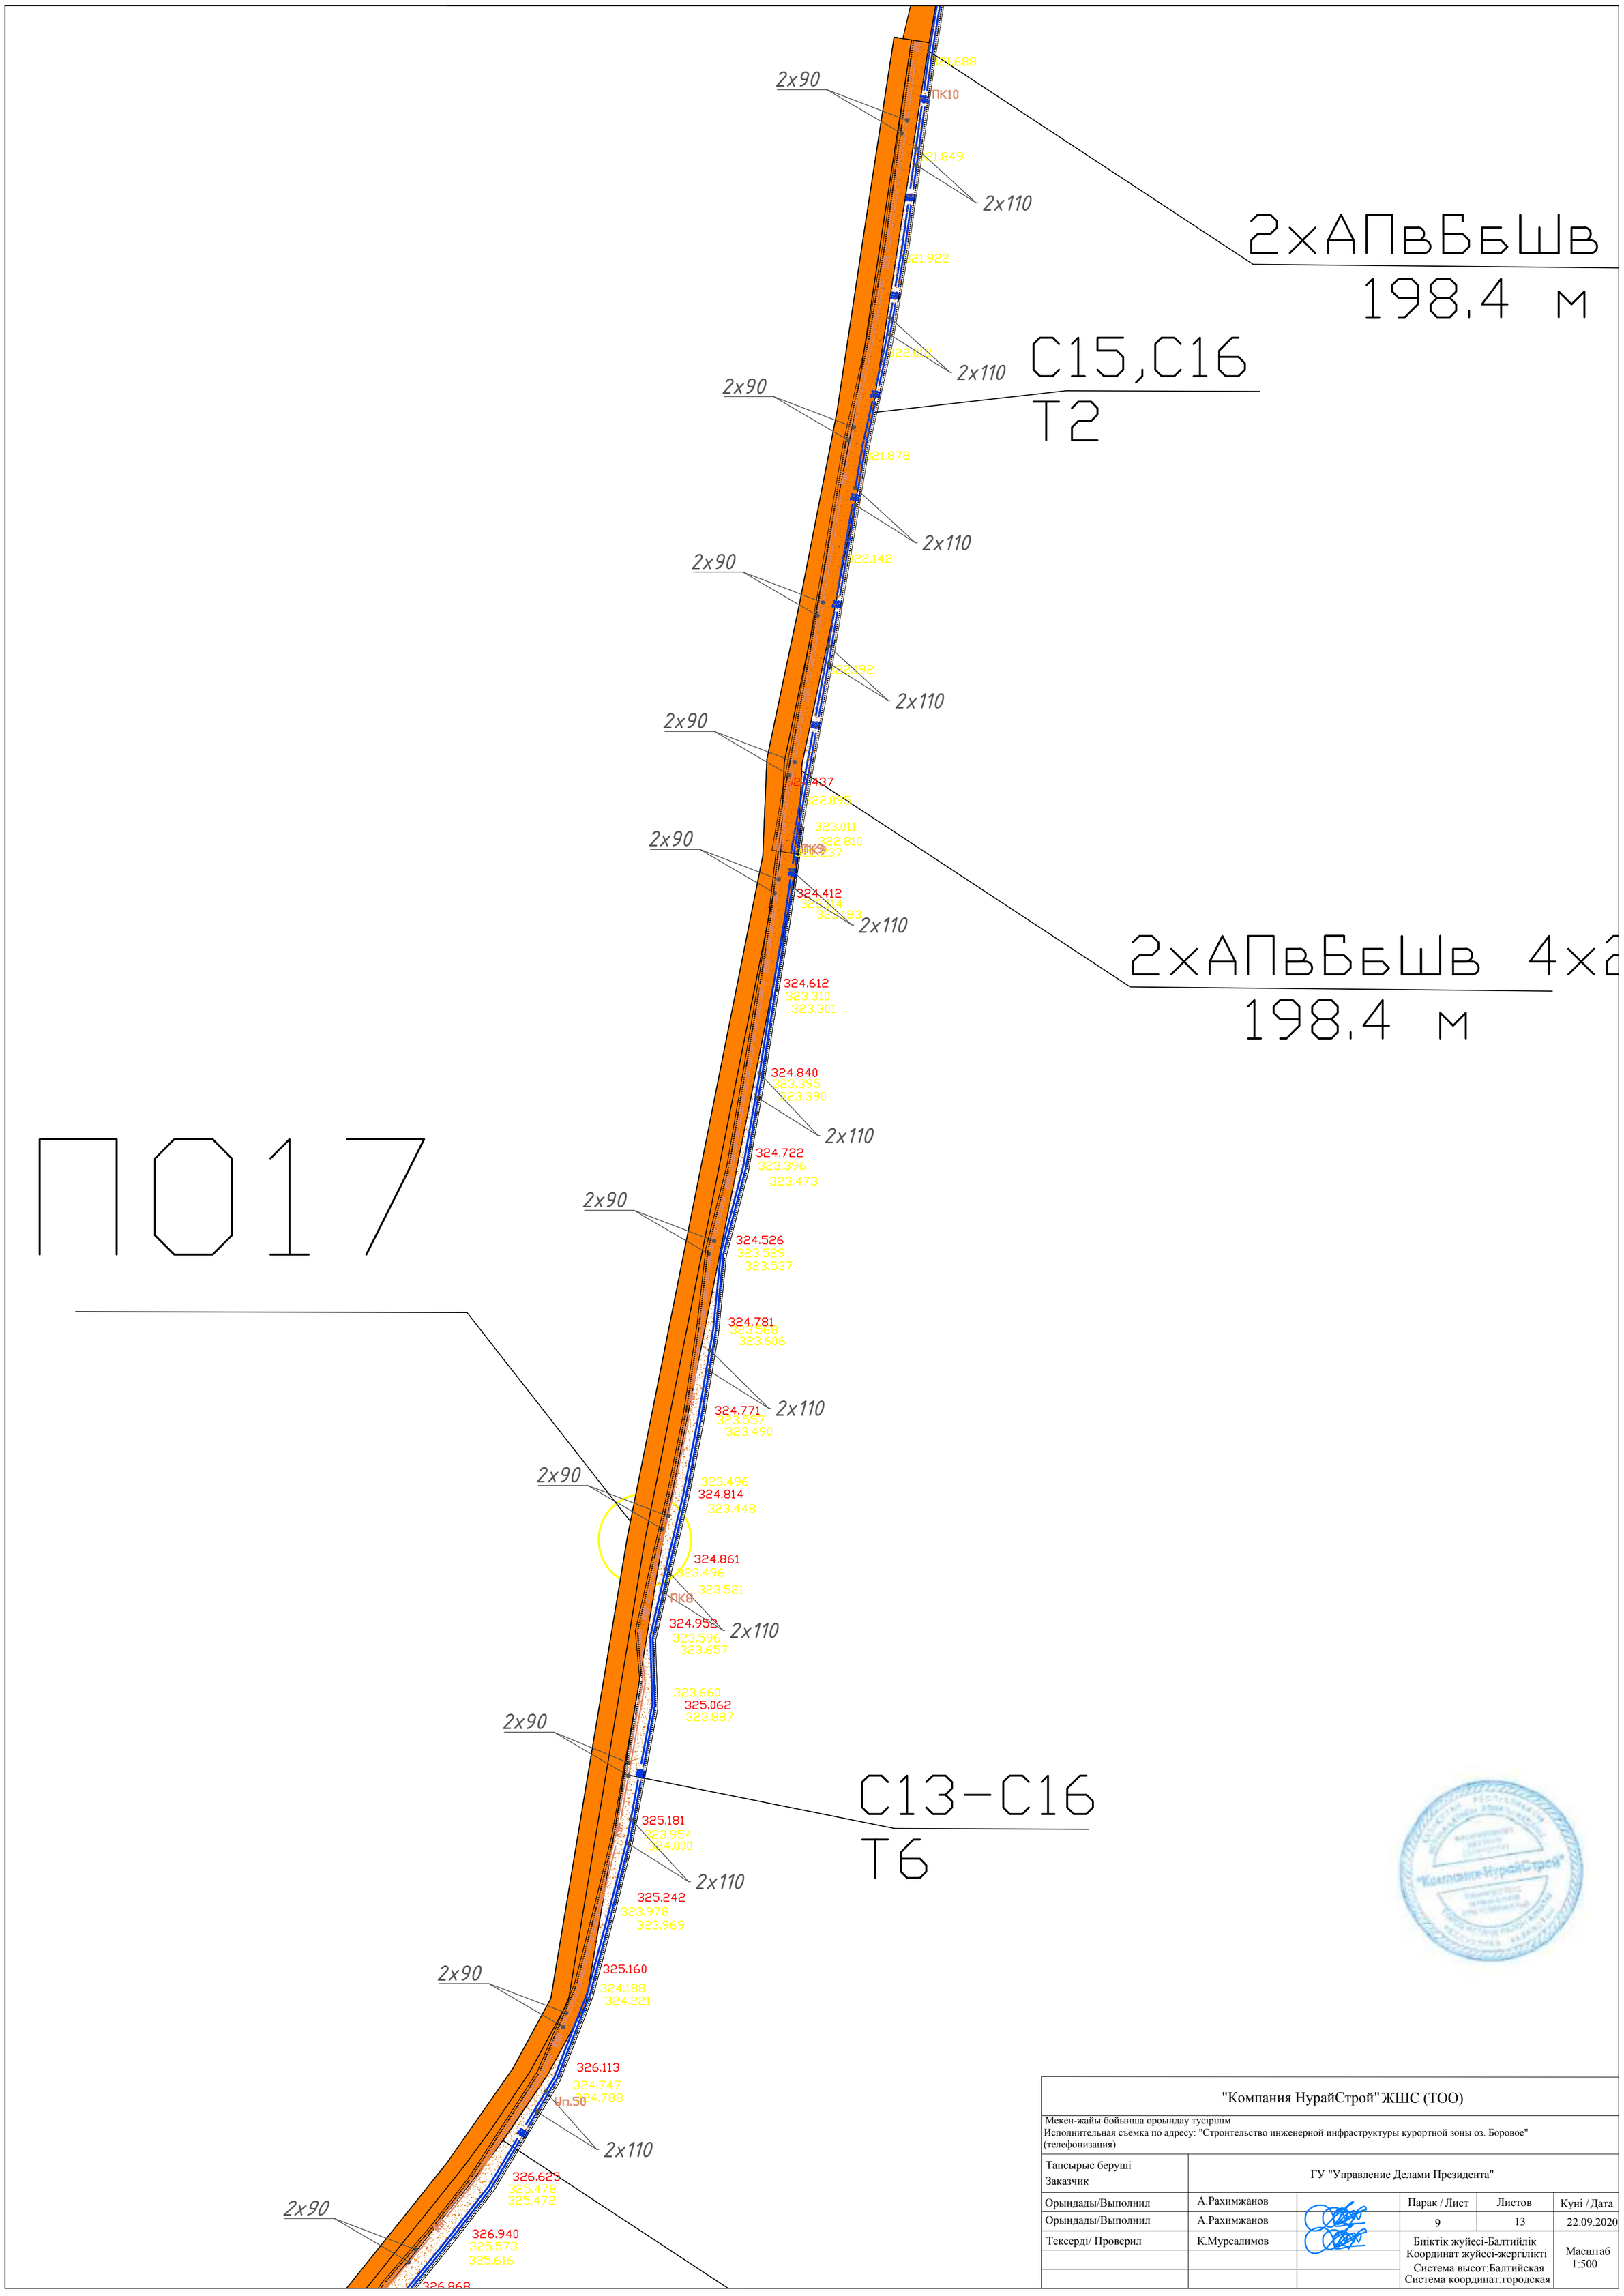

"Компания НурайСтрой" ЖШС (ТОО)					
Мекен-жайы бойынша ороындау түсірілім Исполнительная съемка по адресу: "Строительство инженерной инфраструктуры курортной зоны оз. Боровое" (телефонизация)					
Тапсырыс беруші Заказчик	ГУ "Управление Делами Президента"				
Орындады/Выполнил	А.Рахимжанов		Парак / Лист	Листов	Күні / Дата
Орындады/Выполнил	А.Рахимжанов		9	13	22.09.2020
Тексерді/ Проверил	К.Мурсалимов		Биіктік жүйесі-Балтийлік Координат жүйесі-жергілікті Система высот:Балтийская Система координат:городская		Масштаб 1:500

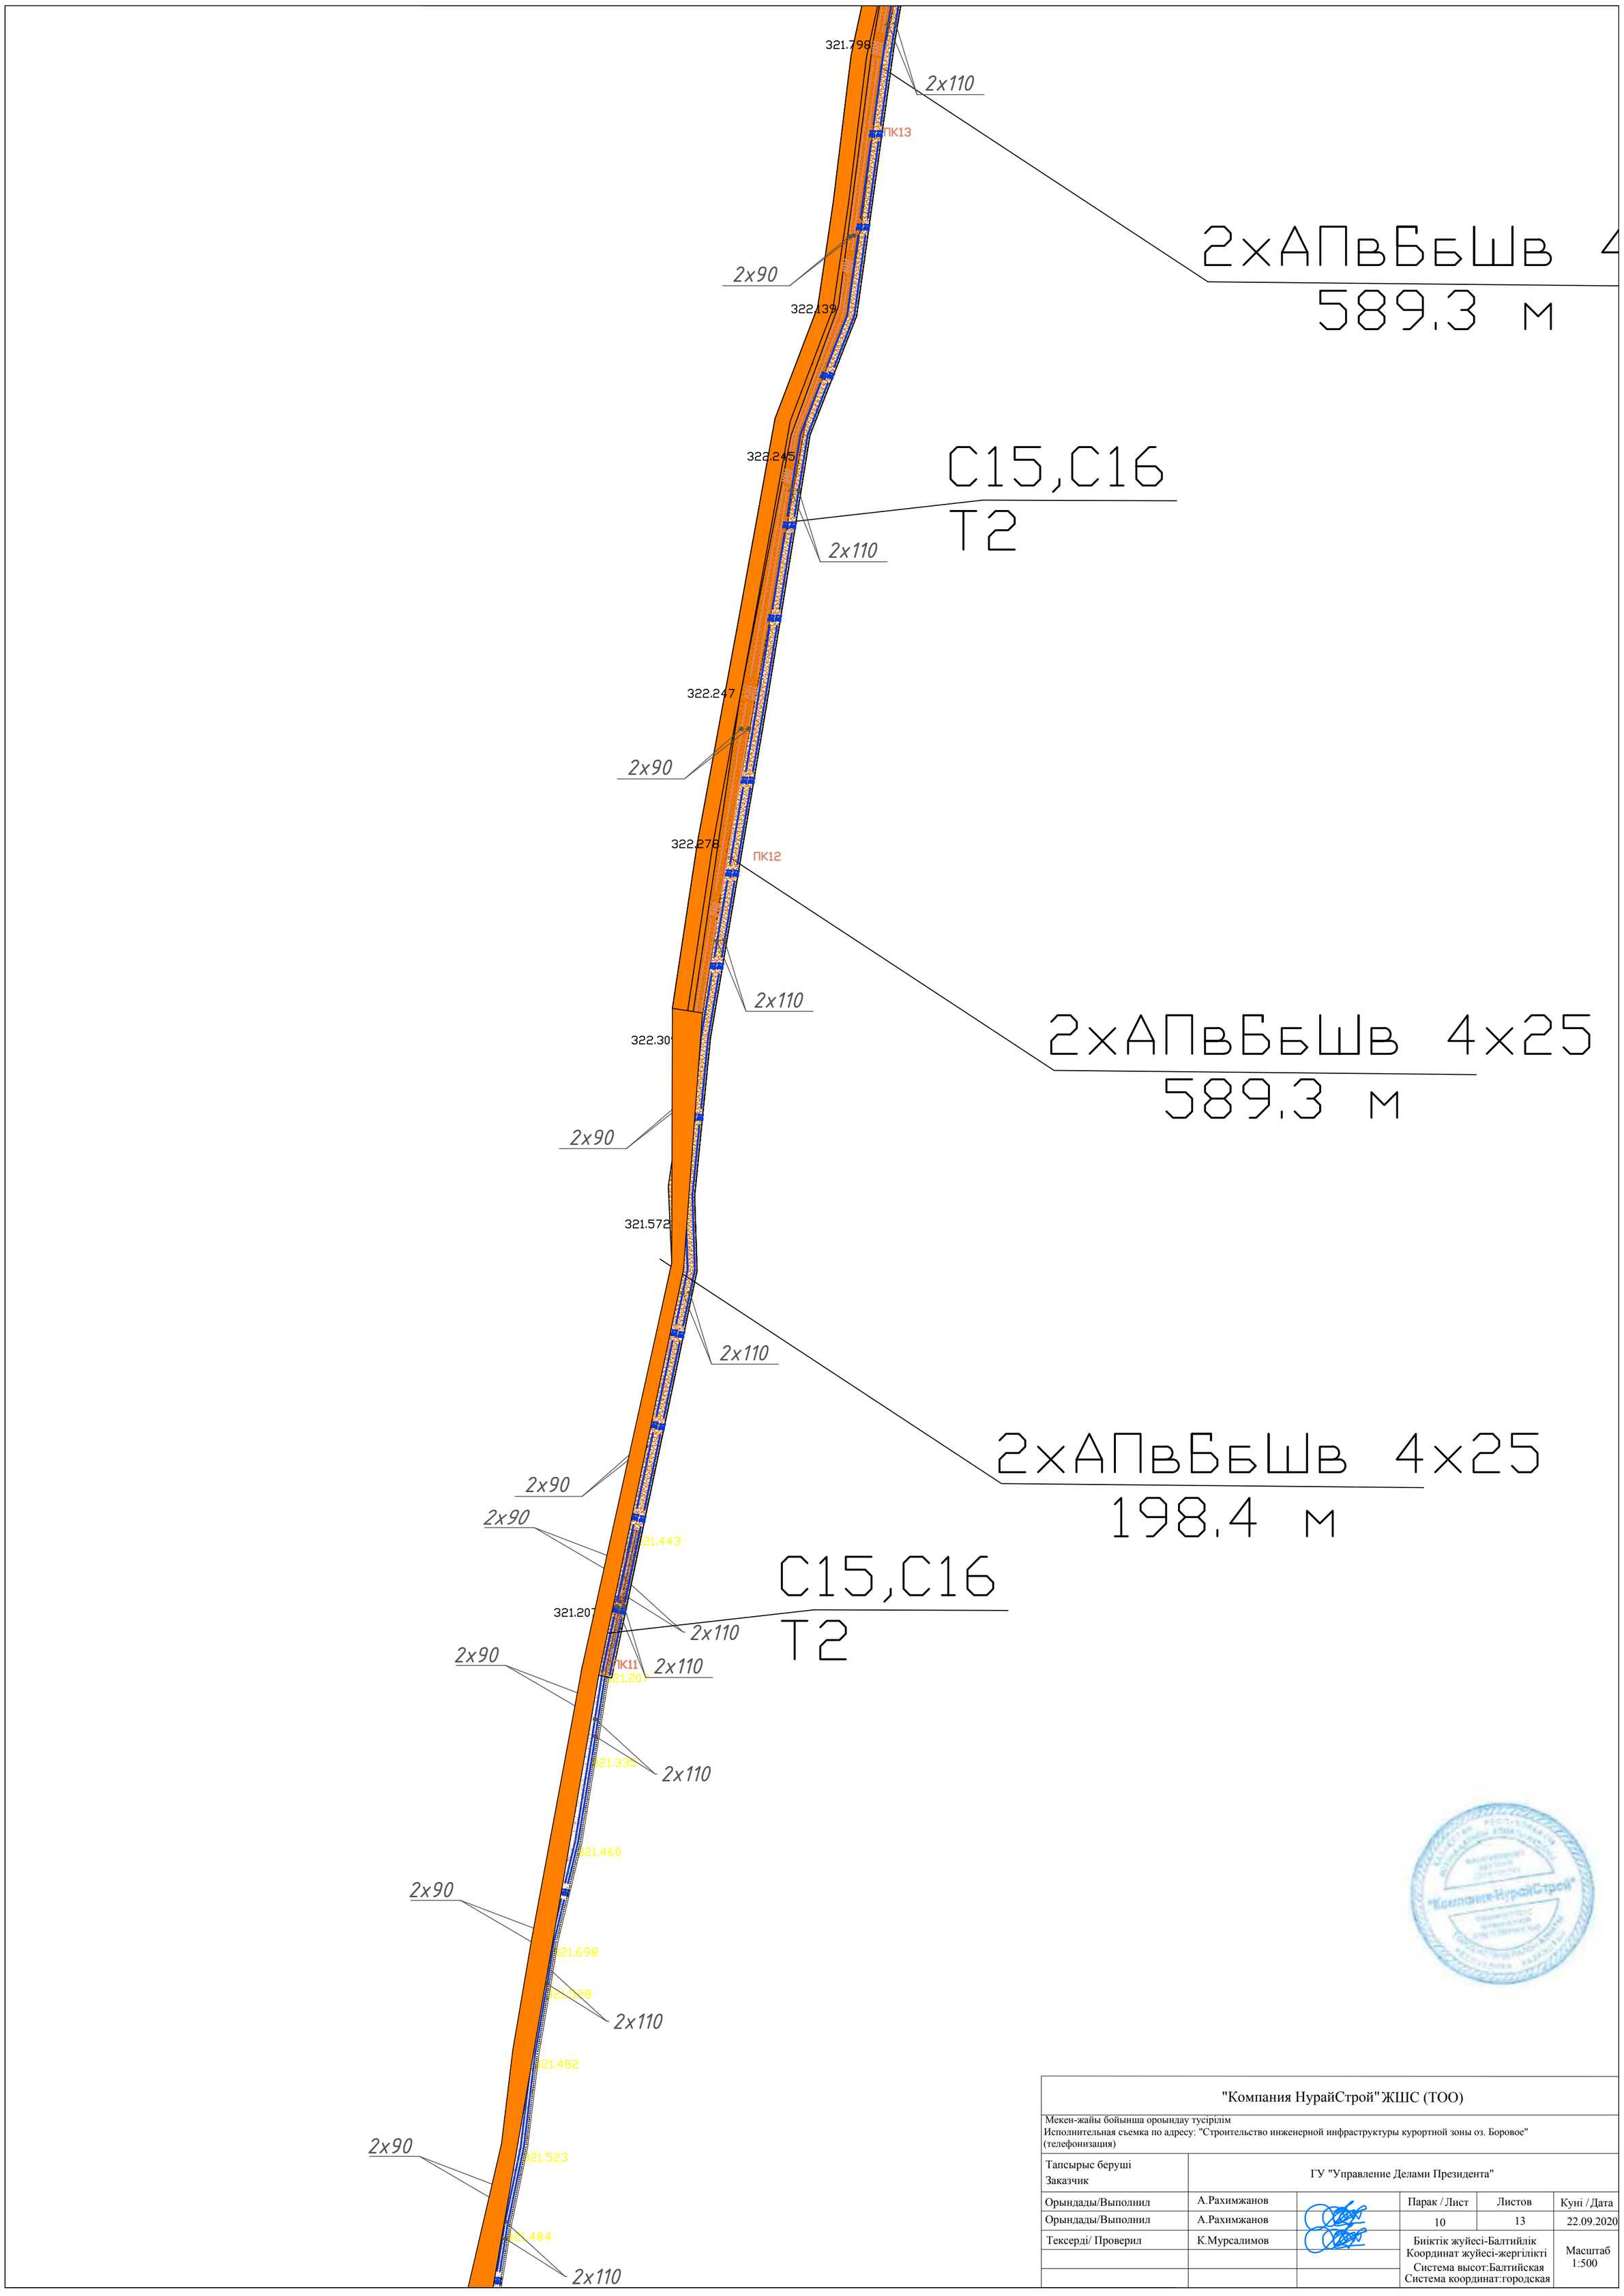

"Компания НурайСтрой" ЖШС (ТОО)					
Мекен-жайы бойынша ороындау тусірілім Исполнительная съемка по адресу: "Строительство инженерной инфраструктуры курортной зоны оз. Боровое" (телефонизация)					
Тапсырыс беруші Заказчик	ГУ "Управление Делами Президента"				
Орындады/Выполнил	А.Рахимжанов		Парак / Лист	Листов	Куні / Дата
Орындады/Выполнил	А.Рахимжанов		10	13	22.09.2020
Тексерді/ Проверил	К.Мурсалимов		Биіктік жуйесі-Балтийлік Координат жуйесі-жергілікті Система высот:Балтийская Система координат:городская		Масштаб 1:500

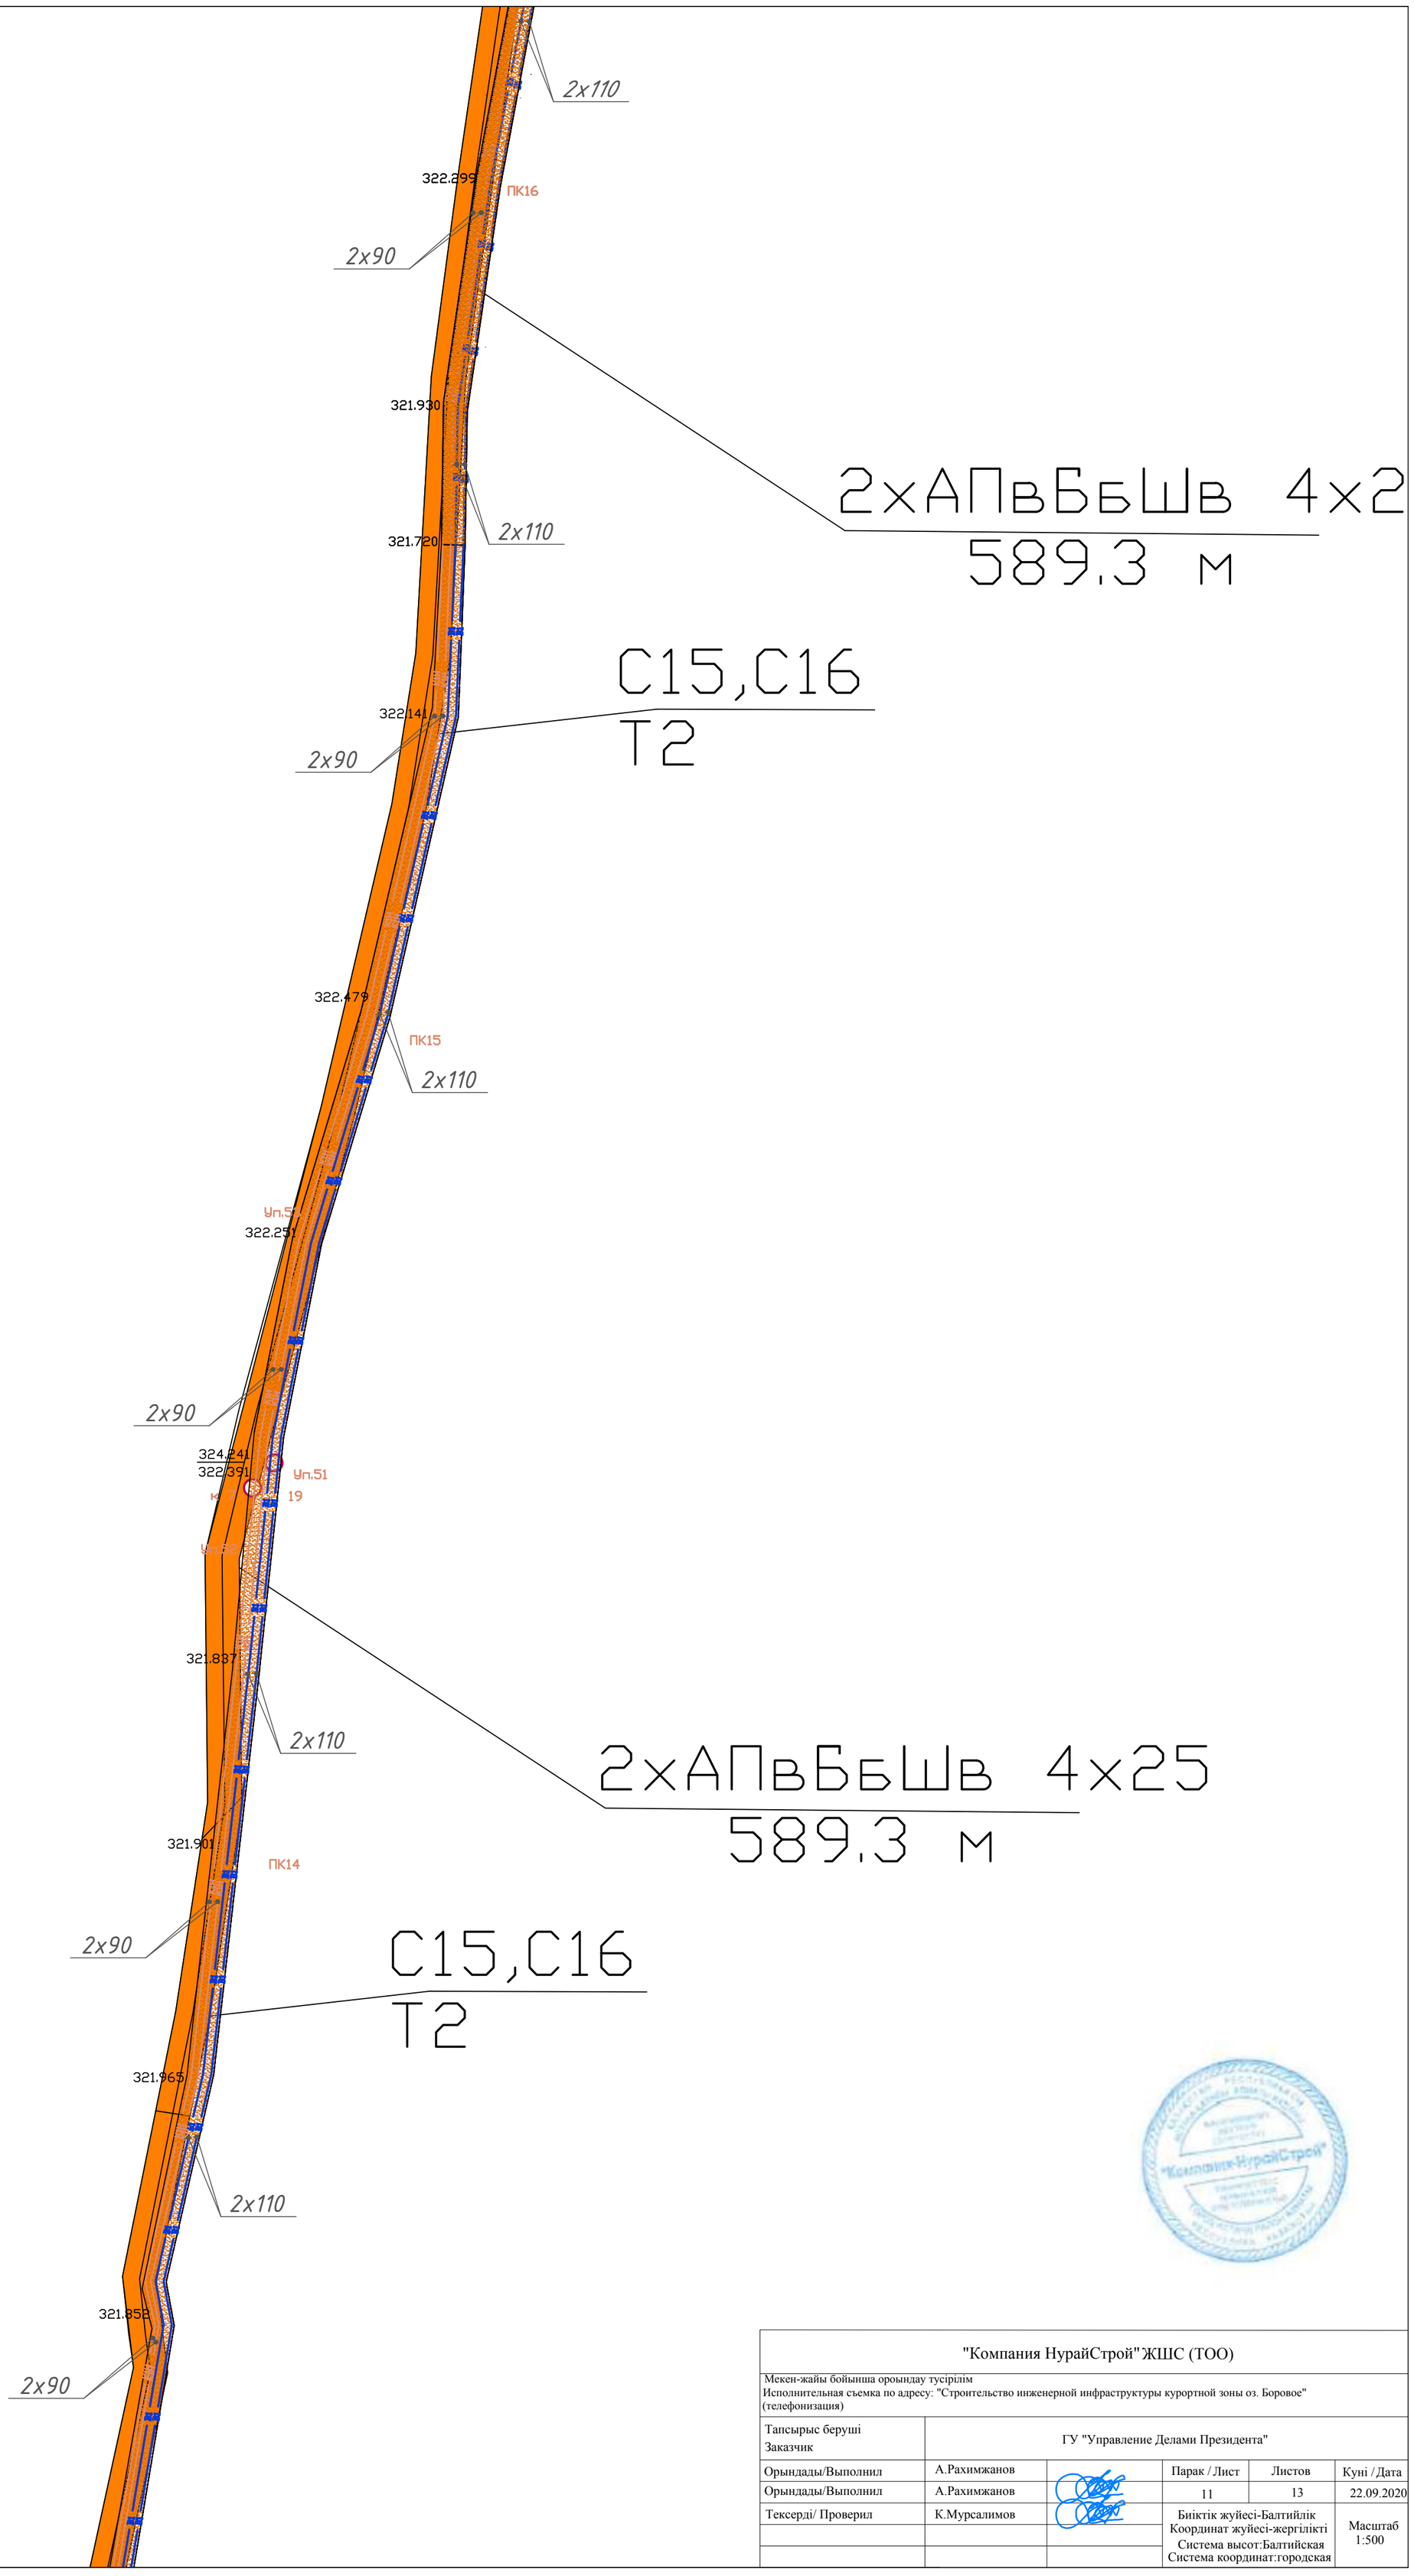

"Компания НурайСтрой" ЖШС (ТОО)					
Мекен-жайы бойынша ороындау түсірілім Исполнительная съемка по адресу: "Строительство инженерной инфраструктуры курортной зоны оз. Боровое" (телефонизация)					
Тапсырыс беруші Заказчик	ГУ "Управление Делами Президента"				
Орындады/Выполнил	А.Рахимжанов		Парак / Лист	Листов	Куні / Дата
Орындады/Выполнил	А.Рахимжанов		11	13	22.09.2020
Тексерді/ Проверил	К.Мурсалимов		Биіктік жүйесі-Балтийлік Координат жүйесі-жергілікті Система высот:Балтийская Система координат:городская		Масштаб 1:500

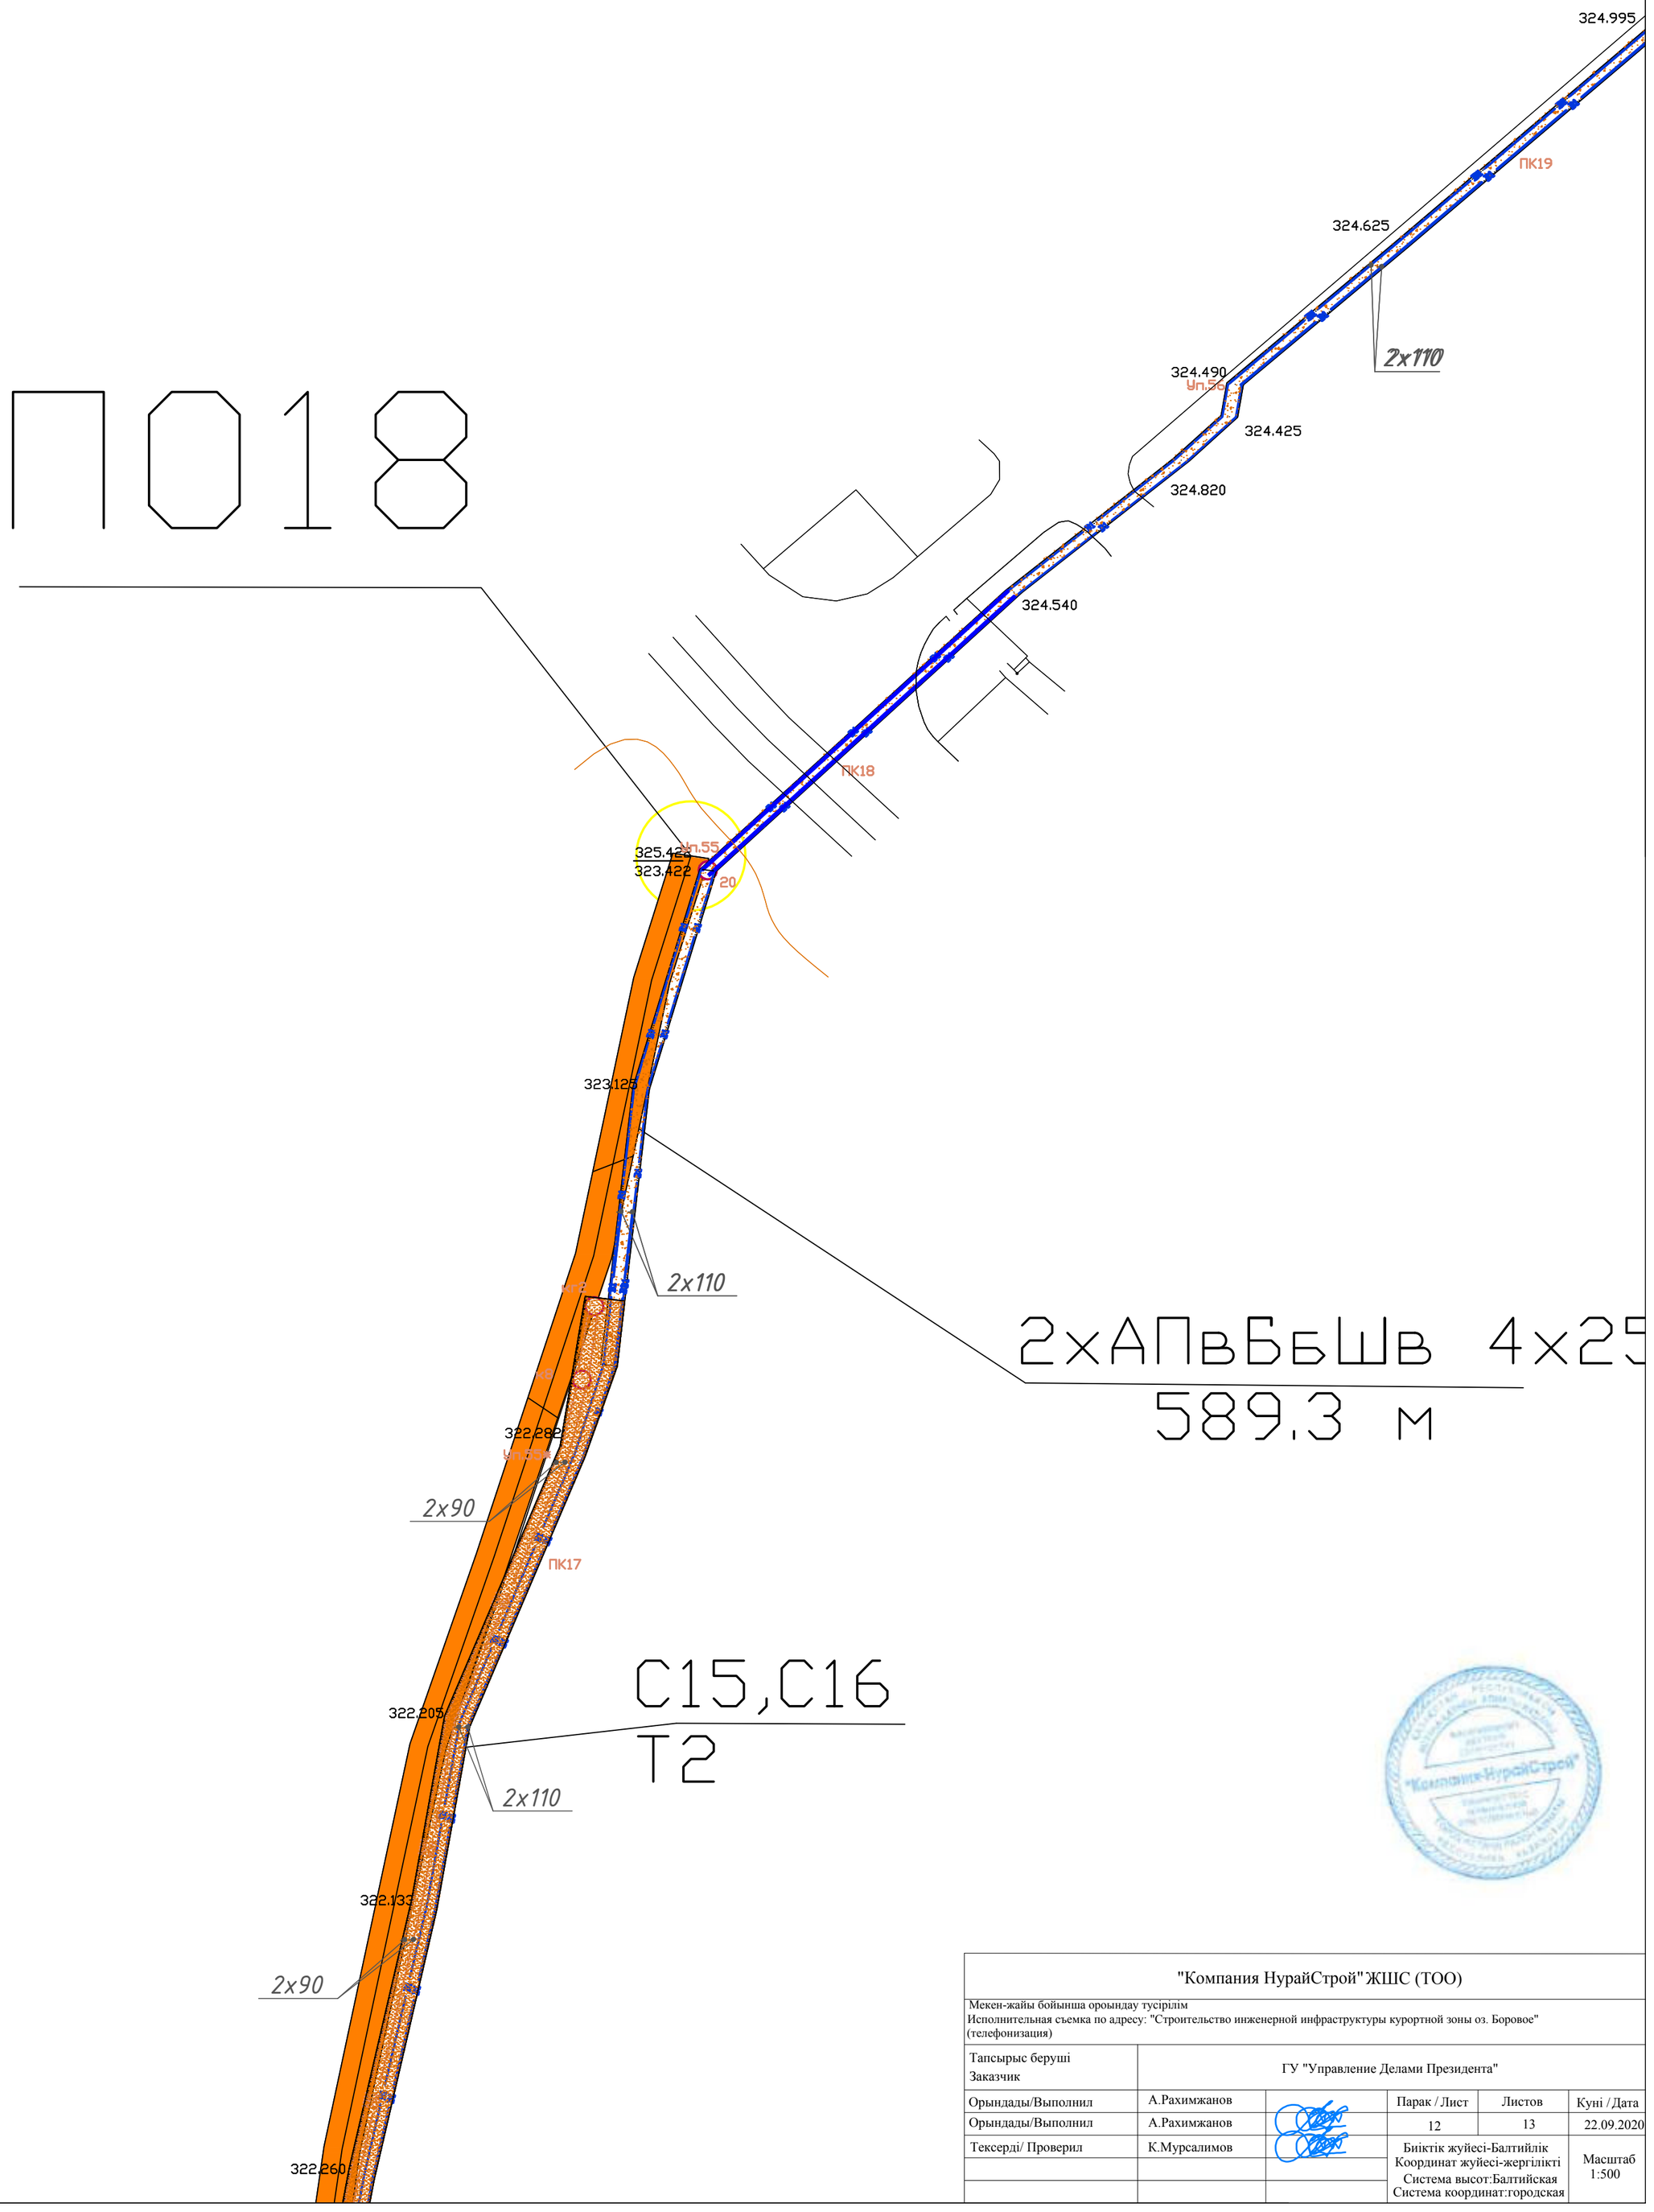

"Компания НурайСтрой" ЖШС (ТОО)					
Мекен-жайы бойынша ороындау тусірілім Исполнительная съемка по адресу: "Строительство инженерной инфраструктуры курортной зоны оз. Боровое" (телефонизация)					
Тапсырыс беруші Заказчик	ГУ "Управление Делами Президента"				
Орындады/Выполнил	А.Рахимжанов		Парак / Лист	Листов	Куні / Дата
Орындады/Выполнил	А.Рахимжанов		12	13	22.09.2020
Тексерді/ Проверил	К.Мурсалимов		Биіктік жуйесі-Балтийлік Координат жуйесі-жергілікті Система высот:Балтийская Система координат:городская		Масштаб 1:500

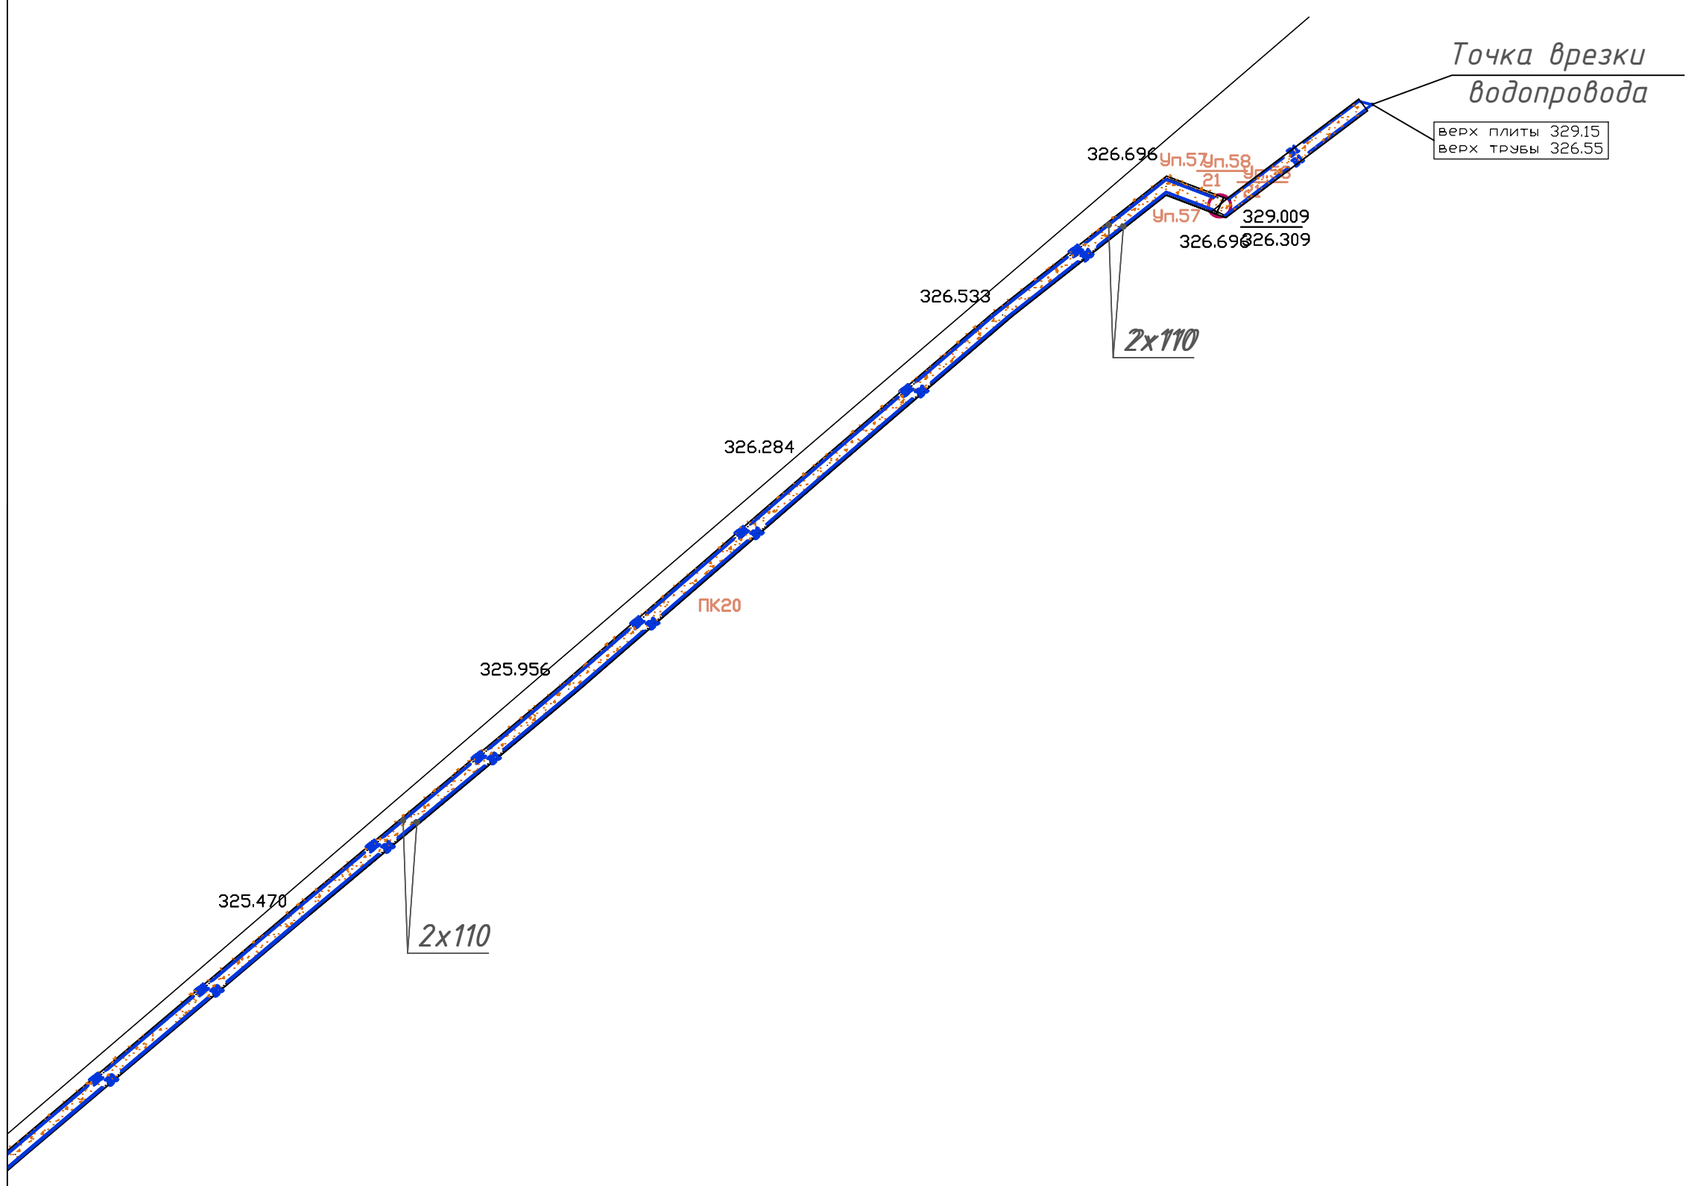

"Компания НурайСтрой"ЖШС (ТОО)

Мекен-жайы бойынша ороындау түсірілім
Исполнительная съемка по адресу: "Строительство инженерной инфраструктуры курортной зоны оз. Боровое" (телефонизация)

Тапсырыс беруші Заказчик	ГУ "Управление Делами Президента"				
Орындады/Выполнил	А.Рахимжанов		Парак / Лист	Листов	Куні / Дата
Орындады/Выполнил	А.Рахимжанов		13	13	22.09.2020
Тексерді/ Проверил	К.Мурсалимов		Биіктік жуйесі-Балтийлік Координат жуйесі-жергілікті Система высот:Балтийская Система координат:городская		Масштаб 1:500